



工程指示 / 要求簡箋(E.I.)

工程指示編號：EI / 6826 / 23

修改版次：-

工程編號：J - 858

工程名稱：將軍澳日出康城 11

工程項目：幕牆 室內收口鋁板 樣板 12 件 陣底 (25mm 見光) 地盤用

收件人：生統

發件人：Paul Wong 日期：12/10/2023

要求提供 / 確認 事項：
內容：

按業主會議 2023-10-11 要求 25mm 幕牆陣底料，請按加工圖生產鋁板送地盆，合共 12 件

1. 顏色: 不用噴塗，Mill 料出貨，現場噴。

2. 3mm 有 V-Cut

請在 2023.10.19 前完成上列要求。

分發東莞各部門：

() 生產技術總監 連附件 (✓) 技術部 連附件 () 生產部 連附件 () 機械設計部 連附件
() 採購部 連附件 (✓) 生產統籌部 連附件 (✓) 小羅&清 連附件
() 質檢部 連附件 () 會計部 連附件 () 報關組 連附件 () 其他 _____ 連附件

分發香港各部門：

() 行政部 連附件 () 會計部 連附件 () 統籌部 連附件 (✓) 工程部地盤科文 積哥, 二寶 連附件
() 採購部 連附件 () QS 部 連附件 () 維修部 連附件 () 其他 _____ 連附件

傳遞編號：

HK 2299 / 23

發件人簽署：

項目經理簽署：

10月12日

1/9


3. mm/8 10/50

表径

L = 2460 mm


75

障底 T1用

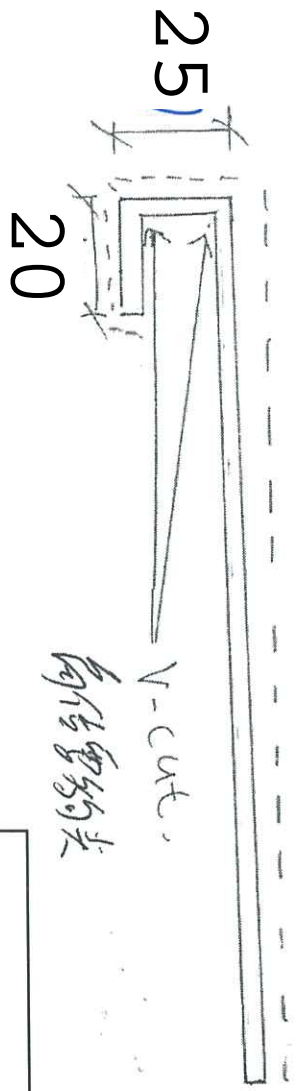

~~10/50~~

Mill / 12件

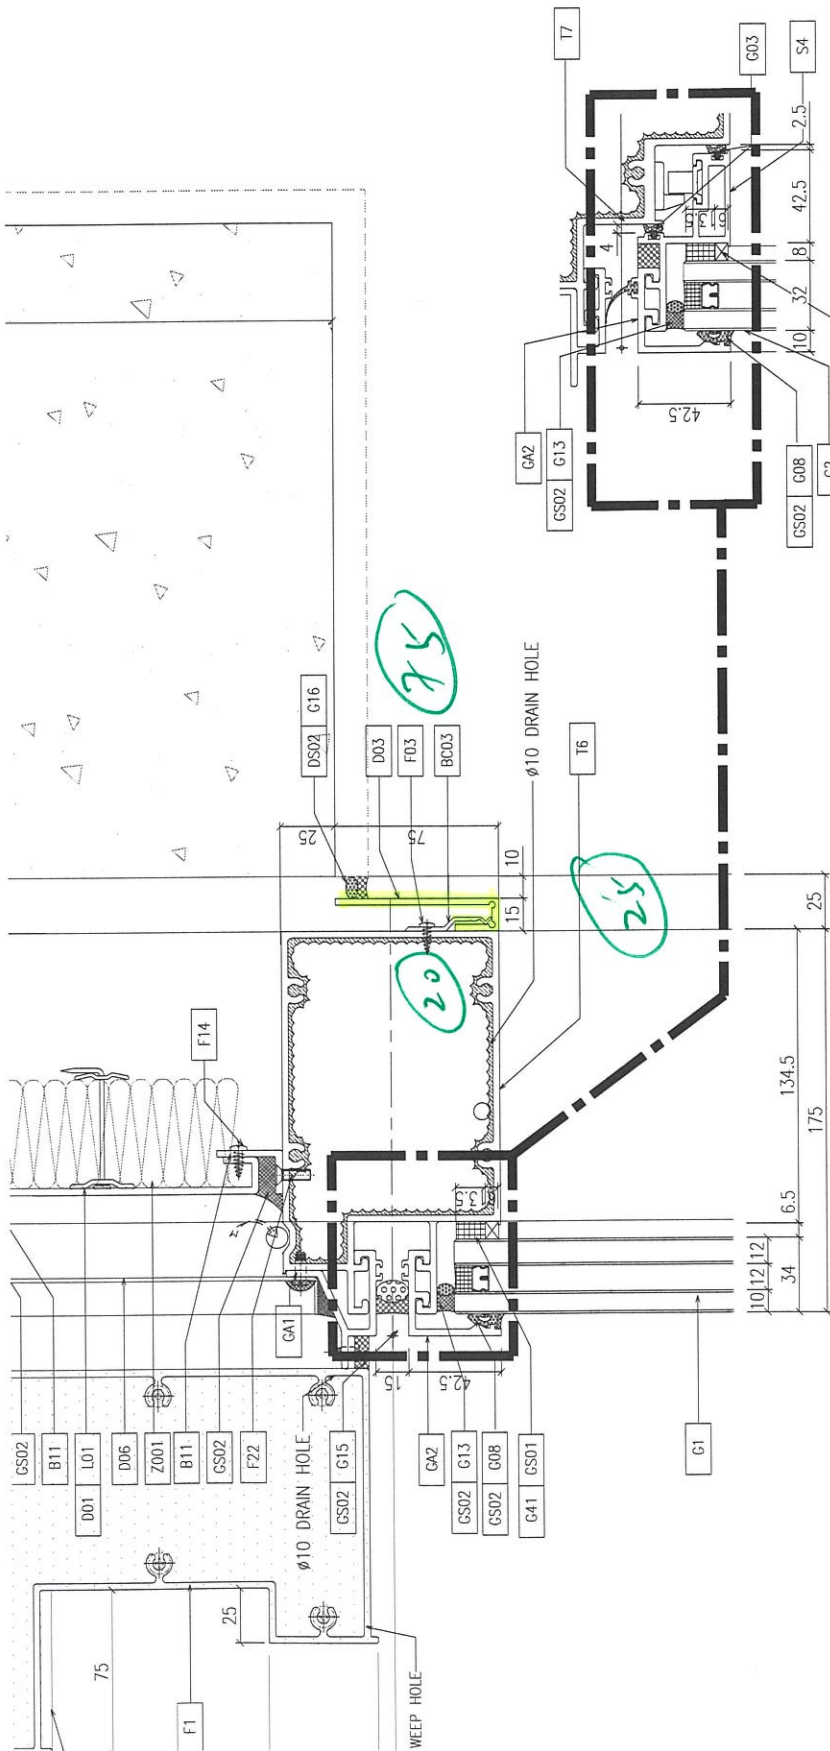

1A TYPICAL TRANSOM DETAIL
CURTAIN WALL

1 TYPICAL TRANSOM DETAIL
D51 CURTAIN WALL

B.D. RE

CLIENT :



ARCHITECT :



MAIN CONTRACTOR :



STRUCTURAL :



FAÇADE :



NOTE :

1. ALL
2. ALL
3. ALL BEFC

LEGEND



1. F.F.L
2. S.F.L
3. (R)

F	25/
E	22/0
D	25/0
C	07/0
B	25/0
A	23/
NO.	DI

JOB NO.

PROJECT

AT