



工程指示 / 要求簡箋(E.I.)

工程指示編號：EI / 6975 / 23

修改版次：B

工程編號：J - 858

工程名稱：將軍澳日出康城 11

工程項目：(特色層) 後裝窗 鋁料加工圖 (14 隻)

收件人：生統

發件人：Ant Yeung

日期：20/11/2023

要求提供 / 確認 事項：

**B 版：按生產和拆圖覆核，修改 X86163-51 及 X86153-54 孔位置。**

(上星期五已通知廠改)

**A 版：修改中橫去水孔，由 4 個改為 2 個**

附上開料單及加工單，T1,T2,T3 分批生產和包裝，送地盆安裝。

- 請馬上發單給生產，優先覆核鋁料是否夠使用 ?? 現時倉庫未加訂鋁料
- 如需加訂鋁料 BM EI 6887
- 優先組裝 T1,T2
- T1 4 隻鋁窗，T2 4 隻鋁窗，T3 6 隻鋁窗，共 14 隻鋁窗
- 按 12 號大圖拆圖 (MC42361)
- 分座打扎
- 3 隻孖窗有鐵件，需廠組裝。請留意
- 標準層無孖窗，孖窗請先組裝一隻，無問題再做餘下

1. 請按 ei4666 G 版：水線孔指示：地盆和機電夾好。

室內邊企料底部分中，孔中至底 7mm M4 孔，窗左右各一個孔

2. 按照 18/07/2022 公司內部會議確認，玻璃線內的鋁角散出，現場在安玻璃前安裝鋁角。

3. 拉手後出，待地盤通知出貨指示

4. 早前 ei 4666 特色層未定設計，現在於此 EI 出單

附圖登，工序明細表，開料單及加工單

請在 2023.12.14 前完成上列要求。

附： 頁

分發東莞各部門：

- |            |                              |           |   |          |   |           |                              |
|------------|------------------------------|-----------|---|----------|---|-----------|------------------------------|
| ( ) 生產技術總監 | <input type="checkbox"/> 連附件 | ( ) 技術部   | <input type="checkbox"/> 連附件            | ( ) 生產部  | <input type="checkbox"/> 連附件            | ( ) 機械設計部 | <input type="checkbox"/> 連附件 |
| ( ) 採購部    | <input type="checkbox"/> 連附件 | (✓) 生產統籌部 | <input checked="" type="checkbox"/> 連附件 | (✓) 小羅&清 | <input checked="" type="checkbox"/> 連附件 |           |                              |
| ( ) 質檢部    | <input type="checkbox"/> 連附件 | ( ) 會計部   | <input type="checkbox"/> 連附件            | ( ) 報關組  | <input type="checkbox"/> 連附件            | ( ) 其他    | <input type="checkbox"/> 連附件 |

分發香港各部門：

- |         |                              |          |                              |         |                              |             |   |       |
|---------|------------------------------|----------|------------------------------|---------|------------------------------|-------------|---|-------|
| ( ) 行政部 | <input type="checkbox"/> 連附件 | ( ) 會計部  | <input type="checkbox"/> 連附件 | ( ) 統籌部 | <input type="checkbox"/> 連附件 | ( ) 工程部地盤科文 | <input checked="" type="checkbox"/> 連附件 | 積哥，二寶 |
| ( ) 採購部 | <input type="checkbox"/> 連附件 | ( ) QS 部 | <input type="checkbox"/> 連附件 | ( ) 維修部 | <input type="checkbox"/> 連附件 | ( ) 其他      | <input type="checkbox"/> 連附件            |       |



傳遞編號：

發件人簽署：



HK 2676 / 23

項目經理簽署：

FABRICATION DRAWING

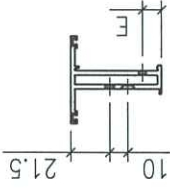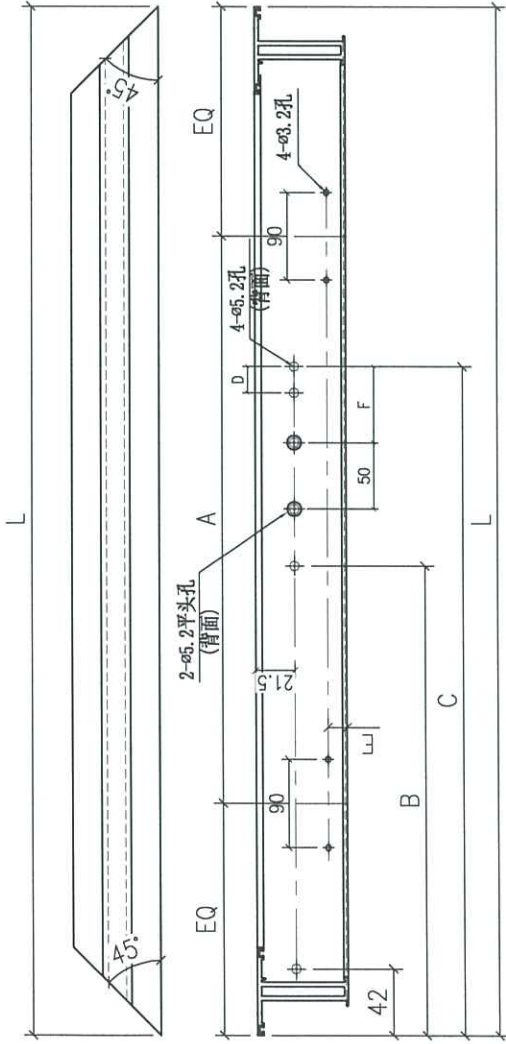

序号	部件编号	L	A	B	C	D	E	F	数量	
4	X86163-51LD	400.5	200	92	203.5	13.5	19	48.5	12"	4
3	X86163-51LC	443	220	92	203.5	13.5	19	48.5	12"	2
2	X86163-51LB	480	240	92	203.5	13.5	8.5	48.5	12"	1
1	X86163-051LA	680	340	112	248.5	13.5	19	55	16"	10

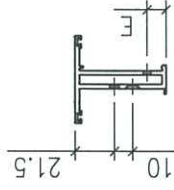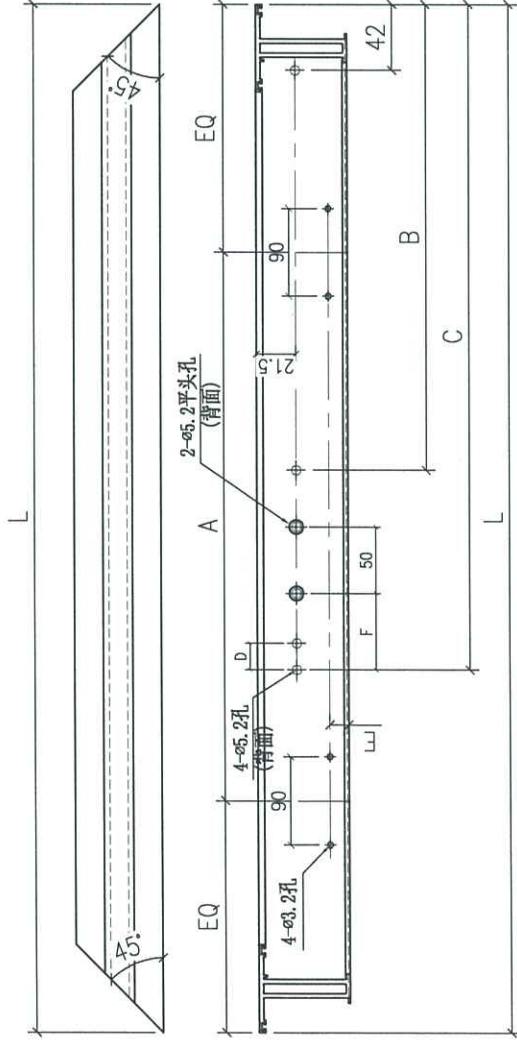

序号	部件编号	L	A	B	C	D	E	F	数量	
4	X86163-51RD	400.5	200	92	203.5	13.5	19	48.5	12"	4
3	X86163-51RC	443	220	92	203.5	13.5	19	48.5	12"	2
2	X86163-51RB	480	240	92	203.5	13.5	8.5	48.5	12"	1
1	X86163-51RA	680	340	112	248.5	13.5	19	55	16"	10

Remarks:	Checked: J.L.	Description: 窗玉料	QTY:	Delivery to Rev.	Date	Amendments
Project Name: 康城11期	Date: 02-11-2023	Material: 6061-T5	Tolerance: ±0.5	Factory		
Shop Drawing No. PRE-CAST ALUM. WINDOW & LOUVRE	Drawn: I.H.	Finish: PVF2	Projection:	Site	Assembly No.	Rev.
	Date: 02-11-2023			X86163-51		B

