

圖則登記表  
DRAWING REGISTER

工程名稱 Project Title:	<b>康城11期</b>
	<b>后裝窗</b>
工程編號 Project No:	<b>J858</b>

分發予 Distributed To


圖則編號 Drg. No.	圖則名稱 Drawing Title
A-AW-01SU	后裝窗組裝圖
A-AW-02SU	后裝窗組裝圖
A-AW-03SU	后裝窗組裝圖
A-AW-04SU	后裝窗組裝圖
A-AW-05SU	后裝窗組裝圖
A-AW-06SU	后裝窗組裝圖
A-AW-07SU	后裝窗組裝圖
A-AW-08SU	后裝窗組裝圖
A-AW-09SU	后裝窗組裝圖
A-AW-10SU	后裝窗組裝圖
J858-LM51	后裝窗加工圖
J858-LM52	后裝窗加工圖
J858-LM53	后裝窗加工圖
J858-LM54	后裝窗加工圖
J858-LM56	后裝窗加工圖
J858-LM57	后裝窗加工圖
J858-LM58	后裝窗加工圖
X86163-51	后裝窗加工圖
X86163-52	后裝窗加工圖
X86163-53	后裝窗加工圖
X86163-54	后裝窗加工圖
X86163-55	后裝窗加工圖
X86164-51	后裝窗加工圖
X86164-52	后裝窗加工圖
X86164-53	后裝窗加工圖
X86164-54	后裝窗加工圖
X86171-51	后裝窗加工圖
X86171-52	后裝窗加工圖
X86171-53	后裝窗加工圖
X86237-51	后裝窗加工圖
X86248-51	后裝窗加工圖
X86249-51	后裝窗加工圖

接收日期 Receiving Date (適用於客戶圖則)

年							
月							
日							

發出日期 Issued Date

年	23	23	23	23	23		
月	11	11	11	11	11		
日	08	10	16	17	20	24	

修訂編號  
Revision No.

1	-	A					
2	-	A					
3	-	A					
4	-	A					
5	-	A					
6	-	A					
7	-	A					
8	-	A					
9	-	A					
10	-	A					
11	-						
12	-						
13	-						
14	-	A			B		
15	-						
16	-						
17	-						
18	-	A	B		C		
19	-	A			B		
20	-	A			B		
21	-			A		B	
22	-	A			B		
23	-	A					
24	-	A					
25	-	A					
26	-	-					
27	-	A					
28	-	A					
29	-	-					
30	-						
31	-						
32	-	A					

圖則登記表  
DRAWING REGISTER

工程名稱 Project Title:	康城11期
	后裝窗
工程編號 Project No:	J858

分發予 Distributed To


圖則編號 Drg. No.	圖則名稱 Drawing Title
X86250-51	后裝窗加工图
X86250-52	后裝窗加工图
X86250-53	后裝窗加工图
X86250-54	后裝窗加工图
X86251-51	后裝窗加工图
X86251-52	后裝窗加工图
X86251-53	后裝窗加工图
X86251-54	后裝窗加工图
X86251-55	后裝窗加工图
X86251-56	后裝窗加工图
X86251-57	后裝窗加工图
X86251-58	后裝窗加工图
X86251-59	后裝窗加工图
X86251-60	后裝窗加工图
X86251-61	后裝窗加工图
X86251-62	后裝窗加工图
X86251-63	后裝窗加工图
X86252-51	后裝窗加工图
X86252-52	后裝窗加工图
X86252-53	后裝窗加工图
X86252-54	后裝窗加工图
X86253-51	后裝窗加工图
X86253-52	后裝窗加工图
X86253-53	后裝窗加工图
X86253-54	后裝窗加工图
X86253-55	后裝窗加工图
J858-DA51	后裝窗加工图
J858-ST51	后裝窗加工图
J858-ST52	后裝窗加工图
J858-SS51	后裝窗加工图

接收日期 Receiving Date (適用於客戶圖則)


年							
月							
日							

發出日期 Issued Date

年	23	23	23	23	23		
月	11	11	11	11	11		
日	08	10	16	17	20	24	

修訂編號  
Revision No.

33	-	A					
34	-	A					
35	-	A					
36	-	A					
37	-						
38	-						
61	-		A		B		
62	-						

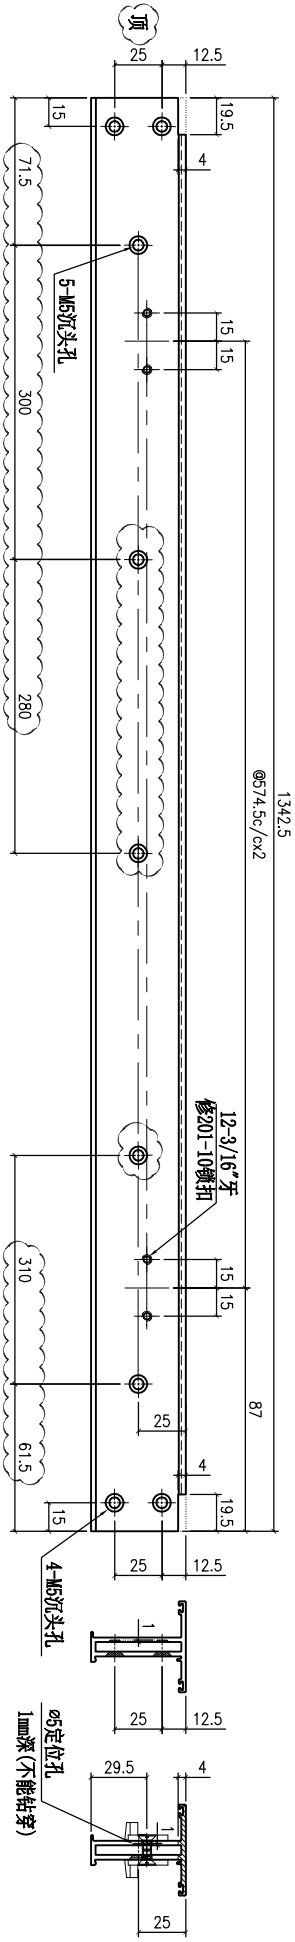

Remarks:		Checked: J.L.		Description: 窗玉料		QTY: 3		Delivery to: <input checked="" type="radio"/> Factory		Rev.		Date		Amendments	
Project Name: 康城11期		Date: 02-11-2023		Material: 6061-T5		Tolerance: ±0.5		<input type="radio"/> Site		Rev.		Date		Amendments	
Project No: J858		Drawn: I.H.		Finish: PVF2		Projection:		Assembly No. X86163-54		Rev.		Date		Amendments	
Shop Drawing No: PRE-CAST ALUM. WINDOW & LOUVRE		Date: 02-11-2023						Rev.		Rev.		Date		Amendments	