



工程指示 / 要求簡箋(E.I.)

工程指示編號：EI / 6975 / 23

修改版次：D

工程編號：J - 858

工程名稱：將軍澳日出康城 11

工程項目：(特色層) 後裝窗 鋁料組裝圖圖紙修改

收件人：生統

發件人：Ant Yeung

日期：28/11/2023

要求提供 / 確認 事項：

D 版: 請按組裝圖圖紙組裝, X86250-51, X86250-53, X86253-51 及 X86253-54 數目更改。

C 版: 請按圖紙生產。諸修改了窗玉料, X86163-54 孔位。舊孔用膠封起(不見光的)

B 版: 按生產和拆圖覆核, 修改 X86163-51 及 X86153-54 孔位置。

(上星期五已通知廠改)

A 版: 修改中橫去水孔, 由 4 個改為 2 個

附上開料單及加工單, T1,T2,T3 分批生產和包裝, 送地盆安裝。

- 請馬上發單給生產, 優先覆核鋁料是否夠使用 ?? 現時倉庫未加訂鋁料
- 如需加訂鋁料 BM EI 6887
- 優先組裝 T1,T2
- T1 4 隻鋁窗, T2 4 隻鋁窗, T3 6 隻鋁窗, 共 14 隻鋁窗
- 按 12 號大圖拆圖 (MC42361)
- 分座打扎
- 3 隻孖窗有鐵件, 需廠組裝。請留意
- 標準層無孖窗, 孖窗請先組裝一隻, 無問題再做餘下

附圖登, 工序明細表, 開料單及加工單

請在 2023.12.14 前完成上列要求。

附： 頁

分發東莞各部門：

- | | | | | | | | |
|------------|---|---|---|--|---|-----------|------------------------------|
| () 生產技術總監 | <input checked="" type="checkbox"/> 連附件 | (<input checked="" type="checkbox"/> 技術部 | <input checked="" type="checkbox"/> 連附件 | () 生產部 | <input type="checkbox"/> 連附件 | () 機械設計部 | <input type="checkbox"/> 連附件 |
| () 採購部 | <input type="checkbox"/> 連附件 | (<input checked="" type="checkbox"/> 生產統籌部 | <input checked="" type="checkbox"/> 連附件 | (<input checked="" type="checkbox"/> 小羅&清 | <input checked="" type="checkbox"/> 連附件 | | |
| () 質檢部 | <input type="checkbox"/> 連附件 | () 會計部 | <input type="checkbox"/> 連附件 | () 報關組 | <input type="checkbox"/> 連附件 | () 其他 | <input type="checkbox"/> 連附件 |

分發香港各部門：

- | | | | | | | | | |
|---------|------------------------------|----------|------------------------------|---------|------------------------------|-------------|------------------------------|--------|
| () 行政部 | <input type="checkbox"/> 連附件 | () 會計部 | <input type="checkbox"/> 連附件 | () 統籌部 | <input type="checkbox"/> 連附件 | () 工程部地盤科文 | <input type="checkbox"/> 連附件 | 積哥, 二寶 |
| () 採購部 | <input type="checkbox"/> 連附件 | () QS 部 | <input type="checkbox"/> 連附件 | () 維修部 | <input type="checkbox"/> 連附件 | () 其他 | <input type="checkbox"/> 連附件 | |

傳遞編號：

HK 2757 / 23

發件人簽署：

項目經理簽署：

加工明细表

工程名称		J-858(康城11期)				施工分區(批次) :			后装窗铝料
采购原因		正常采购	工序号	材料发送地:		工厂			
序列号	型材模号	物料描述	图号	部件编号	长度 (mm)	数量	单位	颜色	备注
1	B09056	45X3mm铝巴	J858-LM56	J858-LM56L	343	3	件	ECD3X1009 9S-XF1	
2	B09056	45X3mm铝巴	J858-LM56	J858-LM56R	343	3	件	ECD3X1009 9S-XF1	
3	B09056	45X3mm铝巴	J858-LM57	J858-LM57L	218	3	件	ECD3X1009 9S-XF1	
4	B09056	45X3mm铝巴	J858-LM57	J858-LM57R	218	3	件	ECD3X1009 9S-XF1	
5	B09056	45X3mm铝巴	J858-LM58	J858-LM58L	143	7	件	ECD3X1009 9S-XF1	
6	B09056	45X3mm铝巴	J858-LM58	J858-LM58R	143	7	件	ECD3X1009 9S-XF1	
7	L065	15x15x3铝角	J858-LM54	J858-LM54A	140	160	件	铬化	A版修改
8	L065	15x15x3铝角	J858-LM54	J858-LM54B	140	10	件	铬化	A版修改
9	X86153	撞角码	J858-LM51	J858-LM51	45	34	件	铬化	
10	X86153	撞角码	J858-LM51	J858-LM51L	45	17	件	铬化	
11	X86153	撞角码	J858-LM51	J858-LM51R	45	17	件	铬化	
12	X86154	拉巴用压板1	J858-LM52	J858-LM52	80	51	件	ECD3X1009 9S-XF1	
13	X86155	拉巴用压板2	J858-LM53	J858-LM53	15	102	件	ECD3X1009 9S-XF1	
14	X86163	窗玉横	X86163-51	X86163-51LA	680	10	件	ECD3X1009 9S-XF1	
15	X86163	窗玉横	X86163-51	X86163-51LB	480	1	件	ECD3X1009 9S-XF1	
16	X86163	窗玉横	X86163-51	X86163-51LC	443	2	件	ECD3X1009 9S-XF1	
17	X86163	窗玉横	X86163-51	X86163-51LD	400.5	4	件	ECD3X1009 9S-XF1	
18	X86163	窗玉横	X86163-51	X86163-51RA	680	10	件	ECD3X1009 9S-XF1	
19	X86163	窗玉横	X86163-51	X86163-51RB	480	1	件	ECD3X1009 9S-XF1	
20	X86163	窗玉横	X86163-51	X86163-51RC	443	2	件	ECD3X1009 9S-XF1	
21	X86163	窗玉横	X86163-51	X86163-51RD	400.5	4	件	ECD3X1009 9S-XF1	
22	X86163	窗玉企	X86163-52	X86163-52A	1348.5	16	件	ECD3X1009 9S-XF1	
23	X86163	窗玉企	X86163-52	X86163-52B	1323	1	件	ECD3X1009 9S-XF1	
24	X86163	窗玉企	X86163-53	X86163-53A	1348.5	8	件	ECD3X1009 9S-XF1	
25	X86163	窗玉企	X86163-53	X86163-53B	1323	1	件	ECD3X1009 9S-XF1	
26	X86163	中企料	X86163-54	X86163-54	1342.5	3	件	ECD3X1009 9S-XF1	
27	X86163	窗玉企	X86163-55	X86163-55A	1348.5	8	件	ECD3X1009 9S-XF1	
28	X86164	窗玉玻璃线企	X86164-51	X86164-51A	1284.5	8	件	ECD3X1009 9S-XF1	
29	X86164	窗玉玻璃线横	X86164-52	X86164-52A	584	10	件	ECD3X1009 9S-XF1	A版修改
30	X86164	窗玉玻璃线企	X86164-52	X86164-52B	1284.5	13	件	ECD3X1009 9S-XF1	
31	X86164	窗玉玻璃线横	X86164-52	X86164-52C	347	2	件	ECD3X1009 9S-XF1	A版修改
32	X86164	窗玉玻璃线横	X86164-52	X86164-52D	304.5	4	件	ECD3X1009 9S-XF1	A版修改
33	X86164	窗玉玻璃线企	X86164-53	X86164-53A	1284.5	5	件	ECD3X1009 9S-XF1	
34	X86164	窗玉玻璃线企	X86164-54	X86164-54A	584	10	件	ECD3X1009 9S-XF1	A版修改
35	X86164	窗玉玻璃线企	X86164-54	X86164-54B	347	2	件	ECD3X1009 9S-XF1	A版修改
36	X86164	窗玉玻璃线企	X86164-54	X86164-54C	304.5	4	件	ECD3X1009 9S-XF1	A版修改
37	X86171	窗玉玻璃线企	X86171-51	X86171-51A	1258.5	1	件	ECD3X1009 9S-XF1	
38	X86171	窗玉玻璃线企	X86171-52	X86171-52A	1258.5	1	件	ECD3X1009 9S-XF1	
39	X86171	窗玉玻璃线横	X86171-52	X86171-52B	383.5	1	件	ECD3X1009 9S-XF1	A版修改
40	X86171	窗玉玻璃线横	X86171-53	X86171-53A	383.5	1	件	ECD3X1009 9S-XF1	A版修改
41	X86237	14x3拉巴	X86237-51	X86237-51A	123	17	件	ECD3X1009 9S-XF1	
42	X86237	14x3拉巴	X86237-51	X86237-51E	1012.5	16	件	ECD3X1009 9S-XF1	
43	X86237	14x3拉巴	X86237-51	X86237-51F	987	1	件	ECD3X1009 9S-XF1	
44	X86248	百叶片	X86248-51	X86248-51A	661	31	件	ECD3X1009 9S-XF1	
45	X86248	百叶片	X86248-51	X86248-51B	871	2	件	ECD3X1009 9S-XF1	
46	X86248	百叶片	X86248-51	X86248-51C	786	5	件	ECD3X1009 9S-XF1	
47	X86249	滴水线	X86249-51	X86249-51A	661	10	件	ECD3X1009 9S-XF1	A版修改
48	X86249	滴水线	X86249-51	X86249-51B	871	1	件	ECD3X1009 9S-XF1	A版修改
49	X86249	滴水线	X86249-51	X86249-51C	786	2	件	ECD3X1009 9S-XF1	A版修改
50	X86250	生中横	X86250-51	X86250-51	682	5	件	ECD3X1009 9S-XF1	B版减少3支
51	X86250	生中横	X86250-52	X86250-52	892	1	件	ECD3X1009 9S-XF1	
52	X86250	生中横	X86250-53	X86250-53	682	5	件	ECD3X1009 9S-XF1	B版增加3支
53	X86250	生中横	X86250-54	X86250-54	807	2	件	ECD3X1009 9S-XF1	
54	X86251	边企料	X86251-51	X86251-51	1768	3	件	ECD3X1009 9S-XF1	
55	X86251	边企料	X86251-52	X86251-52	1768	3	件	ECD3X1009 9S-XF1	
56	X86251	边企料	X86251-53	X86251-53	1643	3	件	ECD3X1009 9S-XF1	
57	X86251	边企料	X86251-54	X86251-54	1643	2	件	ECD3X1009 9S-XF1	
58	X86251	边企料	X86251-55	X86251-55	1368	1	件	ECD3X1009 9S-XF1	
59	X86251	边企料	X86251-56	X86251-56	1368	1	件	ECD3X1009 9S-XF1	
60	X86251	边企料	X86251-57	X86251-57	1568	3	件	ECD3X1009 9S-XF1	
61	X86251	边企料	X86251-58	X86251-58	1568	3	件	ECD3X1009 9S-XF1	
62	X86251	边企料	X86251-59	X86251-59	1568	3	件	ECD3X1009 9S-XF1	
63	X86251	边企料	X86251-60	X86251-60	1568	2	件	ECD3X1009 9S-XF1	
64	X86251	边企料	X86251-61	X86251-61	1568	1	件	ECD3X1009 9S-XF1	


序列号	型材模号	物料描述	图号	部件编号	长度 (mm)	数量	单位	颜色	备注
65	X86251	边企料	X86251-62	X86251-62	1643	2	件	ECD3X1009 9S-XF1	
66	X86251	边企料	X86251-63	X86251-63	1643	1	件	ECD3X1009 9S-XF1	
67	X86252	生顶横	X86252-51	X86252-51	682	10	件	ECD3X1009 9S-XF1	
68	X86252	生顶横	X86252-52	X86252-52	482	1	件	ECD3X1009 9S-XF1	
69	X86252	生顶横	X86252-53	X86252-53	892	1	件	ECD3X1009 9S-XF1	
70	X86252	生顶横	X86252-54	X86252-54	807	2	件	ECD3X1009 9S-XF1	
71	X86253	生底横	X86253-51	X86253-51A	674	5	件	ECD3X1009 9S-XF1	B版减少3支
72	X86253	生底横	X86253-52	X86253-52A	474	1	件	ECD3X1009 9S-XF1	
73	X86253	生底横	X86253-53	X86253-53	884	1	件	ECD3X1009 9S-XF1	
74	X86253	生底横	X86253-54	X86253-54A	674	5	件	ECD3X1009 9S-XF1	B版增加3支
75	X86253	生底横	X86253-55	X86253-55	799	2	件	ECD3X1009 9S-XF1	
76									
77									
以下空白

说明: 1:注意保护成品, 严禁刻痕、划伤;

设计: 校对: 审核:

 美特铝质 有限公司 MIDI Aluminium Fabricator Ltd.	工程號	J858	拆圖	I.H.	2023.11.02
	地盤	康城1期	復核		
	名稱	50地盤安裝窗	顏色	批准	

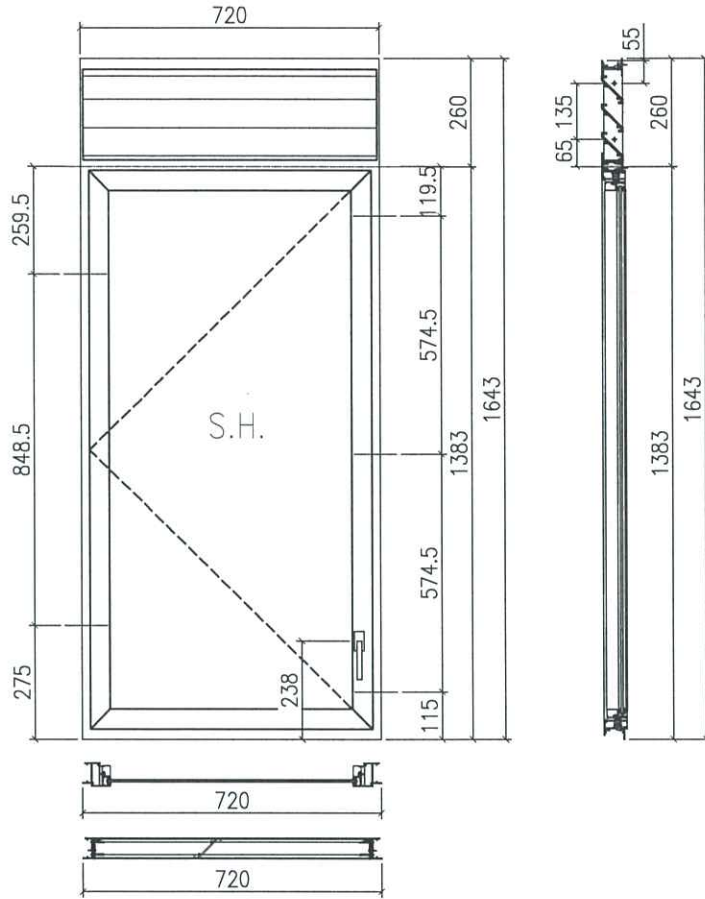

A-AW-02SU

- 注:
- 1) 生窗底料需開15mm去水缺口2處;
 - 2) 窗玉搭位6mm;
 - 3) 滴水線比窗玉每頭長1mm;
 - 4) SH窗需裝2組TC903扣碼;
 - 5) 用東城產2021-A16°扇撐;
 - 6) 安裝201-10多點鎖夾巴3個;
 - 7) 框橫料兩端需切1x2mm切口打膠;
 - 8) 出貨摩爾18個;
 - 9) 底料安裝50-LC-04A窗拈1只;

序号	料号	名称	出荷	长度(mm)	支/幅	加工说明
1a	X86251	边企料		1643	1	X86251-53
1b	X86251	边企料		1643	1	X86251-54
2	X86252	生顶横	避位	682	1	X86252-51
3	X86253	生底横	避位	674	1	X86253-54A
4	X86249	滴水线		661	1	X86249-51A
5	X86250	生中横	避位	682	1	X86250-53
6	X86248	百叶片		661	3	X86248-51A
7	-	百叶巴		218	1	J858-LM57L
8	-	百叶巴		218	1	J858-LM57R

大图版次	宽度	本图版	B	
		日期	10/25	
窗号	宽度(W)	高度(H)	幅数	楼层数
T3B-A/K-1	720	1768	1	

窗款	宽度	高度	支/幅	撑长
SRH	680	1348.5	1	16"


窗玉用料

序号	料号	名称	出荷	长度(mm)	支/幅	加工说明
9	X86163	窗玉企	45°斜口	1348.5	1	X86163-52A
10	X86163	窗玉企	45°斜口	1348.5	1	X86163-55A
11	X86163	窗玉横	45°斜口	680	1	X86163-511A
12	X86163	窗玉横	45°斜口	680	1	X86163-511RA
13	X86164	窗玉玻璃线企	直口	1284.5	1	X86164-52B
14	X86164	窗玉玻璃线企	直口	1284.5	1	X86164-53A
15	X86164	窗玉玻璃线顶横	直口	584	1	X86164-52A
16	X86153	撞角码	直口	45	1	J858-LM51L
17	X86153	撞角码	直口	45	1	J858-LM51R
18	X86153	撞角码	直口	45	2	J858-LM51
19	L065	15x15x3铝角	直口	140	10	J858-LM54A
20	X86154	拉巴用压板1	直口	80	3	J858-LM52
21	X86155	拉巴用压板2	直口	15	6	J858-LM53

窗玉用料

序号	料号	名称	出荷	长度(mm)	支/幅	加工说明
22	X86237	14x3拉巴	直口	123	1	X86237-51A
23	X86237	14x3拉巴	直口	1012.5	1	X86237-51E
24	不修制加力巴	15x5mm不锈钢		225.6	2	J858-SS51B
25	X86164	窗玉玻璃线底横	直口	584	1	X86164-54A

 美特铝质 有限公司 MIDI Aluminium Fabricator Ltd.	工程號	J858	拆圖	I.H.	2023.11.02
	地盤	康城1期	復核		
名稱	50地盤安裝窗	顏色	批准		

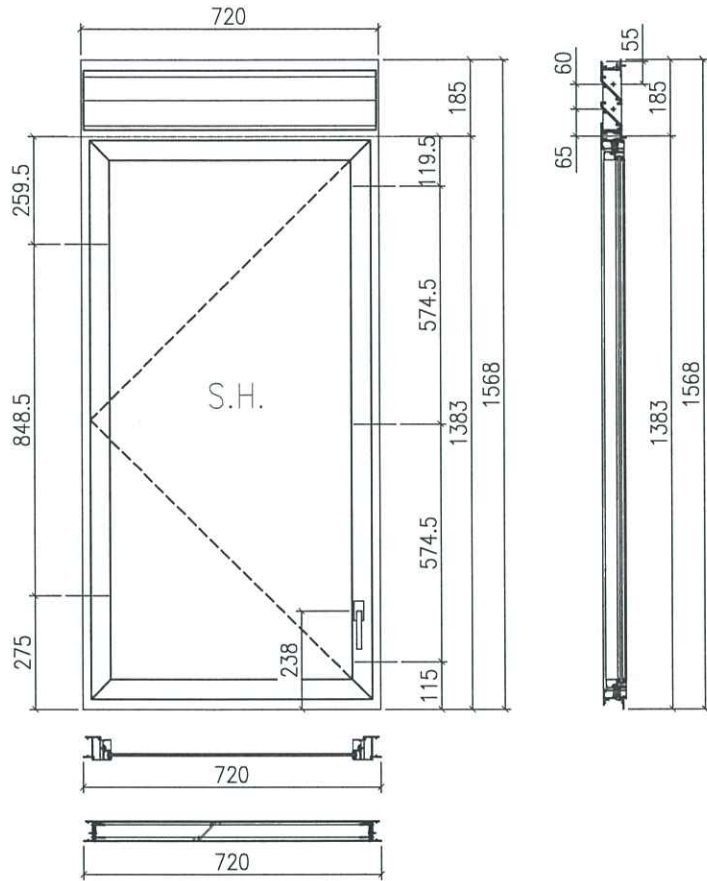

A-AW-04SU

- 注:
- 1) 生窗底料需開15mm去水缺口2處;
 - 2) 窗玉搭位6mm;
 - 3) 滴水線比窗玉每頭長1mm;
 - 4) SH窗需裝2組TC903扣碼;
 - 5) 用東城產2021-A16"廚漆;
 - 6) 安裝201-10多点鎖夾巴3个;
 - 7) 框橫料兩端需切1x2mm切口打磨;
 - 8) 出貨摩爾18个;
 - 9) 底料安裝50-LC-04A窗拑1只;

序号	料号	名称	出荷	长度(mm)	支/幅	加工说明
1a	X86251	边企料		1568	1	X86251-57
1b	X86251	边企料		1568	1	X86251-58
2	X86252	生顶横	避位	682	1	X86252-51
3	X86253	生底横	避位	674	1	X86253-54A
4	X86249	滴水线		661	1	X86249-51A
5	X86250	生中横	避位	682	1	X86250-53
6	X86248	百叶片		661	2	X86248-51A
7	-	百叶巴		143	1	J858-LM58L
8	-	百叶巴		143	1	J858-LM58R

大图版次	宽度	本图版	B	
		日期	10/25	
窗号	宽度(W)	高度(H)	幅数	楼层数
T1B-B/U-1	720	1568	1	
T2B-B/U-1	720	1568	1	
T3B-B/U-1	720	1568	1	

窗款	宽度	高度	支/幅	撑长
SRH	680	1348.5	1	16"

窗玉用料

序号	料号	名称	出荷	长度(mm)	支/幅	加工说明
9	X86163	窗玉企	45°斜口	1348.5	1	X86163-52A
10	X86163	窗玉企	45°斜口	1348.5	1	X86163-55A
11	X86163	窗玉横	45°斜口	680	1	X86163-51LA
12	X86163	窗玉横	45°斜口	680	1	X86163-51RA
13	X86164	窗玉玻璃线企	直口	1284.5	1	X86164-52B
14	X86164	窗玉玻璃线企	直口	1284.5	1	X86164-53A
15	X86164	窗玉玻璃线顶横	直口	584	1	X86164-52A
16	X86153	推角码	直口	45	1	J858-LM51L
17	X86153	推角码	直口	45	1	J858-LM51R
18	X86153	推角码	直口	45	2	J858-LM51
19	L065	15x15x3铝角	直口	140	10	J858-LM54A
20	X86154	拉巴用压板1	直口	80	3	J858-LM52
21	X86155	拉巴用压板2	直口	15	6	J858-LM53

窗玉用料

序号	料号	名称	出荷	长度(mm)	支/幅	加工说明
22	X86237	14x3拉巴	直口	123	1	X86237-51A
23	X86237	14x3拉巴	直口	1012.5	1	X86237-51E
24	不锈钢加力巴	15x5mm不锈钢		225.6	2	J858-SS51B
25	X86164	窗玉玻璃线底横	直口	584	1	X86164-54A





美特铝质有限公司
MIDI Aluminium Fabricator Ltd.

工程號 J858
地 盤 康城1期
顏 色

拆圖 I.H. 2023.11.02
復核
批准

名稱 50地盤安裝窗

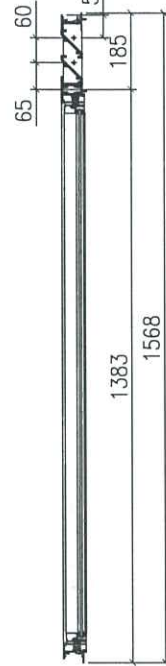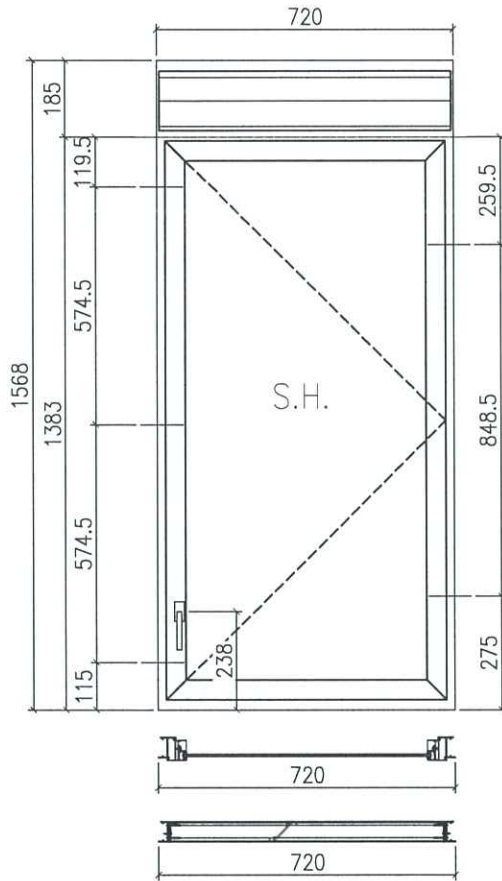

A-AW-06SU

- 注:
- 1) 生窗底料需開15mm去水缺口2處;
 - 2) 窗玉搭位6mm;
 - 3) 滴水線比窗玉每頭長1mm;
 - 4) SH窗需裝2組TC903扣碼;
 - 5) 用東城產2021-A16°扇撐;
 - 6) 安裝201-10多點鎖夾巴3個;
 - 7) 框橫料兩端需切1x2mm切口打膠;
 - 8) 出貨摩爾18個;
 - 9) 底料安裝50-LC-04A窗拑1只;

序号	料号	名称	出荷	长度(mm)	支/幅	加工说明
1a	X86251	边企料		1568	1	X86251-59
1b	X86251	边企料		1568	1	X86251-61
2	X86252	生顶横	避位	682	1	X86252-51
3	X86253	生底横	避位	674	1	X86253-51A
4	X86249	滴水线		661	1	X86249-51A
5	X86250	生中横	避位	682	1	X86250-51
6	X86248	百叶片		661	2	X86248-51A
7	-	百叶巴		143	1	J858-LM58L
8	-	百叶巴		143	1	J858-LM58R

大图版次	宽度	本图版	B	
		日期	10/25	
窗号	宽度(W)	高度(H)	幅数	楼层数
T2B-B/K-1	720	1568	1	

窗款	宽度	高度	支/幅	撑长
SRH	680	1348.5	1	16"


窗玉用料

序号	料号	名称	出荷	长度(mm)	支/幅	加工说明
9	X86163	窗玉企	45°斜口	1348.5	1	X86163-52A
10	X86163	窗玉企	45°斜口	1348.5	1	X86163-53A
11	X86163	窗玉横	45°斜口	680	1	X86163-51LA
12	X86163	窗玉横	45°斜口	680	1	X86163-51RA
13	X86164	窗玉玻璃线企	直口	1284.5	1	X86164-52B
14	X86164	窗玉玻璃线企	直口	1284.5	1	X86164-51A
15	X86164	窗玉玻璃线顶横	直口	584	1	X86164-52A
16	X86153	撞角码	直口	45	1	J858-LM51L
17	X86153	撞角码	直口	45	1	J858-LM51R
18	X86153	撞角码	直口	45	2	J858-LM51
19	L065	15x15x3铝角	直口	140	10	J858-LM54A
20	X86154	批巴用压板1	直口	80	3	J858-LM52
21	X86155	批巴用压板2	直口	15	6	J858-LM53

窗玉用料

序号	料号	名称	出荷	长度(mm)	支/幅	加工说明
22	X86237	14x3批巴	直口	123	1	X86237-51A
23	X86237	14x3批巴	直口	1012.5	1	X86237-51E
24	不磨制加力巴	15x5mm不磨制		225.6	2	J858-SS51B

 美特铝质 有限公司 MIDI Aluminium Fabricator Ltd.	工程號	J858	拆圖	I.H.	2023.11.02
	地盤	康城1期	復核		
名稱	50地盤安裝窗	顏色	批准		

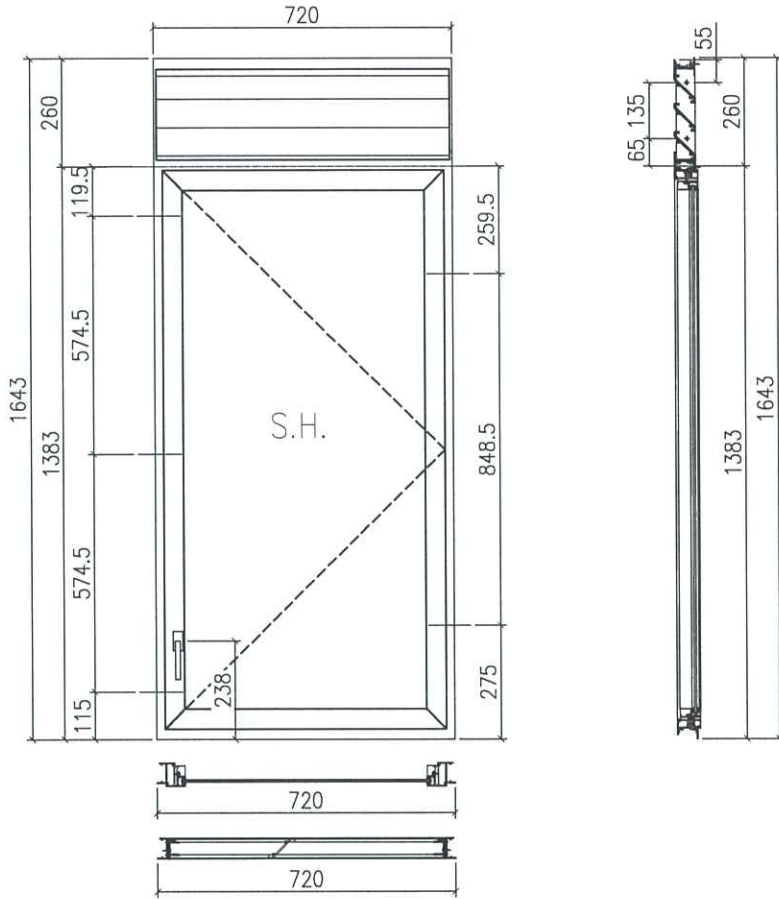

A-AW-08SU

- 注:
- 1) 生窗底料需開15mm去水缺口2處;
 - 2) 窗玉搭位6mm;
 - 3) 滴水線比窗玉每頭長1mm;
 - 4) SH窗需裝2組TC903扣碼;
 - 5) 用東城產2021-A16"扇撐;
 - 6) 安裝201-10多点鎖夾巴3個;
 - 7) 框橫料兩端需切1x2mm切口打膠;
 - 8) 出貨摩爾18個;
 - 9) 底料安裝50-LC-04A窗拑1只;

序号	料号	名称	出荷	长度(mm)	支/幅	加工说明
1a	X86251	边企料		1643	1	X86251-62
1b	X86251	边企料		1643	1	X86251-63
2	X86252	生顶横	错位	682	1	X86252-51
3	X86253	生底横	错位	674	1	X86253-51A
4	X86249	滴水线		661	1	X86249-51A
5	X86250	生中横	错位	682	1	X86250-51
6	X86248	百叶片		661	2	X86248-51A
7	-	百叶巴		143	1	J858-LM58L
8	-	百叶巴		143	1	J858-LM58R

大图版次	宽度	本图版	B	
		日期	10/25	
窗号	宽度(W)	高度(H)	幅数	楼层数
T1A-F/K-1	720	1643	1	

窗款	宽度	高度	支/幅	撑长
SRH	680	1348.5	1	16"


窗玉用料

序号	料号	名称	出荷	长度(mm)	支/幅	加工说明
9	X86163	窗玉企	45°斜口	1348.5	1	X86163-52A
10	X86163	窗玉企	45°斜口	1348.5	1	X86163-53A
11	X86163	窗玉横	45°斜口	680	1	X86163-511A
12	X86163	窗玉横	45°斜口	680	1	X86163-511RA
13	X86164	窗玉玻璃线企	直口	1284.5	1	X86164-52B
14	X86164	窗玉玻璃线企	直口	1284.5	1	X86164-51A
15	X86164	窗玉玻璃线顶横	直口	584	1	X86164-52A
16	X86153	撞角码	直口	45	1	J858-LM51L
17	X86153	撞角码	直口	45	1	J858-LM51R
18	X86153	撞角码	直口	45	2	J858-LM51
19	L065	15x15x3铝角	直口	140	10	J858-LM54A
20	X86154	拉巴用压板1	直口	80	3	J858-LM52
21	X86155	拉巴用压板2	直口	15	6	J858-LM53

窗玉用料

序号	料号	名称	出荷	长度(mm)	支/幅	加工说明
22	X86237	14x3拉巴	直口	123	1	X86237-51A
23	X86237	14x3拉巴	直口	1012.5	1	X86237-51E
24	不锈钢加力巴	15x5mm不锈钢		225.6	2	J858-SS51B
25	X86164	窗玉玻璃线底横	直口	584	1	X86164-54A

 美特铝质 有限公司 MIDI Aluminium Fabricator Ltd.	工程號	J858	拆圖	I.H.	2023.11.02
	地盤	康城1期	復核		
	名稱	50地盤安裝窗	顏色	批准	

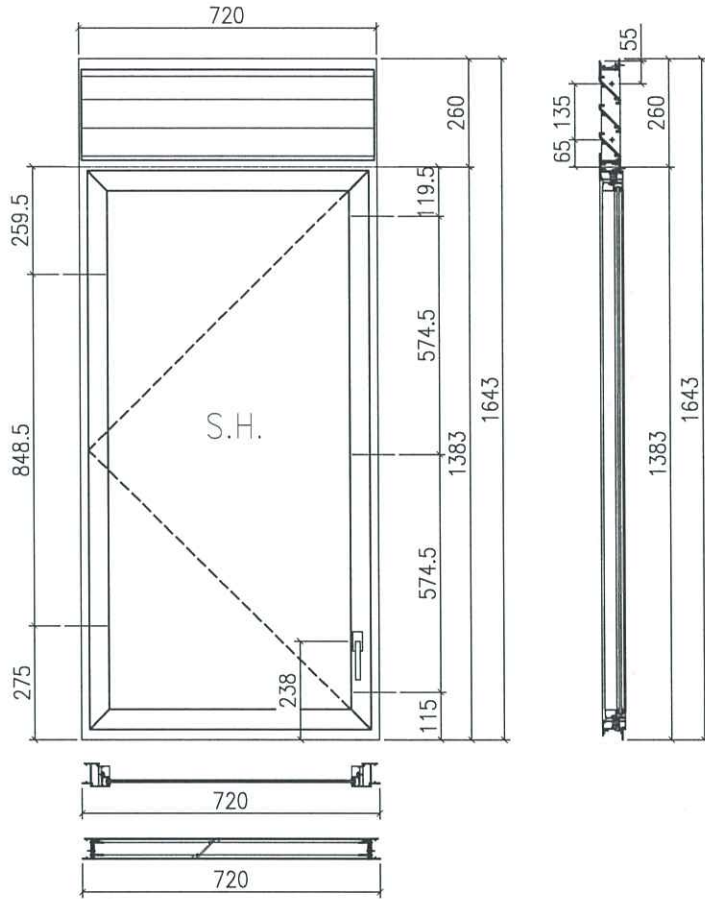

A-AW-09SU

- 注:
- 1) 生窗底料需開15mm去水缺口2處;
 - 2) 窗玉搭位6mm;
 - 3) 滴水線比窗玉每頭長1mm;
 - 4) SH窗需裝2組TC903扣碼;
 - 5) 用東城產2021-A16°扇撐;
 - 6) 安裝201-10多點鎖夾巴3個;
 - 7) 框橫料兩端需切1x2mm切口打膠;
 - 8) 出貨摩爾18個;
 - 9) 底料安裝50-LC-04A窗拈1只;

序号	料号	名称	出荷	长度(mm)	支/幅	加工说明
1a	X86251	边企料		1643	1	X86251-53
1b	X86251	边企料		1643	1	X86251-54
2	X86252	生顶横	避位	682	1	X86252-51
3	X86253	生底横	避位	674	1	X86253-54A
4	X86249	滴水线		661	1	X86249-51A
5	X86250	生中横	避位	682	1	X86250-53
6	X86248	百叶片		661	3	X86248-51A
7	-	百叶巴		218	1	J858-LM57L
8	-	百叶巴		218	1	J858-LM57R

大图版次	宽度	本图版	B	
		日期	10/25	
窗号	宽度(W)	高度(H)	幅数	楼层数
T2A-F/K-1	720	1643	1	

窗款	宽度	高度	支/幅	撑长
SRH	680	1348.5	1	16"

窗玉用料

序号	料号	名称	出荷	长度(mm)	支/幅	加工说明
9	X86163	窗玉企	45°斜口	1348.5	1	X86163-52A
10	X86163	窗玉企	45°斜口	1348.5	1	X86163-55A
11	X86163	窗玉横	45°斜口	680	1	X86163-51LA
12	X86163	窗玉横	45°斜口	680	1	X86163-51RA
13	X86164	窗玉玻璃线企	直口	1284.5	1	X86164-52B
14	X86164	窗玉玻璃线企	直口	1284.5	1	X86164-53A
15	X86164	窗玉玻璃线顶横	直口	584	1	X86164-52A
16	X86153	撞角码	直口	45	1	J858-LM51L
17	X86153	撞角码	直口	45	1	J858-LM51R
18	X86153	撞角码	直口	45	2	J858-LM51
19	L065	15x15x3铝角	直口	140	10	J858-LM54A
20	X86154	批巴用压板1	直口	80	3	J858-LM52
21	X86155	批巴用压板2	直口	15	6	J858-LM53

窗玉用料

序号	料号	名称	出荷	长度(mm)	支/幅	加工说明
22	X86237	14x3批巴	直口	123	1	X86237-51A
23	X86237	14x3批巴	直口	1012.5	1	X86237-51E
24	不锈钢加力巴	15x5mm不锈钢		225.6	2	J858-SS51B
25	X86164	窗玉玻璃线底横	直口	584	1	X86164-54A