



工程指示 / 要求簡箋(E.I.)

工程指示編號：EI 16986/23 修改版次：-
 工程編號：J - 858 工程名稱：將軍澳日出康城 11
 工程項目：(特色層) 後裝窗 窗玉 廠用 不鏽鋼 共42件
 收件人：生統 / Maggie 發件人：Ant Yeung 日期：14/11/2023

要求提供 / 確認 事項：

- | | | |
|------------------------------------|-------------------------------------|-------------------------------|
| <input type="checkbox"/> 初步鋁料 B.M. | <input type="checkbox"/> 加工拆圖，然後生產 | <input type="checkbox"/> 尺寸表 |
| <input type="checkbox"/> 正式鋁料 B.M. | <input type="checkbox"/> 技術上資料 / 指示 | <input type="checkbox"/> 報價 |
| <input type="checkbox"/> 配件 B.M. | <input type="checkbox"/> 樣辦或貨品說明書 | <input type="checkbox"/> 分判合約 |

內容：

原 EI 為 EI4599，現加訂特色層用量，送廠用後裝窗窗玉，組裝用。

請在 2023.11.24 前完成上列要求。

附： 頁

以上項目為：

- 原合約工程包 原合約工程加 / 減賬 新工程報價

原因：-

分發東莞各部門：

- | | | | | | | | |
|---------------------------------|------------------------------|---|---|--|---|---|---|
| <input type="checkbox"/> 生產技術總監 | <input type="checkbox"/> 連附件 | <input type="checkbox"/> 技術部 | <input type="checkbox"/> 連附件 | <input type="checkbox"/> 生產部 | <input type="checkbox"/> 連附件 | <input type="checkbox"/> 機械設計部 | <input type="checkbox"/> 連附件 |
| <input type="checkbox"/> 採購部 | <input type="checkbox"/> 連附件 | <input checked="" type="checkbox"/> 生產統籌部 | <input checked="" type="checkbox"/> 連附件 | <input checked="" type="checkbox"/> 小羅&清 | <input checked="" type="checkbox"/> 連附件 | | |
| <input type="checkbox"/> 質檢部 | <input type="checkbox"/> 連附件 | <input type="checkbox"/> 會計部 | <input type="checkbox"/> 連附件 | <input type="checkbox"/> 報關組 | <input type="checkbox"/> 連附件 | <input checked="" type="checkbox"/> 其他 <u>楊榮輝</u> | <input checked="" type="checkbox"/> 連附件 |

分發香港各部門：

- 行政部 連附件 會計部 連附件 統籌部 連附件 工程部地盤科文 連附件
 採購部 連附件 QS 部 連附件 維修部 連附件 其他 _____ 連附件

傳遞編號：

HK 2623/23

發件人簽署：

項目經理簽署：



美特鋁質有限公司
MIDI Aluminium Fabricator Ltd.

工程號: J-858
地盤名稱: 康城11期

計算: I.H.
核對:

日期: 8/11/2023
日期:

送呈: Jason哥
副本:

日期:
日期:

項目類別: 后裝窗位置
批准:

日期:
日期:


工廠用配件B.M.表

BM編號: 類別: 后裝窗位置不銹鋼 總重量(kg): 0


序號	修改標示	配件圖號	物料編號	配件名稱	顏色	實用	後備	總數	單位	總重量		備注
										單件重量	Kg	
1		J858-SS51A	J858-SS51A	15x5mm不銹鋼加力巴	304#不銹鋼	12	4	16	件			送工廠
2		J858-SS51B	J858-SS51B	15x5mm不銹鋼加力巴	304#不銹鋼	22	4	26	件			送工廠
3												
4												
21								42				
				合計		34	0	34	件		0	



厚 尺 4599

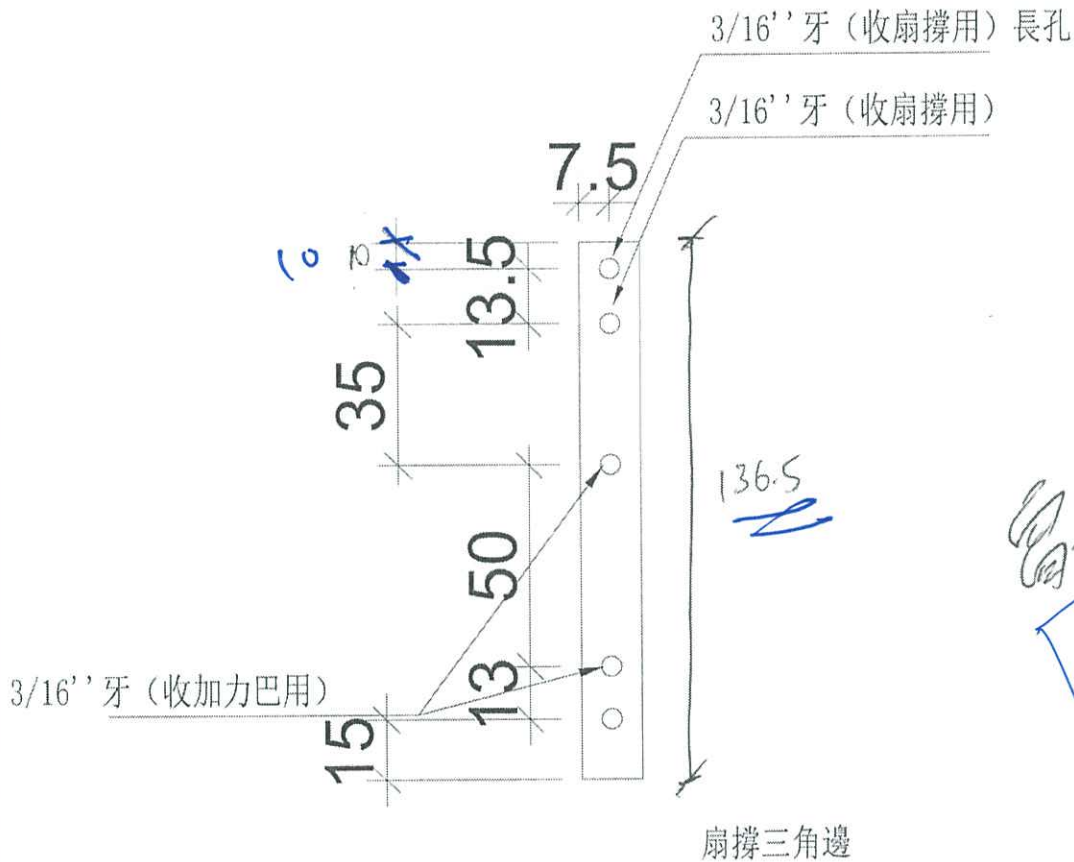

12 1/4
共 16 件

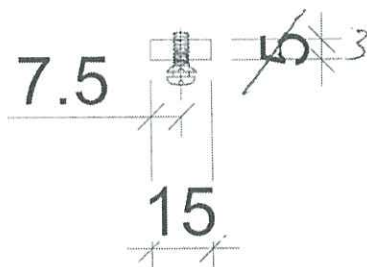

12寸 撐用

SS51A


EG-DWG3


圖紙 4599 後裝用

美特鋁質有限公司
MIDI Aluminium Fabricator Ltd.

全圖 8216-88
用於16"扇葉之加力巴


工程號 J-837 地盤 鐵地民坊

16寸扇葉用

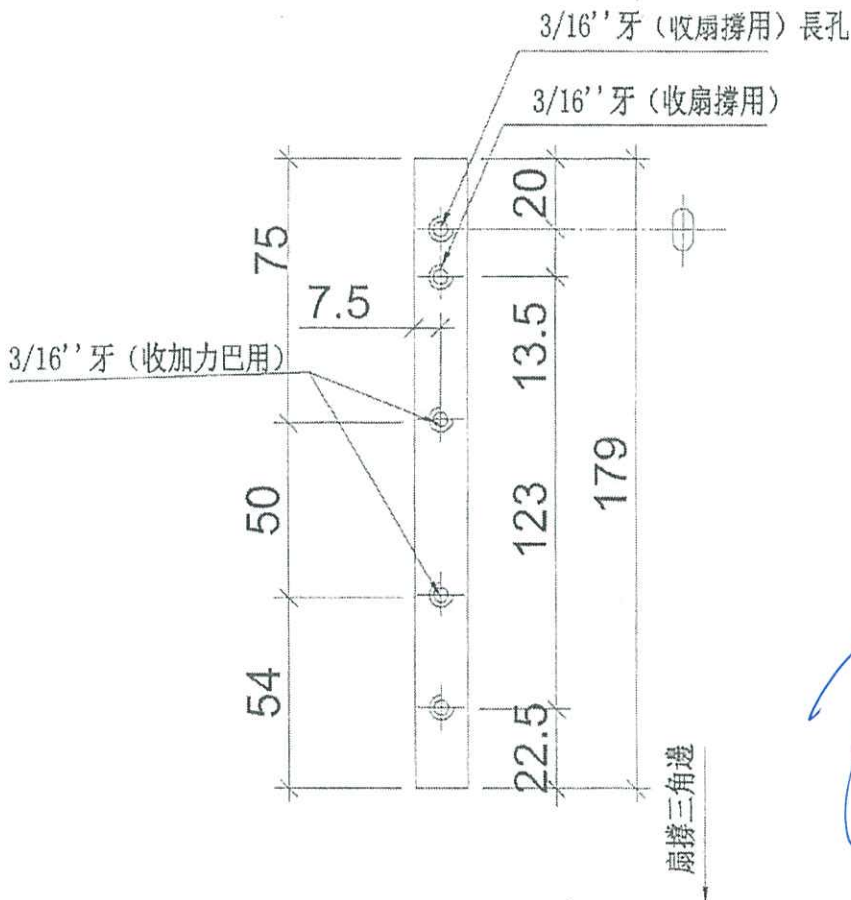

留王

22/4-1
2654

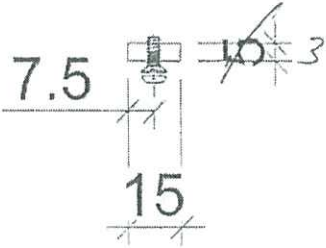

5551B

名稱	加力巴加工圖	制圖	陳俊賢	2018.08.06	修改	
材料	15x1mm不銹鋼巴	復核	謝永林	2018.08.07	日期	(3)
顏色	#304	批准			圖號	SC-GR16