

## 工程指示 / 要求簡箋(E.I.)

工程指示編號：EI / 6987 / 23

修改版次：A

工程編號：J - 858

工程名稱：將軍澳日出康城

工程項目：T1-T3 F.D 門 玻璃 地盤用 BM 特色層 共 21 件

收件人：Maggie

發件人：Paul Wong

日期：18/12/2023

□要求提供 / □確認 事項：

- |                                    |                                     |                               |
|------------------------------------|-------------------------------------|-------------------------------|
| <input type="checkbox"/> 初步鋁料 B.M. | <input type="checkbox"/> 加工拆圖，然後生產  | <input type="checkbox"/> 尺寸表  |
| <input type="checkbox"/> 正式鋁料 B.M. | <input type="checkbox"/> 技術上資料 / 指示 | <input type="checkbox"/> 報價   |
| <input type="checkbox"/> 配件 B.M.   | <input type="checkbox"/> 樣辦或貨品說明書   | <input type="checkbox"/> 分判合約 |

內容：

A 版: 加工圖有誤，附上最新版本圖紙

請按玻璃 BM 生產玻璃送地盤。(21 件玻璃)

1. 請排期生產、熱浸、和包箱 (分座打扎)
2. IGU: 標籤在室內面 (注明尺寸)
3. 按 MTR 業主要求，需做 QR Code 追蹤玻璃。
4. 不要印上熱浸標纖。只給"可移除"的標纖
5. 分座分層包箱，不用和前 EI 包在一起
6. 玻璃以負公差生產
7. 依 EI-4999 玻璃熱浸標籤指示
8. 用 3M 保護膠紙

謝謝

請在 2023. 12. 29 前完成上列要求。

附：BM excel, 參考 BM,, 加工圖, 位置圖

分發東莞各部門：

- |                                 |                              |                                |                              |                               |                              |                                |                              |
|---------------------------------|------------------------------|--------------------------------|------------------------------|-------------------------------|------------------------------|--------------------------------|------------------------------|
| <input type="checkbox"/> 生產技術總監 | <input type="checkbox"/> 連附件 | <input type="checkbox"/> 技術部   | <input type="checkbox"/> 連附件 | <input type="checkbox"/> 生產部  | <input type="checkbox"/> 連附件 | <input type="checkbox"/> 機械設計部 | <input type="checkbox"/> 連附件 |
| <input type="checkbox"/> 採購部    | <input type="checkbox"/> 連附件 | <input type="checkbox"/> 生產統籌部 | <input type="checkbox"/> 連附件 | <input type="checkbox"/> 小羅&清 | <input type="checkbox"/> 連附件 |                                |                              |
| <input type="checkbox"/> 質檢部    | <input type="checkbox"/> 連附件 | <input type="checkbox"/> 會計部   | <input type="checkbox"/> 連附件 | <input type="checkbox"/> 報關組  | <input type="checkbox"/> 連附件 | <input type="checkbox"/> 其他    | <input type="checkbox"/> 連附件 |

分發香港各部門：

- |   |   |                               |                              |                              |                              |  |   |
|---|---|-------------------------------|------------------------------|------------------------------|------------------------------|--|---|
| <input type="checkbox"/> 行政部            | <input type="checkbox"/> 連附件            | <input type="checkbox"/> 會計部  | <input type="checkbox"/> 連附件 | <input type="checkbox"/> 統籌部 | <input type="checkbox"/> 連附件 | <input checked="" type="checkbox"/> 工程部地盤科文 二寶, 積哥 | <input checked="" type="checkbox"/> 連附件 |
| <input checked="" type="checkbox"/> 採購部 | <input checked="" type="checkbox"/> 連附件 | <input type="checkbox"/> QS 部 | <input type="checkbox"/> 連附件 | <input type="checkbox"/> 維修部 | <input type="checkbox"/> 連附件 | <input type="checkbox"/> 其他                        | <input type="checkbox"/> 連附件            |

傳遞編號：

HK / 23



發件人簽署：

項目經理簽署：

 美特鋁質有限公司 MIDI Aluminium Fabricator Ltd.				工程號 J858	類別 -	物料號 -	圖號 J858-GL12-F01		
修改 日期	-	-	採用工廠 ✓	地盤 -	圖紙名稱 平开门玻璃加工图	制圖 I. H.	2023-11-01	數量 -	單件重量 - (KG)
材料颜色 -				材料 -	復核 -	-	-	-	-

地盤用18件


FDAG

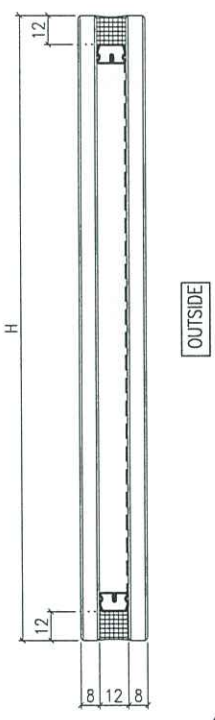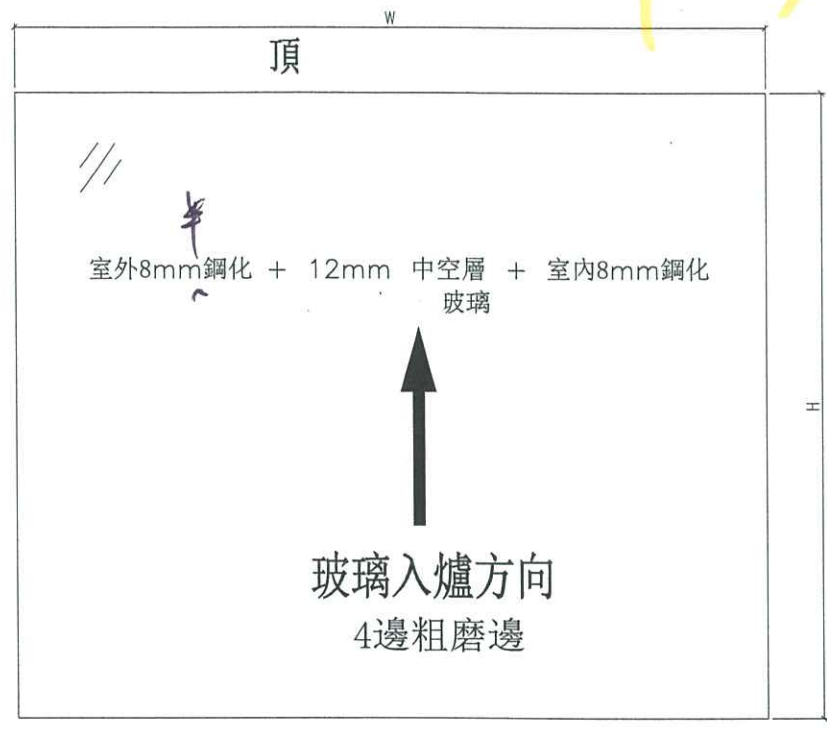

底 ELEVATION (VIEWED FROM OUTSIDE)

R20231115008

Tempered ✓

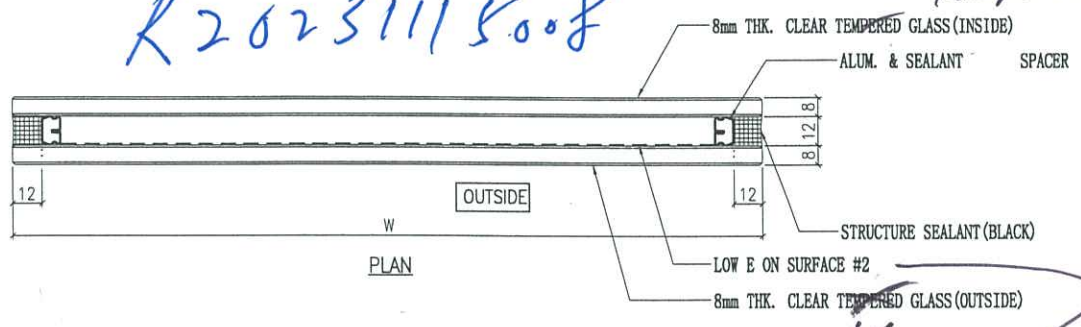

J&J

8mm #2 Low-E. 5PT ← + 12 AIR

+ 8mm

IGU

- NOTES
- ALL DIMENSION IN mm
  - ALL EDGE CHAMFER 1x1x45°

10	GL12-F01-09	571	2295	1
9	GL12-F01-08	786	2295	1
8	GL12-F01-07	706	2295	1
7	GL12-F01-06a	596	2351	3
6	GL12-F01-06	606	2295	3
5	GL12-F01-05	671	2295	1
4	GL12-F01-04	621	2295	1
3	GL12-F01-03	521	2030	1
2	GL12-F01-02	586	2030	1
1	GL12-F01-01	521	2295	5
序號	玻璃編號	W	H	數量