



工程指示 / 要求簡箋(E.I.)

工程指示編號：EI / 7034 / ~~23~~ 24      修改版次： A  
 工程編號           ： J - 858                            工程名稱       ： 將軍澳日出康城  
 工程項目           ： 特色層 FD 門 放行大貨 窗站加固定螺絲  
 收件人             ： 生統 / 王良                       發件人       ： Paul Wong           日期：05/02/2024

要求提供 /  確認 事項：

- |                                    |                                     |                               |
|------------------------------------|-------------------------------------|-------------------------------|
| <input type="checkbox"/> 初步鋁料 B.M. | <input type="checkbox"/> 加工拆圖，然後生產  | <input type="checkbox"/> 尺寸表  |
| <input type="checkbox"/> 正式鋁料 B.M. | <input type="checkbox"/> 技術上資料 / 指示 | <input type="checkbox"/> 報價   |
| <input type="checkbox"/> 配件 B.M.   | <input type="checkbox"/> 樣辦或貨品說明書   | <input type="checkbox"/> 分判合約 |
- 內容：

**A 版本：放行大貨，生產**

在做樣板時，有改善的地方，窗站增加一口平頭鋼牙螺絲，可加強固定，避免窗站移位或翹起。  
 請工廠掛門玉後，調整好後。自行配鑽此口平頭鋼牙螺絲，不改拆圖。

附上 FD 門，圖則表，組裝圖，加工圖，型材明細表及開料單

- 請馬上發單給生產統計鋁料，再次覆核鋁料是否夠使用 18 隻門。
- 優先開料、組裝 T1 的 1 隻 FD-51，先做樣板測試效果。完成樣板後接著大手生產
- 優先組裝 T1, T2 → T3
- 按 12 號大圖拆圖 (MC42361)
- 分座打扎， T2 有 1 隻在 9 樓，請出貨時特色註明 9 樓用。
- FD 門：T1 5 隻, T2 7 隻, T3 6 隻 (共 18 隻)

請在 2024.03.04 前完成上列要求。

分發東莞各部門：

- |   |   |   |   |  |   |                                |                                    |
|---|---|---|---|--|---|--------------------------------|------------------------------------|
| <input type="checkbox"/> 生產技術總監         | <input type="checkbox"/> 連附件            | <input checked="" type="checkbox"/> 技術部   | <input checked="" type="checkbox"/> 連附件 | <input type="checkbox"/> 生產部             | <input type="checkbox"/> 連附件            | <input type="checkbox"/> 機械設計部 | <input type="checkbox"/> 連附件       |
| <input type="checkbox"/> 採購部            | <input type="checkbox"/> 連附件            | <input checked="" type="checkbox"/> 生產統籌部 | <input checked="" type="checkbox"/> 連附件 | <input checked="" type="checkbox"/> 小羅&清 | <input checked="" type="checkbox"/> 連附件 |                                |                                    |
| <input checked="" type="checkbox"/> 質檢部 | <input checked="" type="checkbox"/> 連附件 | <input type="checkbox"/> 會計部              | <input type="checkbox"/> 連附件            | <input type="checkbox"/> 報關組             | <input type="checkbox"/> 連附件            | <input type="checkbox"/> 其他    | _____ <input type="checkbox"/> 連附件 |

分發香港各部門：

- |                              |                              |                               |                              |                              |                              |  |   |
|------------------------------|------------------------------|-------------------------------|------------------------------|------------------------------|------------------------------|--|---|
| <input type="checkbox"/> 行政部 | <input type="checkbox"/> 連附件 | <input type="checkbox"/> 會計部  | <input type="checkbox"/> 連附件 | <input type="checkbox"/> 統籌部 | <input type="checkbox"/> 連附件 | <input checked="" type="checkbox"/> 地盤科文 積哥、二寶 | <input checked="" type="checkbox"/> 連附件 |
| <input type="checkbox"/> 採購部 | <input type="checkbox"/> 連附件 | <input type="checkbox"/> QS 部 | <input type="checkbox"/> 連附件 | <input type="checkbox"/> 維修部 | <input type="checkbox"/> 連附件 | <input type="checkbox"/> 其他                    | _____ <input type="checkbox"/> 連附件      |


傳遞編號：

HK

0217 24  
/ 23

發件人簽署：

項目經理簽署：

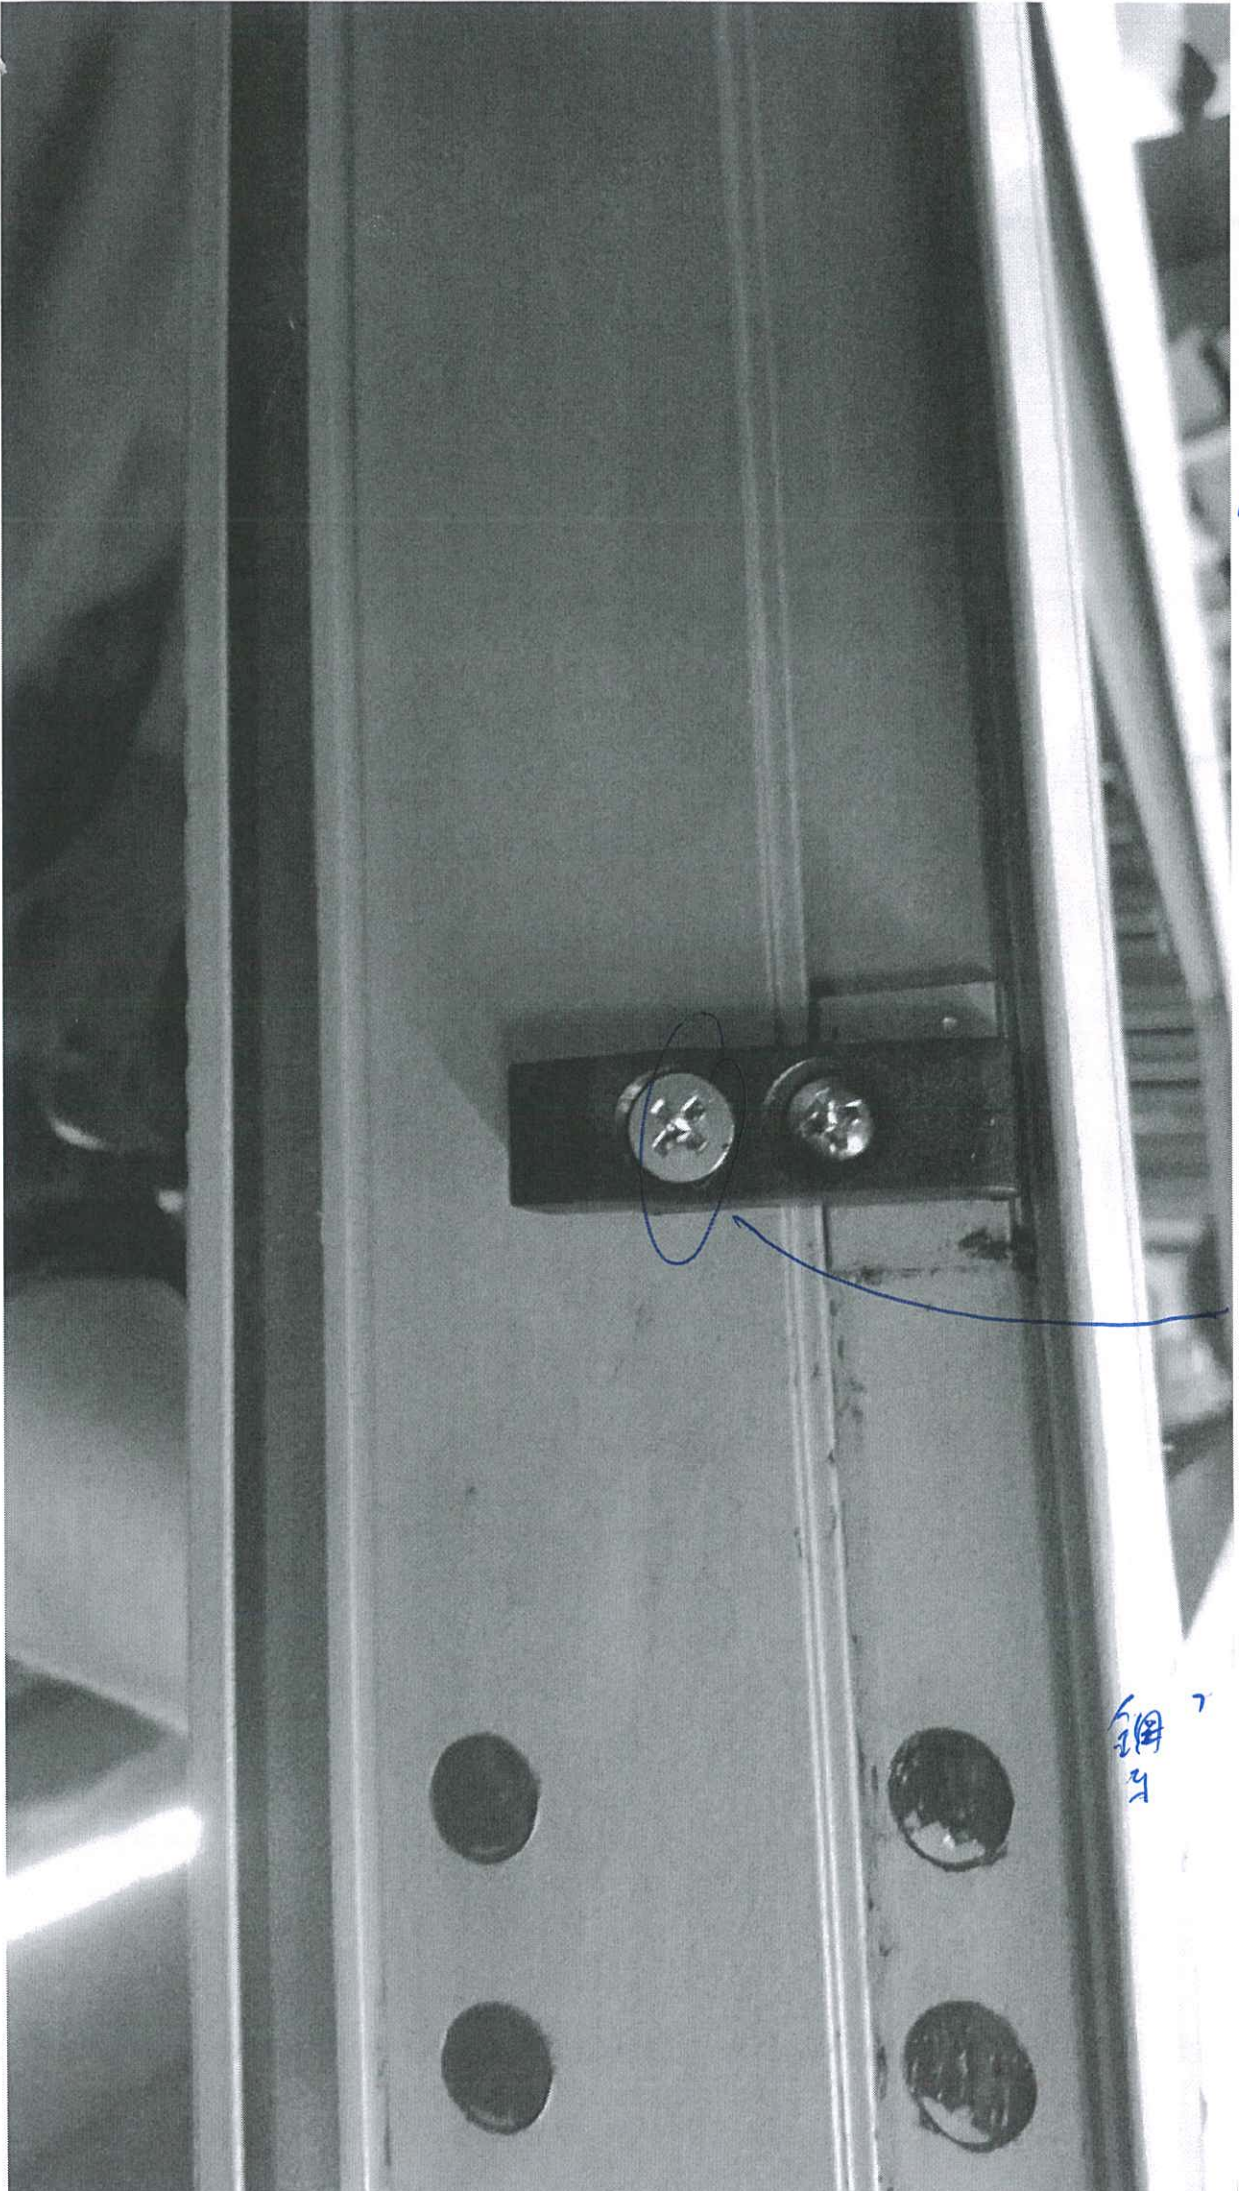

21  
7.34b

如此平穩一程

鋼釘