

工程指示 / 要求簡箋(E.I.)

工程指示編號：EI / 7098 / 23

修改版次：A

工程編號：J - 858

工程名稱：將軍澳日出康城 11

工程項目：T1 (Remedial) 地盤用鐵件 AA AB AE Glass/Alum Cladding (47-57/F)

收件人：Maggie

發件人：Ant Yeung

日期：11/12/2023

要求提供 / 確認 事項：

內容：

A 版：按地盆要求，避免石矢公差，修改加工圖 的尺吋。

→ 1. 地盆留意：碼仔中至中： Glass cladding 中至中 450mm / alum cladding 中至中 440mm

請按加工圖生產，送地盤安裝。(T1 remedial 用)

異型鐵碼仔 560 件 + 6mm 扁巴(企) 64 支+ 6mm 扁巴(橫)90 支

2. T1 (Remedial) 地盤用鐵件 AA AB AE Glass/Alum Cladding (47-57/F)

3. 異型鐵碼仔先出貨 200 隻(RM-25)

4. 需要 Butt weld 驗焊 (100% visual, 100% MPI, 100% Ultrasonic) For Curtain Wall

5. 出貨前，請給 Mill Cert 和熱浸 Cert

6. 沿水油厚度 符合 EI5136 指示 100um

7. 需油瀝青油

8. 附大判 Words order ISC/3010/0005

9. 地盆留意：碼仔中至中： Glass cladding 中至中 450mm / alum cladding 中至中 440mm

請在 2023.12.19 前完成上列要求。

附： 頁

以上項目為：

原合約工程包

原合約工程加 / 減賬

新工程報價

原因：-

分發東莞各部門：

()生產技術總監 連附件 ()技術部 連附件 ()生產部 連附件 ()機械設計部 連附件

()採購部 連附件 ()生產統籌部 連附件 ()小羅&清 連附件

()質檢部 連附件 ()會計部 連附件 ()報關組 連附件 ()其他 _____ 連附件

分發香港各部門：

()行政部 連附件 ()會計部 連附件 ()統籌部 連附件 (✓)工程部地盤科文 連附件 積哥/二寶


(✓)採購部 連附件 ()QS 部 連附件 ()維修部 連附件 ()其他 _____ 連附件

傳遞編號：

HK / 23

發件人簽署：

項目經理簽署：

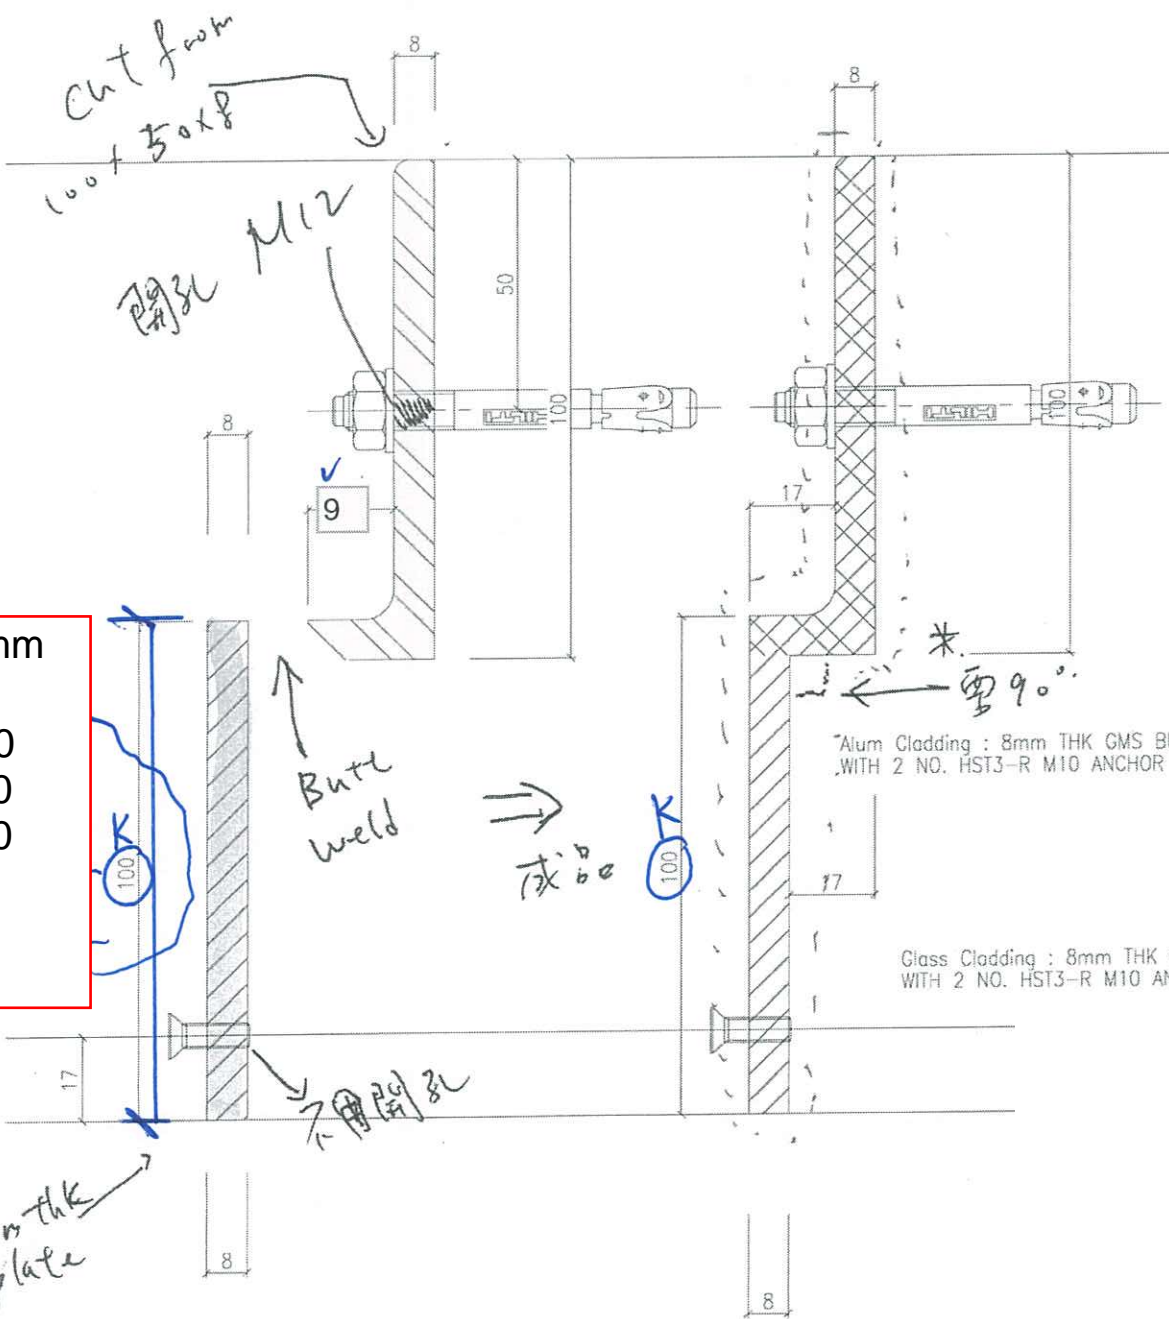

8mm plate + 100 x 25 x 8 angle
 L = 150mm.

長度(K)mm	
T1 AA	100
AB	80
AE	80

物料編號: RM-25 (47-55F)
 T1 AA 生產128隻; 先出100隻 (預8層)
 T1 AB 生產288隻; 先出50隻 (預4層)
 T1 AE 生產144隻; 先出50隻 (預2層)
 (全部需驗焊)
 共560件


* Alum Cladding : 8mm THK GMS BUILT UP BRACKET (L=150mm @440cc MAX)
 WITH 2 NO. HST3-R M10 ANCHOR WITH 100CC (MIN ANCHOR LENGTH 130mm)

Glass Cladding : 8mm THK GMS BUILT UP BRACKET (L=150mm @480cc MAX)
 WITH 2 NO. HST3-R M10 ANCHOR WITH 100CC (MIN ANCHOR LENGTH 110mm)

8mm thick plate

6thk 扁
100mm 寬

長度(J)mm	
T1 AA	100
AB	80
AE	80

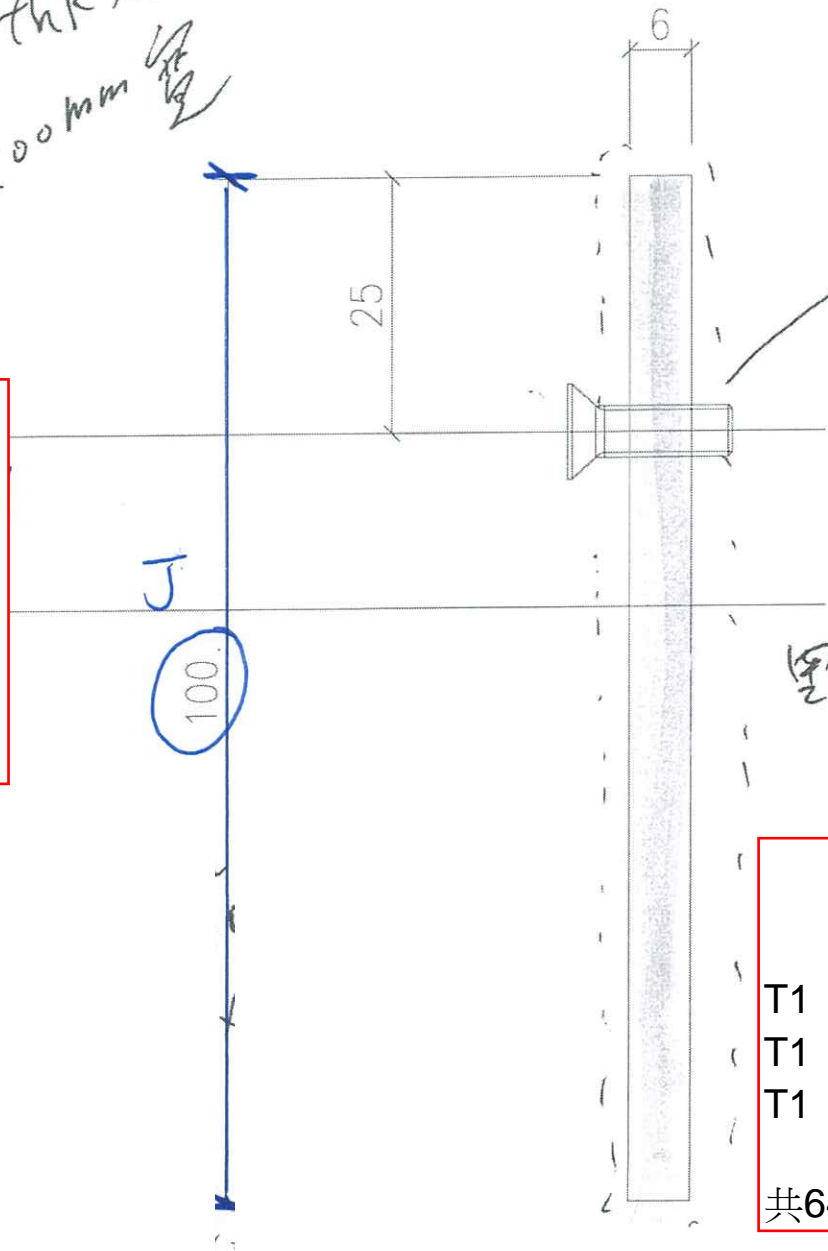

M5 螺絲
(平頭螺絲)

300 c/c

空切

物料編號: RM-6 (企料)	
6mm鐵板, 長3300mm	
T1	AA 生產16支
T1	AB 生產32支
T1	AE 生產16支
共64支	


連着, 如下:

To Jason
H. 積奇

此款工碼 7/12/23

及鐵可改短碼?
20mm

正常做
此碼是早
安裝, 後裝單
元件, 才有
幾層碰撞

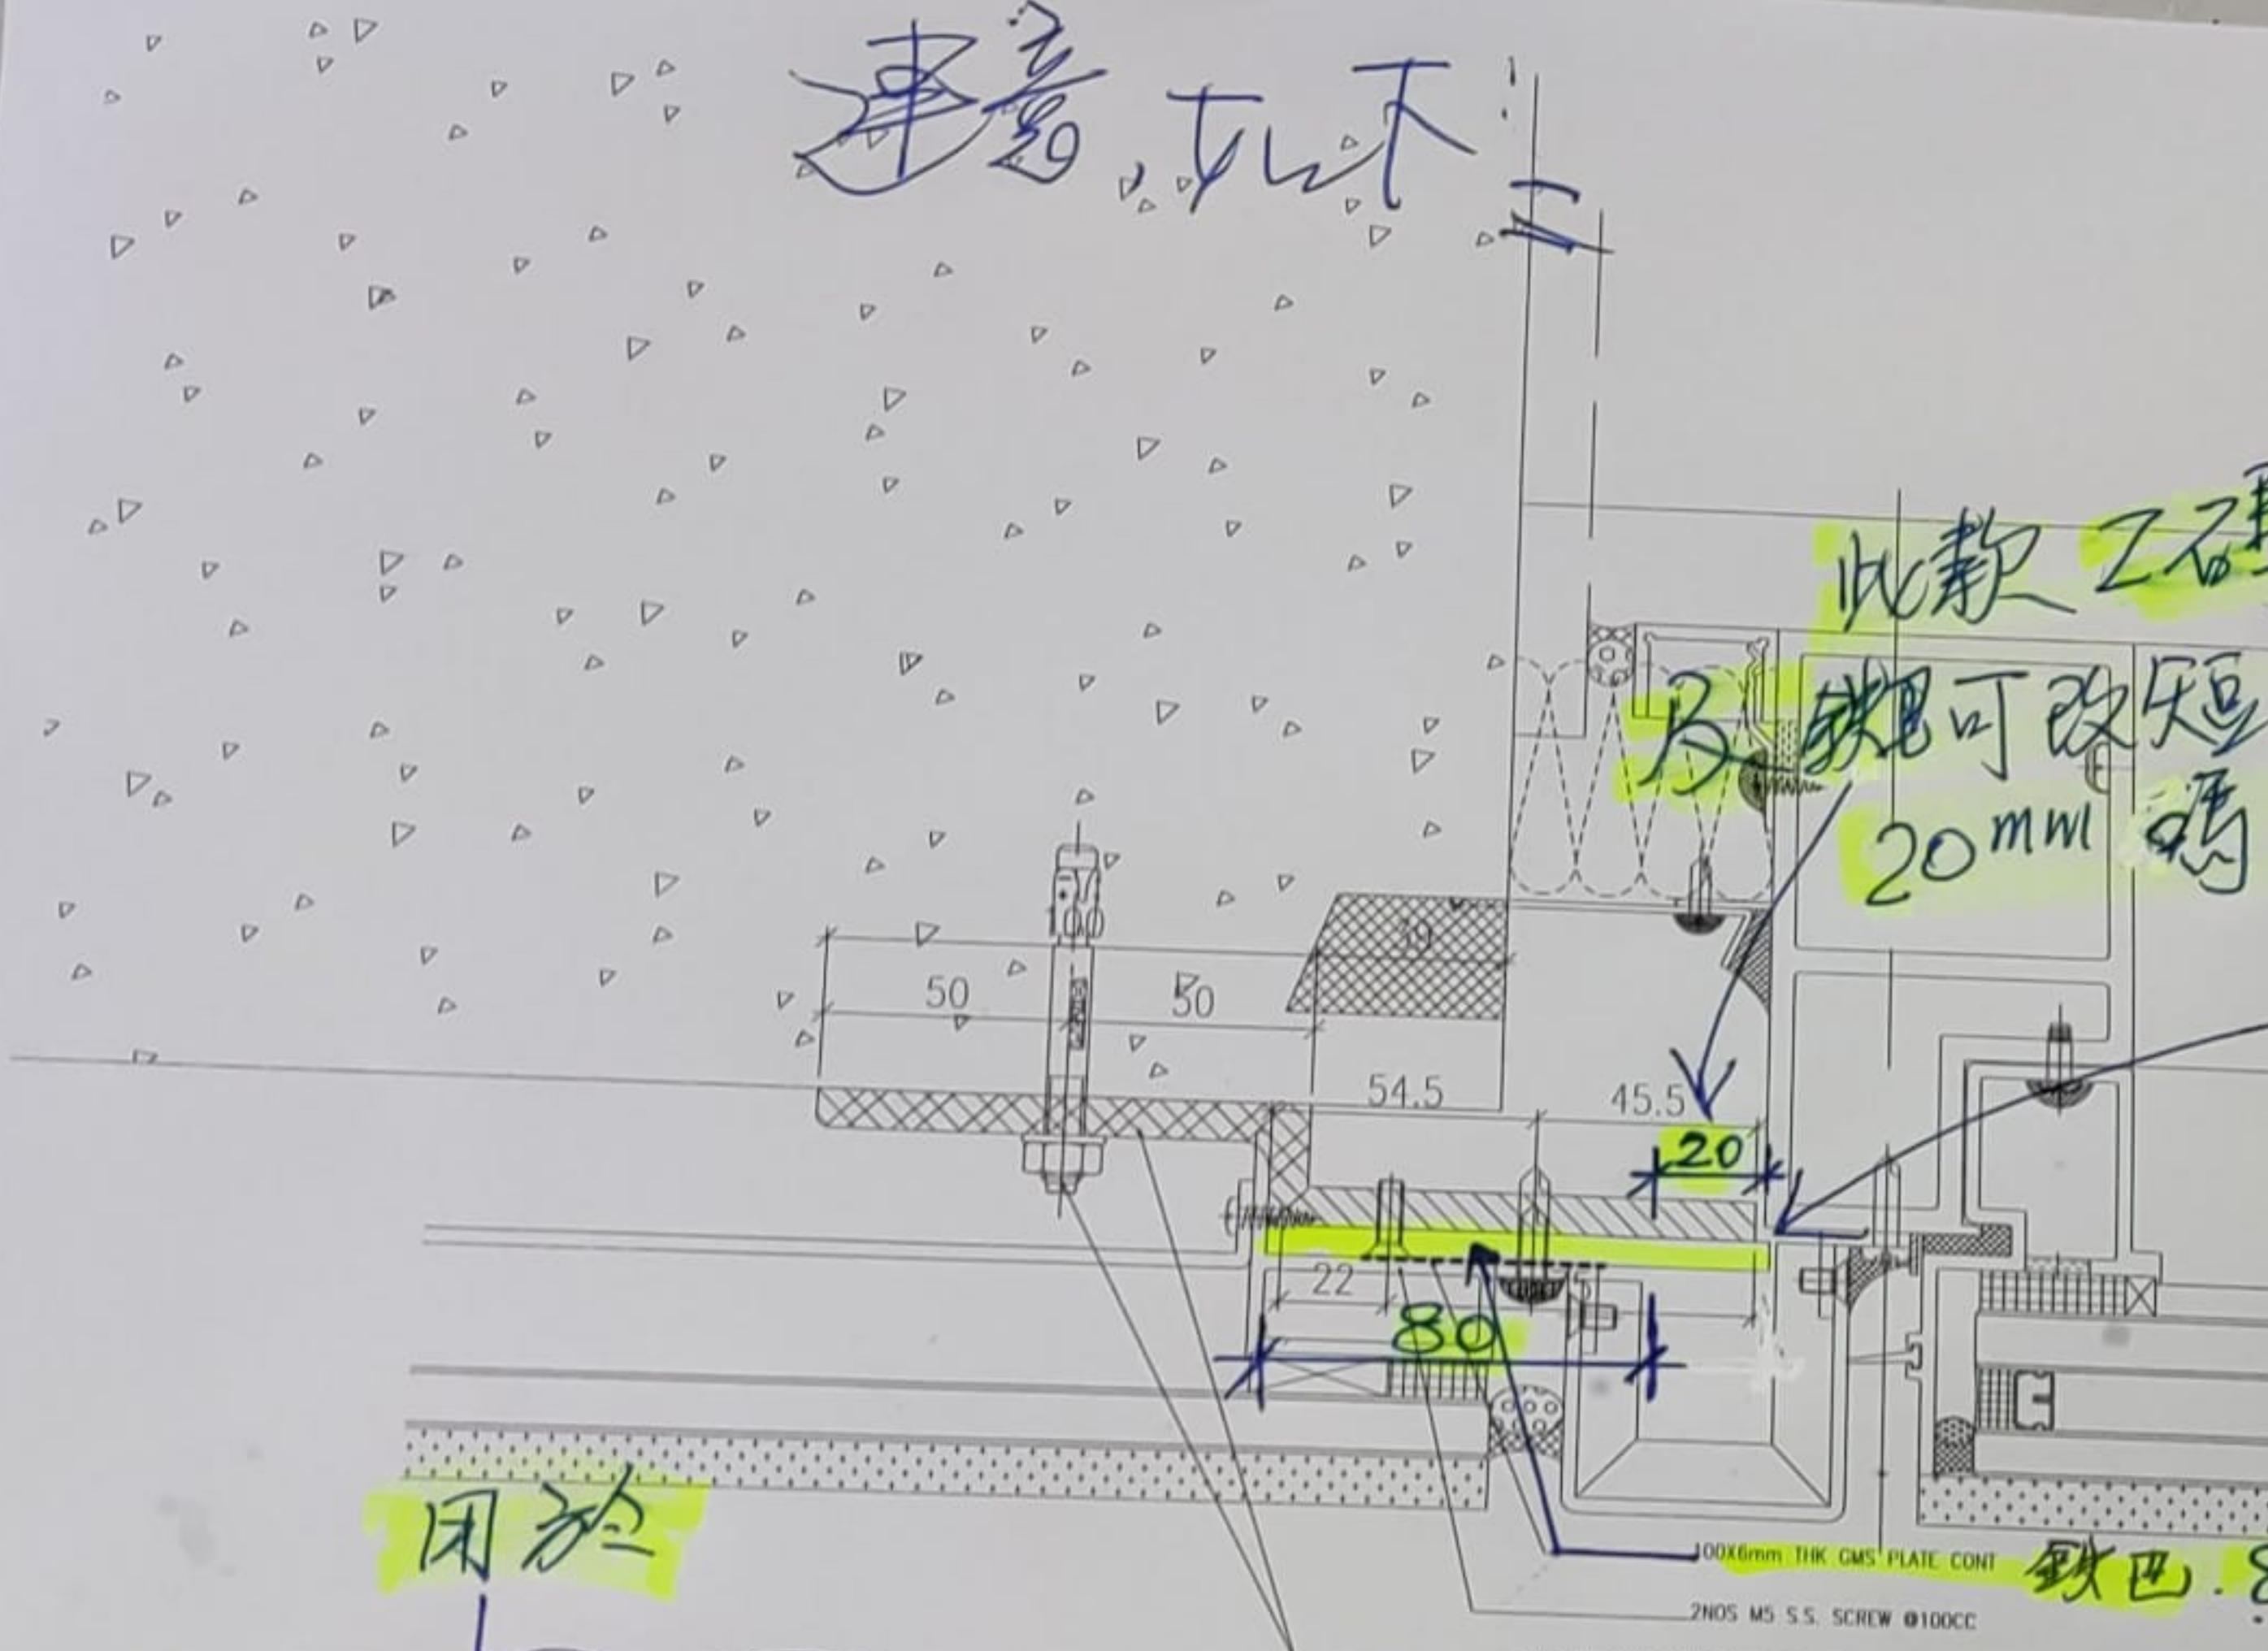

用於

GLASS CLADDING REMEDIAL

鐵巴. 80X6

工碼 改為

CC 重源