



工程指示 / 要求簡箋(E.I.)

工程指示編號：EI / 7128 / 23

修改版次：A

工程編號：J - 858

工程名稱：將軍澳日出康城 11

工程項目：幕牆 防水片 加鋁角 20x20x1.5 鉻化 地盤用

收件人：生統

發件人：Paul Wong

日期：13/12/2023

內容：

A 版：請生產 20\*20\*1.5mm 鉻化鋁角 (100 支) 2438mm 長 送地盤使用。

地盤 1/2 通知修改。

請生產 12\*12\*1.5mm 鉻化鋁角 (200 支) 2438mm 長 送地盤使用。

原 Ei 參考 EI5213M

配合地盆現場石屎凹坑公差

急用

2023.12.18 到地盆 二寶收

分發東莞各部門：

- ( ) 生產技術總監  連附件 ( ) 技術部  連附件 ( ) 生產部  連附件 ( ) 機械設計部  連附件  
 ( ) 採購部  連附件 (✓) 生產統籌部  連附件 (✓) 小羅&清  連附件  
 ( ) 質檢部  連附件 ( ) 會計部  連附件 ( ) 報關組  連附件 ( ) 其他 楊榮輝  連附件

分發香港各部門：

- ( ) 行政部  連附件 ( ) 會計部  連附件 ( ) 統籌部  連附件 (✓) 工程部地盤科文 積哥  連附件  
 ( ) 採購部  連附件 ( ) QS 部  連附件 ( ) 維修部  連附件 ( ) 其他 \_\_\_\_\_  連附件

傳遞編號：

HK 2900 / 23

發件人簽署：


項目經理簽署：

B/12/2023

$L_c = 243 \text{ mm}$

编号

FS-16A-12

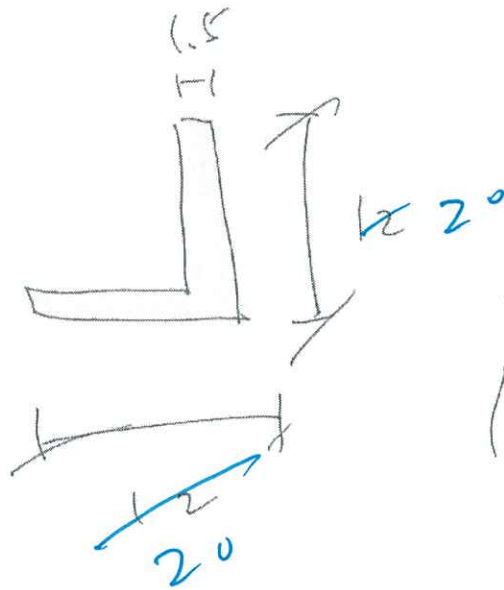

1.5mm 镀铬

20 20  
 $20 \times 20 \times 1.5$  铝合金

~~数量 550支~~

~~200支~~

100支

原图 5213M

用铝合金

镀铬

~~可分 3支 4支~~

