



工程指示 / 要求簡箋(E.I.)

工程指示編號：EI / 7128 / 23

修改版次： -

工程編號： J - 858

工程名稱：將軍澳日出康城 11

工程項目：幕牆 防水片 加鋁角 12x12x1.5 鉻化 ~~地盤用~~ 地盤用

收件人：生統

發件人：Paul Wong

日期：11/12/2023

內容：

請生產 12\*12\*1.5mm 鉻化鋁角 (200 支) 2438mm 長 送地盤使用。

原 Ei 參考 EI5213M

配合地盤現場石屎凹坑公差

急用

2023.12.18 到地盤 二寶收

分發東莞各部門：

( ) 生產技術總監  連附件 ( ) 技術部  連附件 ( ) 生產部  連附件 ( ) 機械設計部  連附件  
 ( ) 採購部  連附件 (✓) 生產統籌部  連附件 (✓) 小羅 & 清  連附件  
 ( ) 質檢部  連附件 ( ) 會計部  連附件 ( ) 報關組  連附件 ( ) 其他 楊榮輝  連附件

分發香港各部門：

( ) 行政部  連附件 ( ) 會計部  連附件 ( ) 統籌部  連附件 (✓) 工程部地盤科文 積哥  連附件  
 ( ) 採購部  連附件 ( ) QS 部  連附件 ( ) 維修部  連附件 ( ) 其他 \_\_\_\_\_  連附件

傳遞編號：

HK 2887 / 23

發件人簽署：


項目經理簽署：

11/12/2023


編號

FS-16A-12

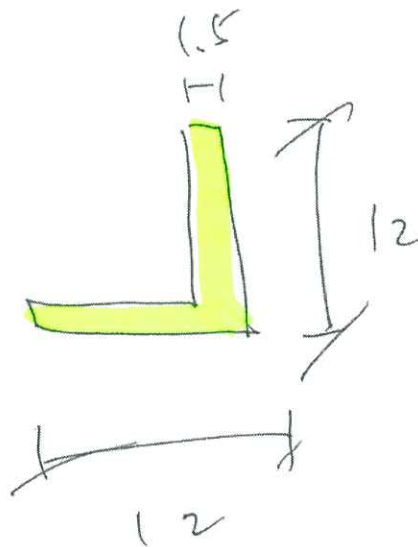

1.5mm 鍍金

12x12x1.5 鍍金

~~數量 550支~~

200支

原PI 05213M

用鍍板摺

鍍金

~~可分裝出貨~~

