



工程指示 / 要求簡箋(E.I.)

工程指示編號：EI / T263 / 24

修改版次：A

工程編號：J - 858

工程名稱：將軍澳日出康城 LP 11

工程項目：AC Grille 鋁料 T2 9F Mock up 圖紙修改

收件人：生統

發件人：Paul Wong

日期：25/01/2024

附上：

A 版本：因圖紙修改，請按最新版本的加工圖生產。

1. 附上圖則登記表，工序明細表，位置圖，加工圖及組裝圖。
2. 請按加工圖紙生產供廠組裝 AC Grille，T2 9/F AF Mock up 用

請在 2024.02.26 前完成上列要求。

分發東莞各部門：

- |            |                              |           |   |          |   |           |                              |
|------------|------------------------------|-----------|---|----------|---|-----------|------------------------------|
| ( ) 生產技術總監 | <input type="checkbox"/> 連附件 | (✓) 技術部   | <input checked="" type="checkbox"/> 連附件 | ( ) 生產部  | <input type="checkbox"/> 連附件            | ( ) 機械設計部 | <input type="checkbox"/> 連附件 |
| ( ) 採購部    | <input type="checkbox"/> 連附件 | (✓) 生產統籌部 | <input checked="" type="checkbox"/> 連附件 | (✓) 小羅&清 | <input checked="" type="checkbox"/> 連附件 |           |                              |
| ( ) 質檢部    | <input type="checkbox"/> 連附件 | ( ) 會計部   | <input type="checkbox"/> 連附件            | ( ) 報關組  | <input type="checkbox"/> 連附件            | ( ) 其他    | <input type="checkbox"/> 連附件 |

分發香港各部門：

- |         |                              |          |                              |         |                              |             |           |   |
|---------|------------------------------|----------|------------------------------|---------|------------------------------|-------------|-----------|---|
| ( ) 行政部 | <input type="checkbox"/> 連附件 | ( ) 會計部  | <input type="checkbox"/> 連附件 | ( ) 統籌部 | <input type="checkbox"/> 連附件 | (✓) 工程部地盤科文 | <u>積哥</u> | <input checked="" type="checkbox"/> 連附件 |
| ( ) 採購部 | <input type="checkbox"/> 連附件 | ( ) QS 部 | <input type="checkbox"/> 連附件 | ( ) 維修部 | <input type="checkbox"/> 連附件 | ( ) 其他      | _____     | <input type="checkbox"/> 連附件            |

傳遞編號：




HK 0167 / 24

發件人簽署：

項目經理簽署：




 美特鋁質有限公司 MIDI Aluminium Fabricator Ltd.		工程號 J858 地盘 康城11期	類別 制圖 B.Z	物料號 - 2024-1-17	圖號 J853-ACG-AG-01
修改 A 日期 24/1	採用工廠 材料颜色 香槟金(ECD3X1009 9S-JF2)	图纸名称 格栅组装图 材料 -	復核 - 批准 -	數量 1 單件重量 - (KG)	

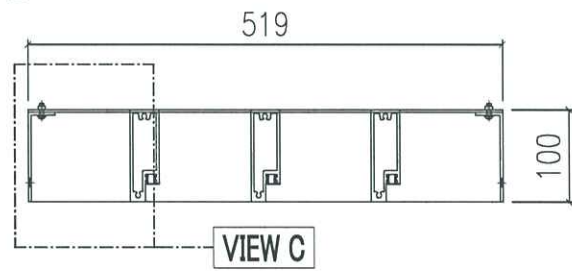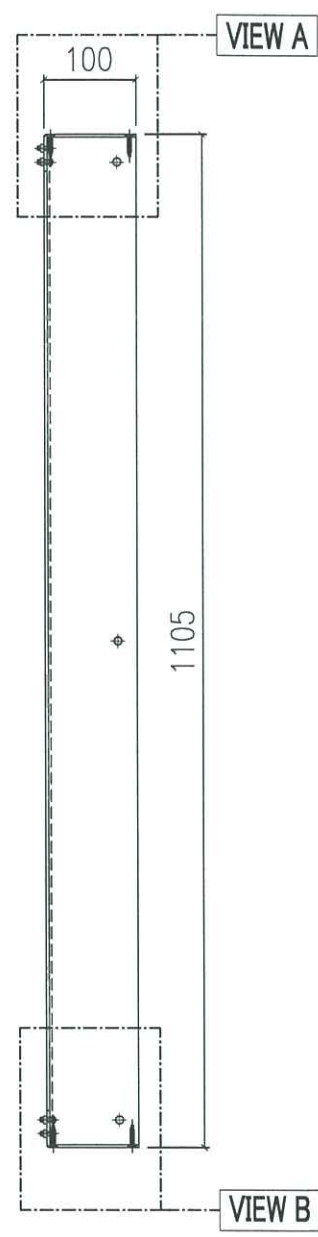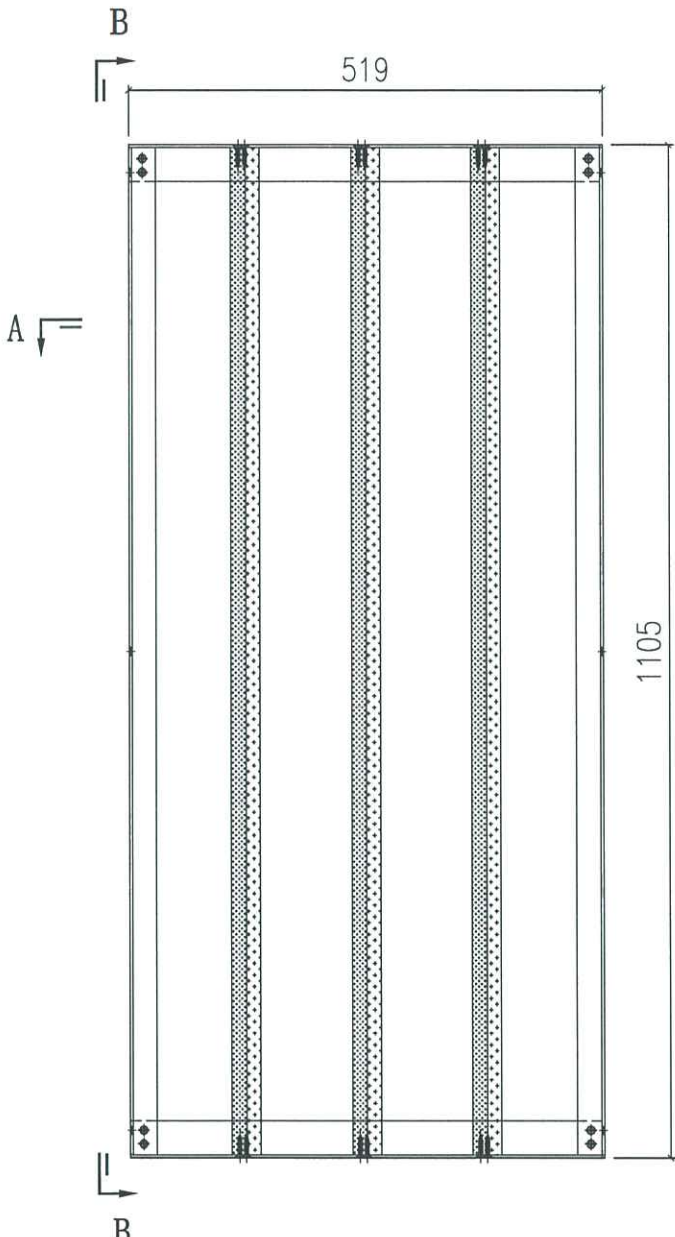


SECTION A-A

SECTION B-B




序号	类型	长度	QTY
1	J853-ACG-AC-10	1099	2
2	J853-ACG-AC-11	519	1
3	J853-ACG-AC-12	519	1
4	J853-ACG-X86361-01	1099	3
5	J853-ACG-X86362-01	1099	3
-	ST4.2x25 平头钢牙		12
-	M5x14 圆头螺杆 1弹1母		8

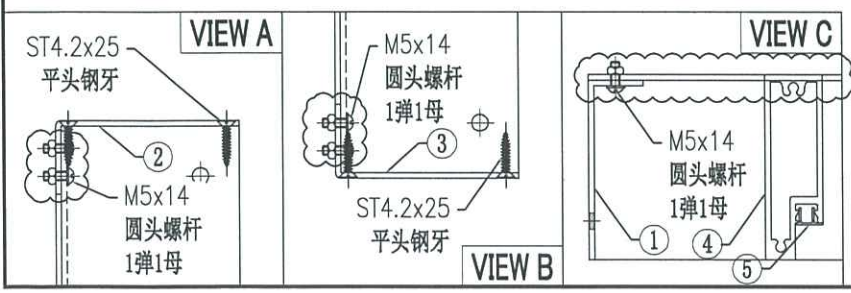

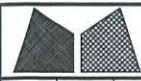

美特鋁質有限公司  
MIDI Aluminium Fabricator Ltd.




工程號	J858	類別		物料號	-				
地盘	康城11期	制圖	B. Z	2024-1-17	圖號	J853-ACG-AG-02			
修改	A	採用工廠	✓	图纸名称	格栅组装图	復核	-	數量	1
日期	24/1	材料颜色	香槟金(CCD3X1009 9S-JF2)	材料	-	批准	-	單件重量	- (KG)

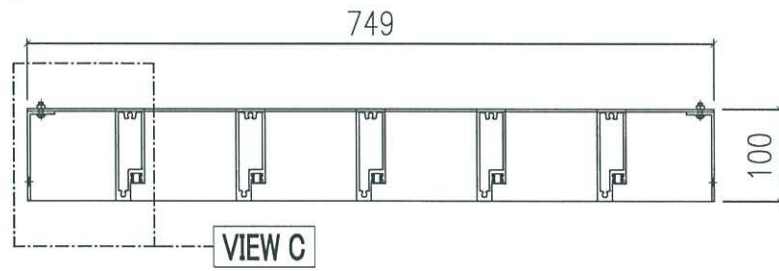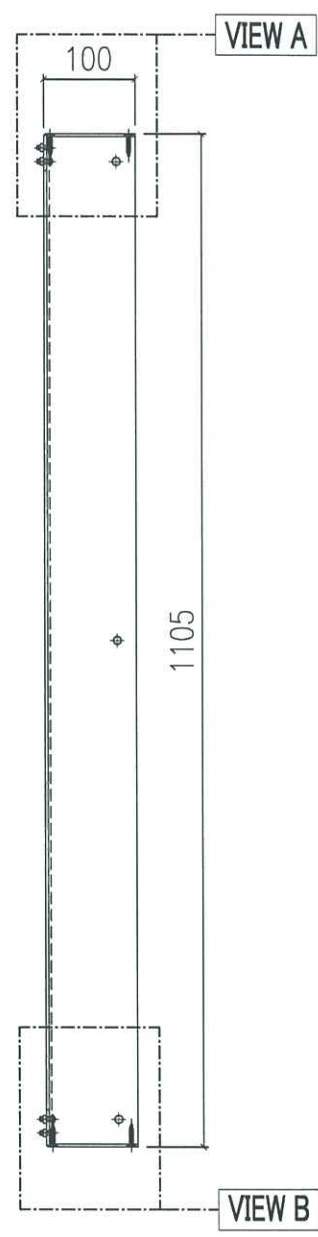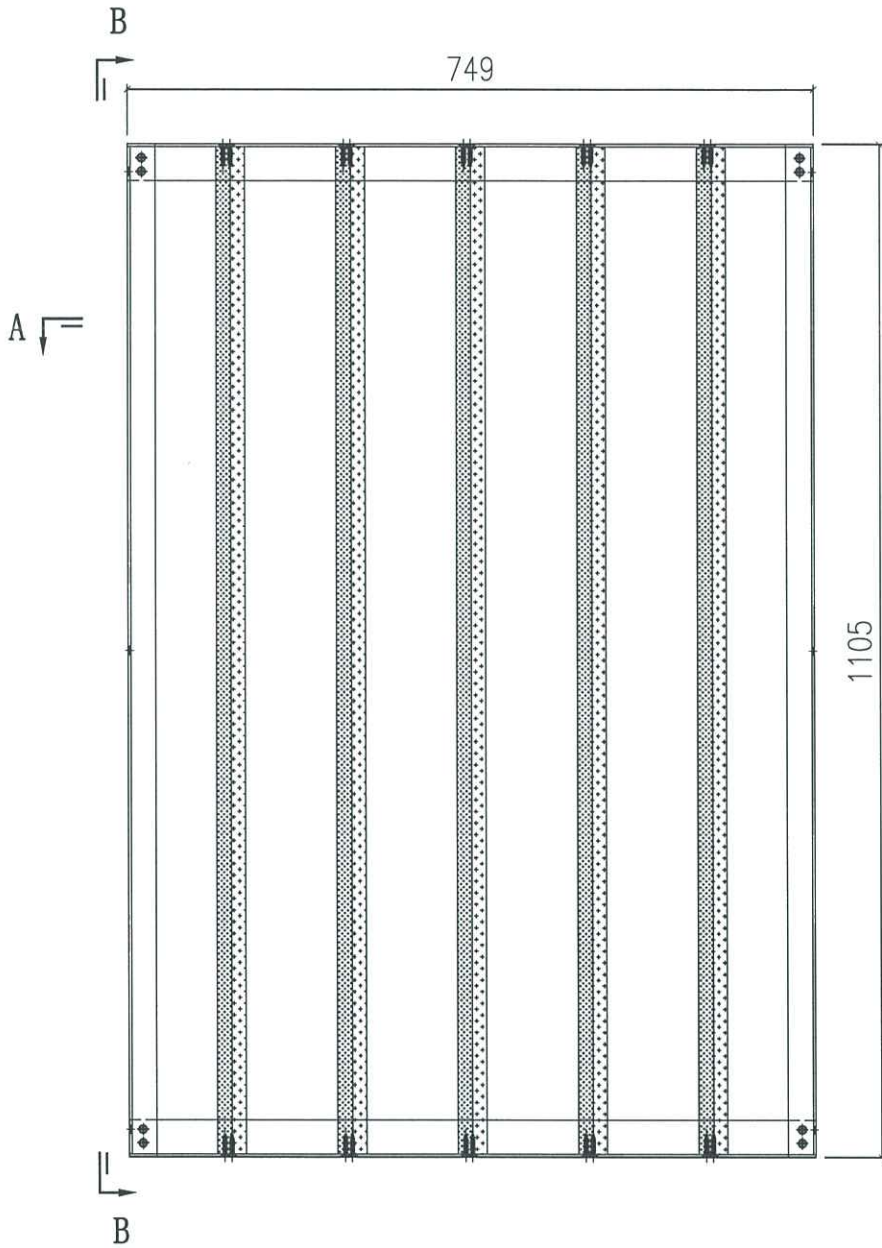


SECTION A-A

SECTION B-B



序号	类型	长度	QTY
1	J853-ACG-AC-10	1099	2
2	J853-ACG-AC-13	749	1
3	J853-ACG-AC-14	749	1
4	J853-ACG-X86361-01	1099	5
5	J853-ACG-X86362-01	1099	5
-	ST4.2x25 平头钢牙		20
-	M5x14 圆头螺杆 1弹1母		8

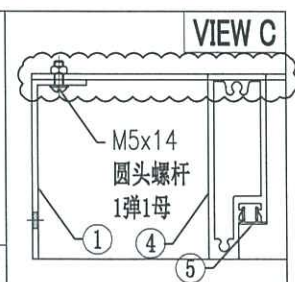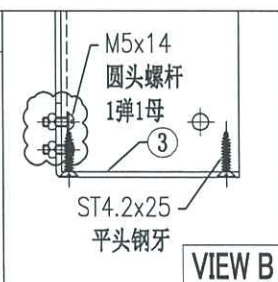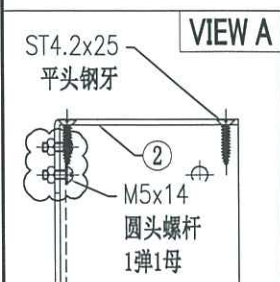

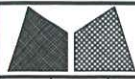

美特鋁質有限公司  
MIDI Aluminium Fabricator Ltd.

工程號	J858	類別		物料號	-							
地盘	康城11期	制圖	B. Z	2024-1-17	圖號	J853-ACG-X86361-01						
修改	A	採用工廠	✓	地盤		圖紙名稱	型材加工圖	復核	-	-	數量	8
日期	24/1	材料顏色	香槟金 (EC03X1009 9S-JF2)	材料	X86361	批准	-	-	單件重量	-	(KG)	

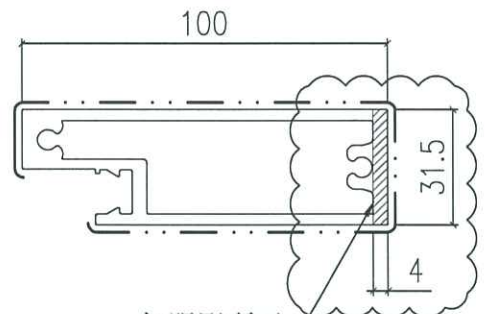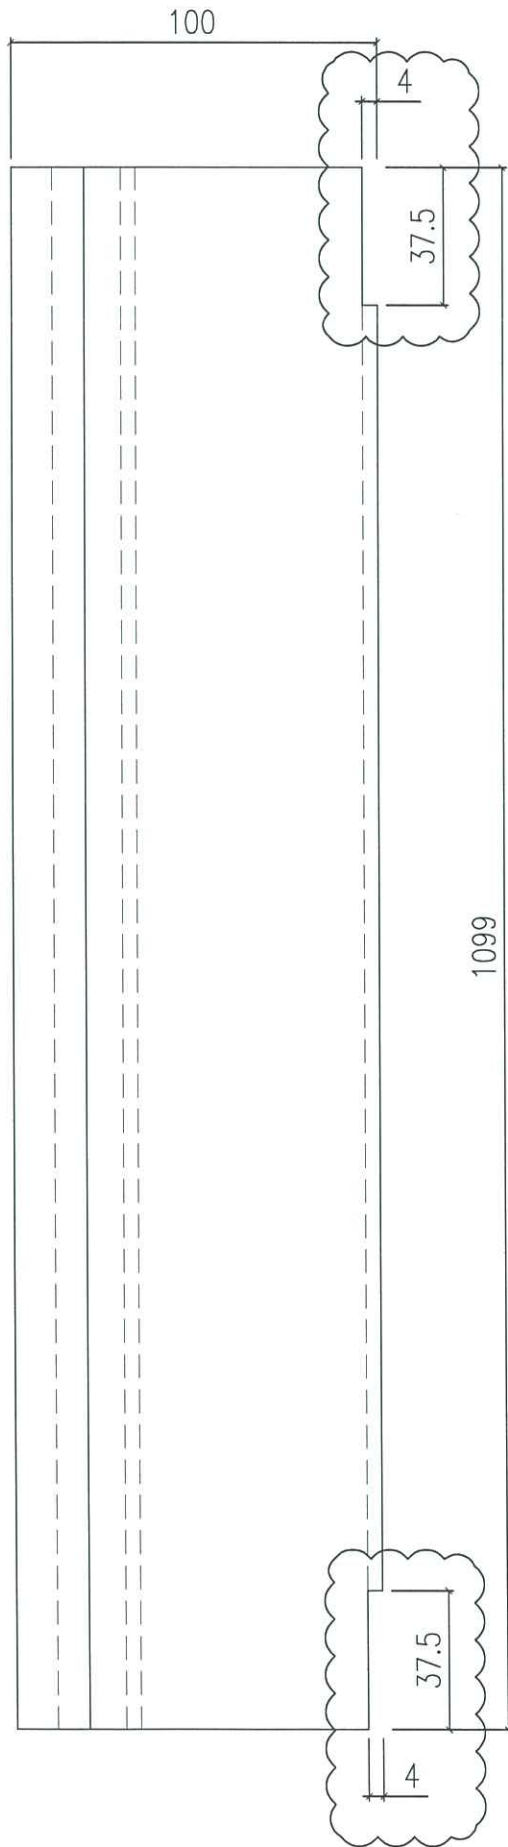

如阴影所示  
两端切除37.5mm

*加邊修*

