



工程指示 / 要求簡箋(E.I.)

工程指示編號：EI / 1310 / 24

修改版次： -

工程編號： J - 858

工程名稱：將軍澳日出康城 11

工程項目：趙門 門玉 包保護係白膠紙玻璃坑位

收件人：生統 / 楊榮輝 王良

發件人：Ant Yeung

日期：01/02/2024

要求提供 / 確認 事項：

- | | | |
|------------------------------------|-------------------------------------|-------------------------------|
| <input type="checkbox"/> 初步鋁料 B.M. | <input type="checkbox"/> 加工拆圖，然後生產 | <input type="checkbox"/> 尺寸表 |
| <input type="checkbox"/> 正式鋁料 B.M. | <input type="checkbox"/> 技術上資料 / 指示 | <input type="checkbox"/> 報價 |
| <input type="checkbox"/> 配件 B.M. | <input type="checkbox"/> 樣辦或貨品說明書 | <input type="checkbox"/> 分判合約 |

內容：

按地盤要求，趙門門玉包保護白膠紙玻璃坑位，有特別要求，
如下圖示，未生產包裝的請改為此方案包裝

71 38/F 中 72 27/F 73 27/F

請在 2024.02.26 前完成上列要求。

附： 頁

原合約工程包

原合約工程加 / 減賬

新工程報價

分發東莞各部門：

- | | | | |
|---|---|--|---|
| <input type="checkbox"/> 生產技術總監 <input type="checkbox"/> 連附件 | <input type="checkbox"/> 技術部 <input type="checkbox"/> 連附件 | <input type="checkbox"/> 生產部 <input type="checkbox"/> 連附件 | <input type="checkbox"/> 機械設計部 <input type="checkbox"/> 連附件 |
| <input type="checkbox"/> 採購部 <input type="checkbox"/> 連附件 | <input checked="" type="checkbox"/> 生產統籌部 <input checked="" type="checkbox"/> 連附件 | <input checked="" type="checkbox"/> 小羅&清 <input checked="" type="checkbox"/> 連附件 | |
| <input checked="" type="checkbox"/> 質檢部 <input checked="" type="checkbox"/> 連附件 | <input type="checkbox"/> 會計部 <input type="checkbox"/> 連附件 | <input type="checkbox"/> 報關組 <input type="checkbox"/> 連附件 | <input type="checkbox"/> 其他 <input type="checkbox"/> 連附件 |

分發香港各部門：

- | | | | |
|---|--|---|---|
| <input type="checkbox"/> 行政部 <input type="checkbox"/> 連附件 | <input type="checkbox"/> 會計部 <input type="checkbox"/> 連附件 | <input type="checkbox"/> 統籌部 <input type="checkbox"/> 連附件 | <input checked="" type="checkbox"/> 工程部地盤科文 <input checked="" type="checkbox"/> 連附件 <u>積哥</u> |
| <input type="checkbox"/> 採購部 <input type="checkbox"/> 連附件 | <input type="checkbox"/> QS 部 <input type="checkbox"/> 連附件 | <input type="checkbox"/> 維修部 <input type="checkbox"/> 連附件 | <input type="checkbox"/> 其他 <input type="checkbox"/> 連附件 |

傳遞編號：

HK 0212 / 24

發件人簽署：

項目經理簽署：


有關：超厚玉包保白膠紙

玻璃坑位，有特別要求
如下圖示，未生產包裝的。

請改為此方案包。

請出E1指令工廠

P1/2
石亞源
Fr. 獲奇
31/1/2024

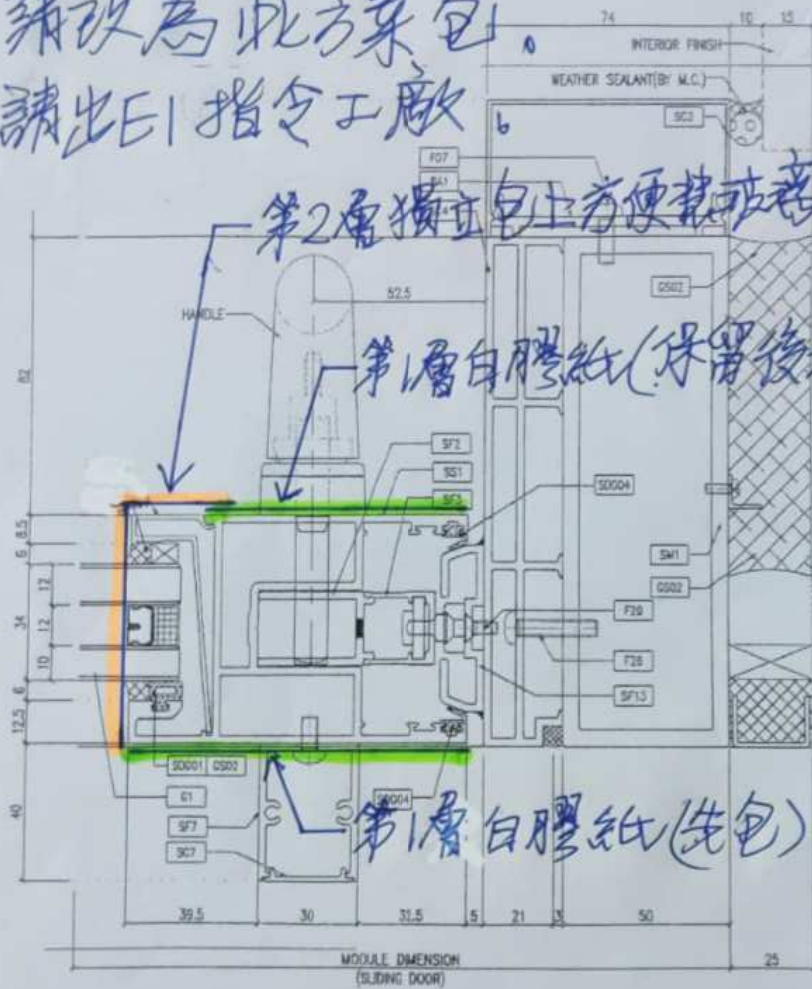

第2層橫立包上方便裝站者時(先清除) 撕走。

第1層白膠紙(保留後清除)

第1層白膠紙(先包)

3 TYPICAL MULLION DETAIL [OUTSIDE]
D14 SLIDING DOOR


舉例圖，左，右同樣。

■ = 第1層

■ = 第2層

瑞剛王、特別要求包保護 白膠紙

B/S

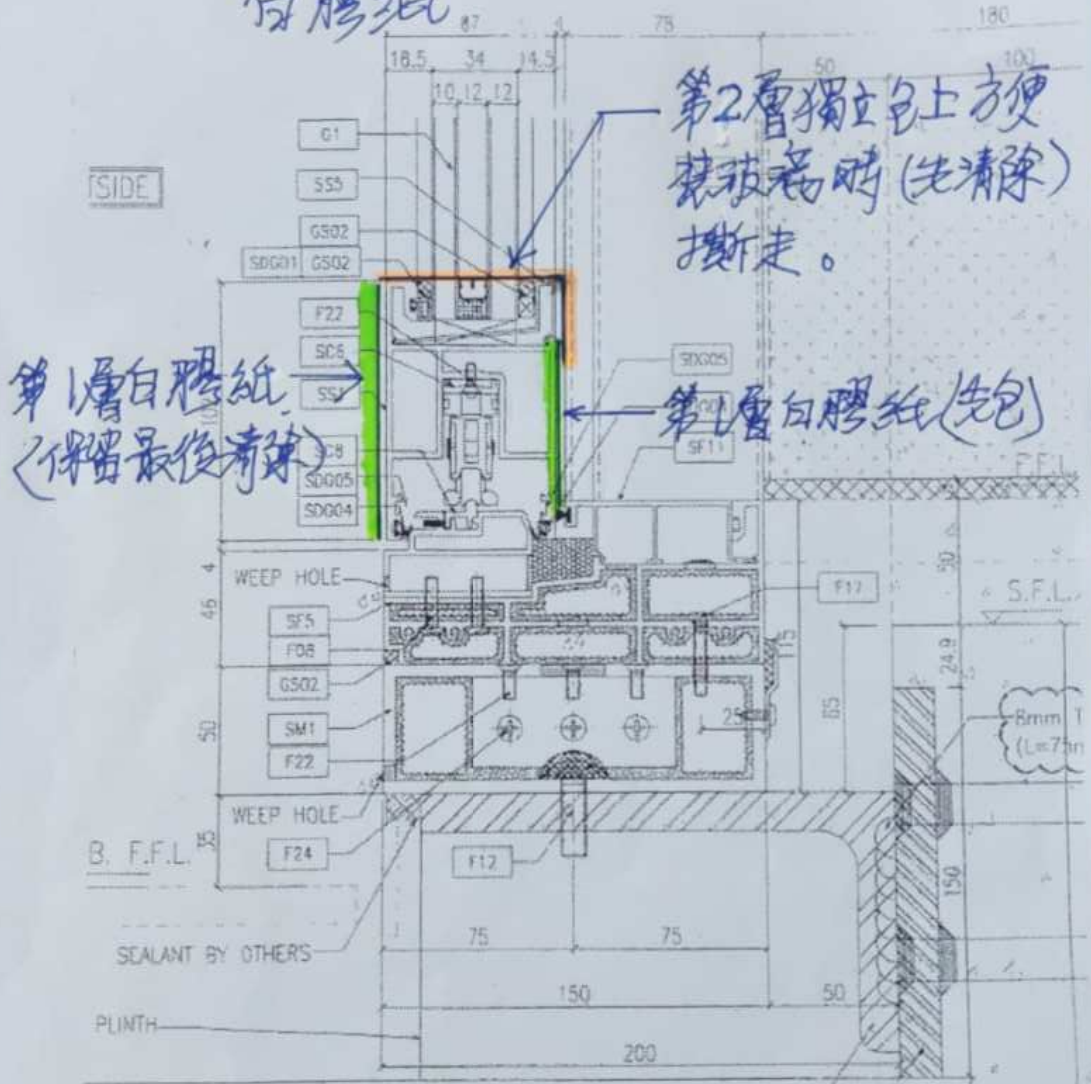

第2層獨立包上方玻璃者時(先清除) 撕走。

第1層白膠紙 (保留最後清漆)

第1層白膠紙(先包)

200x100x15mm THK G.M.S ANGLE (L=200mm) G.M.S. CAST IN EMBED' CASE

第1層

第2層

舉例圖 = 上, 下同樣

T1 趟门门玉

T2 趟门门玉

T3 趟门门玉

位置	生产	包装	回东莞	出货

7-8
3-24
7-8
1-9

1-9

1-25

位置	生产	包装	回东莞	出货

1-10
7-8
5-17
7-8
1-10

位置	生产	包装	回东莞	出货

1-18
7-8
5-17
7-8
1-18

"代表瑞南加工, 其余为东莞加工"