

工程指示 / 要求簡箋(E.I.)

工程指示編號：EI / 7616 / 24

修改版次：-

工程編號：J - 858

工程名稱：將軍澳日出康城 11

以此為準

工程項目：幕牆 (T2 BC BD 單位室外鋁板) 地盤用 鋁板耳仔

收件人：生統

發件人：Paul Wong

日期：10/04/2024

內容：

請生產 3mm 鋁板耳仔 ^{鋁化} 40x16x3 供 增加室外鋁板的出入 Tolerance。

先出 100 件，總數 300 件。急

送地盤

請在 2024.04.15 前完成上列要求。

分發東莞各部門：

- () 生產技術總監 連附件 (✓) 技術部 連附件 () 生產部 連附件 () 機械設計部 連附件
 () 採購部 連附件 (✓) 生產統籌部 連附件 (✓) 小羅 & 清 連附件
 () 質檢部 連附件 () 會計部 連附件 () 報關組 連附件 () 其他 _____ 連附件

分發香港各部門：

- () 行政部 連附件 () 會計部 連附件 () 統籌部 連附件 (✓) 工程部地盤科文 二寶，積哥 連附件
 () 採購部 連附件 () QS 部 連附件 () 維修部 連附件 () 其他 _____ 連附件

傳遞編號：

HK 0650 / 24

發件人簽署：


項目經理簽署：

T2 B.D 鋁板

1/4
以此為準

BC

公差用

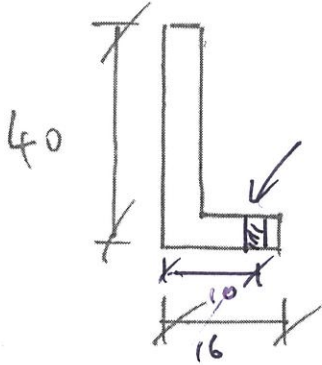

M5 螺孔

出入


3mm 餘量

L=50mm長

300 件

物料編號

AL3-T2-BD-BC

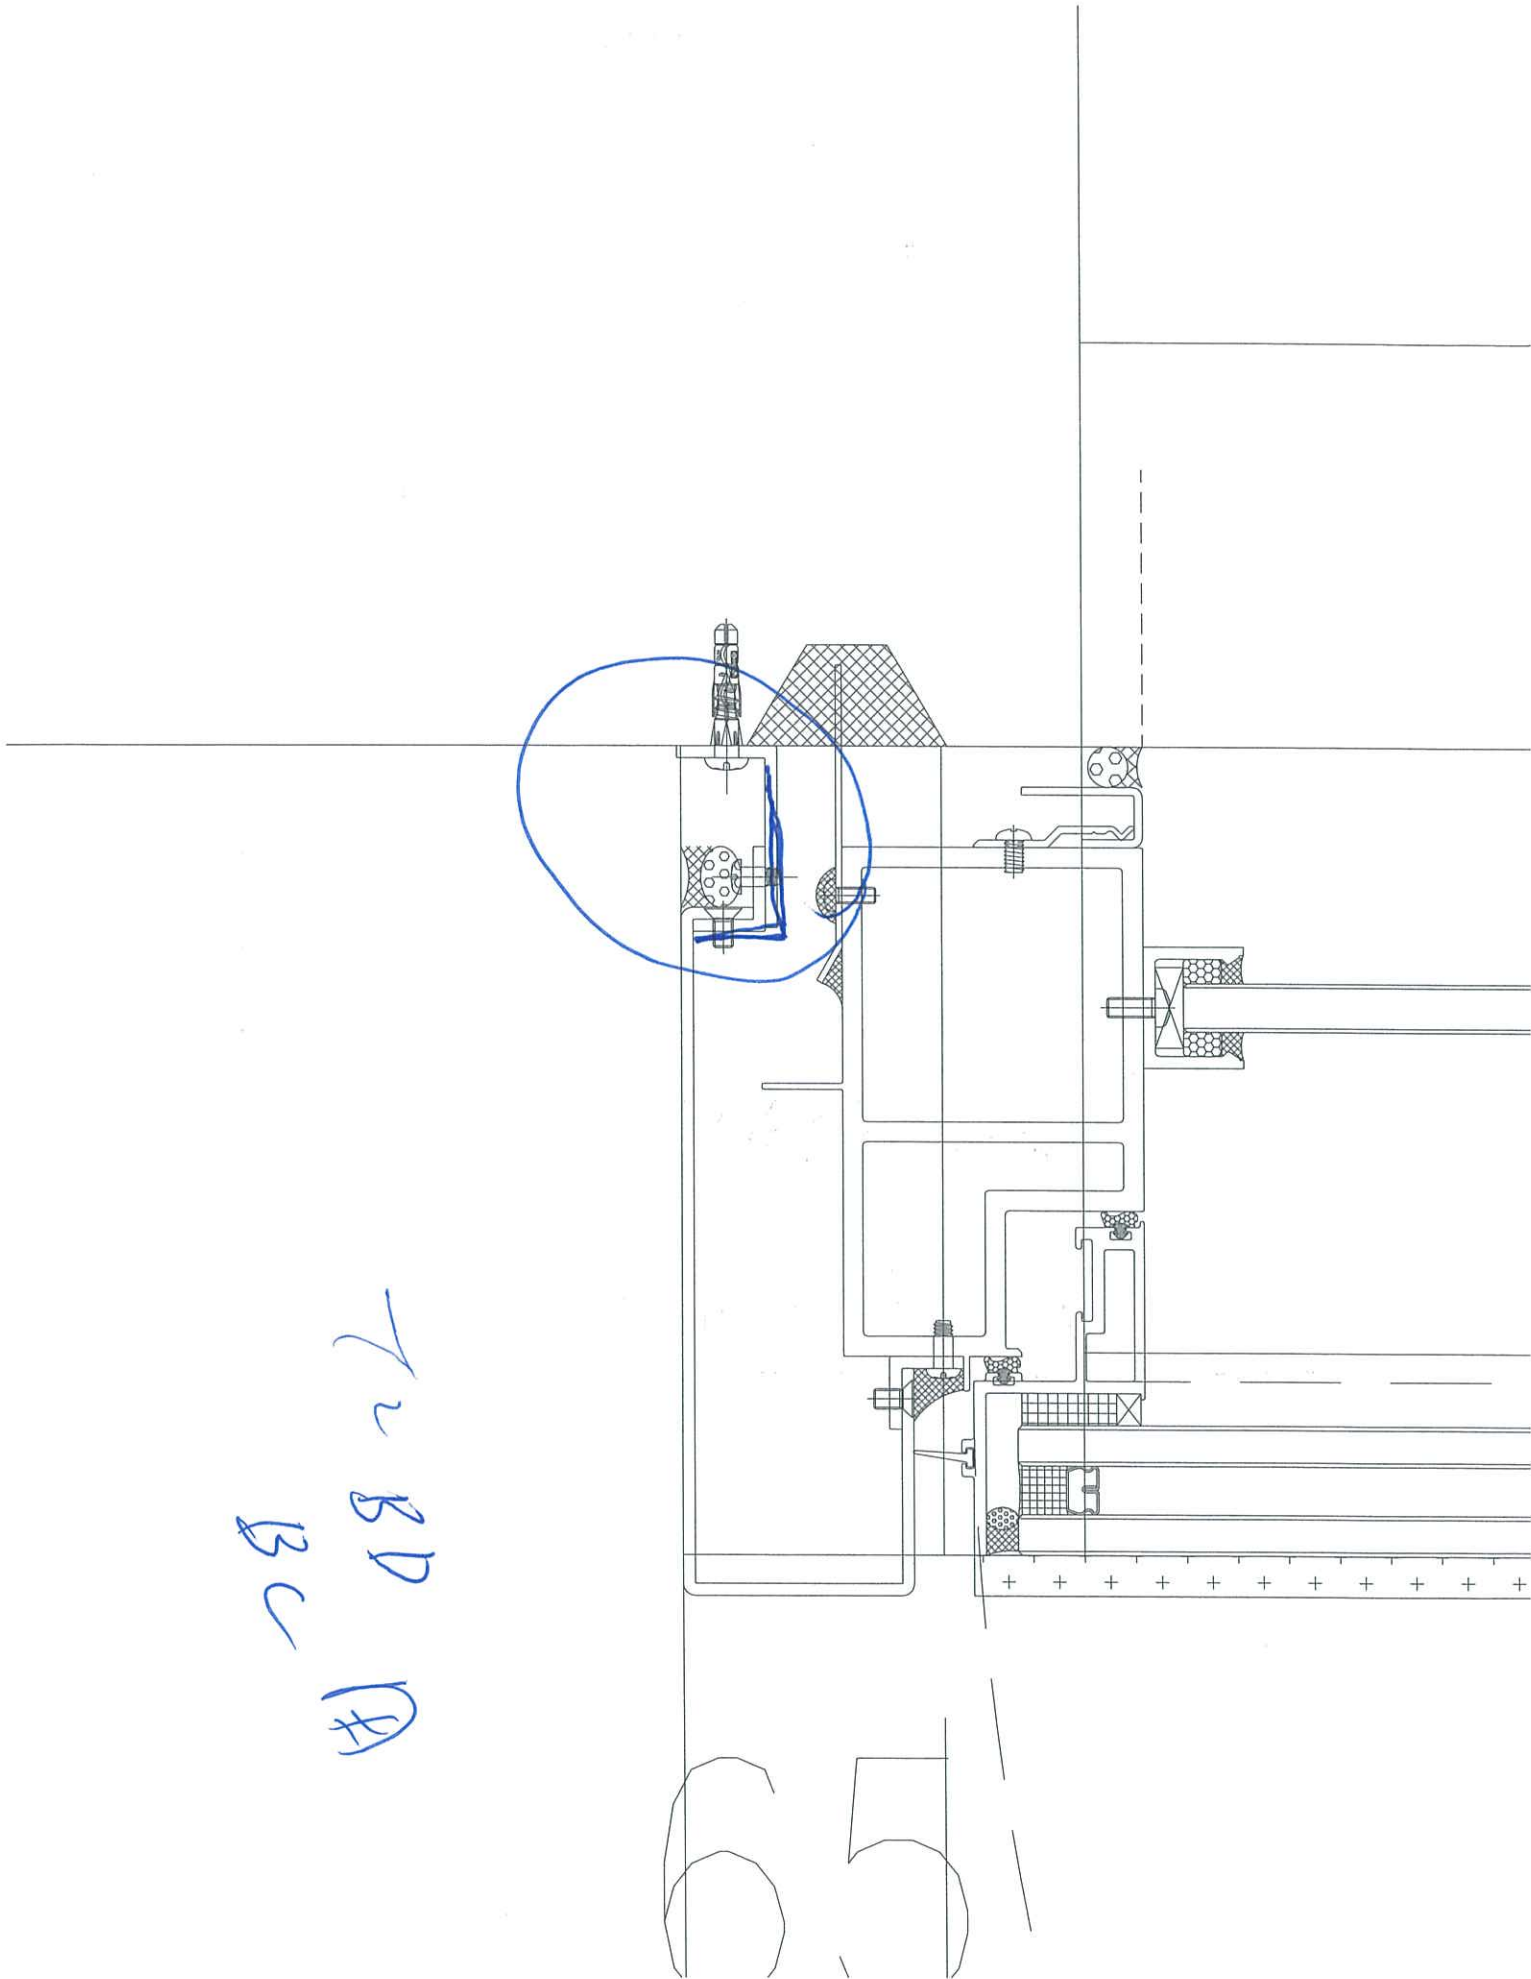

72 BD
 BC (H)

