

工程指示 / 要求簡箋(E.I.)

工程指示編號：EI / 7616 / 24

修改版次：-

工程編號：J - 858

工程名稱：將軍澳日出康城 11

工程項目：幕牆 (T2 BC BD 單位室外鋁板) 地盤用 鋁板耳仔

收件人：生統

發件人：Paul Wong

日期：10/04/2024

內容：

請生產 3mm 鋁板耳仔 (40x10x3mm) 供 增加室外鋁板的出入 Tolerance。

先出 100 件，總數 300 件。急

送地盤

請在 2024.04.15 前完成上列要求。

分發東莞各部門：

- ( ) 生產技術總監  連附件 (✓) 技術部  連附件 ( ) 生產部  連附件 ( ) 機械設計部  連附件  
 ( ) 採購部  連附件 (✓) 生產統籌部  連附件 (✓) 小羅 & 清  連附件  
 ( ) 質檢部  連附件 ( ) 會計部  連附件 ( ) 報關組  連附件 ( ) 其他 \_\_\_\_\_  連附件

分發香港各部門：

- ( ) 行政部  連附件 ( ) 會計部  連附件 ( ) 統籌部  連附件 (✓) 工程部地盤科文 二寶，積哥  連附件  
 ( ) 採購部  連附件 ( ) QS 部  連附件 ( ) 維修部  連附件 ( ) 其他 \_\_\_\_\_  連附件

傳遞編號：

HK 0650 / 24

發件人簽署：


項目經理簽署：

1/4

T2 B.D 鋁板

B.C

公差田

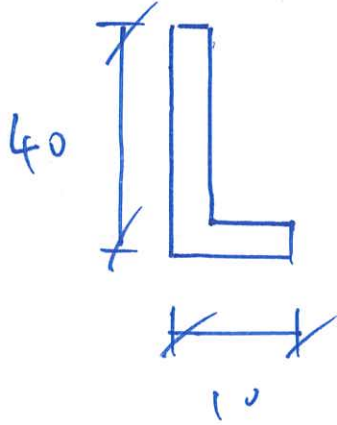

出入


3mm 鋁皮

L=50mm長

300 件

物料編號

AL3-T2-BD-BC

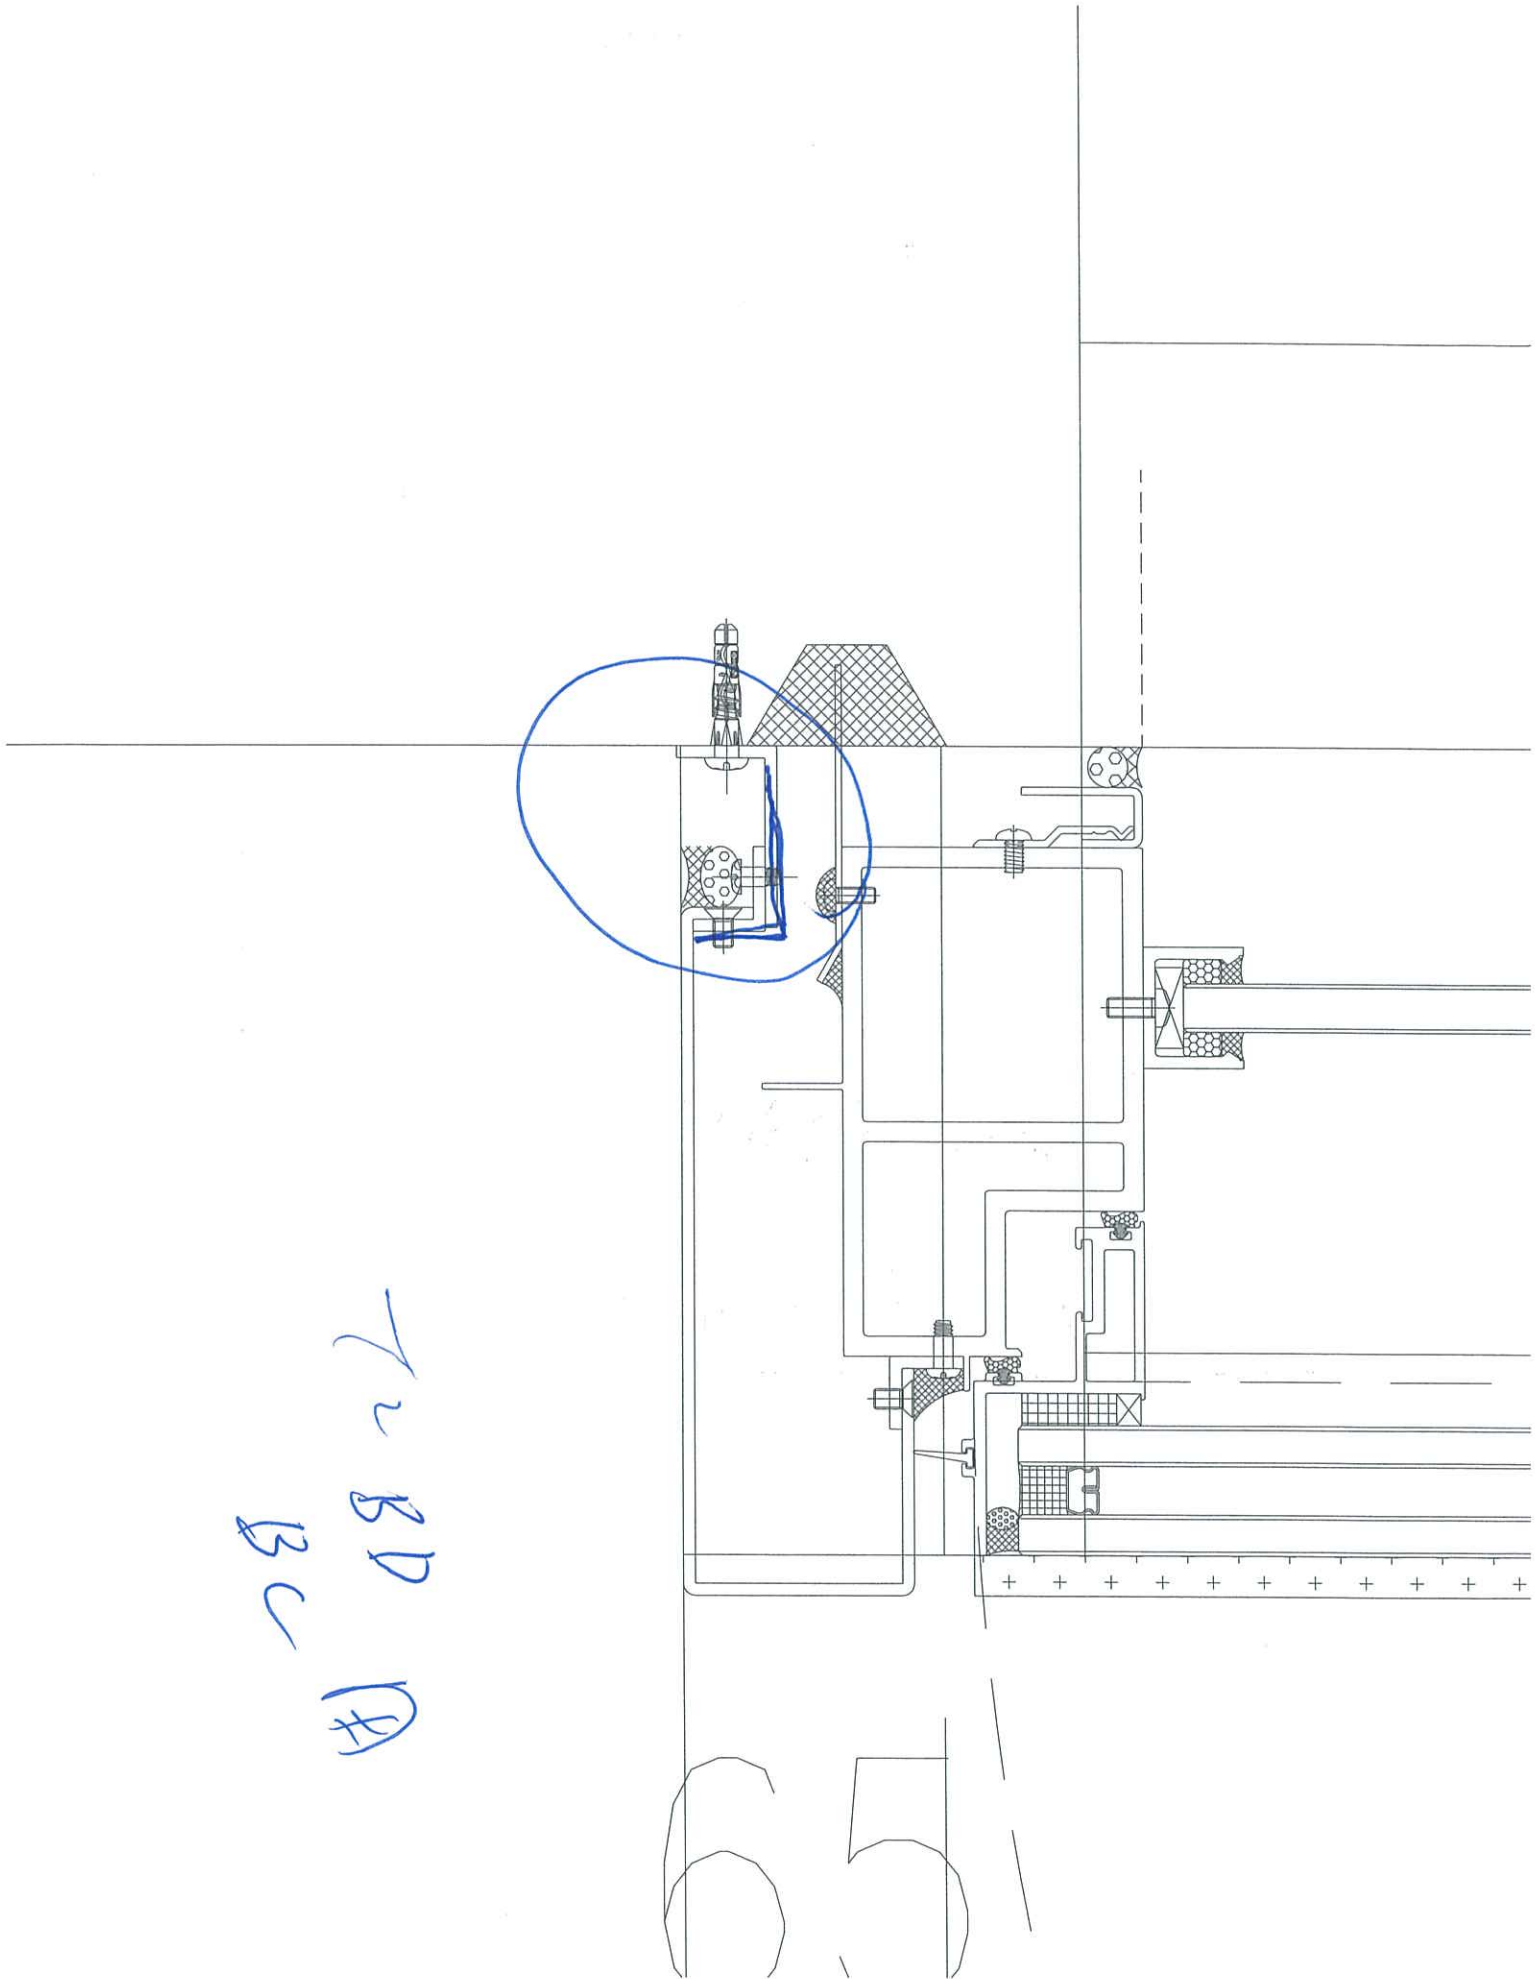

72 BD  
 BC (H)

