



## 工程指示 / 要求簡箋(E.I.)

工程指示編號：EI / 7829 / 24

修改版次：B

工程編號：J - 858

工程名稱：將軍澳日出康城 11

工程項目：幕牆 特色層 大貨室內鋁板收口 企身 (15mm 見光) 地盤用  
(ACAD AGBF AB) 石矢牆用 共36件

收件人：生統

發件人：Paul Wong

日期：31/08/2024

要求提供 / 確認 事項：

B 版本: 增加特色層用量 T1: 61,62/F; T2 及 T3: 66,67/F

L:2600mm 長度;

A:按勝哥溝通, 修改加工圖 P.3 長度。

以此為準, 2024-05-23 會議 15mm

按要求, 請按加工圖生產大貨室內鋁板收口 陣底和企身 (15mm 見光) 送地盆,  
(ACAD AGBF AB) 石矢牆

1. 顏色: 噴塗 ECD 3x 10099-JF2 。

2. 3mm 有 V-Cut

3.\*\* 先噴 T1, T2 10 層用量 (陣底和企身) 優先供收口

4. 分層包扎

5. 附 MC 42364 位置圖

請在 2024.09.07 前完成上列要求。

分發東莞各部門：

( ) 生產技術總監 連附件 (✓) 技術部 連附件 ( ) 生產部 連附件 ( ) 機械設計部 連附件  
 ( ) 採購部 連附件 (✓) 生產統籌部 連附件 (✓) 小羅&清 連附件  
 ( ) 質檢部 連附件 ( ) 會計部 連附件 ( ) 報關組 連附件 ( ) 其他 \_\_\_\_\_ 連附件

分發香港各部門：

( ) 行政部 連附件 ( ) 會計部 連附件 ( ) 統籌部 連附件 (✓) 工程部地盤科文 積哥, 二寶 連附件  
 ( ) 採購部 連附件 ( ) QS 部 連附件 ( ) 維修部 連附件 ( ) 其他 \_\_\_\_\_ 連附件

傳遞編號：

HK 1615 / 24

發件人簽署：

項目經理簽署：

**T1**

EI7829 B

No.	物料編號	D	L-mm長		件	單位	T1 61,62/F用
1	ACAD-125-SU	125	2600	1件一層	2	AC / AD	
2	ACAD-125-SU	125	2600	1件一層	2	AC / AD	
3	BF-160-SU	160	2600	1件一層	2	AG / BF	
4	AG-160-SU	160	2600	1件一層	2	AG / BF	
5	AB-175-SU	175	2600	1件一層	2	AB	
6	AB-75-SU	75	2600	1件一層	2	AB	

共(件) 12

**T2**

No.	物料編號	D	L-mm長		件	單位	T2 66,67/F用
1	ACAD-125-SU	125	2600	2件一層	4	AC / AD	
2	BF-160-SU	160	2600	1件一層	2	AG / BF	
3	AG-160-SU	160	2600	1件一層	2	AG / BF	
4	AB-175-SU	175	2600	1件一層	2	AB	
5	AB-75-SU	75	2600	1件一層	2	AB	

共(件) 12

**T3**

No.	物料編號	D	L-mm長		件	單位	T3 66,67/F用
1	ACAD-125-SU	125	2600	2件一層	4	AC / AD	
2	BF-160-SU	160	2600	1件一層	2	AG / BF	
3	AG-160-SU	160	2600	1件一層	2	AG / BF	
4	AB-175-SU	175	2600	1件一層	2	AB	
5	AB-75-SU	75	2600	1件一層	2	AB	

共(件) 12

高度有預長  
做Tolerance ,  
要介短



共 36 件

12. 10. 7. 1

3. mm 長度

念

數量, D, 長度 見 後頁

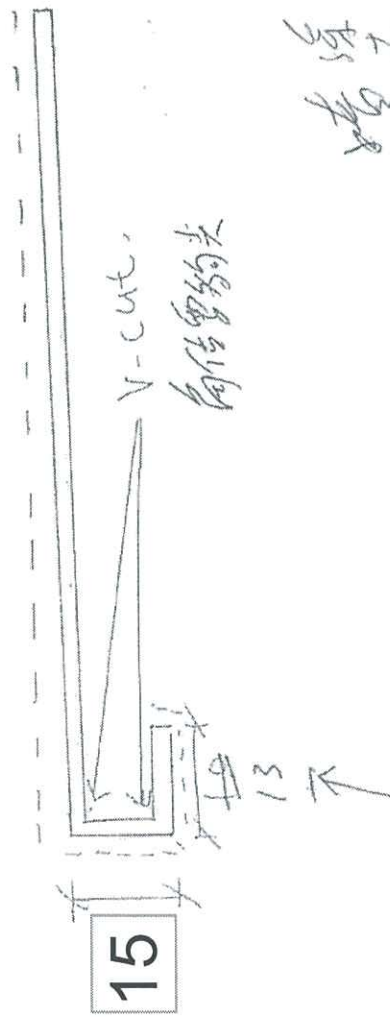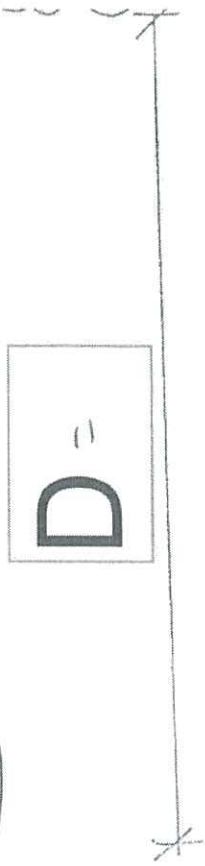

檢查 手檢全

13 寸 螺絲

ECR 3 x 10099 - JZ2