



工程指示 / 要求簡箋(E.I.)

工程指示編號：EI / 7829 / 24 修改版次：-
 工程編號：J - 858 工程名稱：將軍澳日出康城 11
 工程項目：幕牆 大貨室內鋁板收口 企身 (15mm 見光) 地盤用
 (ACAD AGBF AB) 石矢牆
 收件人：生統 發件人：Paul Wong 日期：23/05/2024

以此為準

要求提供 / 確認 事項：
 以此為準，2024-05-23 會議 15mm

按要求，請按加工圖生產大貨室內鋁板收口 企身 (15mm 見光) 送地盆，
 (ACAD AGBF AB) 石矢牆

1. 顏色: 噴塗 ECD 3x 10099-JF2 。
 2. 3mm 有 V-Cut
 3. ** 先噴 T1, T2, 10 層用量 (企身) 優先供收口
 4. 分層包扎 T3
 5. 附 MC 42364 位置圖
- 請在 2024.06.07 前完成上列要求。

分發東莞各部門：

- ()生產技術總監 連附件 (✓)技術部 連附件 ()生產部 連附件 ()機械設計部 連附件
 ()採購部 連附件 (✓)生產統籌部 連附件 (✓)小羅&清 連附件
 ()質檢部 連附件 ()會計部 連附件 ()報關組 連附件 ()其他 _____ 連附件

分發香港各部門：

- ()行政部 連附件 ()會計部 連附件 ()統籌部 連附件 (✓)工程部地盤科文 積哥, 二寶 連附件
 ()採購部 連附件 ()QS 部 連附件 ()維修部 連附件 ()其他 _____ 連附件

傳遞編號：

HK 0954 / 24

發件人簽署：
 項目經理簽署：

1/2 吋 鋼




3. mm 厚 鋼板

D =

數量, D, 長度 見後頁

15

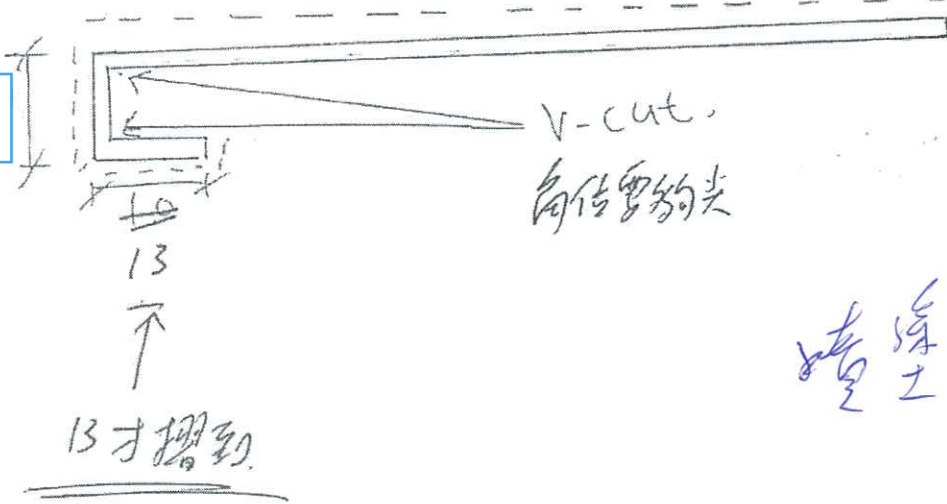

鋼板 鋼板

ECR 3x 1099 - JZ2

T1

No.	物料編號	D	L-mm長		件	單位
1	ACAD-125	125	850	1件一層	50	AC / AD
2	ACAD-125	125	1550	1件一層	50	AC / AD
3	ACAD-125	125	2400	1件一層	50	AC / AD
4	BF-160	160	850	1件一層	50	AG / BF
5	BF-160	160	1550	1件一層	50	AG / BF
6	AG-145	160	2400	1件一層	50	AG / BF
7	AB-175	175	850	1件一層	50	AB
8	AB-175	175	1550	1件一層	50	AB
9	AB-75	75	850	1件一層	50	AB
10	AB-75	75	1550	1件一層	50	AB

共(件) 500

T2

No.	物料編號	D	L-mm長		件	單位
1	ACAD-125	125	850	2件一層	110	AC / AD
2	ACAD-125	125	1550	2件一層	110	AC / AD
3	BF-160	160	850	1件一層	55	AG / BF
4	BF-160	160	1550	1件一層	55	AG / BF
5	AG-160	160	2400	1件一層	55	AG / BF
6	AB-175	175	850	1件一層	55	AB
7	AB-175	175	1550	1件一層	55	AB
8	AB-75	75	850	1件一層	55	AB
9	AB-75	75	1550	1件一層	55	AB

共(件) 605

T3

No.	物料編號	D	L-mm長		件	單位
1	ACAD-125	125	850	2件一層	110	AC / AD
2	ACAD-125	125	1550	2件一層	110	AC / AD
3	BF-160	160	850	1件一層	55	AG / BF
4	BF-160	160	1550	1件一層	55	AG / BF
5	AG-160	160	2400	1件一層	55	AG / BF
6	AB-175	175	850	1件一層	55	AB
7	AB-175	175	1550	1件一層	55	AB
8	AB-75	75	850	1件一層	55	AB
9	AB-75	75	1550	1件一層	55	AB

共(件) 605

T1先
出10層

企身

T2先
出10層T3先
出10層高度有預長
做Tolerance，
要介短

安裝時
：企身頂
要貼到最
高，供室
內收口唧
膠(2024-
05-23)





美特鋁質有限公司
MIDI ALUMINIUM FABRICATOR LTD.

編號. MC/42364/858

2023年10月30日

金門建築有限公司
官塘海濱道77號
海濱匯1座22樓

電郵及郵遞

收件人: Mr. Billy Kan

15mm

項目: 日出康城11期地盤
~~有關額外提供石矢牆企身和陣底~~ 室內收口 (25 mm 深)事宜

您們好!

因應業主要求, 需本司提供收口鋁板於石矢牆企身和陣底室內收口 (25 mm 深), 附上位置圖和 Detail。

15mm

請留意原本企身為唧膠收口, 現改為新增收口鋁板。原陣底的鋁料為(15mm 深)已訂料, 鋁料將會被報廢。改為 25mm 收口鋁料。報價將另附上。

請給予 A.I, 在確認報價後, 才再行跟進生產。
另外, 後加工作需時生產, 如因更改的室內收口導致泥水返手等等, 或影響地盆其他分判和地盆進度。請恕本司不會負責。

特此通知

此謝

美特鋁質有限公司

譚劍文
執行董事

附件: 共 頁
抄送: 金門 - Mr. Billy Kan / Mr. Rick Chung (電郵)
信和 - Mr. Terry Wan / Mr. Andy Chan / Mr. Kenneth Leung (電郵)
RLP - Ms. Marina Tong / Ms. Ginny Chau (電郵)
AECOM - Mr. Ryan Ko / Mr. Dennis Chiu (電郵)

FM / MT / JL / AY / PW / jc



石矢 牆位

幕牆室內收口鋁板業
主要求後加




T1

石矢 牆位

20231017 幕牆室內
收口鋁板 業主後加方
案

幕牆室內收口鋁板 業
主要求後加

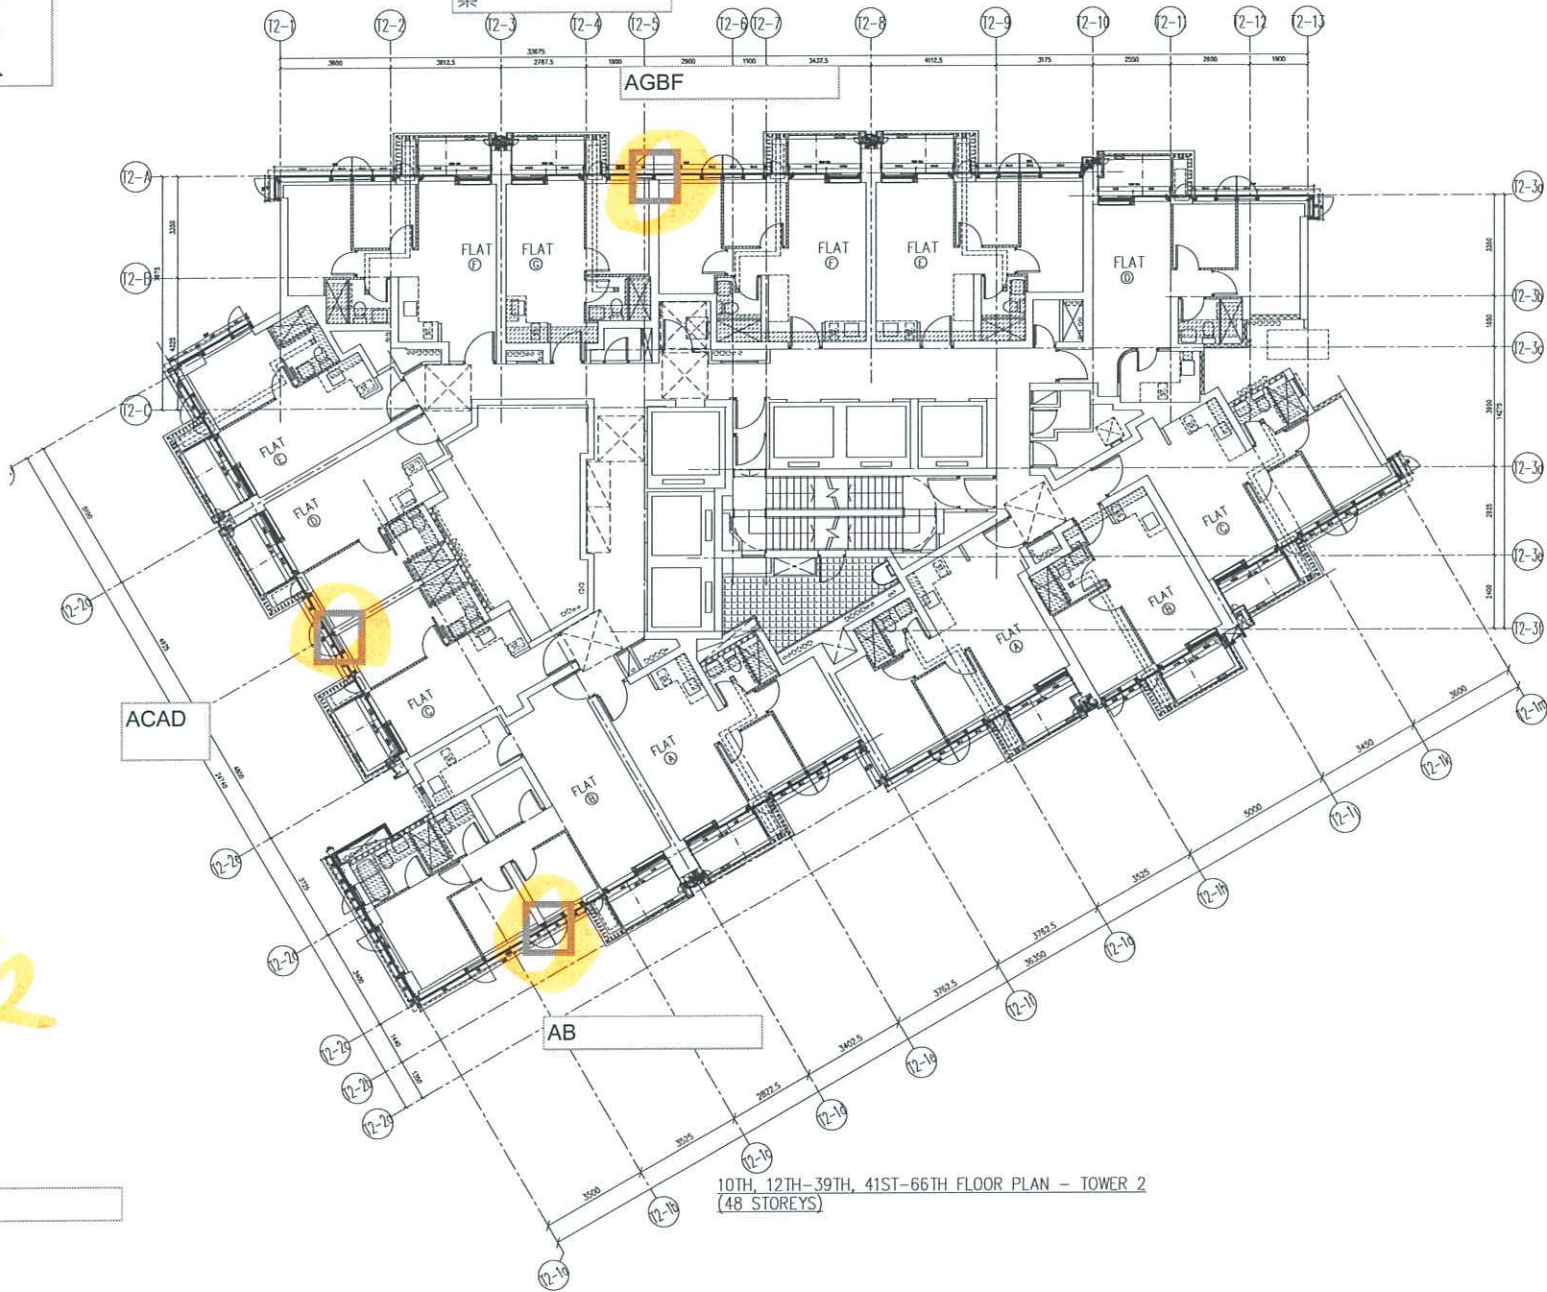

T2


T2

10TH, 12TH-39TH, 41ST-66TH FLOOR PLAN - TOWER 2
(48 STOREYS)

石矢 牆位

20231017 幕牆室內
收口鋁板 業主後加方
案

幕牆室內收口鋁板 業
主要求後加

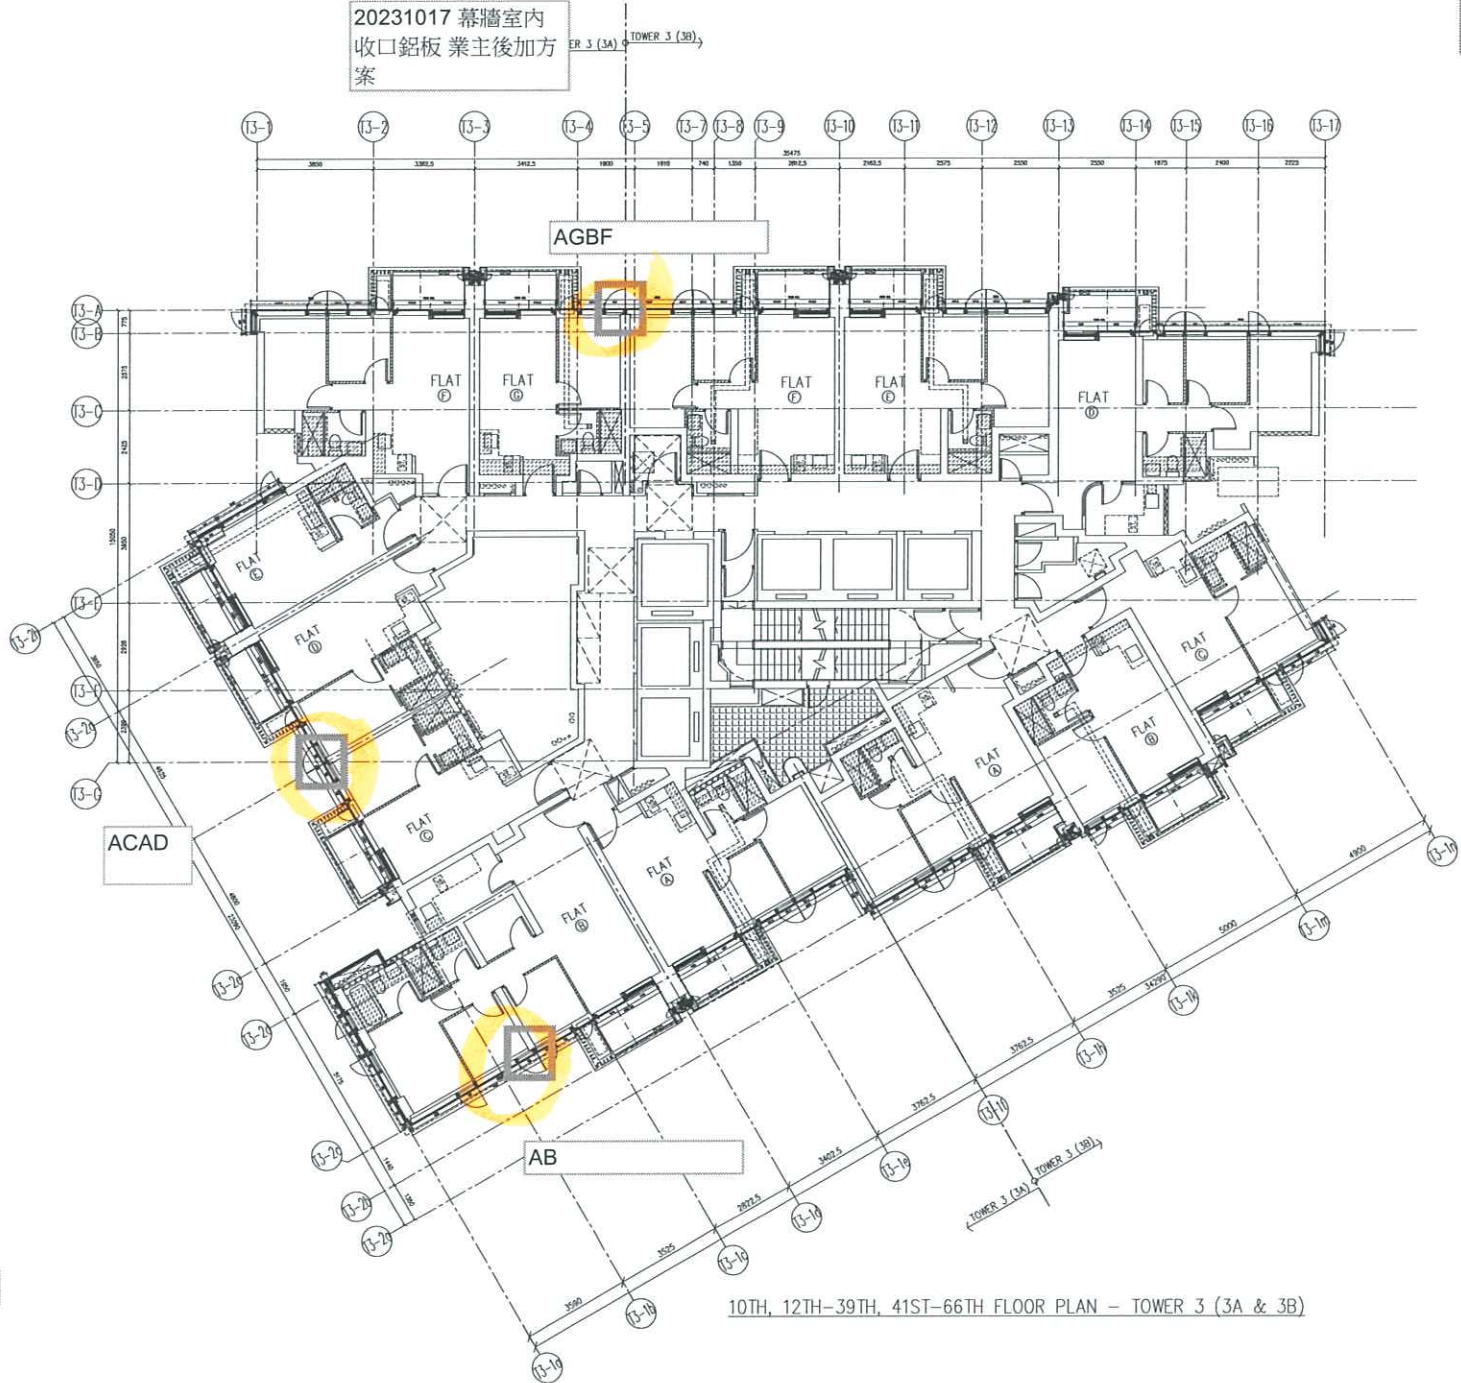

T3

10TH, 12TH-39TH, 41ST-66TH FLOOR PLAN - TOWER 3 (3A & 3B)

15 mm capping
(ALUM Cladding (v -
cut))

25

15


10

10 mm sealeat (by
others)


125

125

TI AGBF

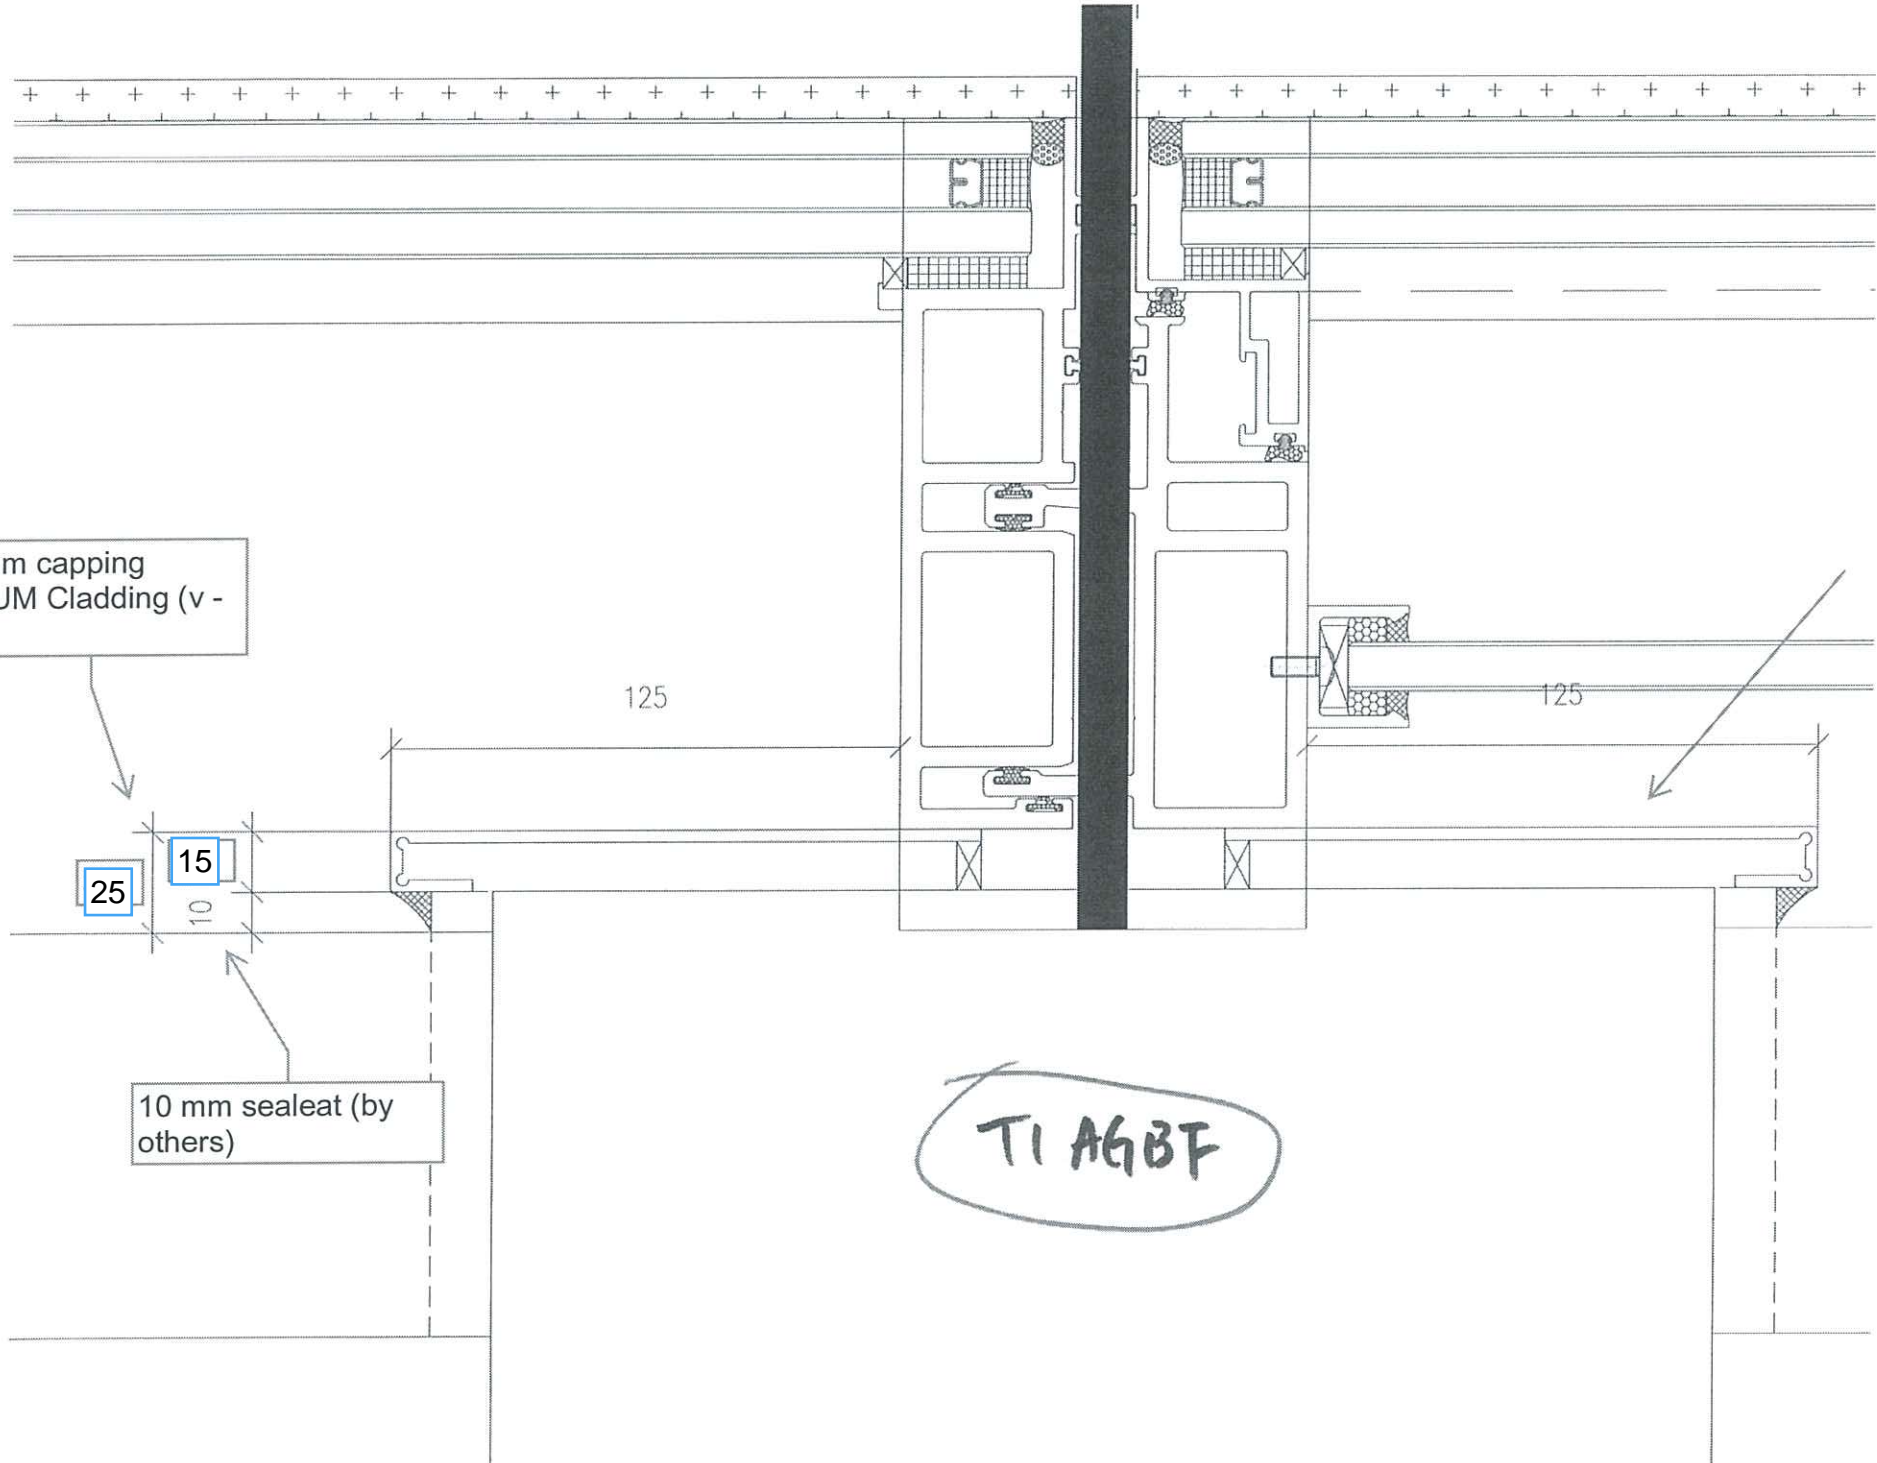


TIACAD

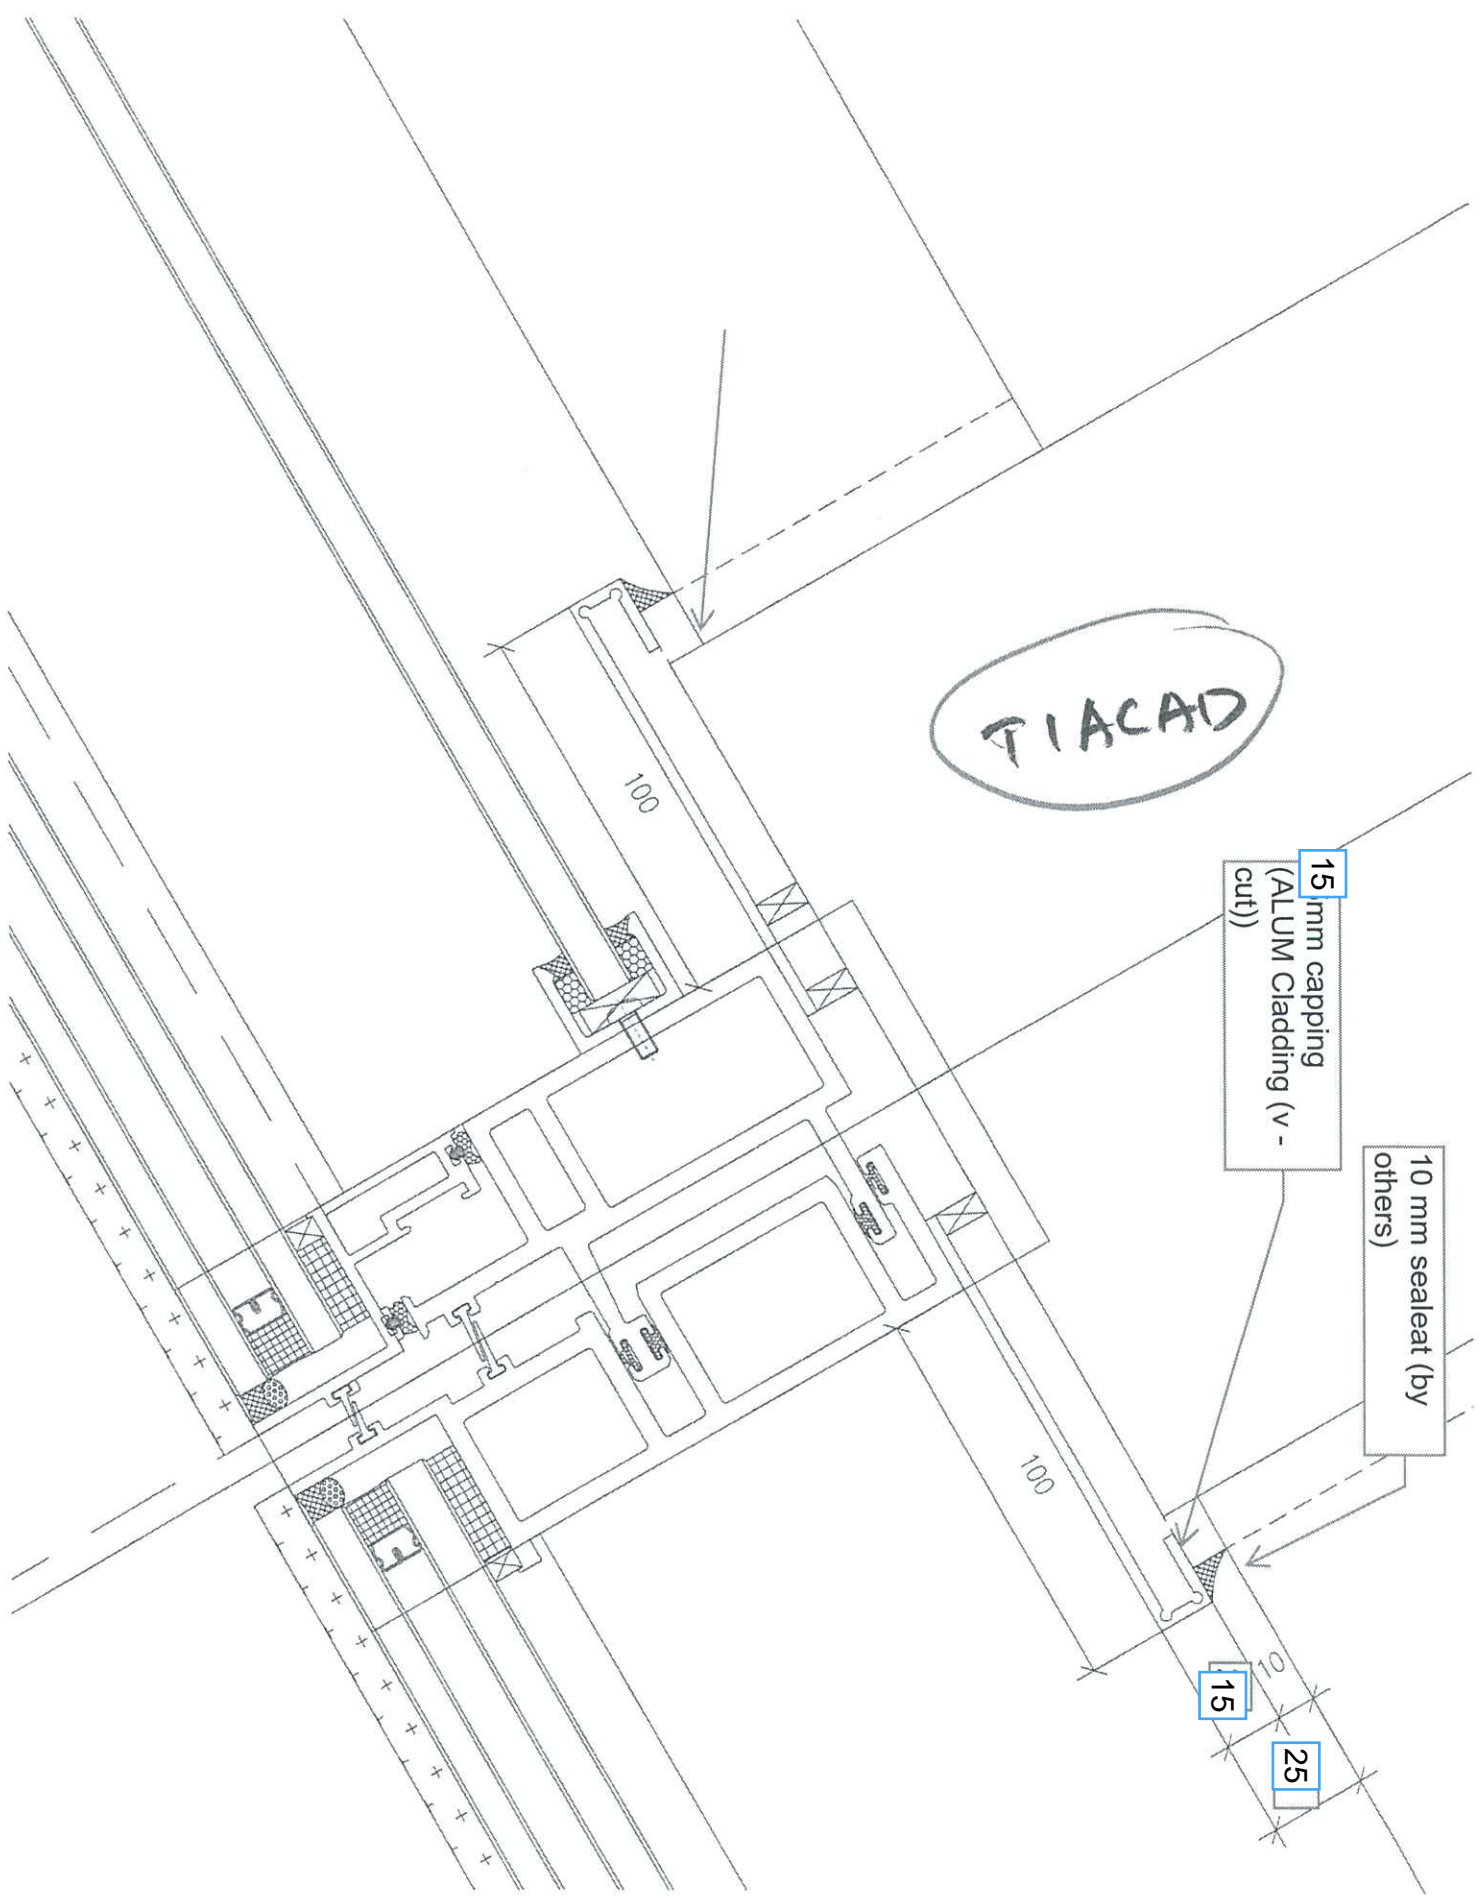


TI AB


10 mm sealeat (by others)

15 mm capping
(ALUM Cladding (v-cut))

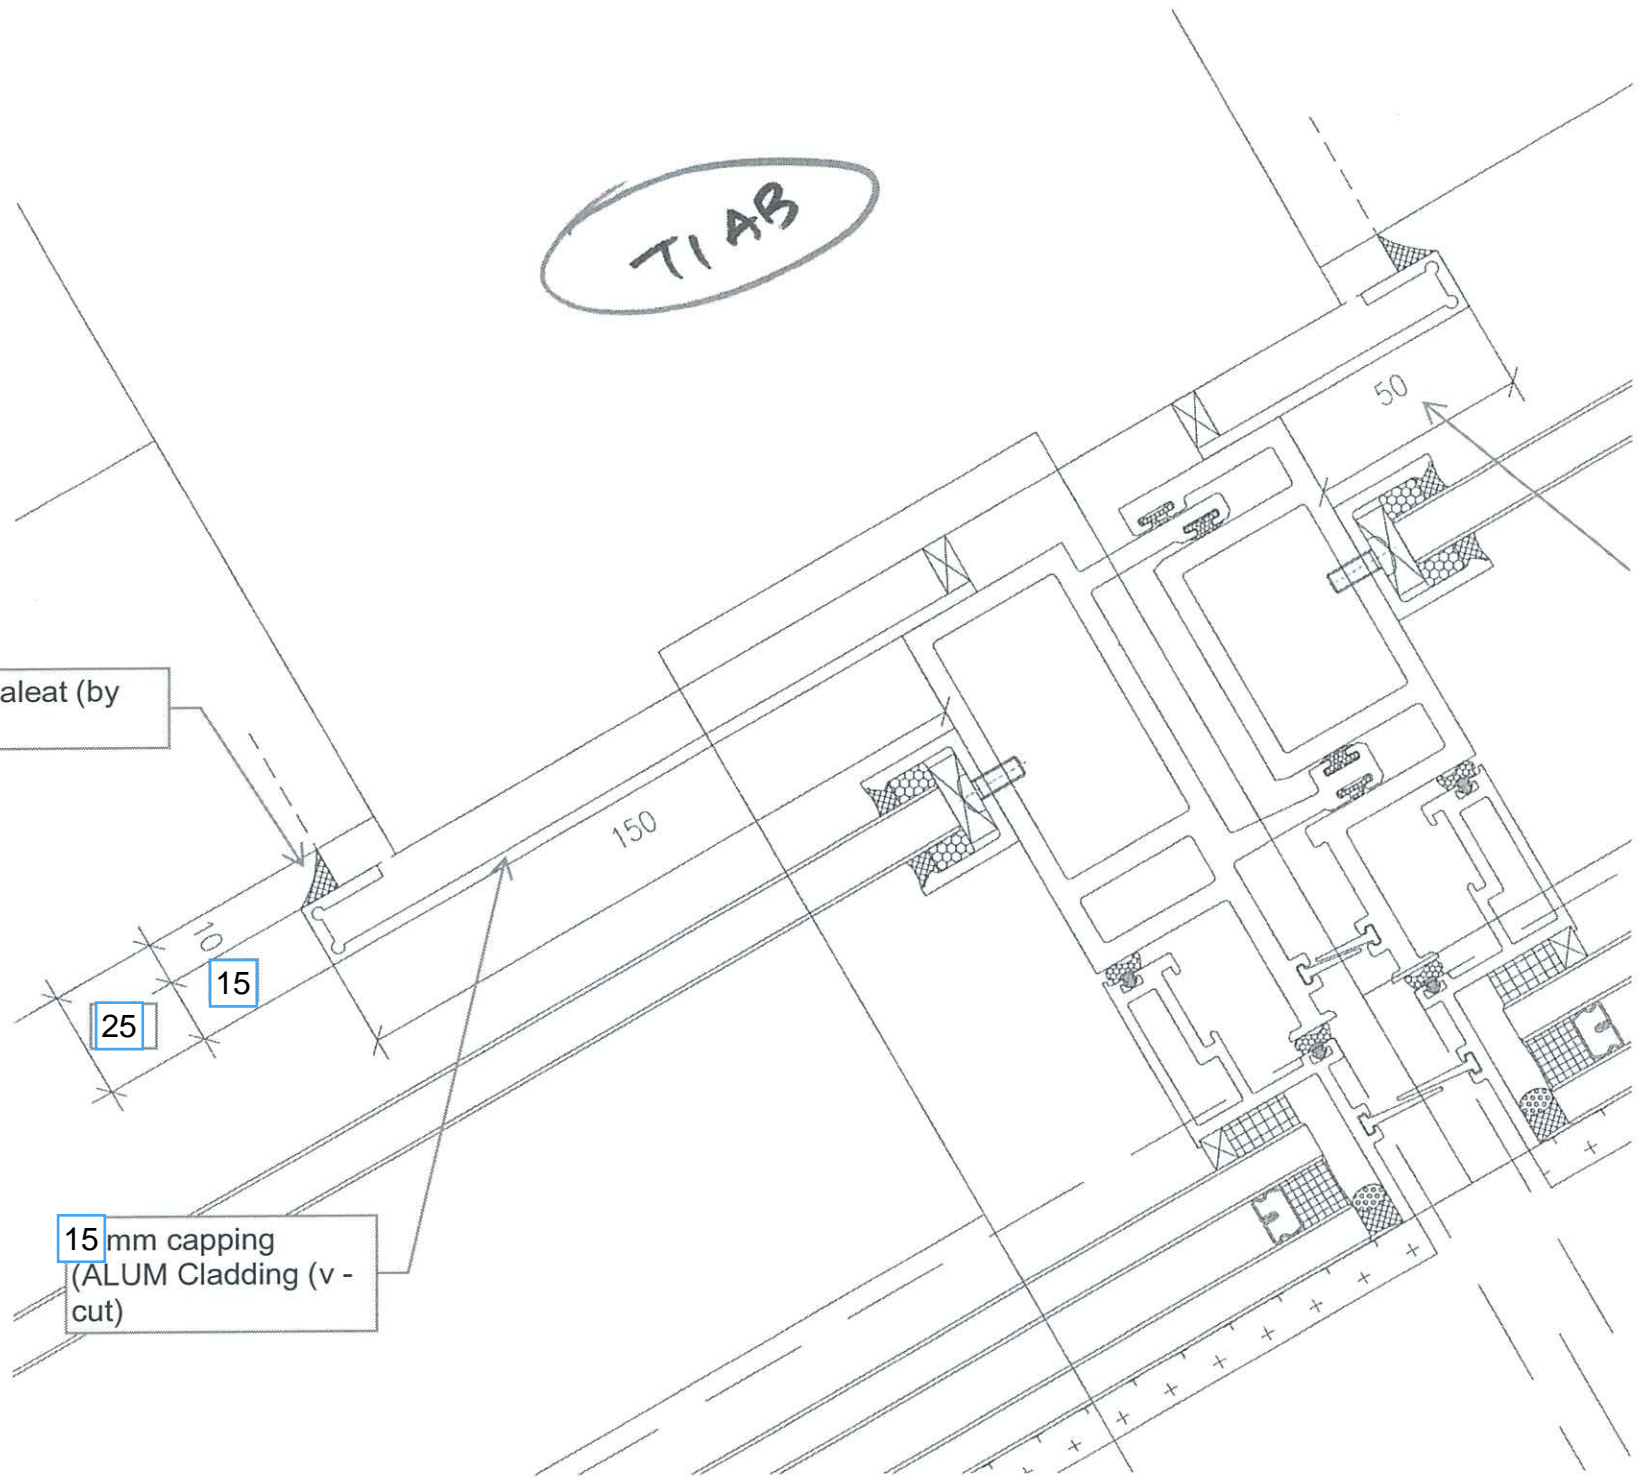

T2, T3
AG, BF 單位

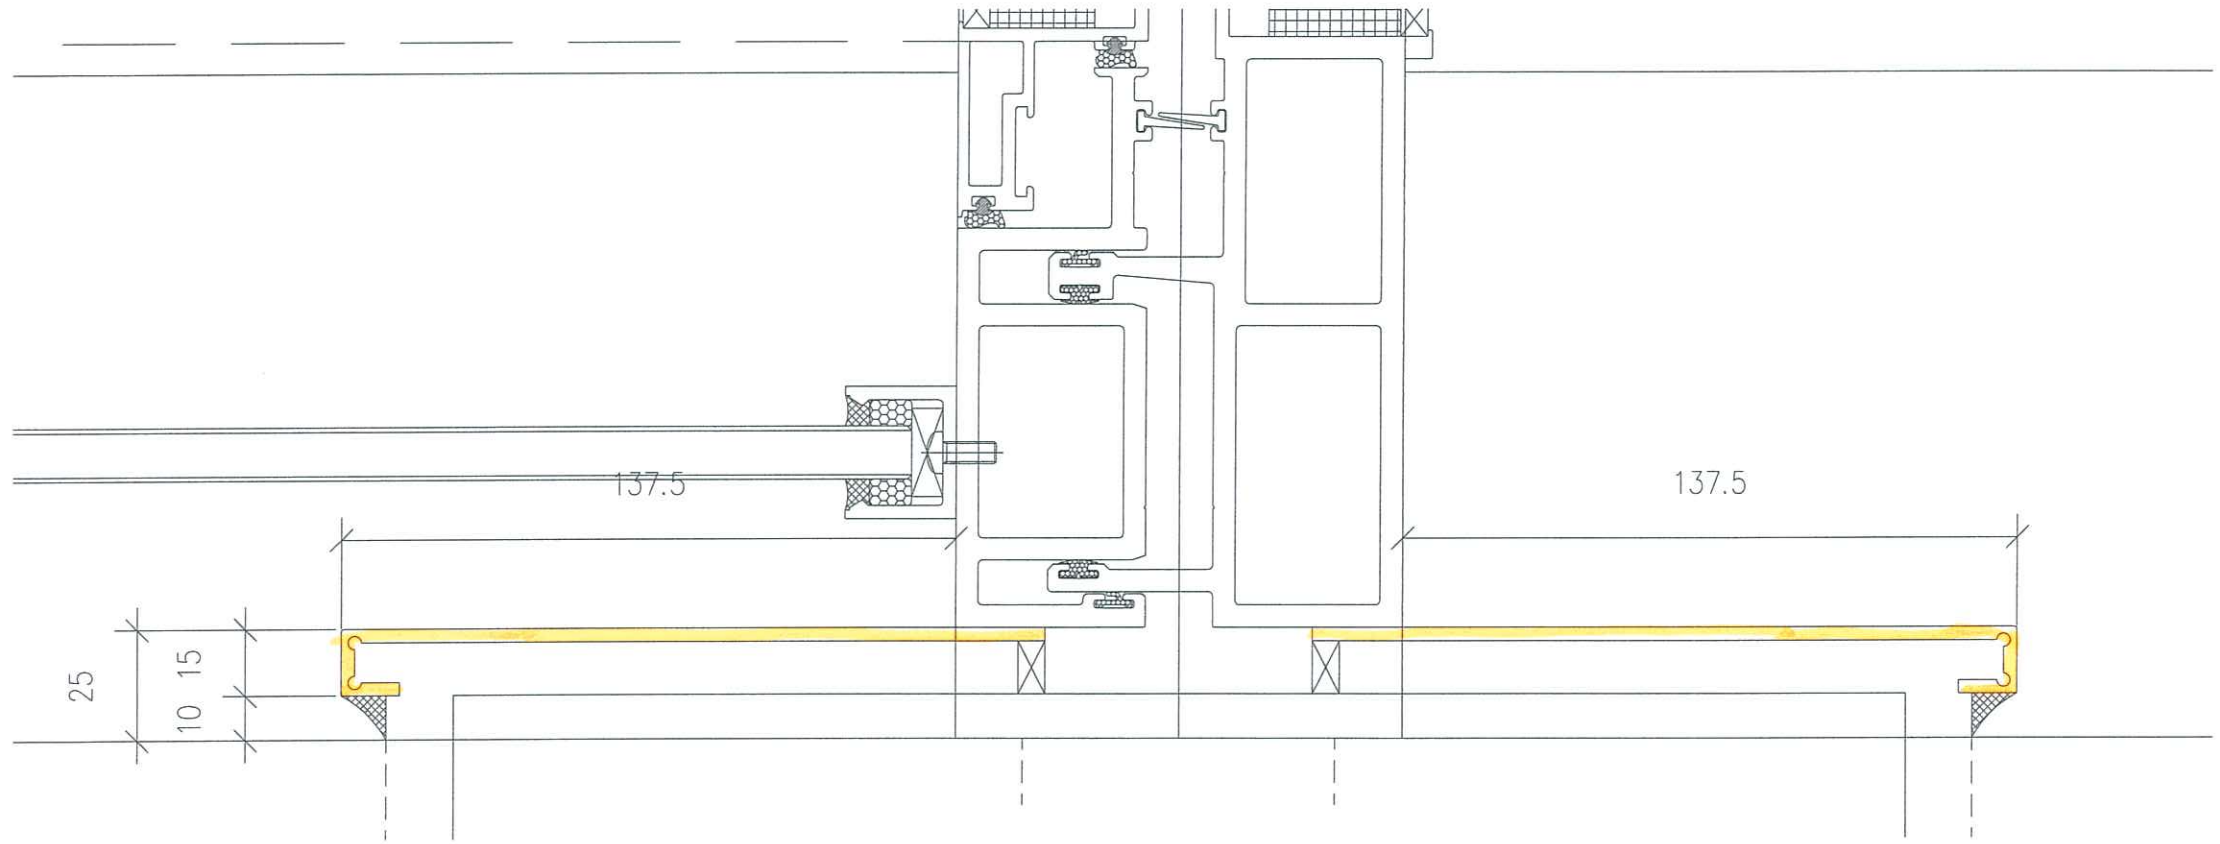

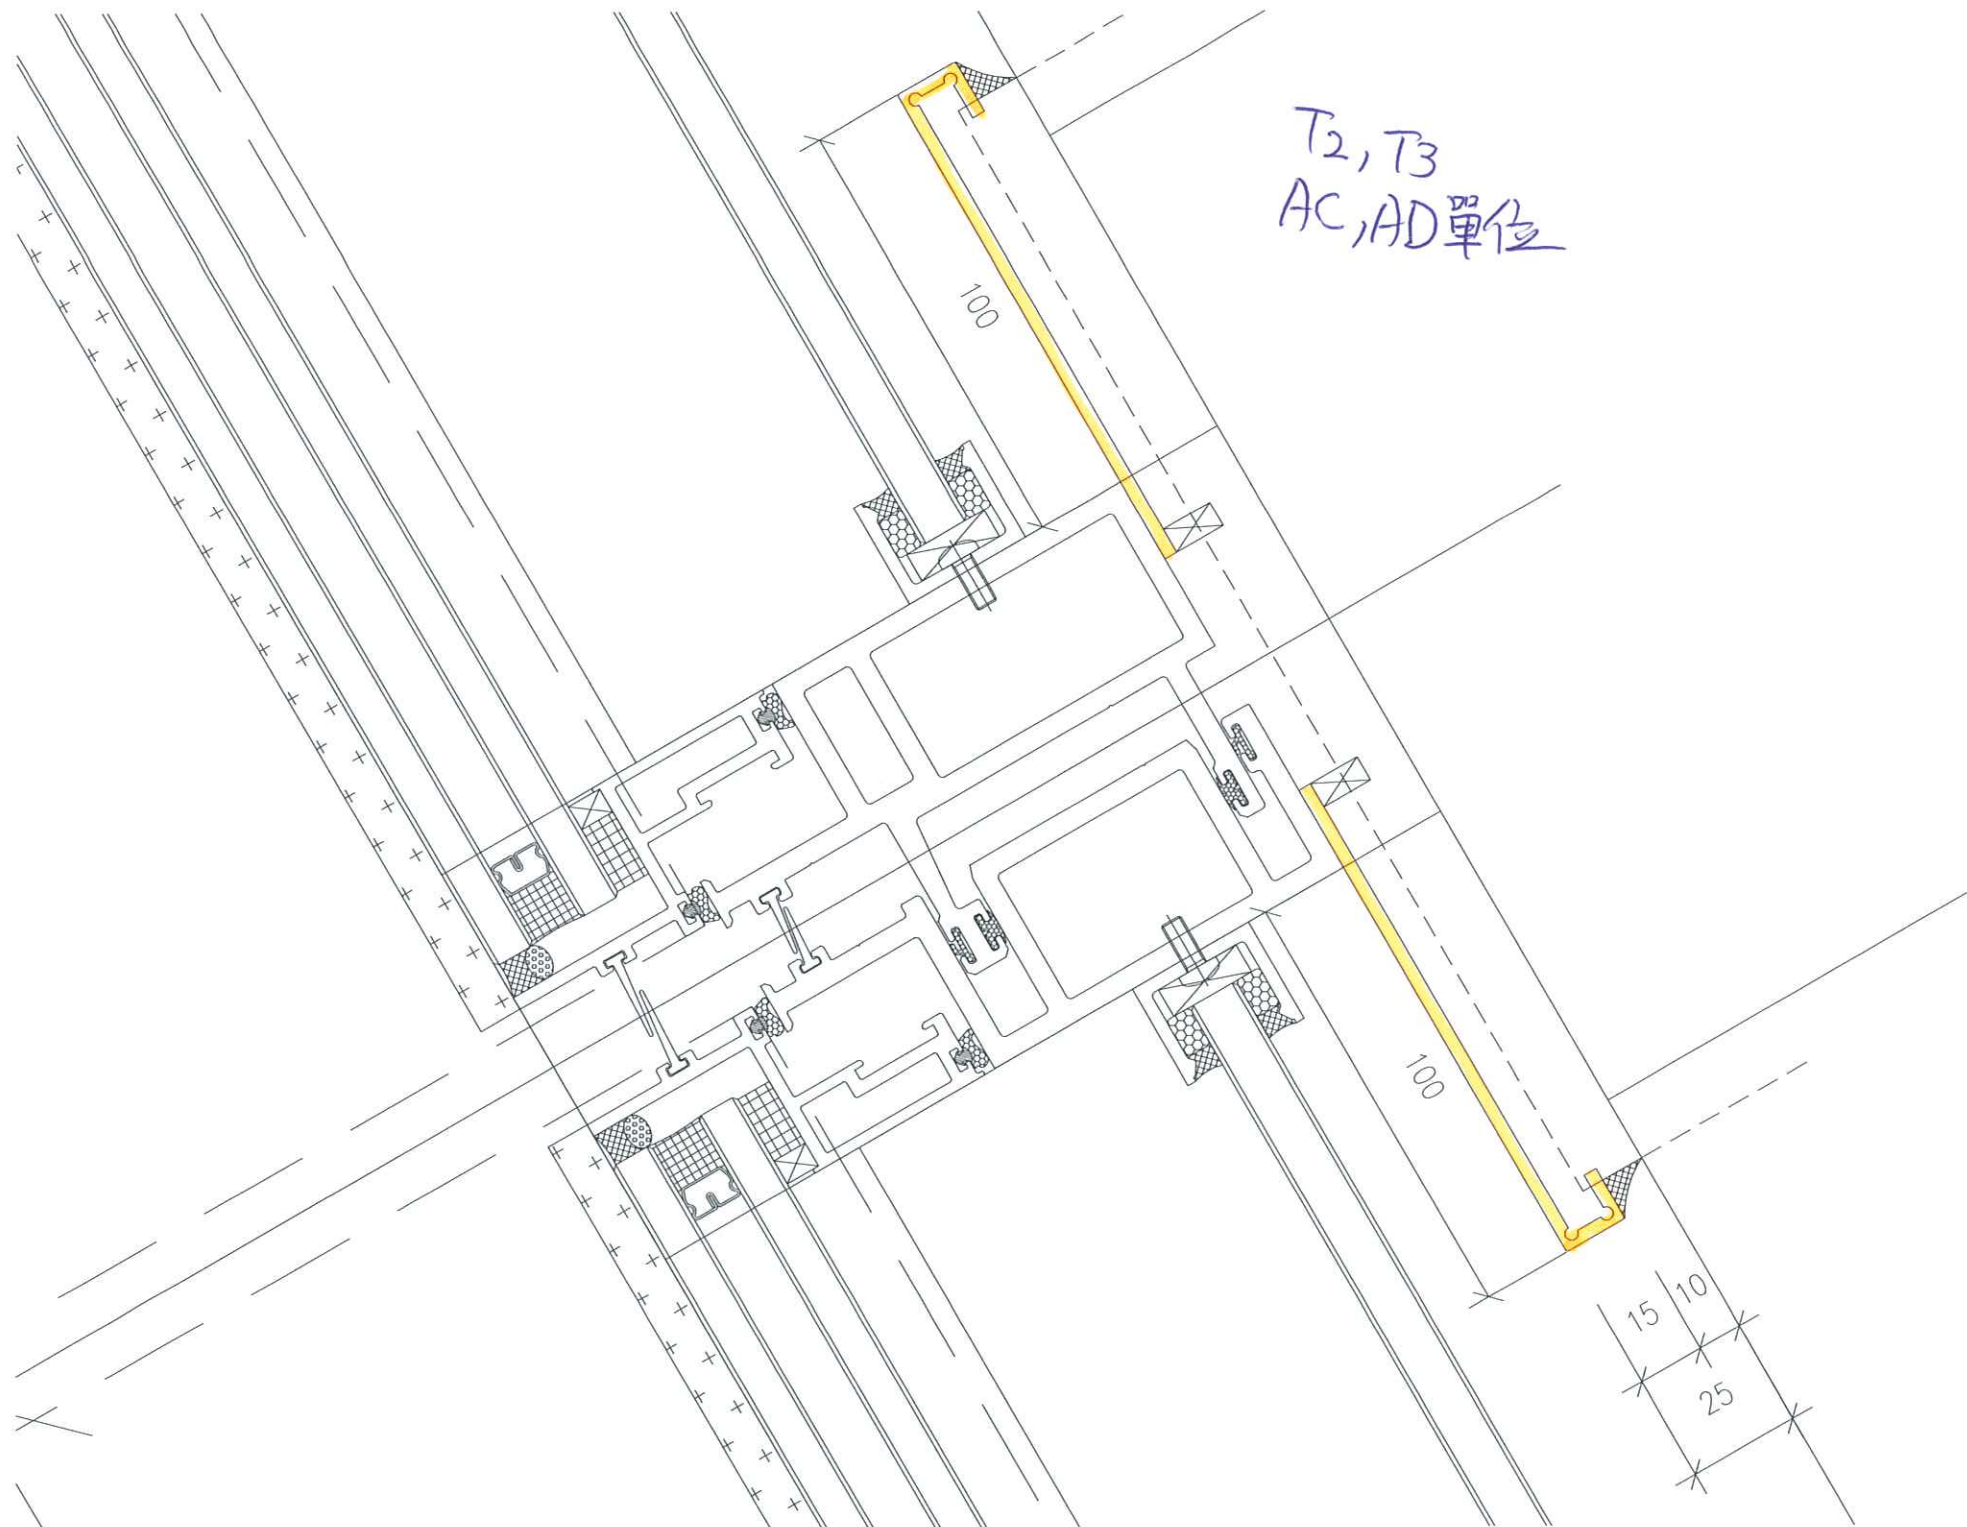

T₂, T₃
AC, AD單位

100

100

15 10
25

T₂, T₃


