



工程指示 / 要求簡箋(E.I.)

工程指示編號：EI / 7855 24

修改版次： -

工程編號： J - 858

工程名稱：將軍澳日出康城 11

工程項目：幕牆 11/F,40/F 隔火層封孔鋁板 地盤用

收件人：生統

發件人：Paul Wong

日期：28/05/2024

內容

請生產 11/F,40/F 隔火層封孔鋁板，送地盤

AQ400-U1-120 件；AQ 400-U2-120 件；AQ400-D-240 件

\*不用加力骨

\*不用棉

\*要有去水孔  $\phi 6 \times 20$

\*有 V.F.

地盤用，已預長，要介短。

請在 2024.06.13 前完成上列要求。

附： 頁

分發東莞各部門：

- ( ) 生產技術總監  連附件 (✓) 技術部  連附件 ( ) 生產部  連附件 ( ) 機械設計部  連附件  
 ( ) 採購部  連附件 (✓) 生產統籌部  連附件 (✓) 小羅&清  連附件  
 ( ) 質檢部  連附件 ( ) 會計部  連附件 ( ) 報關組  連附件 ( ) 其他 \_\_\_\_\_  連附件

分發香港各部門：


- ( ) 行政部  連附件 ( ) 會計部  連附件 ( ) 統籌部  連附件 (✓) 工程部地盤科文 積哥  連附件  
 ( ) 採購部  連附件 ( ) QS 部  連附件 ( ) 維修部  連附件 ( ) 其他 \_\_\_\_\_  連附件

傳遞編號：

HK 0997 / 24

發件人簽署：


項目經理簽署：

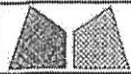

美特鋁質有限公司  
MIDI Aluminium Fabricator Ltd.

工程號	J858	類別		物料號	-
地盘	康城11期	制圖	W.E.X	2022-08-11	圖號
修改日期	SECTION D-D	採用工廠	✓	圖紙名稱	铝板加工图
日期		材料颜色	PVF2 (香槟金)	材料	3mm THK. 铝板
				復核	-
				批准	-
				數量	-
				單件重量	(KG)




表面處理: PVF2 (香檳金ECD3X10099S-JF2)

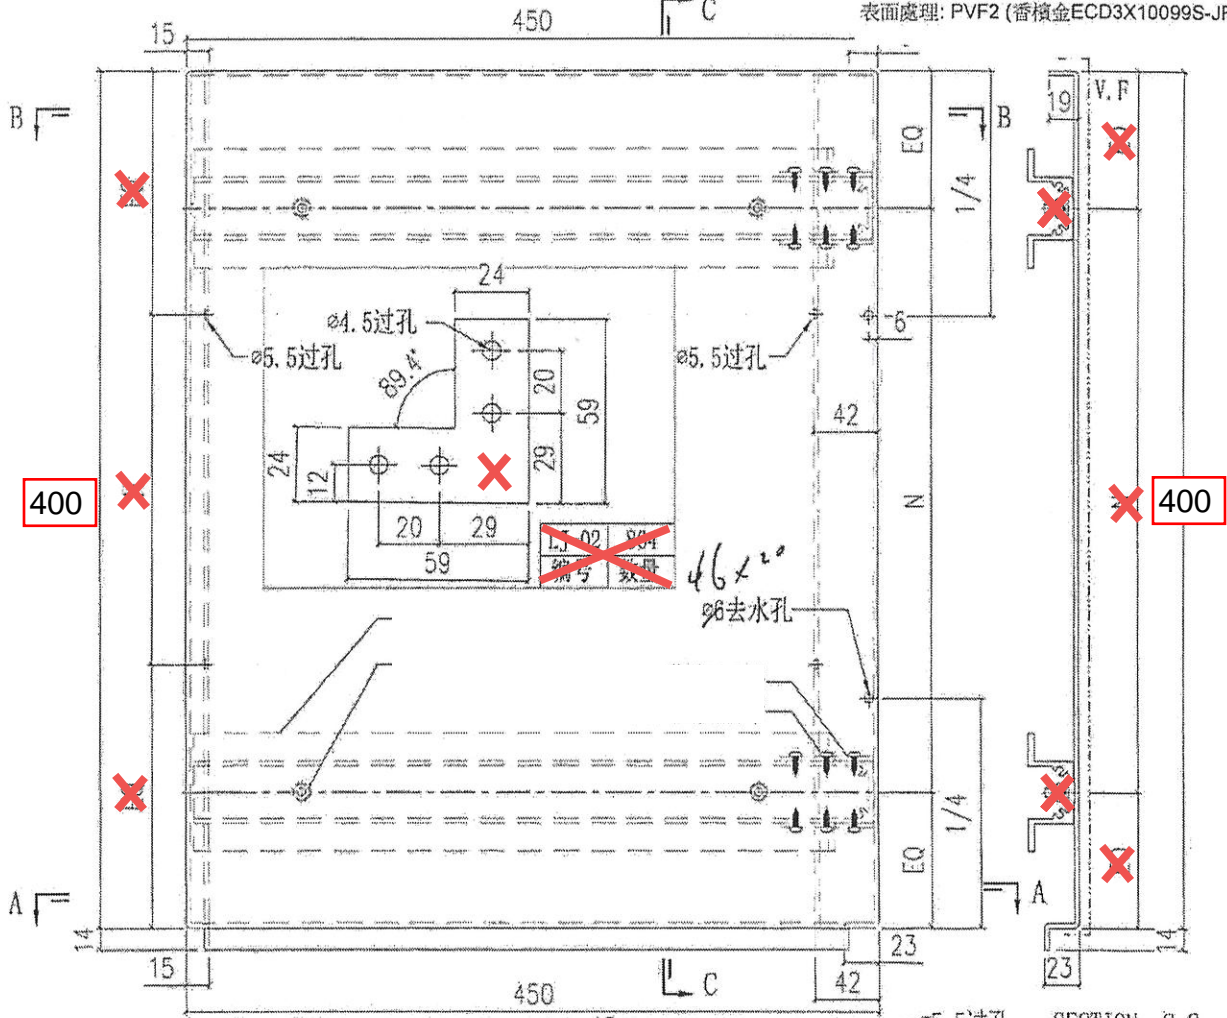

室內

室外


上是趟門

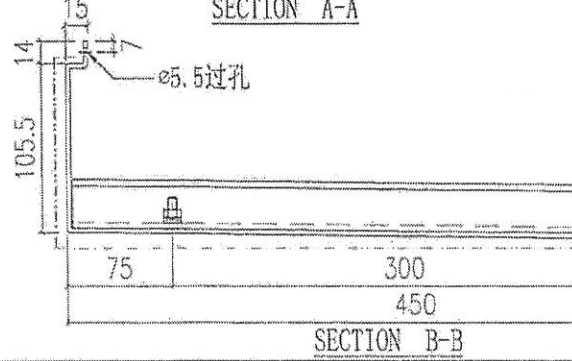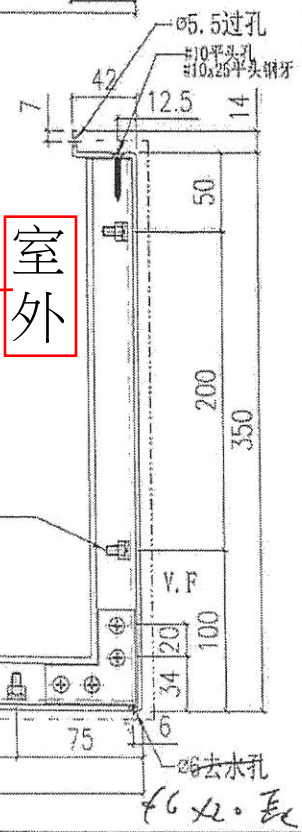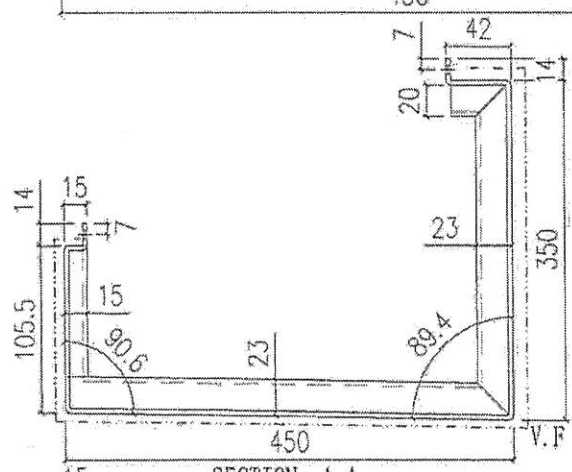


- AQ-400-U1**  
L=400
- T1-11/F 20件
  - T1-40/F 20件
  - T2-11/F 20件
  - T2-40/F 20件
  - T3-11/F 20件
  - T3-40/F 20件
- 共120件

 美特鋁質有限公司 MIDI Aluminium Fabricator Ltd.		工程號 J858 地盤 康城11期	類別 制圖 W. E. X 復核 - 批准 -	物料號 - 2022-08-11 圖號 <b>AQ-400-U2</b> 數量 - 單件重量 - (KG)
修改 日期	採用工廠 材料顏色 PVF2 (香檳金)	地盤 <input checked="" type="checkbox"/> 圖紙名稱 铝板加工图 材料 3mm THK. 铝板		

表面處理: PVF2 (香檳金ECD3X10099S-JF2)

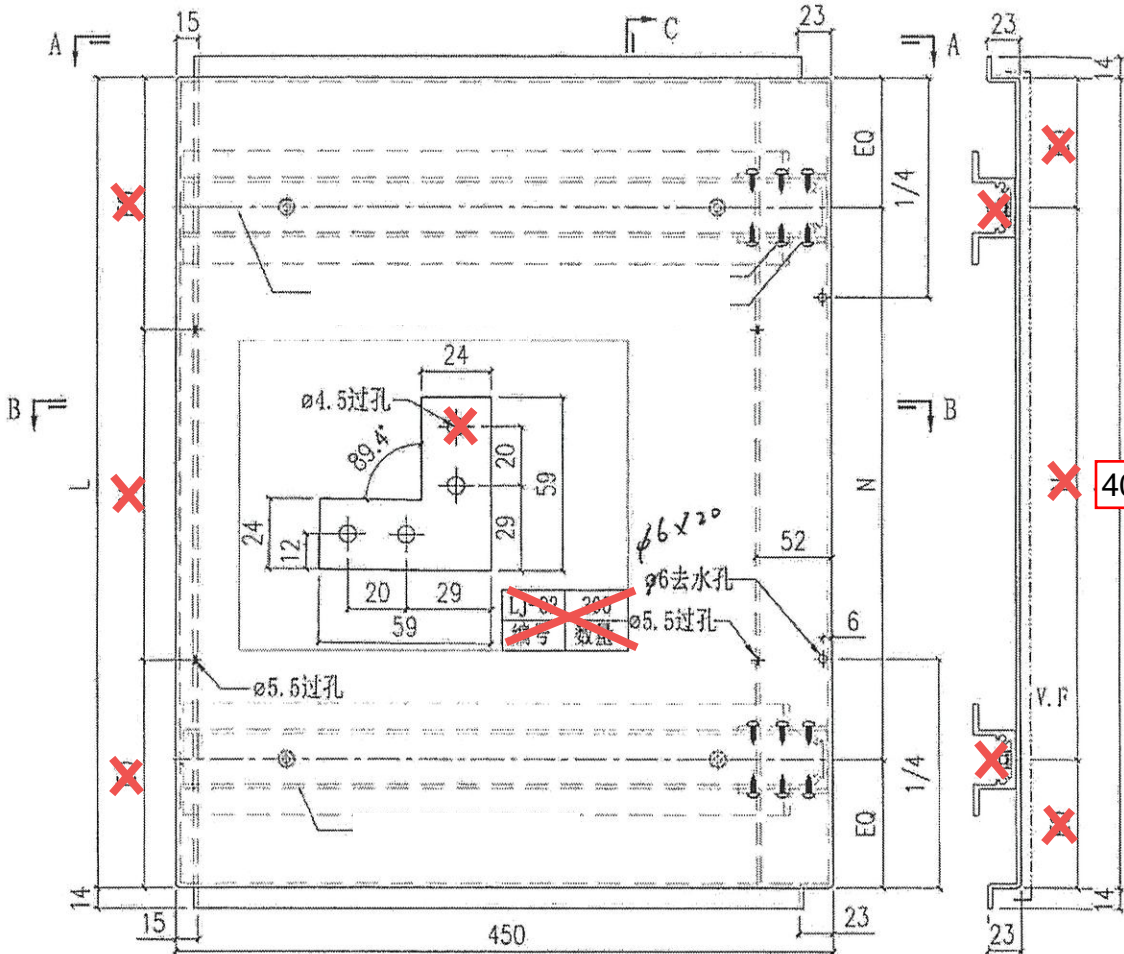


SECTION C-C

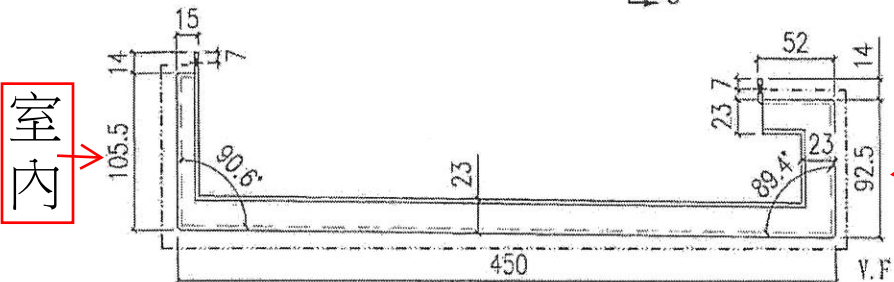

**室內**

**室外**


**上是幕牆**

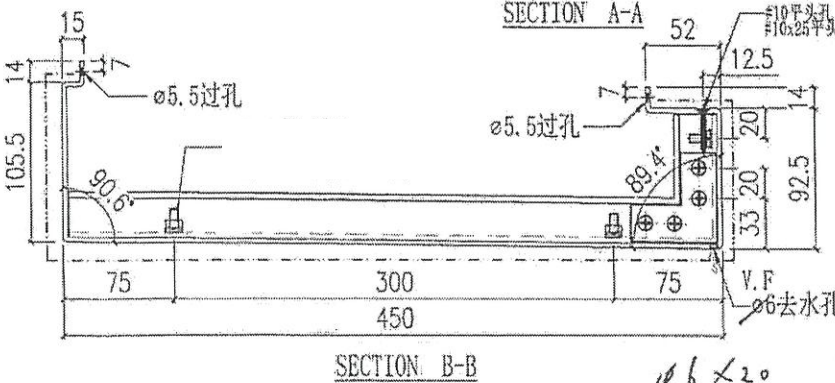

SECTION B-B

**AQ-400-U2 L=400mm**  
 T1-11/F 20件 T1-40/F 20件  
 T2-11/F 20件 T2-40/F 20件  
 T3-11/F 20件 T3-40/F 20件  
 共120件

 美特鋁質有限公司 MIDI Aluminium Fabricator Ltd.		工程號 J858 地盤 康城11期	類別 制圖 W. E. X 復核 批准	物料號 - 2022-08-11 圖號 <b>AQ-400-D</b> 數量 - 單件重量 - (KG)
修改 - 日期 -	採用工廠 地盤 ✓ 材料颜色 PVF2 (香槟金)	图纸名称 铝板加工图 材料 3mm THK. 铝板		

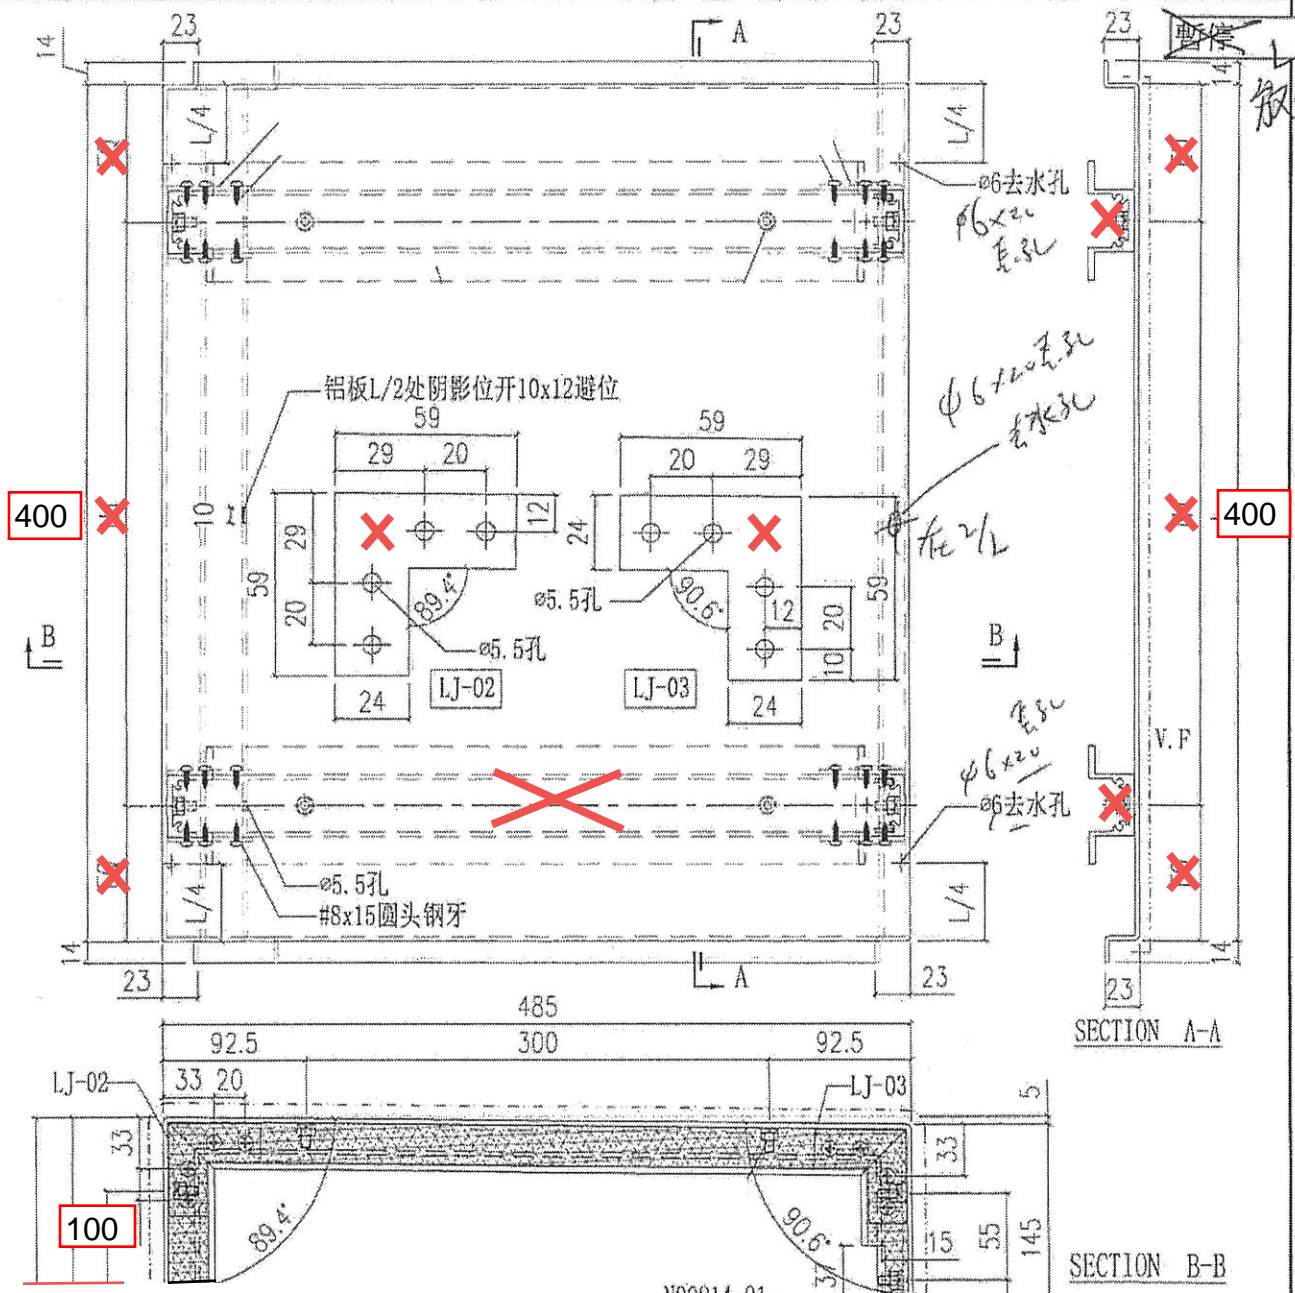

**室内**


**AQ-400-D L=400mm**  
 T1-11/F 40件 T1-40/F 40件  
 T2-11/F 40件 T2-40/F 40件  
 T3-11/F 40件 T3-40/F 40件  
 共240件

T1  
11/F,  
40/F






T3  
11/F,  
40/F

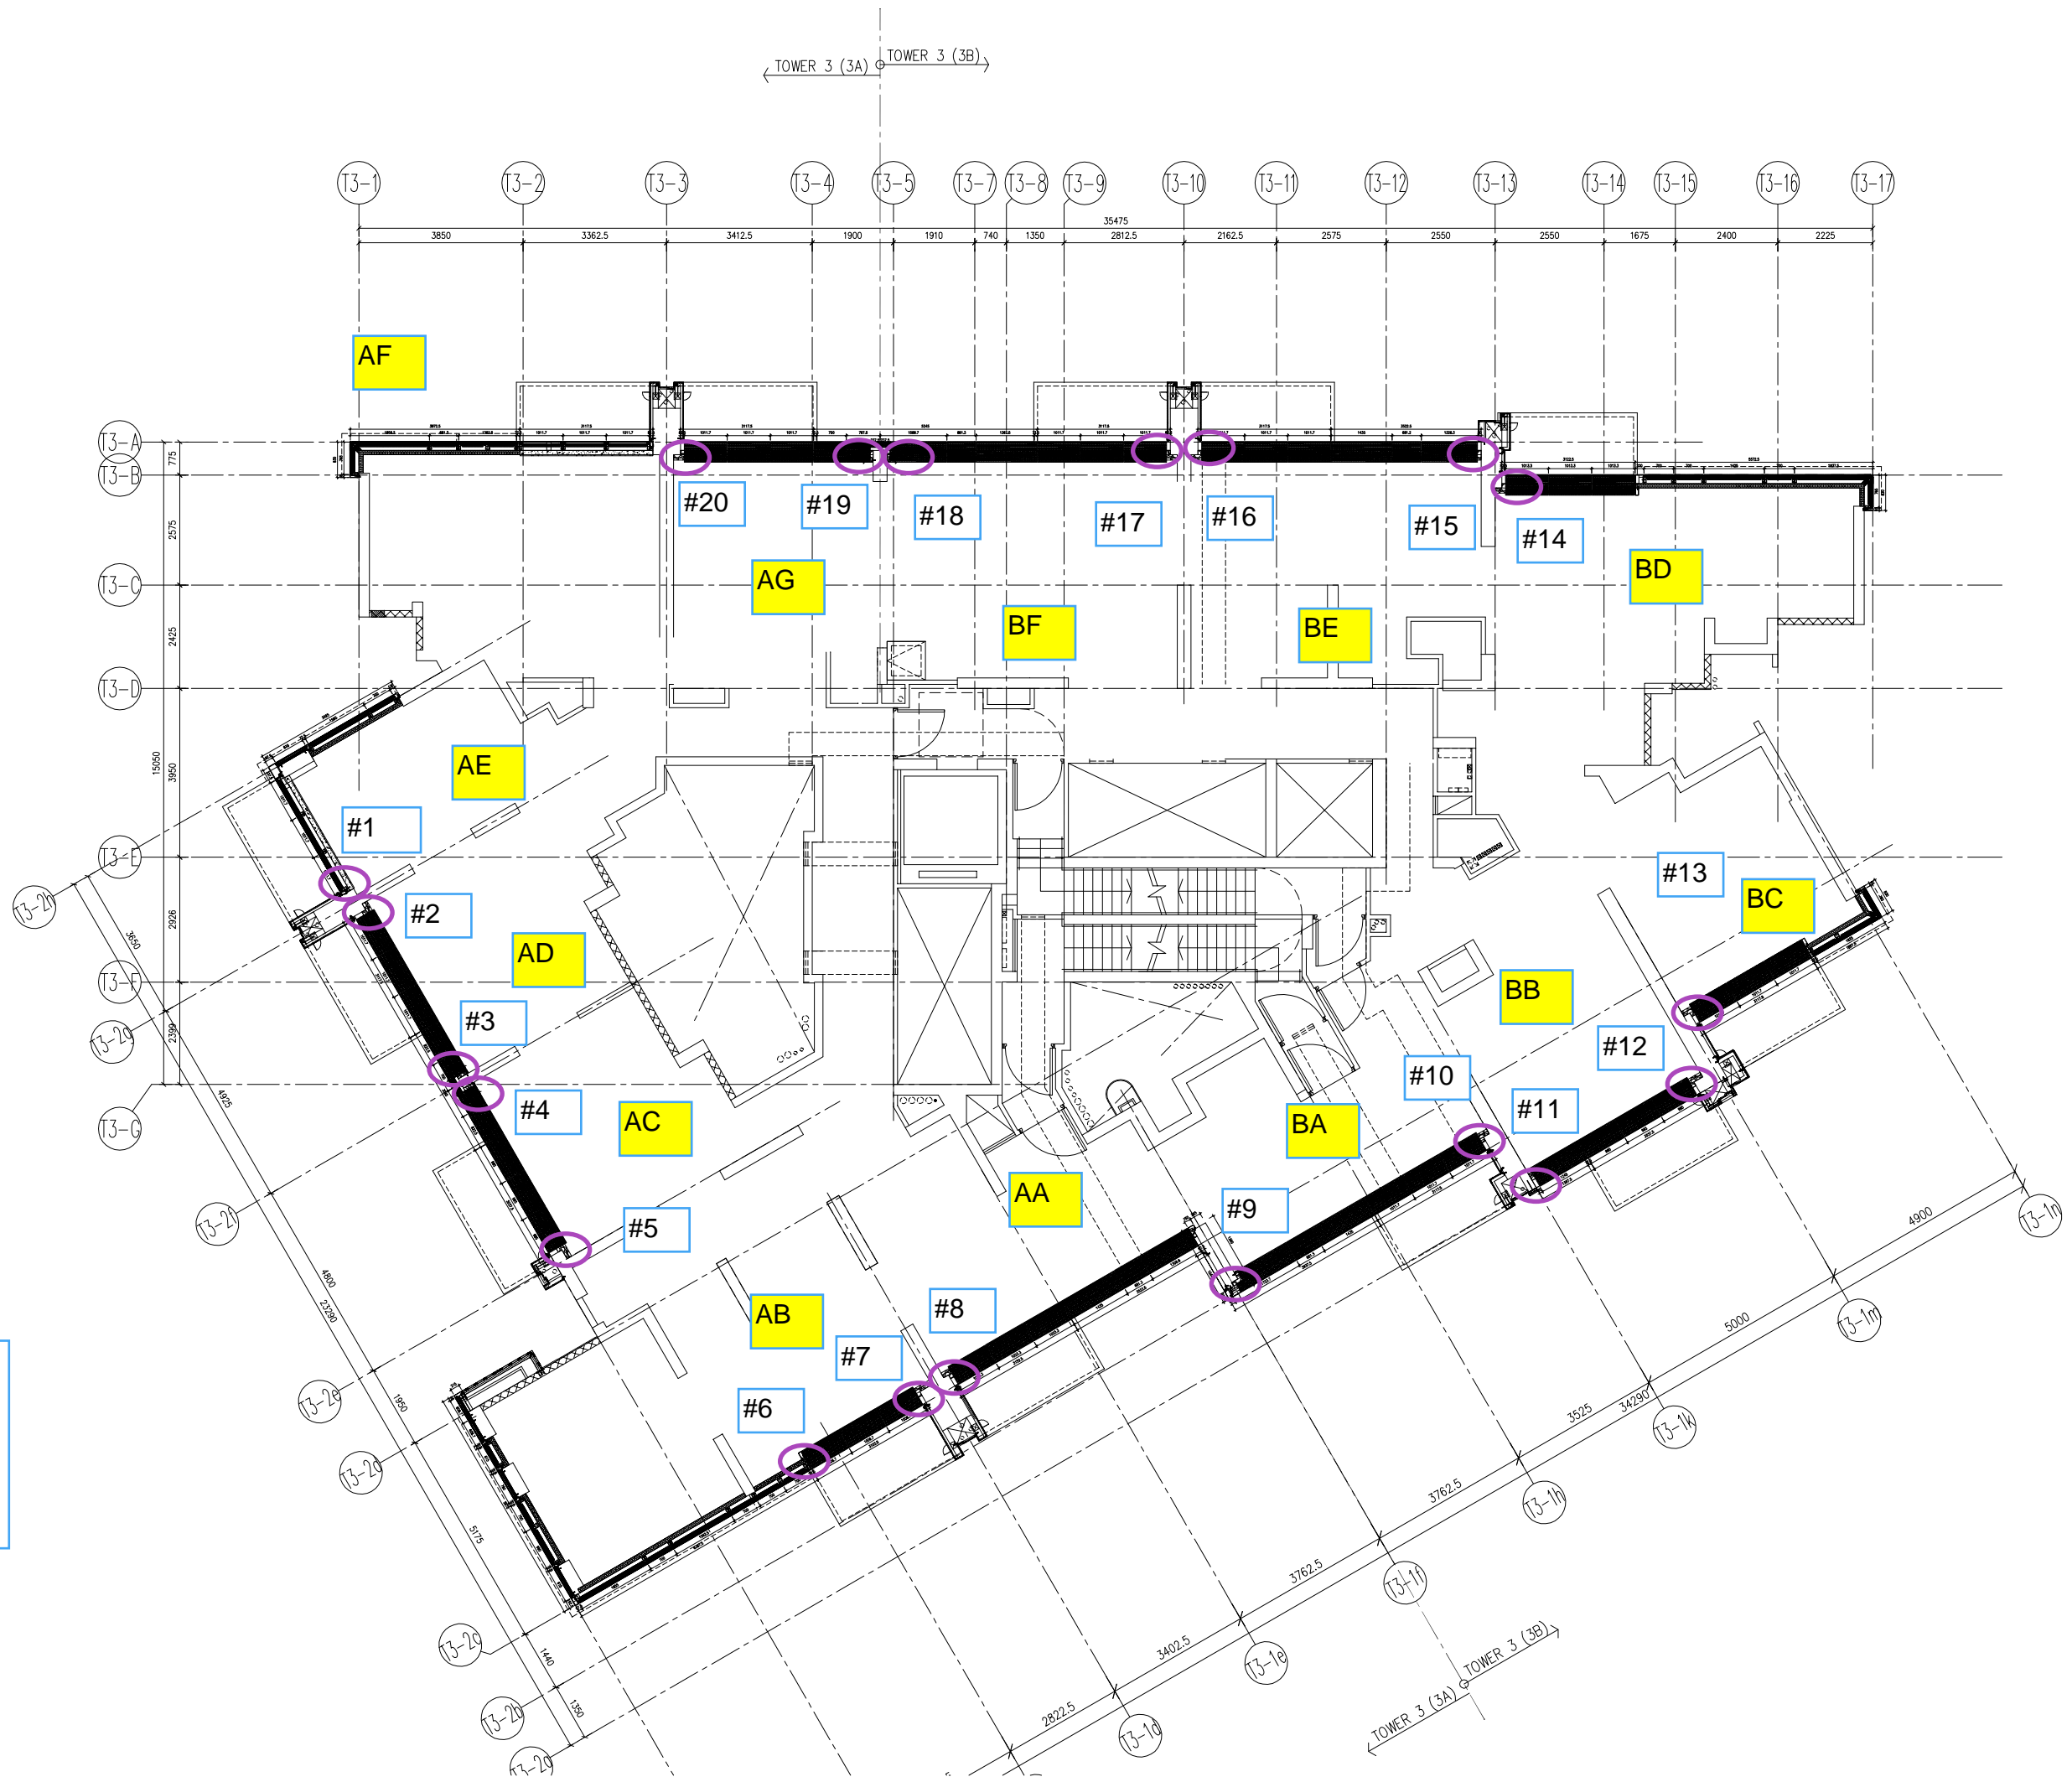

11,40/F

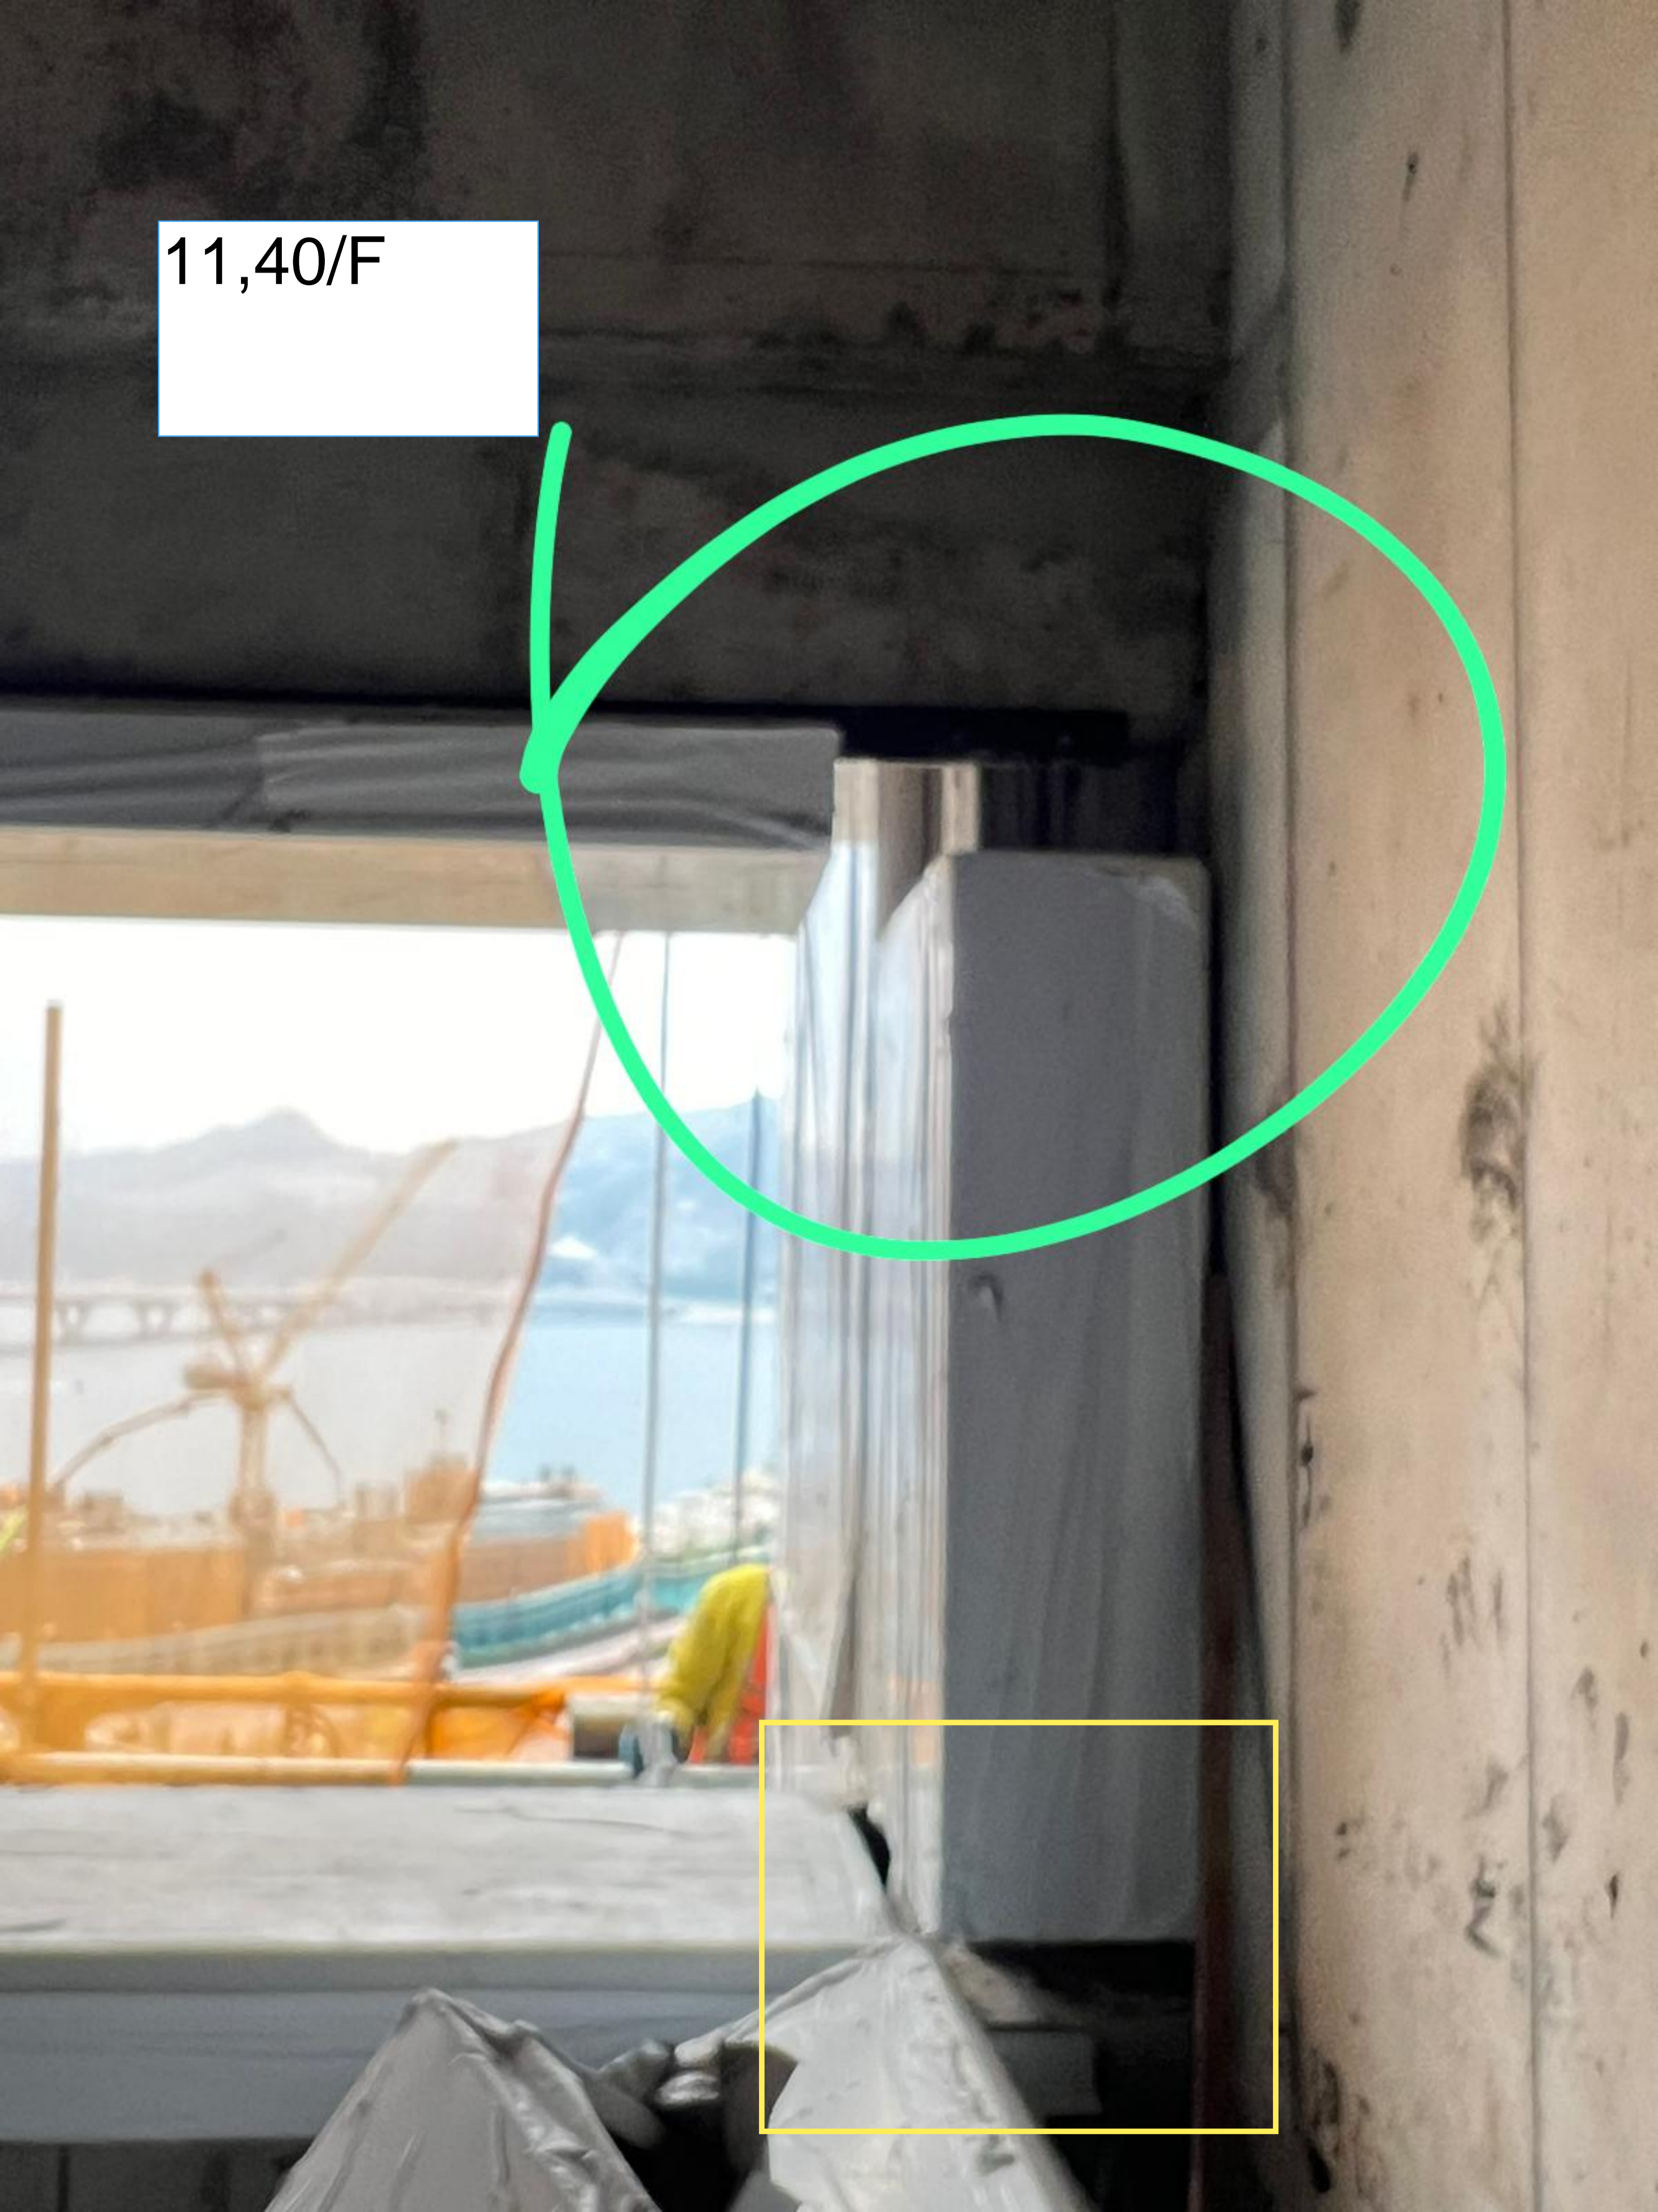

22/05/13

金豐塗有限公司  
JIN FENG METAL & PAINTING CO., LTD  
JIN FENG METAL & PAINTING CO., LTD  
JIN FENG METAL & PAINTING CO., LTD  
JIN FENG METAL & PAINTING CO., LTD





金峰漆有限公司  
JIN FENG PAINTING CO., LTD.  





金峰五金有限公司  
JIN FENG METAL & PAINTING CO., LTD.

Remove the protection film within 48 hours after installation.  
JIN FENG  
www.d8jinfeng.net  
金峰五金有限公司  
JIN FENG METAL & PAINTING CO., LTD.

金峰五金有限公司  
JIN FENG METAL & PAINTING CO., LTD.

