



工程指示 / 要求簡箋(E.I.)

工程指示編號：EI / 7897 / 24

修改版次： -

工程編號： J - 858

工程名稱：將軍澳日出康城 11

工程項目：百葉 廠用鋁料 BM - X84333 餘料返噴

收件人：生統

發件人：Ant Yeung

日期：04/06/2024

□要求提供 / □確認 事項：

- | | | |
|------------------------------------|-------------------------------------|-------------------------------|
| <input type="checkbox"/> 初步鋁料 B.M. | <input type="checkbox"/> 加工拆圖，然後生產 | <input type="checkbox"/> 尺寸表 |
| <input type="checkbox"/> 正式鋁料 B.M. | <input type="checkbox"/> 技術上資料 / 指示 | <input type="checkbox"/> 報價 |
| <input type="checkbox"/> 配件 B.M. | <input type="checkbox"/> 樣辦或貨品說明書 | <input type="checkbox"/> 分判合約 |

急

內容：

因應有 3 隻百葉仔未生產。 J858 的 X86248 的百葉片 鋁料數量不足。

請送百葉片 X84333 (J837 或 852 的餘料返噴) 10 支

X84333 代替 X86248 供廠用。

V.F = ECD 3X 10099S-XF1

請在 2024.06.11 前完成上列要求。

分發東莞各部門：

- | | | | | | | | |
|---------------------------------|------------------------------|---|---|--|---|--------------------------------|------------------------------|
| <input type="checkbox"/> 生產技術總監 | <input type="checkbox"/> 連附件 | <input type="checkbox"/> 技術部 | <input type="checkbox"/> 連附件 | <input type="checkbox"/> 生產部 | <input type="checkbox"/> 連附件 | <input type="checkbox"/> 機械設計部 | <input type="checkbox"/> 連附件 |
| <input type="checkbox"/> 採購部 | <input type="checkbox"/> 連附件 | <input checked="" type="checkbox"/> 生產統籌部 | <input checked="" type="checkbox"/> 連附件 | <input checked="" type="checkbox"/> 小羅&清 | <input checked="" type="checkbox"/> 連附件 | | |
| <input type="checkbox"/> 質檢部 | <input type="checkbox"/> 連附件 | <input type="checkbox"/> 會計部 | <input type="checkbox"/> 連附件 | <input type="checkbox"/> 報關組 | <input type="checkbox"/> 連附件 | <input type="checkbox"/> 其他 | <input type="checkbox"/> 連附件 |

分發香港各部門：

- | | | | | | | | |
|------------------------------|------------------------------|-------------------------------|------------------------------|------------------------------|------------------------------|----------------------------------|------------------------------|
| <input type="checkbox"/> 行政部 | <input type="checkbox"/> 連附件 | <input type="checkbox"/> 會計部 | <input type="checkbox"/> 連附件 | <input type="checkbox"/> 統籌部 | <input type="checkbox"/> 連附件 | <input type="checkbox"/> 工程部地盤科文 | <input type="checkbox"/> 連附件 |
| <input type="checkbox"/> 採購部 | <input type="checkbox"/> 連附件 | <input type="checkbox"/> QS 部 | <input type="checkbox"/> 連附件 | <input type="checkbox"/> 維修部 | <input type="checkbox"/> 連附件 | <input type="checkbox"/> 其他 | <input type="checkbox"/> 連附件 |







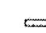
傳遞編號：

HK 1066 / 24


發件人簽署：

項目經理簽署：

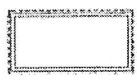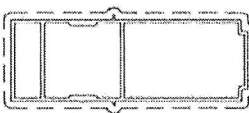
J-852百頁 項目鋁料模圖

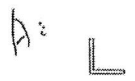 V.F.	 V.F.	 V.F.	 L	 L A:	 L	 L
模號: 榮福: PE00E3005 名稱: 100x50x3mm 鋁通 合金狀態: 6063-T6 重量: 2.341KG/M V.F.: 299.66mm AL-LVA01(O)	模號: X85771 名稱: 70窗200夾通 合金狀態: 6063-T6 重量: 5.616KG/M V.F.: 553.94mm	模號: XB43331(黃模) 名稱: 50窗百頁片 合金狀態: 6063-T6 重量: 0.896KG/M V.F.: 239mm	模號: 榮福: PE0E10017 名稱: 40x5mm 鋁角 合金狀態: 6063-T6 重量: 1.016KG/M V.F.: - mm AL-LVA02(O)	模號: 榮福: M10001025 名稱: 30x3mm 鋁角 合金狀態: 6063-T6 重量: 0.463KG/M V.F.: - mm AL-LVA03(O)	模號: 榮福: PE0E10021 名稱: 20x3mm 鋁角 合金狀態: 6063-T6 重量: 0.301KG/M V.F.: - mm	模號: 榮福: PE0E14006 名稱: 20x3mm 鋁巴 合金狀態: 6063-T6 重量: 0.163KG/M V.F.: - mm
		A10000029 31.2543.18				
		可能存料 此等邊噴		837或852鋁料		
		X84333		50窗百頁片鋁料這 邊噴		
		10支		供858用代X86248用		
		v.f ECP3x100995-X71				


J-858 V0 Louver 鋁料模圖

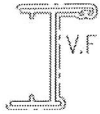

模號: X86251
 名稱: 生邊企
 合金狀態: 6063-T5
 重量: 0.733 KG/M
 V.F.: 144.8 mm

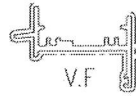

模號: X86252
 名稱: 生頂橫 (生窗)
 合金狀態: 6063-~~T5~~ T6
 重量: 0.999 KG/M
 V.F.: 173.4 mm

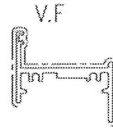

模號: X86253
 名稱: 生底橫
 合金狀態: 6063-~~T5~~ T6
 重量: 0.977 KG/M
 V.F.: 168.1 mm



模號: X86248
 名稱: 百叶片
 合金狀態: 6063-T5
 重量: 0.896 KG/M
 V.F.: 237.4 mm



模號: X86249
 名稱: 百叶滴水线
 合金狀態: 6063-~~T5~~ T6
 重量: 0.184 KG/M
 V.F.: 50 mm




模號: B09056 (45x3 鋁巴)
 名稱: 百叶扁巴
 合金狀態: 6063-~~T5~~ T6
 重量: 0.366 KG/M
 V.F.: 96 mm



模號: B1502 (20x3 鋁巴)
 名稱: 烏網壓巴
 合金狀態: 6063-~~T5~~ T6
 重量: 0.161 KG/M
 V.F.: 60 mm

J858


2024-06-04
廠倉存

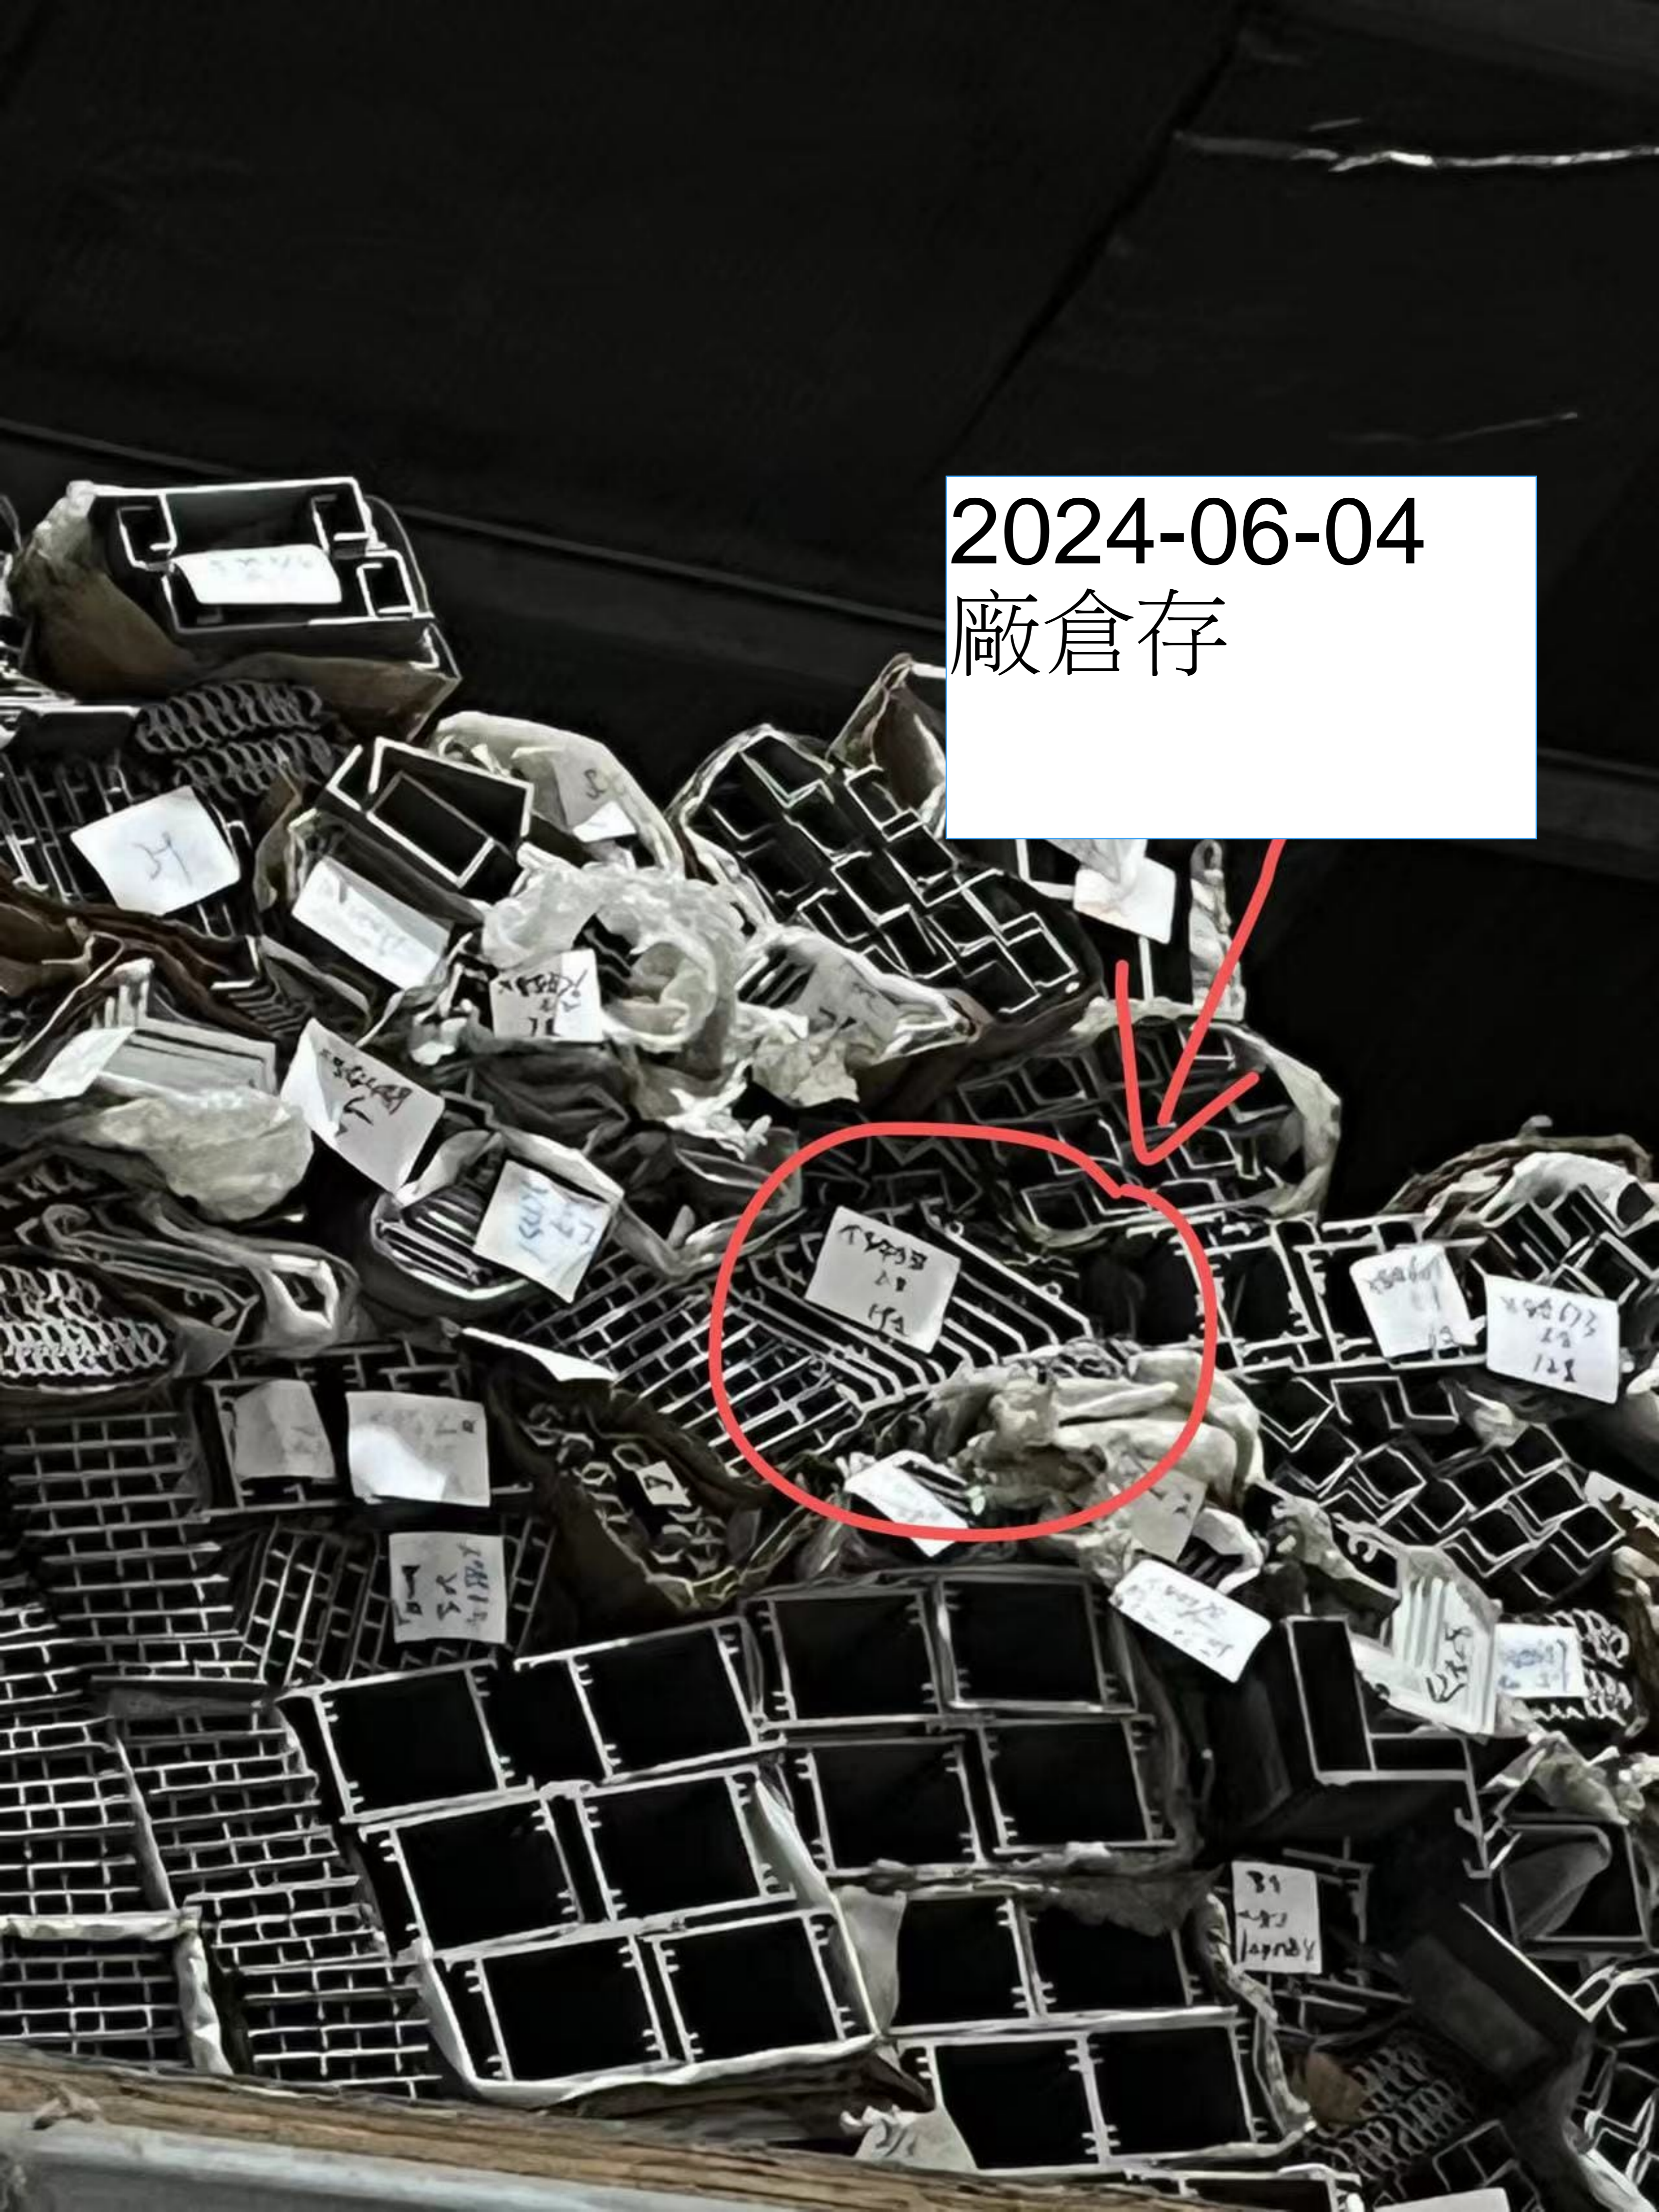

加工编号	长度	数量	用于位置	原材料	原料长度	需要原料数量	仓存情况	
X86251-03	1368	1	1只铝窗	X86251	5150	1	X86251无库存, 用 X86157/158/162代。 X86157=6支, X86158=31支, X86162=40支	✓
X86251-02	1368	1	1只铝窗					
X86251-AL-72L	1473	3	3只百叶	X86251	5150	2		
X86251-AL-72R	1473	3	3只百叶					
X86252-01B	482	1	1只铝窗	X86252	6000	1	库存3支	✓
X86252-AL-56A	684	3	3只百叶	X86252	6000	1		
X86253-AL-56A	674	3	3只百叶	X86253	6000	1	库存3支	✓
X86253-01B	474	1	1只铝窗	X86253	6000	1		
X86163-05B	1323	1	1只铝窗	X86163	6000	1	库存15支	✓
X86163-07A	1323	1	1只铝窗					
X86163-04LA	480	1	1只铝窗					
X86163-04RA	480	1	1只铝窗					
X86171	1259	1	1只铝窗	X86171	6000	1	库存81支	✓
X86171-03A	1259	1	1只铝窗					
X86171-04A	384	1	1只铝窗					
X86171	384	1	1只铝窗					
J858-LM01L	45	1	1只铝窗	X86153	6000	1	库存10支毛料	✓
J858-LM01R	45	1	1只铝窗					
J858-LM01	45	2	1只铝窗					
J858-LM04	140	9	1只铝窗	L065	6000	1	库存7支	✓
J858-LM05A	80	2	1只铝窗	X86154	6000	1	库存237支	✓
J858-LM05A	80	1	1只铝窗					
J858-LM06	15	6	1只铝窗	X86155	6000	1	库存72支	✓
X86237-01C	123	1	1只铝窗	X86237	6000	1	库存18支	✓
X86237-01E	867	1	1只铝窗					
X86248-AL-53A	661	69	3只百叶	X86248	6100	8	库存2支	✗
X86249-AL-56A	667.5	3	3只百叶	X86249	5500	1	库存2支	✓
B09056-AL-72L	1399	3	3只百叶	B09056	6000	2	库存毛料21支	✓ (毛料)
B09056-AL-72R	1399	3	3只百叶					
B1502-AL-58A	1458	6	3只百叶	B1502	6000	3	库存23支	✓
B1502-AL-58C	669	6	3只百叶					

 美特铝质有限公司 MIDI Aluminium Fabricator Ltd.	工程號	J858	拆圖	SHAW	2022.02.15
	地盤	康城1期	復核		
	名稱	50地盤安裝窗	顏色	批准	

1隻鋁窗 窗料

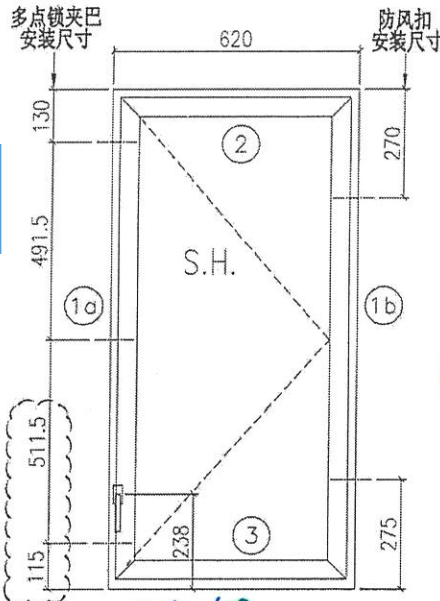

- 注:
- 1) 生窗底料需開15mm去水喉口2呎;
 - 2) 窗玉搭位6mm;
 - 3) 滴水線比窗玉每頭長1mm;
 - 4) SH窗需裝2組TC903扣碼;
 - 5) 用東城產2021-A16"廠標;
 - 6) 安裝201-10多点锁夹巴3个;
 - 7) 框橫料兩端需切1x2mm切口打磨;
 - 8) 出貨摩爾16个;
 - 9) 底料安裝50-LC-04A窗拑1只;

①
 窗料
 窗代
 X86251
 X86157 / X86158 / X86162
 520
 1368
 1248
 1323
 25
 520 x 1368
 550 x 1395


序号	料号	名称	出荷	长度(mm)	支/幅	加工说明
1a	X862510	边企料	1368	1248	1	X86251-03
1b	X862510	边企料	1368	1248	1	X86251-02
2	X862520	生顶横	避位 482	582	1	X86252-01B
3	X862530	生底横	避位 474	574	1	X86253-01B

窗玉用料

序号	料号	名称	出荷	长度(mm)	支/幅	加工说明
1a	X86163	窗玉企	45° 斜口	1203	1323	1 X86163-05B
1b	X86163	窗玉企	45° 斜口	1203	1323	1 X86163-07A
2a	X86163	窗玉横	45° 斜口	580	480	1 X86163-04LA
2b	X86163	窗玉横	45° 斜口	580	480	1 X86163-04RA
3a	X86171	窗玉玻璃线企	直口	1139	1259	1
3b	X86171	窗玉玻璃线企	直口	1139	1259	1 X86171-03A
4a	X86171	窗玉玻璃线横	直口	484	384	1 X86171-04A
4b	X86171	窗玉玻璃线横	直口	484	384	1
5a	X86153	撞角码	直口	45	45	1 J858-LM01L
5b	X86153	撞角码	直口	45	45	1 J858-LM01R
5c	X86153	撞角码	直口	45	45	2 J858-LM01
6	L065	16x12.5x3铝角	直口	140	140	9 J858-LM04
7a	X86154	拉巴用压板1	直口	80	80	2 J858-LM05A
7b	X86154	拉巴用压板1	直口	65	80	1 J858-LM05B
8	X86155	拉巴用压板2	直口	15	15	6 J858-LM06
9	X86237	14x3拉巴	直口	123	123	1 X86237-01C
10	X86237	14x3拉巴	直口	867	867	1 X86237-01E




加工细则				
顶留	-			mm
底留	-			mm
企料底部开避位				mm
底横料防水巴锯去				mm
水线孔在企料——	顶	底		
安装扣码				
多点锁夹巴型号:				
手柄型号:				620 x 1248
限位撑型号:				650 x 1275
T窗最大的开度:				
窗玉搭位数:				
				- 100 + 120
窗款	宽度	高度	隻/幅	撑长
SRH	580	1203	1	16"

大图版次	宽度	本图版	2
		日期	17-08-2022
窗号	宽度(W)	高度(H)	幅数 楼层数
T3B-C/B-1	620	1248	49
T2B-A/B-1	620	1248	1
图号	520	1368	①

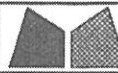

美特铝质有限公司
MIDI Aluminium Fabricator Ltd.

工程號	J858	類別		物料號	-
地盘	康城11期	制圖	I. H.	2024-05-09	圖號 J858-AL-41SU
修改日期		採用工廠			數量 -
		地盘	✓		單件重量 - (KG)
		图纸名称	百叶窗组装图		
		材料	-		
		復核	-		
		批准	-		

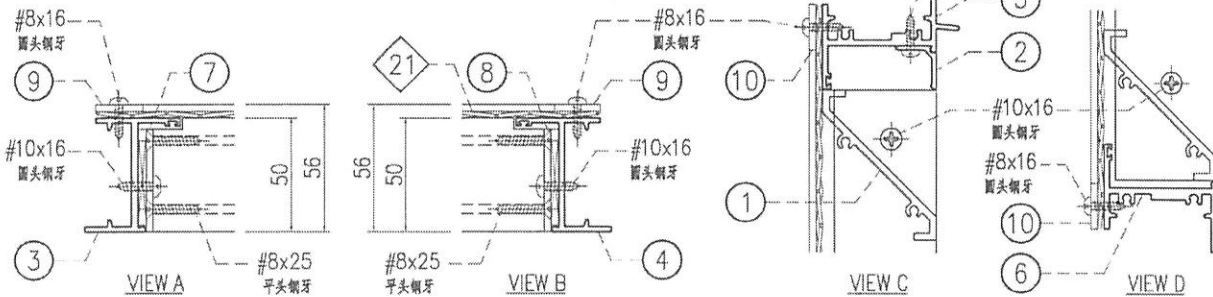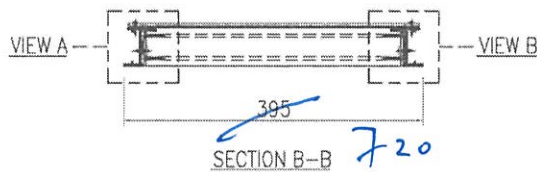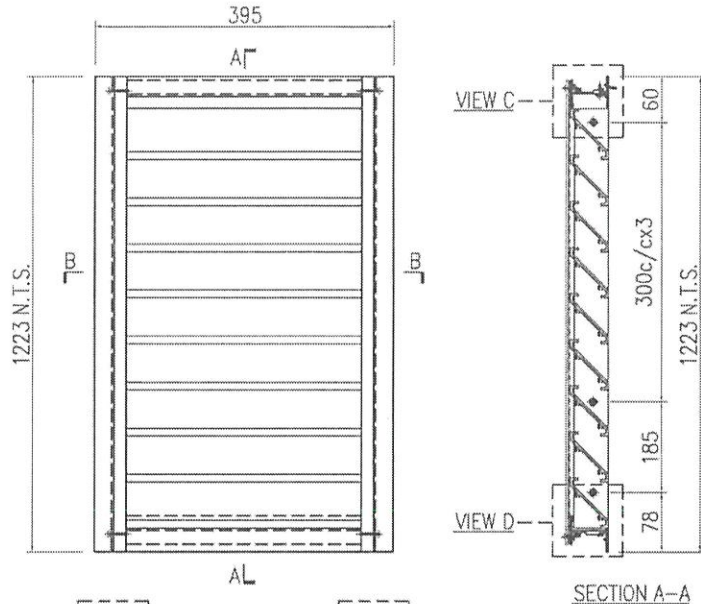

○ ALUM. EXTRUSION

ITEM	FAB. DWG NO.	LENGTH (mm)	QTY
1	X86248-AL-53A	336 661	19
2	X86249-AL-56A	342.5 667.5	1
3	X86251-AL-72L	1223 1473	1
4	X86251-AL-72R	1223 1473	1
5	X86252-AL-56A	359 684	1
6	X86253-AL-56A	349 674	1
7	B09056-AL-72L	1149 1399	1
8	B09056-AL-72R	1149 1399	1
9	B1502-AL-58A	1208 1458	2
10	B1502-AL-58C	344 669	2

◇ ALUM. BIRD MESH

ITEM	FAB. DWG NO.	L (mm)	H (mm)	件/幅
21	BM-AL-53A	385	1208	1

窗号	宽度(W)	高度(H)	数量	楼层
T1-11/IL-C3	395	1223	1	11/F
T1-40/IL-D	395	1223	1	40/F

So W H
425 x 1250

→ 720 x 1473

So W H
750 x 1500

合共3套

内门框配件	颜色	数量	备注
#8x16 圓頭鋼牙	A4-70	16	鸟网压巴
#8x25 平頭鋼牙	A4-70	76	百叶片
#8x25 圓頭鋼牙	A4-70	8	组框
#10x16 圓頭鋼牙	A4-70	10	百叶框