



工程指示 / 要求簡箋(E.I.)

工程指示編號：EI / 8024 24

修改版次： -

工程編號： J - 858

工程名稱：將軍澳日出康城 11

工程項目：趙門 大貨地盤用 鋁背板 T1 後備數 13 件

收件人：生統

發件人：Paul Wong

日期：08/07/2024

要求提供 / 確認 事項：

內容：

(原 EI 5309)

T1 增加 13 件(1 層用量)，作為後備用量。

要安裝 25 棉

要 V-cut

請在 2024.07.15 前完成上列要求。

( )生產技術總監 連附件 (✓)技術部 連附件 ( )生產部 連附件 ( )機械設計部 連附件  
 ( )採購部 連附件 (✓)生產統籌部 連附件 (✓)小羅&清 連附件  
 ( )質檢部 連附件 ( )會計部 連附件 ( )報關組 連附件 ( )其他 \_\_\_\_\_ 連附件

分發香港各部門：

( )行政部 連附件 ( )會計部 連附件 ( )統籌部 連附件 (✓)工程部地盤科文 積哥 連附件  
 ( )採購部 連附件 ( )QS 部 連附件 ( )維修部 連附件 ( )其他 \_\_\_\_\_ 連附件

傳遞編號：

HK 1268 / 24


發件人簽署：

項目經理簽署：

# 地盤用 後備用量

EG-DWG3

 美特鋁質 有限公司 MIDI Aluminium Fabricator Ltd.			
工程號	J858	地盤	將軍澳 康城11期

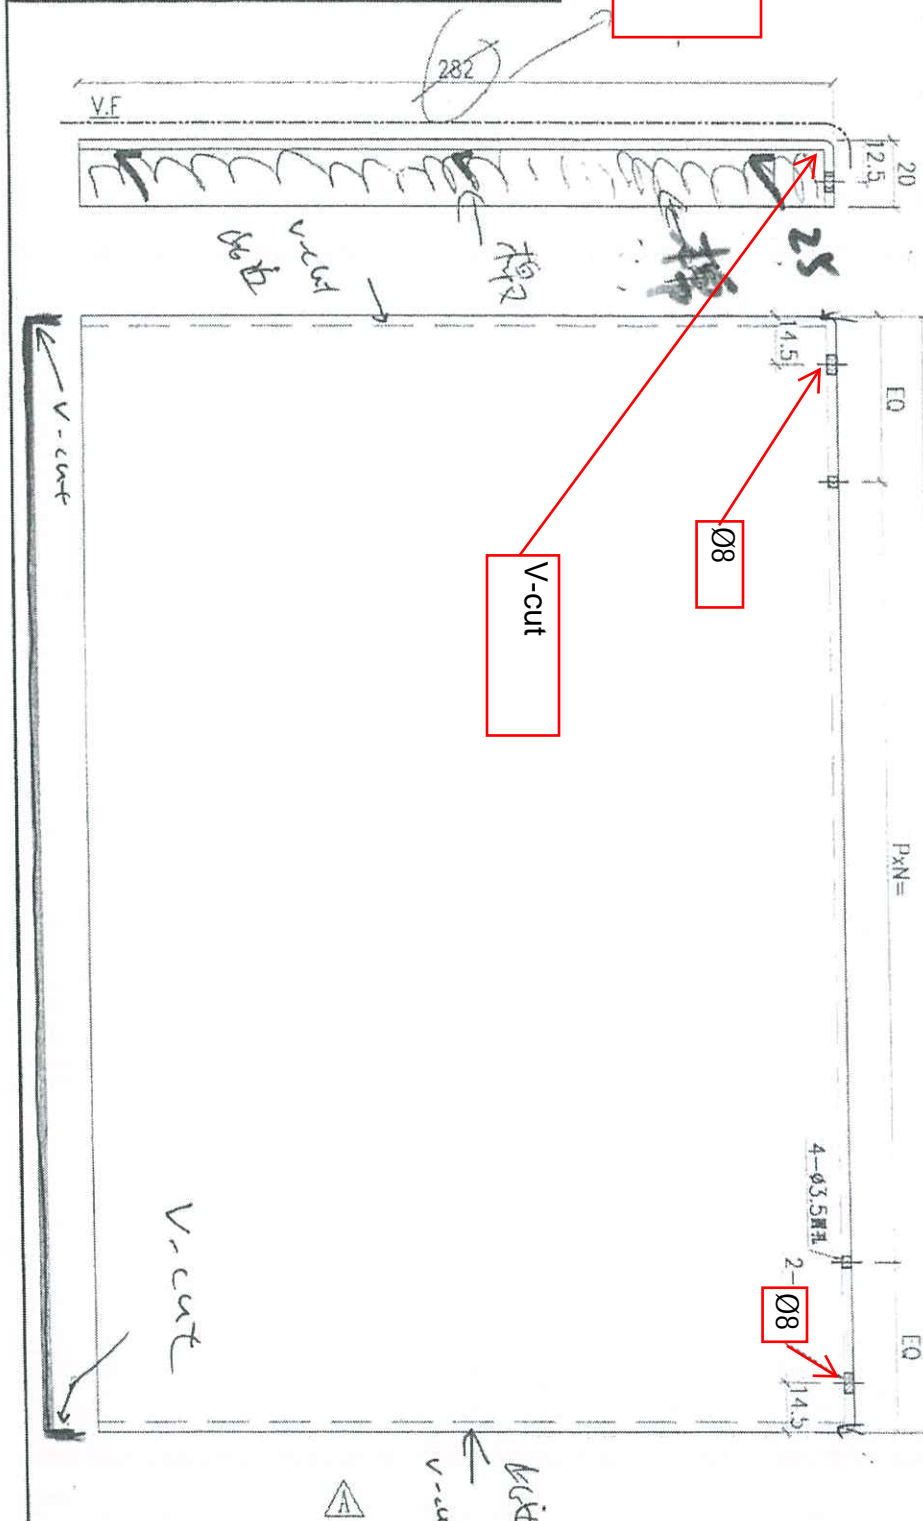

备注	产品编号	L	PXN=
W=2260	J858-SD-AP01A	914.5	285x3
W=2315	J858-SD-AP01B	942	285x3
W=2325	J858-SD-AP01C	947	285x3
W=2340	J858-SD-AP01D	954.5	285x3
W=2345	J858-SD-AP01E	957	285x3
W=2375	J858-SD-AP01F	972	285x3
W=1800	J858-SD-AP01G	694.5	300x2

共13件
------

地盘安装

名稱	透氣板	制圖	WYY	2022-03-07	修改	▲	W.E.X	20221021
材料	3mm 透氣板	復核			日期			
顏色	ECD3X10099S-JF2	批准			圖號	J858-SD-AP01		

