



工程指示 / 要求簡箋(E.I.)

工程指示編號：EI / 8090 / 24

修改版次： -

工程編號： J - 858

工程名稱：將軍澳日出康城 11

工程項目：幕牆 地盆用防水片 (石矢公差) 鉻化 企身 FS-16B.

收件人：生統

發件人：Ant Yeung

日期：22/07/2024

要求提供 /  確認 事項：

- |                                    |                                     |                               |
|------------------------------------|-------------------------------------|-------------------------------|
| <input type="checkbox"/> 初步鋁料 B.M. | <input type="checkbox"/> 加工拆圖，然後生產  | <input type="checkbox"/> 尺寸表  |
| <input type="checkbox"/> 正式鋁料 B.M. | <input type="checkbox"/> 技術上資料 / 指示 | <input type="checkbox"/> 報價   |
| <input type="checkbox"/> 配件 B.M.   | <input type="checkbox"/> 樣辦或貨品說明書   | <input type="checkbox"/> 分判合約 |
- 內容：

按現場判頭需要，(預石矢公差)

請按加工圖生產防水片送地盆用，所有防水片需鉻化

共 3 款，

FS-16B-(80), 100 件

FS-16B-(100), 100 件

FS-16B-(120), 100 件

分款打扎

請在 2024.07.30 前完成上列要求。

附： 頁

分發東莞各部門：

- |                                 |                              |   |   |  |   |                                |  |
|---------------------------------|------------------------------|---|---|--|---|--------------------------------|--|
| <input type="checkbox"/> 生產技術總監 | <input type="checkbox"/> 連附件 | <input type="checkbox"/> 技術部              | <input type="checkbox"/> 連附件            | <input type="checkbox"/> 生產部             | <input type="checkbox"/> 連附件            | <input type="checkbox"/> 機械設計部 | <input type="checkbox"/> 連附件                       |
| <input type="checkbox"/> 採購部    | <input type="checkbox"/> 連附件 | <input checked="" type="checkbox"/> 生產統籌部 | <input checked="" type="checkbox"/> 連附件 | <input checked="" type="checkbox"/> 小羅&清 | <input checked="" type="checkbox"/> 連附件 |                                |  |
| <input type="checkbox"/> 質檢部    | <input type="checkbox"/> 連附件 | <input type="checkbox"/> 會計部              | <input type="checkbox"/> 連附件            | <input type="checkbox"/> 報關組             | <input type="checkbox"/> 連附件            | <input type="checkbox"/> 其他    | <u>楊榮輝</u> <input checked="" type="checkbox"/> 連附件 |

分發香港各部門：


- |                              |                              |                               |                              |                              |                              |   |   |
|------------------------------|------------------------------|-------------------------------|------------------------------|------------------------------|------------------------------|---|---|
| <input type="checkbox"/> 行政部 | <input type="checkbox"/> 連附件 | <input type="checkbox"/> 會計部  | <input type="checkbox"/> 連附件 | <input type="checkbox"/> 統籌部 | <input type="checkbox"/> 連附件 | <input checked="" type="checkbox"/> 工程部地盤科文 | <u>積哥</u> <input checked="" type="checkbox"/> 連附件 |
| <input type="checkbox"/> 採購部 | <input type="checkbox"/> 連附件 | <input type="checkbox"/> QS 部 | <input type="checkbox"/> 連附件 | <input type="checkbox"/> 維修部 | <input type="checkbox"/> 連附件 | <input type="checkbox"/> 其他                 | _____ <input type="checkbox"/> 連附件                |

傳遞編號：



HK 1363 / 24

發件人簽署：

項目經理簽署：

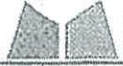 美特鋁質有限公司 MID Aluminum Fabricator Ltd.			工程號 J858 地盤 康城11期	類別 制圖 W. E. X	物料號 - 2022-08-11	圖號 FS-16B 數量 -
修改 - - - 日期 - - -	採用工廠 材料顏色 CHROMATE /	地盤 <input checked="" type="checkbox"/>	圖紙名稱 鋁防水板加工圖 材料 1.5mm THK. 鋁板	復核 - - 批准 - -	數量 - 單件重量 - (KG)	


22/7

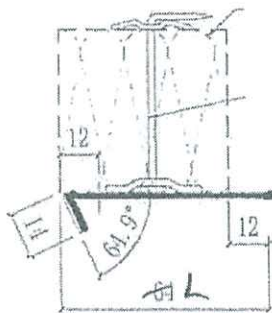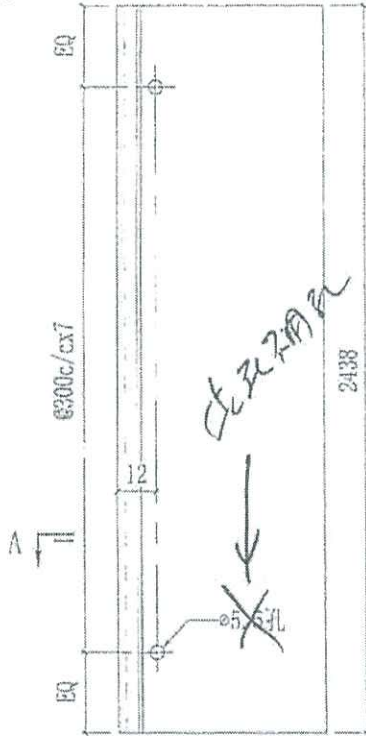

SECTION A-A

物料編號	L=mm	件
FS-16B-80	80	100
FS-16B-100	100	100
FS-16B-120	120	100

共300件

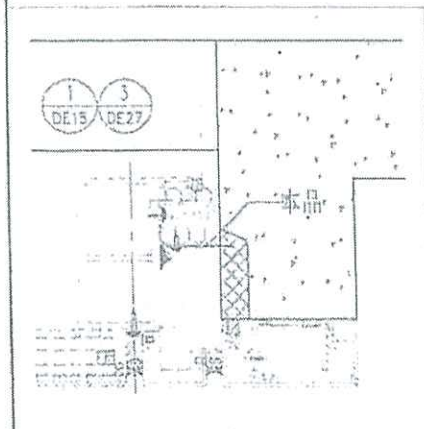

2/2

4/3/15

500  
700  
+



8011001120

4010014