



工程指示 / 要求簡箋(E.I.)

工程指示編號：EI / 8152/24 修改版次： -  
 工程編號：J - 858 工程名稱：將軍澳日出康城 11  
 工程項目：幕牆 地盆用防水片 (石矢公差) 鉻化 T1 用  
 收件人：生統 發件人：Ant Yeung 日期：08/08/2024

要求提供 / 確認 事項：

- |                                    |                                     |                               |
|------------------------------------|-------------------------------------|-------------------------------|
| <input type="checkbox"/> 初步鋁料 B.M. | <input type="checkbox"/> 加工拆圖，然後生產  | <input type="checkbox"/> 尺寸表  |
| <input type="checkbox"/> 正式鋁料 B.M. | <input type="checkbox"/> 技術上資料 / 指示 | <input type="checkbox"/> 報價   |
| <input type="checkbox"/> 配件 B.M.   | <input type="checkbox"/> 樣辦或貨品說明書   | <input type="checkbox"/> 分判合約 |

內容：

按現場判頭需要，(預石矢公差)

請按加工圖生產防水片送地盆用，所有防水片需鉻化

全不用螺絲孔

FS-16A-80, 100 件

T1 用

請在 2024.08.13 前完成上列要求。

分發東莞各部門：

- |                                 |                              |   |   |  |   |  |   |
|---------------------------------|------------------------------|---|---|--|---|--|---|
| <input type="checkbox"/> 生產技術總監 | <input type="checkbox"/> 連附件 | <input type="checkbox"/> 技術部              | <input type="checkbox"/> 連附件            | <input type="checkbox"/> 生產部             | <input type="checkbox"/> 連附件            | <input type="checkbox"/> 機械設計部             | <input type="checkbox"/> 連附件            |
| <input type="checkbox"/> 採購部    | <input type="checkbox"/> 連附件 | <input checked="" type="checkbox"/> 生產統籌部 | <input checked="" type="checkbox"/> 連附件 | <input checked="" type="checkbox"/> 小羅&清 | <input checked="" type="checkbox"/> 連附件 |  |   |
| <input type="checkbox"/> 質檢部    | <input type="checkbox"/> 連附件 | <input type="checkbox"/> 會計部              | <input type="checkbox"/> 連附件            | <input type="checkbox"/> 報關組             | <input type="checkbox"/> 連附件            | <input checked="" type="checkbox"/> 其他 楊榮輝 | <input checked="" type="checkbox"/> 連附件 |

分發香港各部門：

- |                              |                              |                               |                              |                              |                              |  |   |
|------------------------------|------------------------------|-------------------------------|------------------------------|------------------------------|------------------------------|--|---|
| <input type="checkbox"/> 行政部 | <input type="checkbox"/> 連附件 | <input type="checkbox"/> 會計部  | <input type="checkbox"/> 連附件 | <input type="checkbox"/> 統籌部 | <input type="checkbox"/> 連附件 | <input checked="" type="checkbox"/> 工程部地盤科文 積哥 | <input checked="" type="checkbox"/> 連附件 |
| <input type="checkbox"/> 採購部 | <input type="checkbox"/> 連附件 | <input type="checkbox"/> QS 部 | <input type="checkbox"/> 連附件 | <input type="checkbox"/> 維修部 | <input type="checkbox"/> 連附件 | <input type="checkbox"/> 其他 _____              | <input type="checkbox"/> 連附件            |


傳遞編號：

HK 1450 / 24

發件人簽署：

項目經理簽署：

美特鋁質有限公司 MIDI Aluminium Fabricator Ltd.		工程號 JS58	類別	物料號 -
修改 - - -	採用工廠	地盘 康城11期	制圖 W.E.X	2022-08-11
日期 - - -	材料顏色 CHROMATE	图纸名称 鋁防水板加工圖	復核 -	圖號 FS-16A
		材料 1.5mm THK. 鋁板	批准 -	數量 -
				單件重量 - (KG)

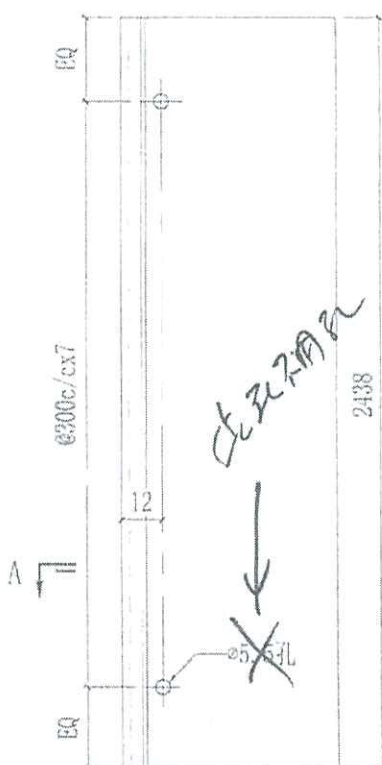

Type 15213

FS-16A-#

64款


自一高層式  
即可安裝

此樣品 (試水後)  
此樣品

合計:	4461	
T3A-CW5	2	11, 40/F
T3A-CW4	2	11, 40/F
T2B-CW4	2	11, 40/F
T1B-CW4	2	11, 40/F
T3A-CW3	140	9 <sup>66</sup> /F
T3A-CW4	146	9 <sup>66</sup> /F
T3A-CW5	70	9 <sup>66</sup> /F
T3B-CW6	140	9 <sup>66</sup> /F
T3B-CW5	140	9 <sup>66</sup> /F
T3B-CW3	73	9 <sup>66</sup> /F
T3B-CW2	140	9 <sup>66</sup> /F
T3B-CW1	70	9 <sup>66</sup> /F


合計:	80	
T3A-CW10 (SU)	4	67/F

60	150
80	150
100	150
120	150

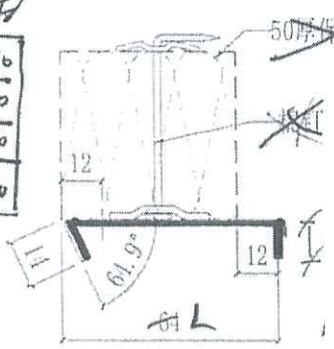

物料號 FS-16A-80      mm L= 80      件 100

SECTION A-A

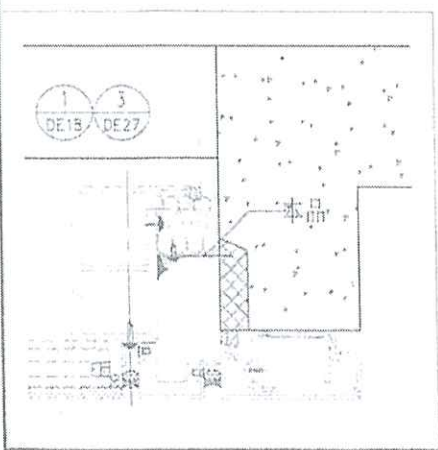

T1A-CW7 (SU)	4	62/F	T1A-CW2	340	9 <sup>61</sup> /F
位置	數量	樓層	位置	數量	樓層