



工程指示 / 要求簡箋(E.I.)

工程指示編號：EI / 8208 / 24

修改版次： -

工程編號： J - 858

工程名稱：將軍澳日出康城 11

工程項目： 趟門 大貨地盆用鋁背板 T1 補件 53 件

收件人：生統

發件人：Paul Wong

日期：19/08/2024

要求提供 / 確認 事項：
內容：

因地盤遺失趟門鋁背板，T1 座需補件共 53 件:

#AP01A: BB 單位 24 件及 AC 單位 2 件,共 26 件

#AP01C: AB 單位 補 2 件

#AP01D: BC 單位 補 16 件

#AP01F: AA 單位 補 9 件

請在 2024-08-26 前完成上列要求。

積哥收

()生產技術總監 連附件 (✓)技術部 連附件 ()生產部 連附件 ()機械設計部 連附件
()採購部 連附件 (✓)生產統籌部 連附件 (✓)小羅&清 連附件
()質檢部 連附件 ()會計部 連附件 ()報關組 連附件 ()其他 _____ 連附件

分發香港各部門：

()行政部 連附件 ()會計部 連附件 ()統籌部 連附件 (✓)工程部地盤科文_積哥 連附件

()採購部 連附件 ()QS 部 連附件 ()維修部 連附件 ()其他 _____ 連附件

傳遞編號：


HK 1527 / 24

發件人簽署：

項目經理簽署：

2/9/2023

名稱	雙面玻璃	制圖	WY	日期	2022-03-07	修改	W.F.N	20221021
材料	303玻璃板	審核		日期		圖號	J858-SD-AP01	
顏色	ECD3X100995-JF2	批准						

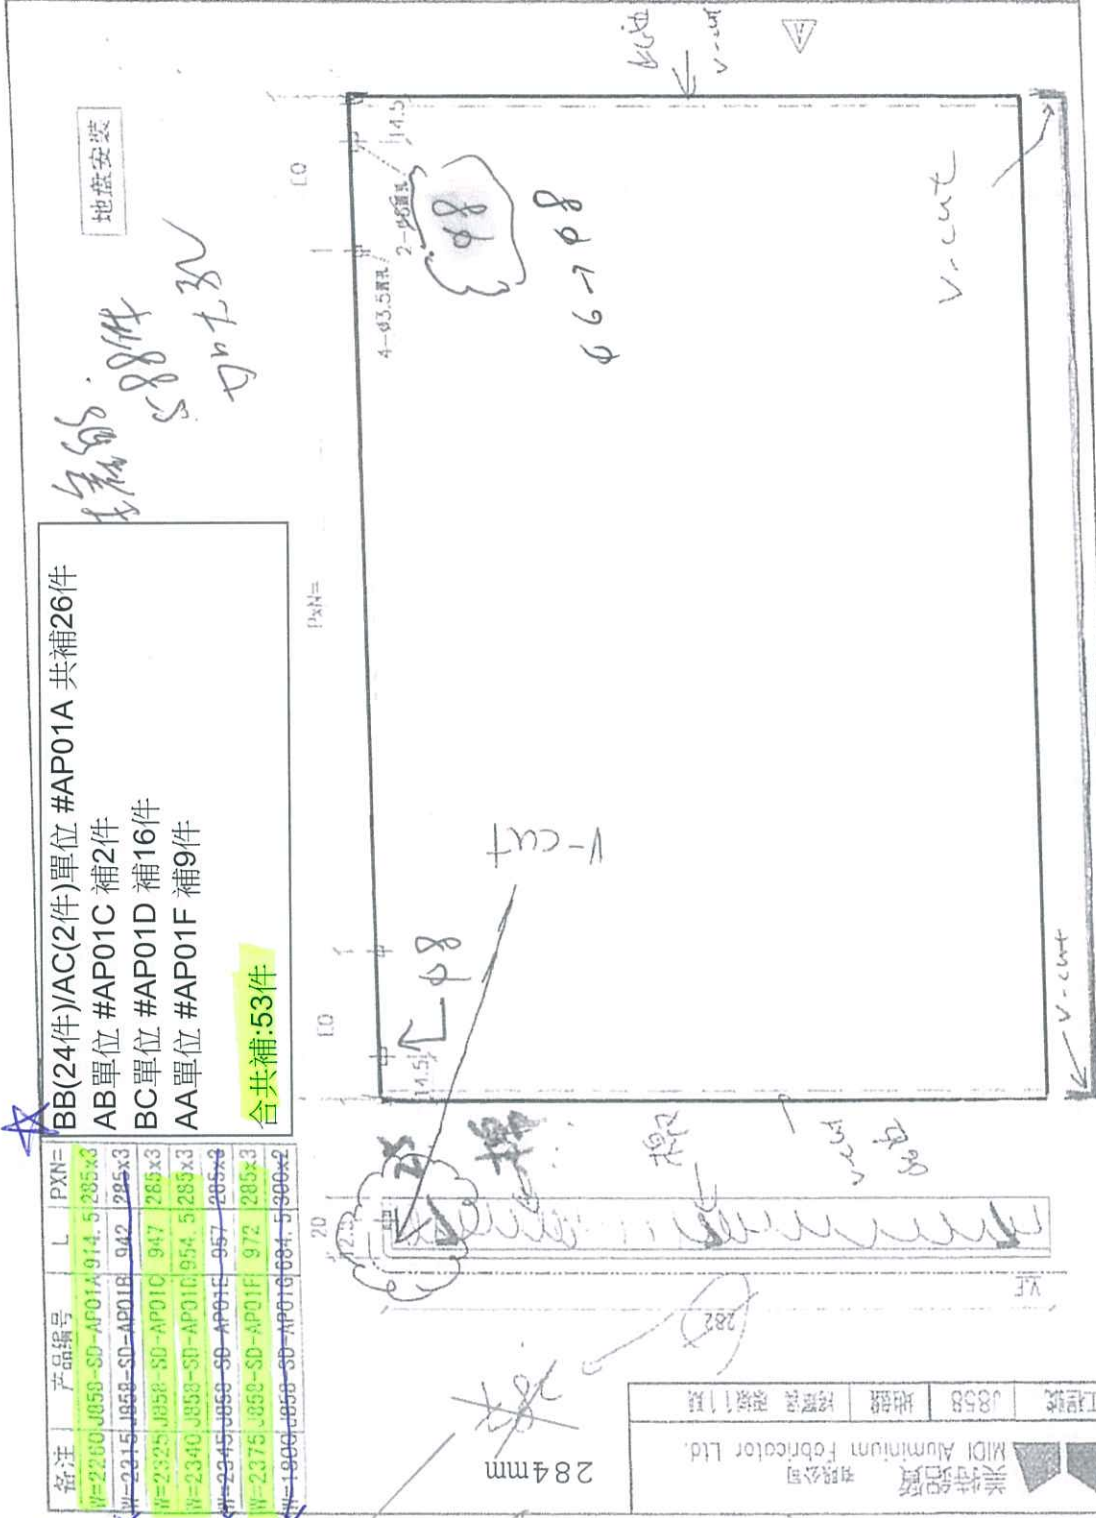

BB(24件)/AC(2件)單位 #AP01A 共補26件
 AB單位 #AP01C 補2件
 BC單位 #AP01D 補16件
 AA單位 #AP01F 補9件
合共補:53件

備注	產品編號	L	PxN=
W-2260	J858-SD-AP01A	914	5 285x3
W-2315	J858-SD-AP01B	942	295x3
W-2325	J858-SD-AP01C	947	285x3
W-2340	J858-SD-AP01D	954	5 285x3
W-2345	J858-SD-AP01E	957	285x3
W-2375	J858-SD-AP01F	972	285x3
W-1906	J858-SD-AP01G	1084	5 300x2

因V-cut縮減3mm

284mm

工程號 J858 地盤 玻璃板 玻璃1層

美特鋁質 有限公司
 MID Aluminum Fabricator Ltd.

EG-DWG3
 62 5309E

49 970 ✓

48 BE BC, BB ✓
47 AD BC, BB ✓

36 件
2 件
28 件

16 件

20
20
20

L-914.5

AC 21 20 共 21 件 衣褲

AB 947
940 21 20 共 21 件 衣褲

AA 970 36 35 33 共 91 件 衣褲

有 8 料
46-14 件
21-6 件
共 16 件 衣褲

BB 914 60 59 58 57 56 55 53 52 50 49 46 45 43 42 38 37 32 27 26 25 22 21 20 19

APDC
APDIF
AP-01D
AP-01A

T-1 趙門背板 被金門清場

17/8/24

