

工程指示編號：EI / 8252 / 24

修改版次：A

工程編號：J - 858

工程名稱：將軍澳日出康城 LP 11

工程項目：AC Grille 地盤用鋁板 T2 9/F BE,BF 單位 補 4 件

收件人：生統

發件人：Paul Wong

日期：28/08/2024

要求提供 / 確認 事項：

- |                                    |                                     |                               |
|------------------------------------|-------------------------------------|-------------------------------|
| <input type="checkbox"/> 初步鋁料 B.M. | <input type="checkbox"/> 加工拆圖，然後生產  | <input type="checkbox"/> 尺寸表  |
| <input type="checkbox"/> 正式鋁料 B.M. | <input type="checkbox"/> 技術上資料 / 指示 | <input type="checkbox"/> 報價   |
| <input type="checkbox"/> 配件 B.M.   | <input type="checkbox"/> 樣辦或貨品說明書   | <input type="checkbox"/> 分判合約 |

內容：

**A 版本：因地盤遺失 4 件鋁板，請按加工圖紙補回生產供地盤組裝 AC Grille。**

**位置：T2 9/F BE,BF 單位**

**#J858-ACG-AC-21: 2 件;**

**#J858-ACG-AC-29: 2 件**

**請送給 T2 管工 Carlos 收**

請在 2024.09.02 前完成上列要求。

分發東莞各部門：

- |                                 |                              |   |   |                               |                              |                                |                              |
|---------------------------------|------------------------------|---|---|-------------------------------|------------------------------|--------------------------------|------------------------------|
| <input type="checkbox"/> 生產技術總監 | <input type="checkbox"/> 連附件 | <input type="checkbox"/> 技術部              | <input type="checkbox"/> 連附件            | <input type="checkbox"/> 生產部  | <input type="checkbox"/> 連附件 | <input type="checkbox"/> 機械設計部 | <input type="checkbox"/> 連附件 |
| <input type="checkbox"/> 採購部    | <input type="checkbox"/> 連附件 | <input checked="" type="checkbox"/> 生產統籌部 | <input checked="" type="checkbox"/> 連附件 | <input type="checkbox"/> 小羅&清 | <input type="checkbox"/> 連附件 |                                |                              |
| <input type="checkbox"/> 質檢部    | <input type="checkbox"/> 連附件 | <input type="checkbox"/> 會計部              | <input type="checkbox"/> 連附件            | <input type="checkbox"/> 報關組  | <input type="checkbox"/> 連附件 | <input type="checkbox"/> 其他    | <input type="checkbox"/> 連附件 |

分發香港各部門：


- |                              |                              |                               |                              |                              |                              |   |   |    |
|------------------------------|------------------------------|-------------------------------|------------------------------|------------------------------|------------------------------|---|---|----|
| <input type="checkbox"/> 行政部 | <input type="checkbox"/> 連附件 | <input type="checkbox"/> 會計部  | <input type="checkbox"/> 連附件 | <input type="checkbox"/> 統籌部 | <input type="checkbox"/> 連附件 | <input checked="" type="checkbox"/> 工程部地盤科文 | <input checked="" type="checkbox"/> 連附件 | 積哥 |
| <input type="checkbox"/> 採購部 | <input type="checkbox"/> 連附件 | <input type="checkbox"/> QS 部 | <input type="checkbox"/> 連附件 | <input type="checkbox"/> 維修部 | <input type="checkbox"/> 連附件 | <input type="checkbox"/> 其他                 | <input type="checkbox"/> 連附件            |    |

傳遞編號：

HK 1589 / 24



發件人簽署：

項目經理簽署：

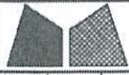


美特铝质有限公司  
MIDI Aluminium Fabricator Ltd.

工程號	J858	類別		物料號	J858-ACG-AC-21		
地盘	康城11期	制圖	B.Z	2024-3-28	圖號	J858-ACG-AC-21	
修改		採用工廠			數量	-	
日期		材料颜色	香槟金 (CC03X1009 9S-JF2)	材料	3mm 铝板	批准	-
					單件重量	- (KG)	

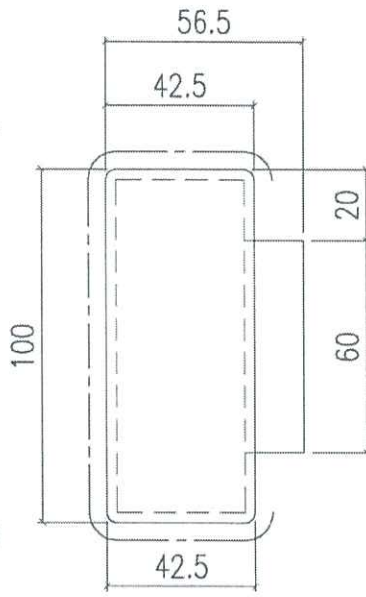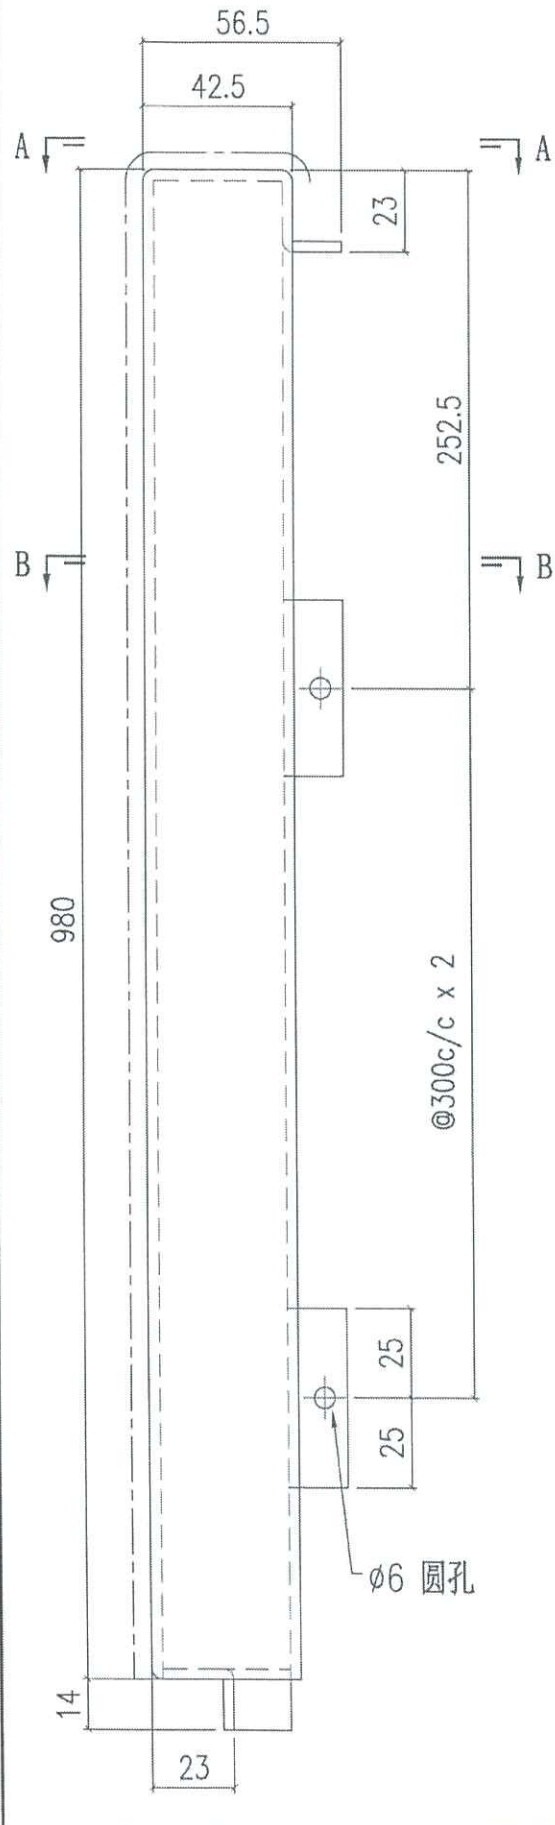


SECTION A-A

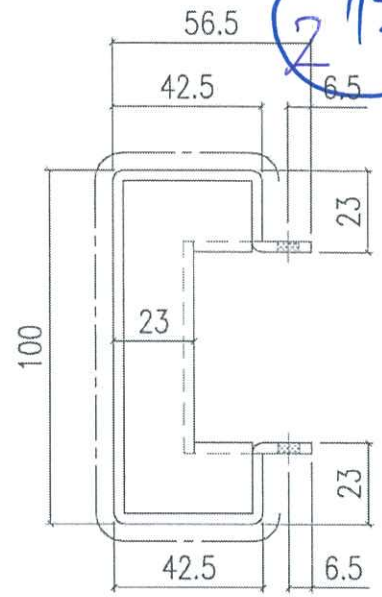


SECTION B-B

214


T1 數量	8
T2 數量	8
T3 數量	8

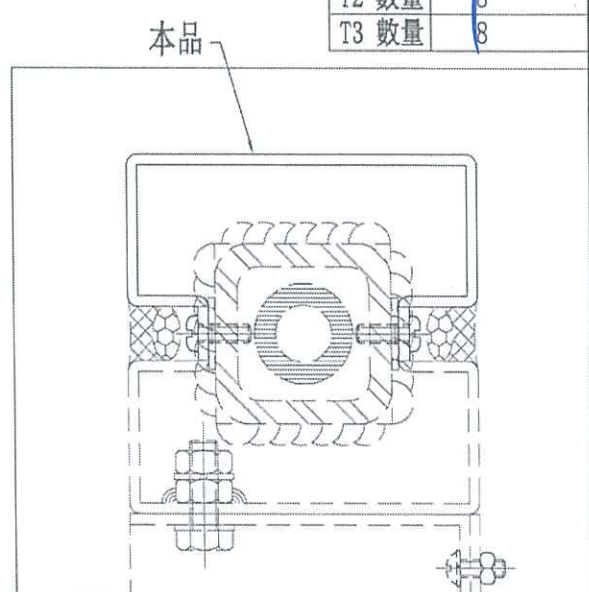

 美特鋁質有限公司 MIDI Aluminium Fabricator Ltd.		工程號 J858 地盤 康城11期 圖紙名稱 鋁板加工圖 材料 3mm鋁板	類別 制圖 B.Z 復核 - 批准 -	物料號 J858-ACG-AC-29 2024-3-28 圖號 J858-ACG-AC-29 數量 - 單件重量 - (KG)
修改 A 日期 27/2	採用工廠 材料顏色 香港金 (C03X11009 9S-JF2)	地盤 ✓		

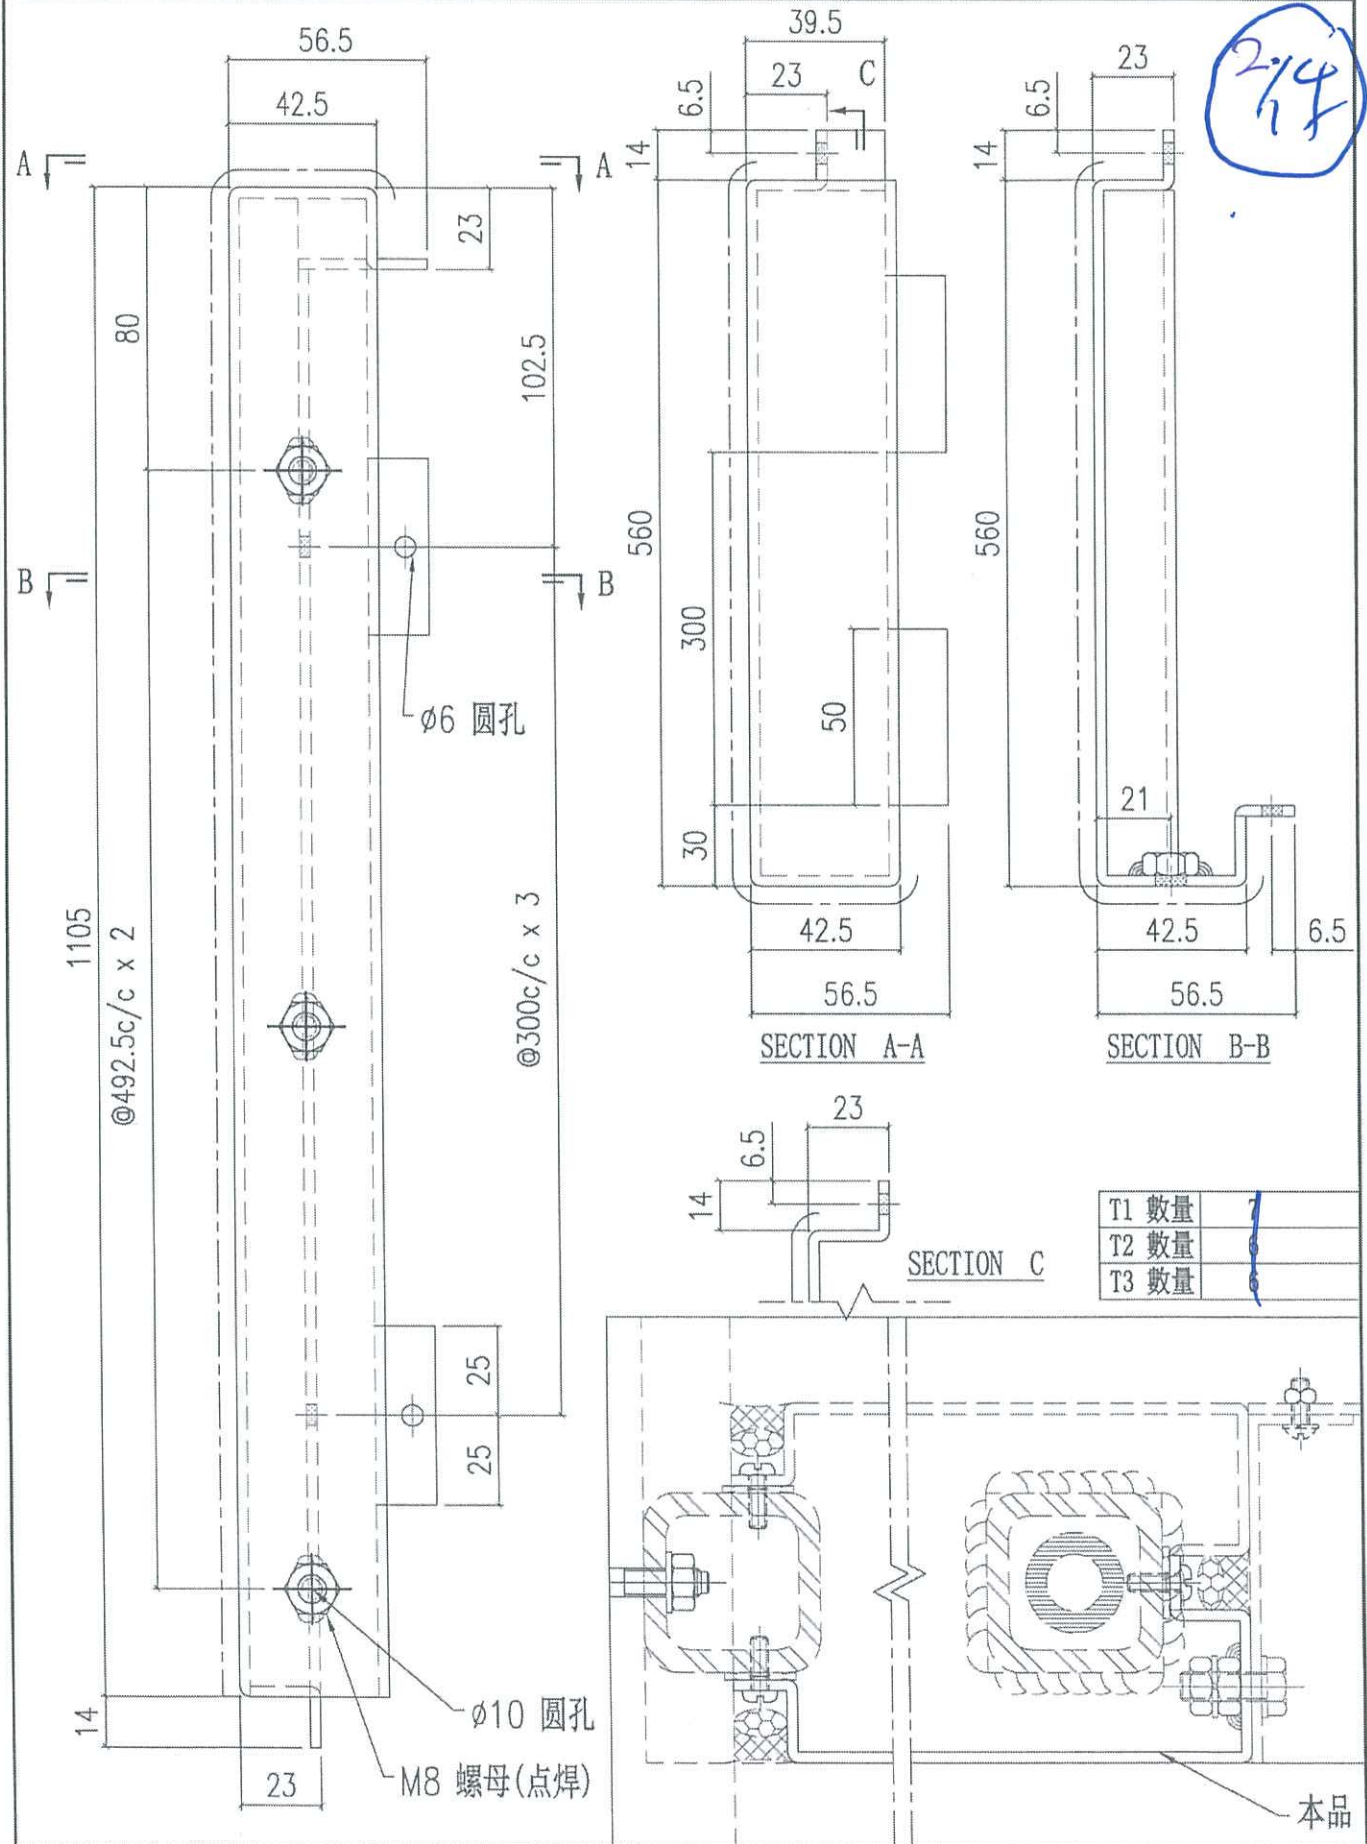


2件

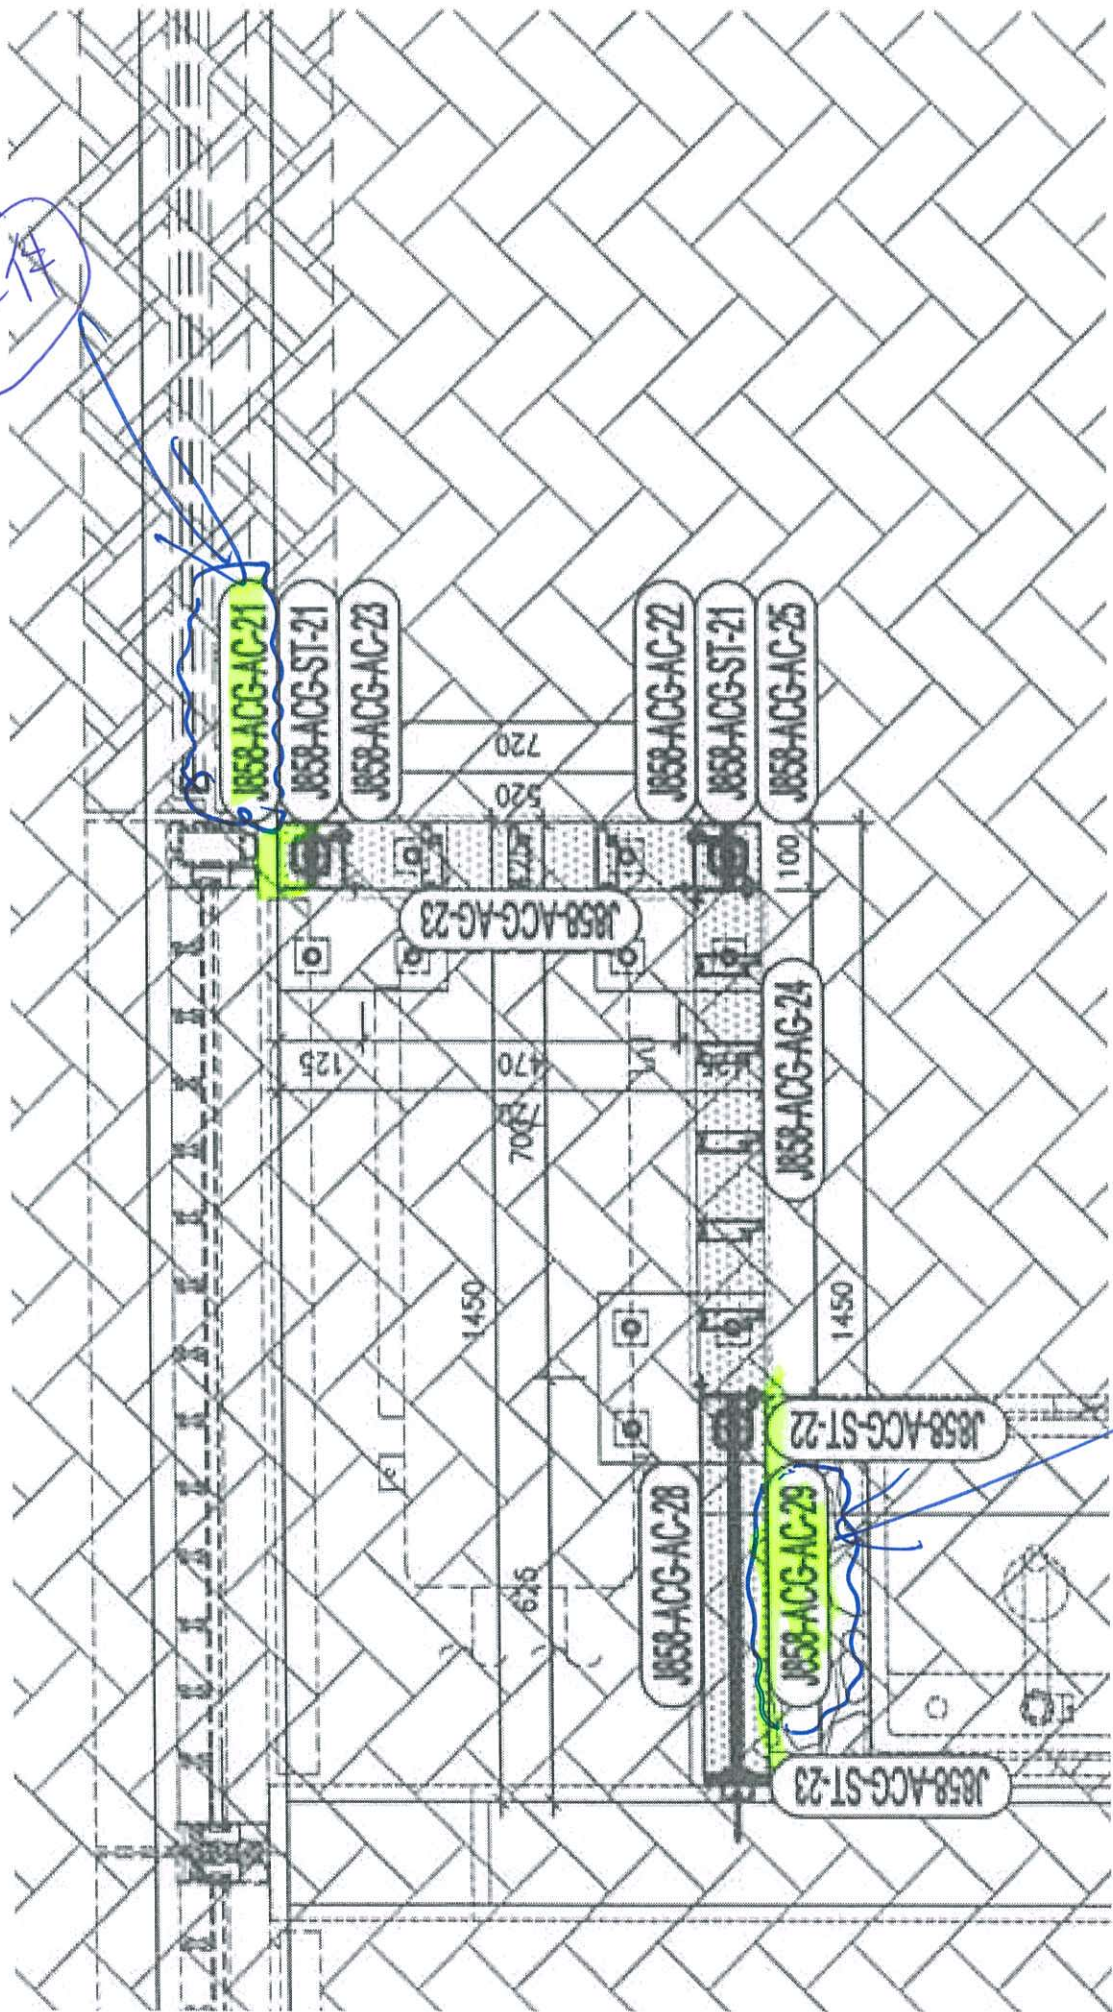

2件



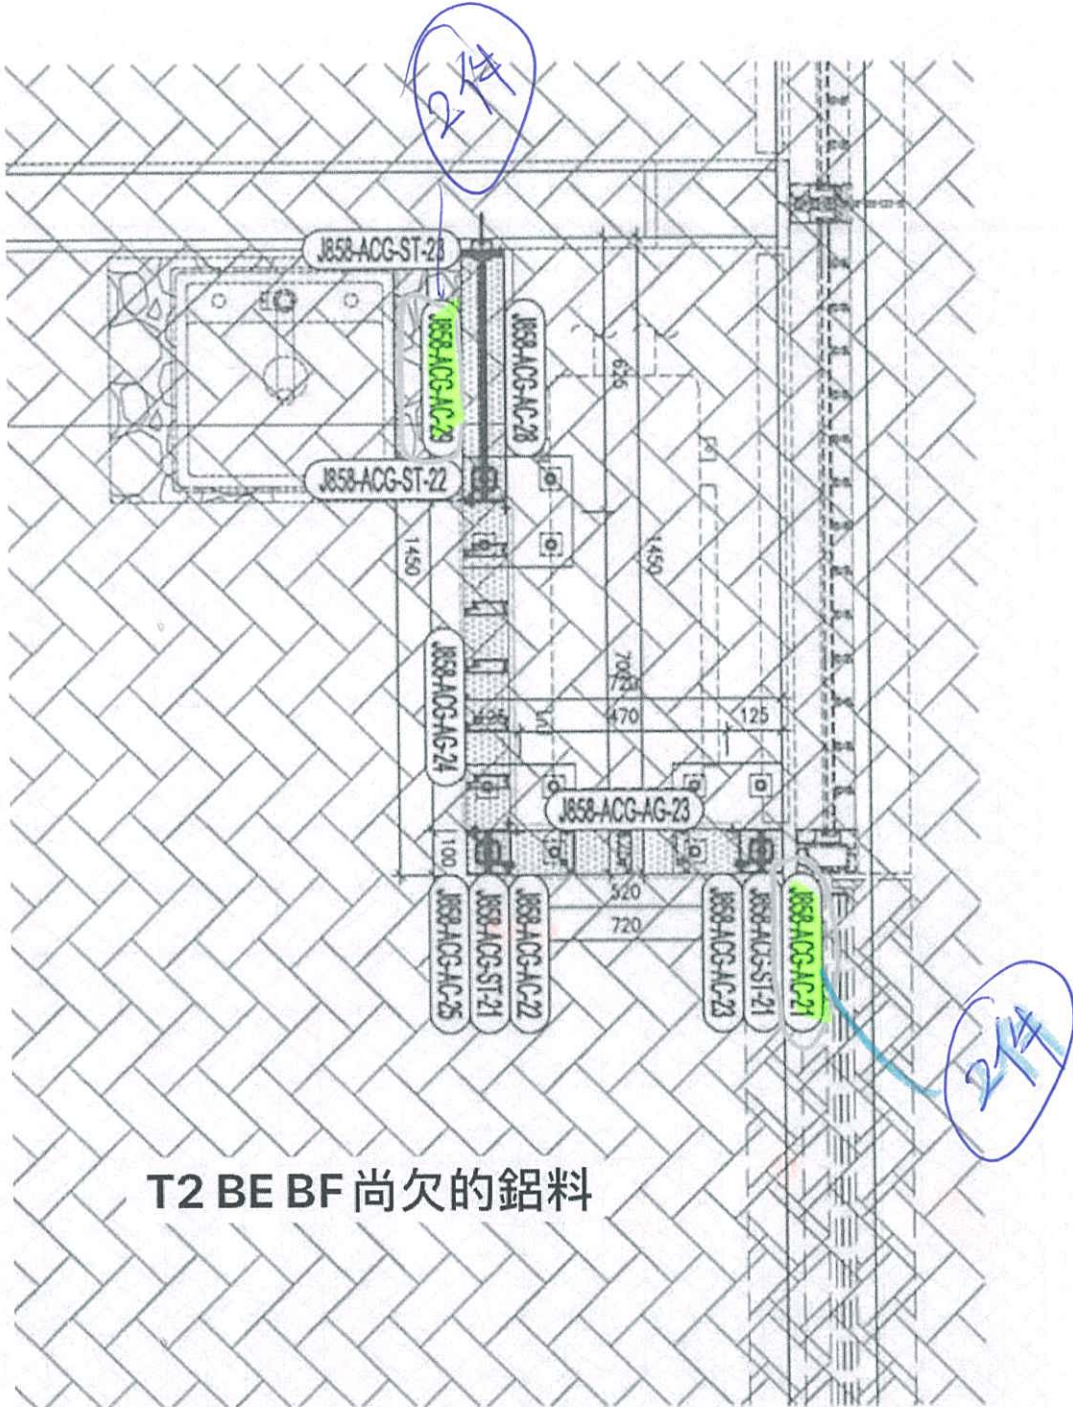

T2 BE BF 尚欠的鋁料



