

工程指示 / 要求簡箋(E.I.)

工程指示編號：EI/8218 / 24

修改版次： -

工程編號： J - 858

工程名稱：將軍澳日出康城 11

工程項目：趟門 大貨地盆用鋁背板 T2 補件 96 件

收件人：生統

發件人：Paul Wong

日期：29/08/2024

要求提供 / 確認 事項：

內容：

因地盤遺失趟門鋁背板，T2 座需補件共 96 件:

#AP01A: AC 及 BB 單位 補 24 件;

#AP01C: AB 單位 補 18 件;

#AP01D: AD, AE, AF, AG 及 BA, BC, BE, BF 單位 補 45 件;

#AP01E: BD 單位 補 5 件;

#AP01F: AA 單位 補 4 件

請送至地盤給 T2 管工 Carlos 收，謝謝!

請在 2024-09-06 前完成上列要求。

( ) 生產技術總監 連附件 (✓) 技術部 連附件 ( ) 生產部 連附件 ( ) 機械設計部 連附件  
 ( ) 採購部 連附件 (✓) 生產統籌部 連附件 (✓) 小羅&清 連附件  
 ( ) 質檢部 連附件 ( ) 會計部 連附件 ( ) 報關組 連附件 ( ) 其他 \_\_\_\_\_ 連附件

分發香港各部門：

( ) 行政部 連附件 ( ) 會計部 連附件 ( ) 統籌部 連附件 (✓) 工程部地盤科文 積哥 連附件  
 ( ) 採購部 連附件 ( ) QS 部 連附件 ( ) 維修部 連附件 ( ) 其他 \_\_\_\_\_ 連附件

傳遞編號：

HK 1603 / 24

發件人簽署：

項目經理簽署：

2/8

EG-DWG3

FZ J309E


V-cut 縮減3mm

美特鋁質 有限公司  
MIDI Aluminium Fabricator Ltd.

工程號 J858 地盤 裕源民 東城11頁

备注	产品编号	L	PXN=
W=2260	J858-SD-AP01A	914.5	285x3
W=2315	J858-SD-AP01B	942	285x3
W=2325	J858-SD-AP01C	947	285x3
W=2340	J858-SD-AP01D	954.5	285x3
W=2345	J858-SD-AP01E	957	285x3
W=2375	J858-SD-AP01F	972	285x3
W=1800	J858-SD-AP01G	684.5	300x2

AP01A: 24件  
 AP01C: 18件  
 AP01D: 45件  
 AP01E: 5件  
 AP01F: 4件  
 T2共補: 96件

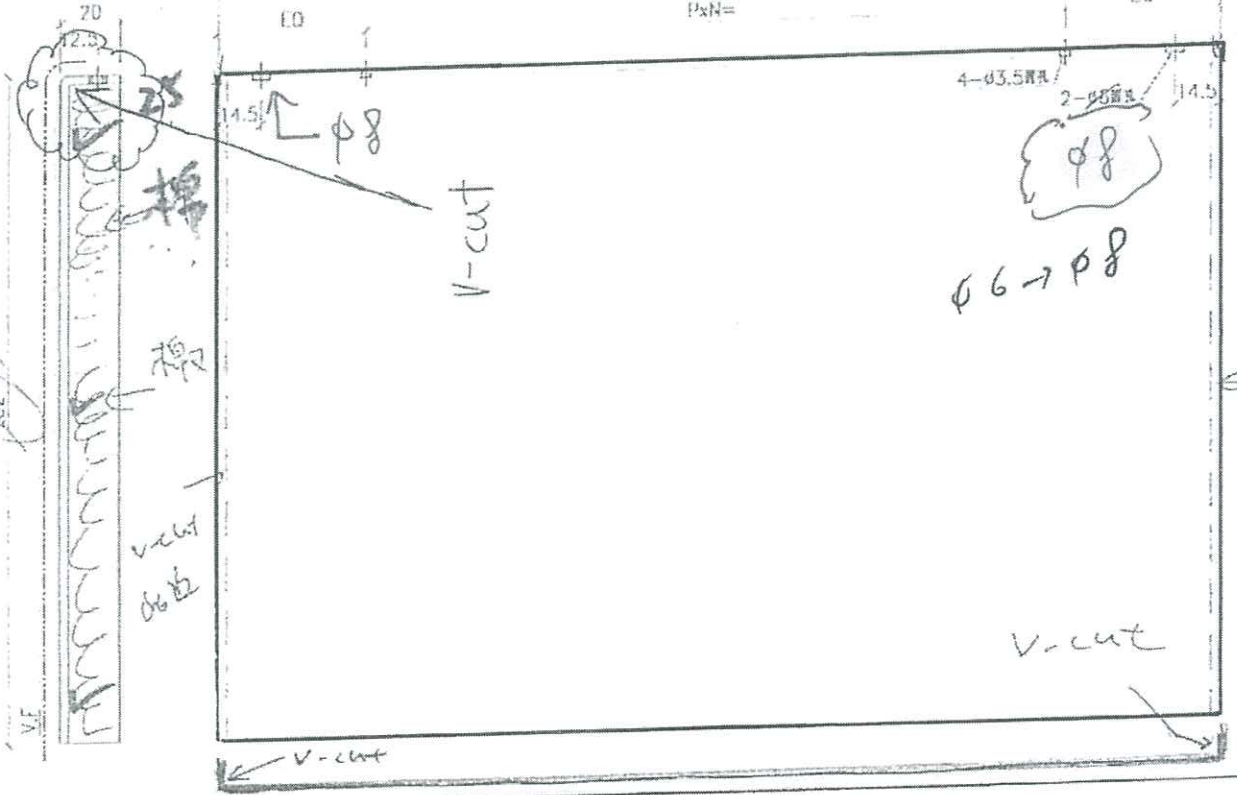

本工程的  
 588件  
 加孔


地盘安装

名稱	遮光板	制圖	WYY	2022-03-07	修改	日期	W.F.X	20221021
材料	3003鋁板	復核			圖號			
顏色	ECDX1009S-JF2	批准						J858-SD-AP01

7/9/2023

EI5309D

29/8

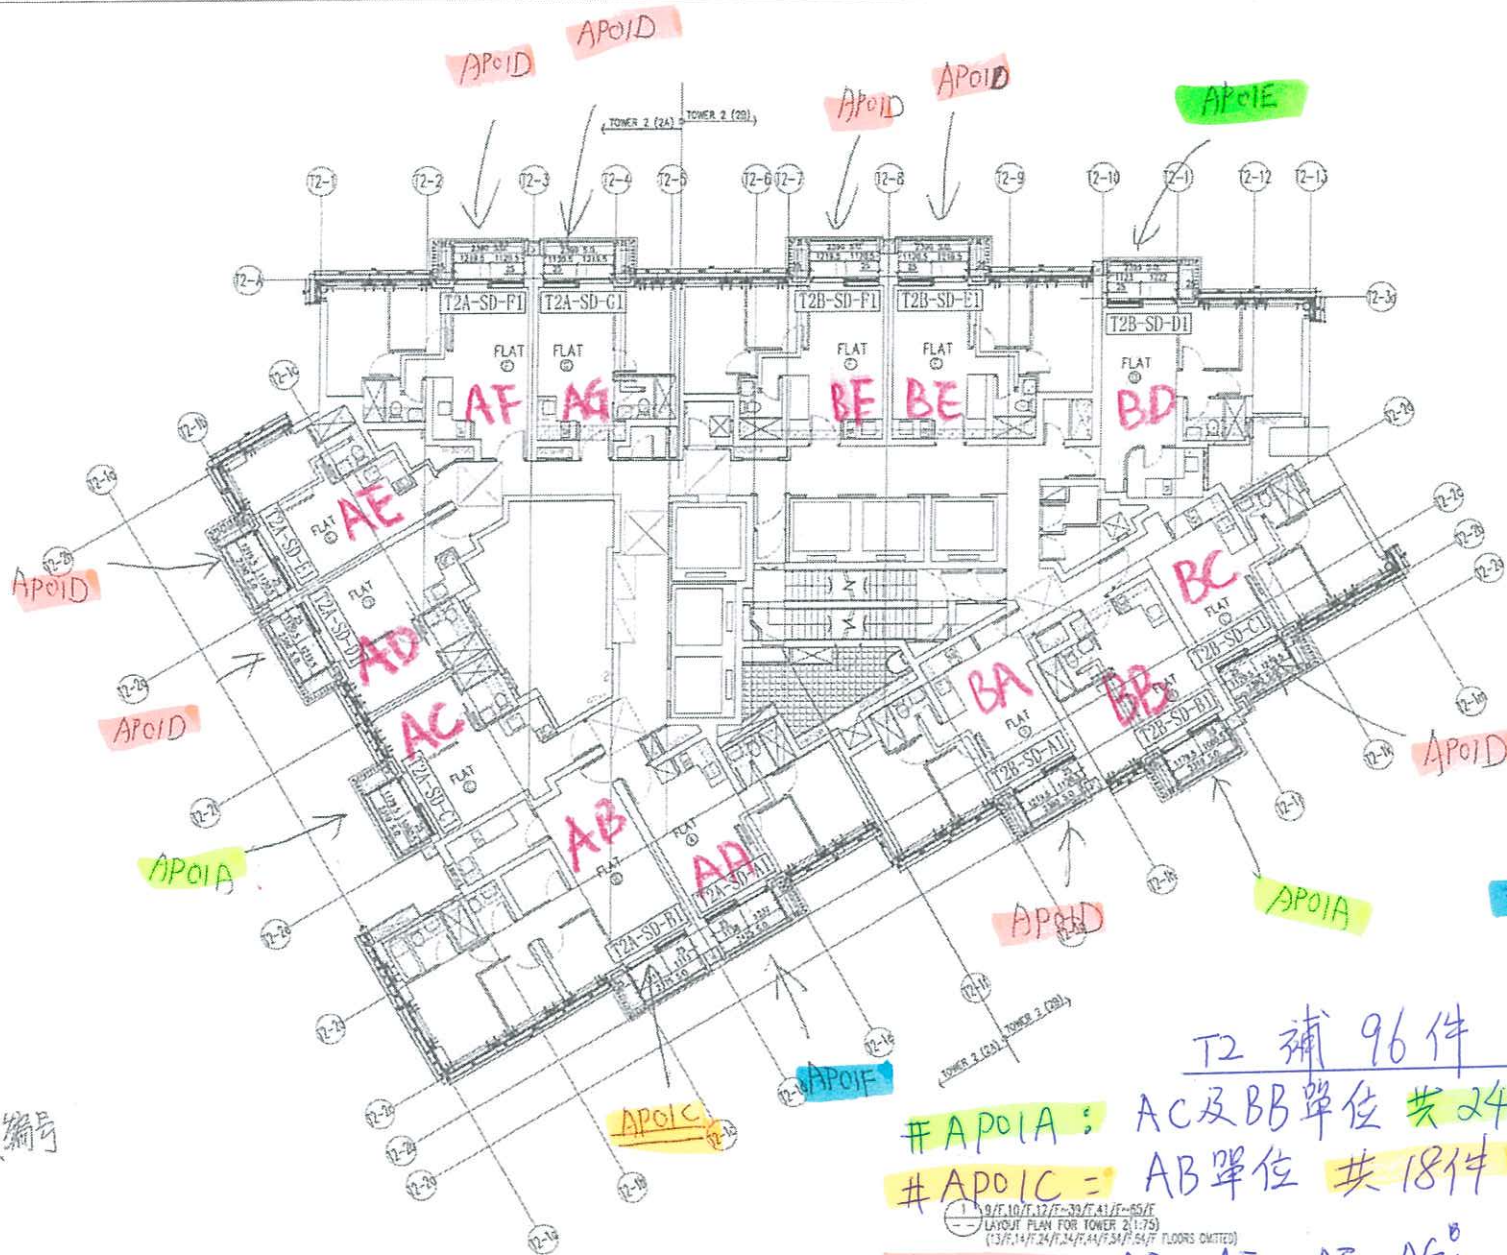

樓板編號

S.D. REF:			
29/8			
CLIENT:	信和置業有限公司 Sino Land Company Limited		
ARCHITECT:	ronald lu & partners Ronald Lu & Partners (HK) Ltd. 呂元仲 羅國華 鄧國華 (香港) 發展地產		
MAIN CONTRACTOR:	Gammon		
STRUCTURAL ENGINEER:	AECOM		
FACIAL CONSULTANT:	AECOM		
NOTE:	1. ALL DIMENSIONS ARE IN MM 2. ALL ELEVATORS ARE VIEWED FROM OUTSIDE 3. ALL DIMENSIONS TO BE VERIFIED ON SITE BEFORE FABRICATION		
SYMBOL:	⊙ DETAIL MARK NO. ⊙ REFER SHEET NO.		
LEGEND:	1. F.F.L. --- FINISHED FLOOR LEVEL 2. S.F.L. --- STRUCTURAL FLOOR LEVEL 3. ⊙ --- REVERSED DETAIL		
NO.	DATE	BY	NAME
JOB NO.:	J-858		
PROJECT:	PROPOSED RESIDENTIAL DEVELOPMENT AT TOWER 2, PHASE 11, LOHAS PARK TSEUNG KWAN O, N.T.		
TITLE:	TYPICAL SLIDING DOOR PLAN AT TOWER 2		
DATE:	14-JUN-22	SCALE:	1:82(A1)
DRAWN BY:	KY	CHECKED BY:	YB
美特銘置業有限公司 MIDI INTEGRATED FABRICATION LTD. Units 5-8, Sunray Industrial Center, 1/F 810 Che Fook Ling Road, Kowloon Tel: 2348211-4 Fax: (852) 2727666 ORG NO.: JEPSEI-DW-SO-P251 REV: 1			

#APoIF = AA單位補 4件

T2 補 96 件

#APoIA : AC及BB單位 共 24 件

#APoIC = AB單位 共 18 件

#APoID = AD, AE, AF, AG, BA, BC, BE, BF 共 45 件

#APoIE = BD單位 共 5 件


**J858 LP11-美特**

日出安全吓燕、美特 胡哥、...

**T****T2曾子風****T2 趟門背板需補貨****AP01D 45件****AP01A 24件****AP01C 18件****AP01F 4件****AP01E 5件**

下午5:37

**LKS sam midi t1****T1 AE GC 因電路問題同換摩**

訊息

