



工程指示 / 要求簡箋(E.I.)

工程指示編號：EI / 838224

修改版次：-

工程編號：J - 858

工程名稱：將軍澳日出康城 11

工程項目：(特色層) 趟門 地盤用 背板 1 件 T2 AF 67/F

收件人：生統

發件人：Ant Yeung

日期：27/09/2024

要求提供 / 確認 事項：

- | | | |
|------------------------------------|-------------------------------------|-------------------------------|
| <input type="checkbox"/> 初步鋁料 B.M. | <input type="checkbox"/> 加工拆圖，然後生產 | <input type="checkbox"/> 尺寸表 |
| <input type="checkbox"/> 正式鋁料 B.M. | <input type="checkbox"/> 技術上資料 / 指示 | <input type="checkbox"/> 報價 |
| <input type="checkbox"/> 配件 B.M. | <input type="checkbox"/> 樣辦或貨品說明書 | <input type="checkbox"/> 分判合約 |

內容：

(原 EI 7999)

由於地盤遺失，現再訂 J858-SD-AP15K 共 1 件

要裝棉

跟 EI5309F 做保護

(連同 EI 8381 一起出爐)

送地盤 王勝哥收

請在 2024.10.9 前完成上列要求。

分發東莞各部門：

- | | | | |
|--|---|--|--|
| <input type="checkbox"/> 生產技術總監 <input type="checkbox"/> 連附件 | <input type="checkbox"/> 技術部 <input type="checkbox"/> 連附件 | <input type="checkbox"/> 生產部 <input type="checkbox"/> 連附件 | <input type="checkbox"/> 機械設計部 <input type="checkbox"/> 連附件 |
| <input type="checkbox"/> 採購部 <input type="checkbox"/> 連附件 | <input checked="" type="checkbox"/> 生產統籌部 <input checked="" type="checkbox"/> 連附件 | <input checked="" type="checkbox"/> 小羅 & 清 <input checked="" type="checkbox"/> 連附件 | |
| <input type="checkbox"/> 質檢部 <input type="checkbox"/> 連附件 | <input type="checkbox"/> 會計部 <input type="checkbox"/> 連附件 | <input type="checkbox"/> 報關組 <input type="checkbox"/> 連附件 | <input type="checkbox"/> 其他 _____ <input type="checkbox"/> 連附件 |

分發香港各部門：

- | | | | |
|---|--|---|---|
| <input type="checkbox"/> 行政部 <input type="checkbox"/> 連附件 | <input type="checkbox"/> 會計部 <input type="checkbox"/> 連附件 | <input type="checkbox"/> 統籌部 <input type="checkbox"/> 連附件 | <input checked="" type="checkbox"/> 工程部地盤科文 <input checked="" type="checkbox"/> 連附件 積哥，二寶 |
| <input type="checkbox"/> 採購部 <input type="checkbox"/> 連附件 | <input type="checkbox"/> QS 部 <input type="checkbox"/> 連附件 | <input type="checkbox"/> 維修部 <input type="checkbox"/> 連附件 | <input type="checkbox"/> 其他 _____ <input type="checkbox"/> 連附件 |

傳遞編號：

HK 1765 / 24

發件人簽署：

項目經理簽署：


EG-DWG3



美特鋁質 有限公司
MIDI Aluminium Fabricator Ltd.

工程號 J858 地盤 將軍澳 康城11期

备注	产品编号	L	PXN=
W=2795	J858-SD-AP15A	1182	285x4
W=2860	J858-SD-AP15C	1214.5	285x4
W=2975	J858-SD-AP15D	1272	285x4
W=2875	J858-SD-AP15K	1222	285x4

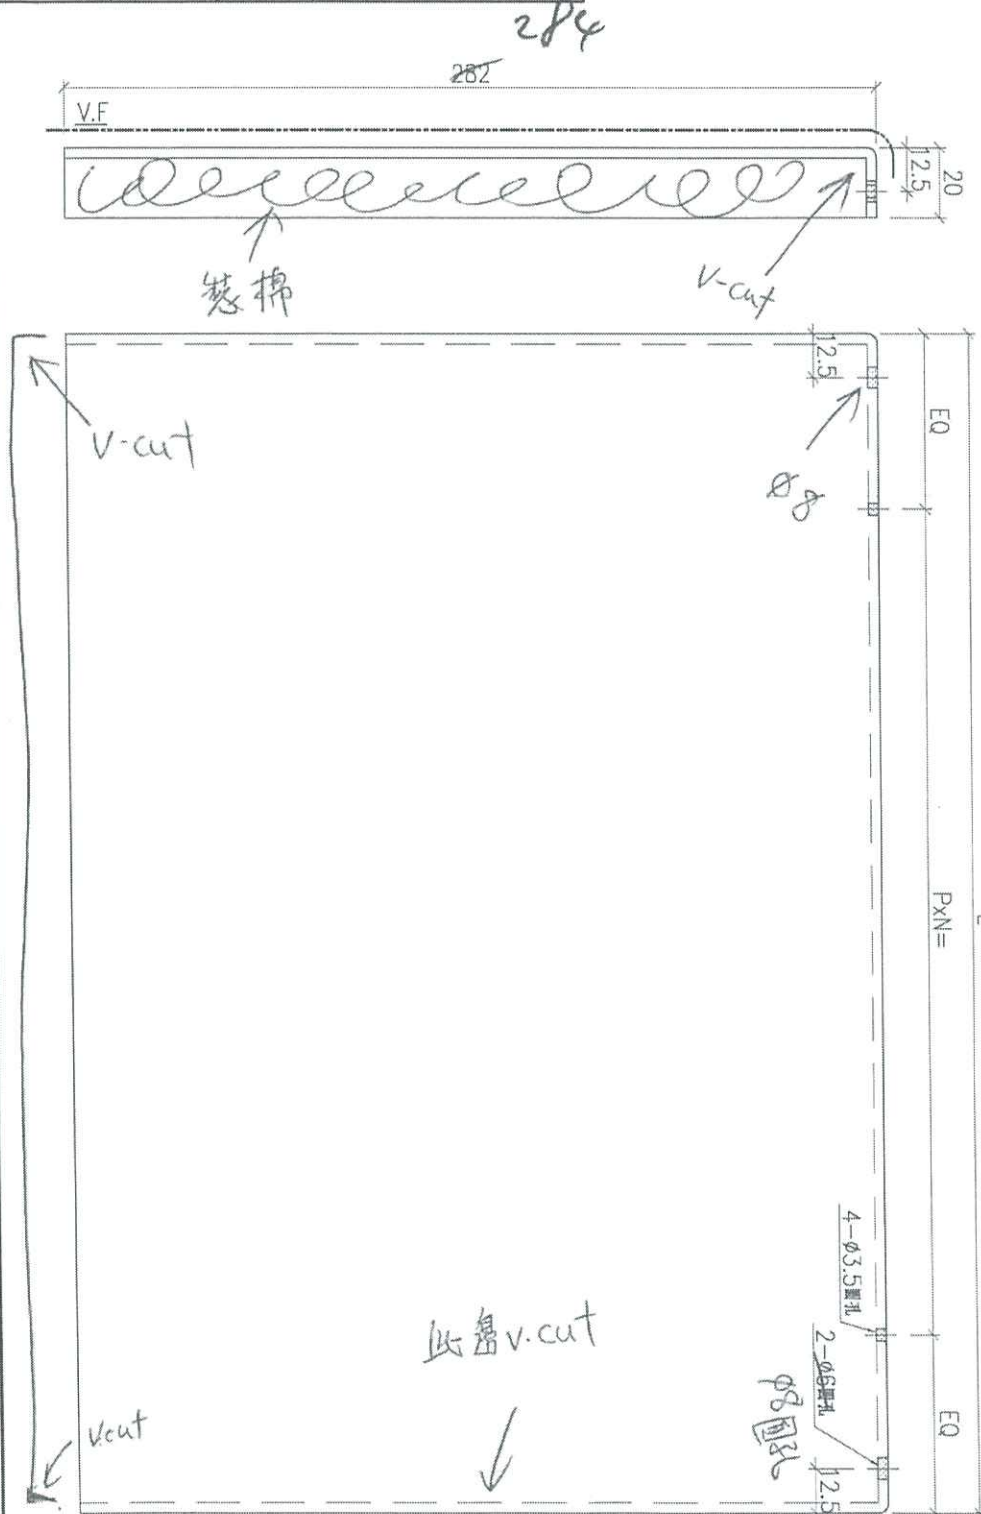

← 共 1 件

地盤安裝

名稱	趟門背板	制圖	J.L.	2023-07-01	修改	△	
材料	3mm厚鋁板	復核			日期	20240703	
顏色	ECD3X10099S-JF2	批准			圖號	J858-SD-AP15	

REV. REF.:

CLIENT:

新地置業有限公司
Sino Land Company Limited

ARCHITECT:

ronald lu & partners
Ronald Lu & Partners (HK) Ltd.
呂志輝建築師事務所 (香港) 有限公司

MAIN CONTRACTOR:

Gammon

STRUCTURAL ENGINEER:

AECOM

FAÇADE CONSULTANT:

AECOM

NOTE:

1. ALL DIMENSIONS ARE IN MM.
2. ALL DIMENSIONS ARE VIEWED FROM OUTSIDE.
3. ALL DIMENSIONS TO BE VERIFIED ON SITE BEFORE PROCEEDING.

LEGEND:

- 1. DETAIL MARK NO.
- 2. REFER SHEET NO.
- 1. F.F.L. — FINISHED FLOOR LEVEL
- 2. S.F.L. — STRUCTURAL FLOOR LEVEL
- 3. — INVERTED DETAIL

NO.	DATE	DESCRIPTION
1.	15/01/22	ISSUED FOR PERMITS
2.	15/01/22	REVISED AS PER COMMENTS
3.	15/01/22	REVISED AS PER COMMENTS


REV.: B

T2 67/F

SD-AP15K

SD-AP01E

SD-AP01D

SD-AP01A

SD-AP15A

SD-AP15C



1/50 (FOR TOWER 2) (1:75)

