

工程指示 / 要求簡箋(E.I.)

工程指示編號：EI 8388 / 24      修改版次： -  
 工程編號           ： J - 858                    工程名稱   ：將軍澳日出康城  
 工程項目           ： 趙門 滴水線 X86329 地盤用 2層 (標準層) 加 X86326 梗基仔中橫  
 收件人              ： 生統                            發件人     ： Paul Wong            日期   ： 30/09/2024

請生產 X86329 趙門滴水線，開料，分層打扎

T1: 2層(標準層), 開料，長度按 EI5195 最後版本生產

請生產 X86326 趙門梗基仔中橫，開料

T2 T3 後做位用，開料，每款 5 支，每款打扎

送地盤安裝 T1 深仔收

(原 EI 5195)

請在 2024.10.14 前完成上列要求。  
 分發東莞各部門：

( ) 生產技術總監  連附件    (✓) 技術部     連附件    ( ) 生產部     連附件    ( ) 機械設計部  連附件  
 ( ) 採購部     連附件    (✓) 生產統籌部  連附件    (✓) 小羅&清     連附件  
 ( ) 質檢部     連附件    ( ) 會計部     連附件    ( ) 報關組     連附件    ( ) 其他 \_\_\_\_\_  連附件

分發香港各部門：

( ) 行政部  連附件    ( ) 會計部  連附件    ( ) 統籌部  連附件    (✓) 工程部地盤科文 積哥     連附件  
 ( ) 採購部  連附件    ( ) QS 部     連附件    ( ) 維修部  連附件    ( ) 其他 \_\_\_\_\_  連附件

傳遞編號：

HK 175 / 24




















發件人簽署：

項目經理簽署：

# J-858 趟门铝料模图

2層 (檢單層)

<p>模號: X86320 名稱: 趟门中室內收口框 合金狀態: 6063-T6 重量: 3.503 KG/M V.F.: 463.7 mm</p>	<p>模號: X86321 名稱: 趟门室內收口框 合金狀態: 6063-T6 重量: 0.63 KG/M V.F.: 191 mm</p>	<p>模號: X86322 名稱: 趟门窗框 合金狀態: 6063-T6 重量: 2.44 KG/M V.F.: 201.89 mm</p>	<p>模號: X86323 名稱: 修飾用 合金狀態: 6063-T6 重量: 0.19 KG/M V.F.: - mm</p>	<p>模號: X86324 名稱: 趟门扶扶手 合金狀態: 6063-T6 重量: 0.11 KG/M V.F.: 28.45 mm</p>	<p>模號: X86325 名稱: 趟门掛軌 合金狀態: 6063-T6 重量: 0.181 KG/M V.F.: 22.25 mm</p>	<p>模號: X86327 名稱: 趟门玉鏡位扣料 合金狀態: 6063-T6 重量: 0.54 KG/M V.F.: - mm</p>	<p>模號: X86346 名稱: 玻璃線 合金狀態: 6063-T6 重量: 0.37 KG/M V.F.: 50.3 mm</p>	<p>模號: H12208 名稱: 50*35*4角 合金狀態: 6063-T6 重量: 0.88 KG/M V.F.: - mm</p>	<p>模號: 1711 名稱: 通用料 合金狀態: 6063-T6 重量: 5.15 KG/M V.F.: 399.1 mm</p>
<p>模號: X86328 名稱: 趟门玉鏡位扣料 合金狀態: 6063-T6 重量: 0.302 KG/M V.F.: 83.2 mm</p>	<p>模號: X86329 名稱: 趟门頂邊水線 合金狀態: 6063-T6 重量: 0.29 KG/M V.F.: 87.31 mm</p>	<p>模號: X86330 名稱: 底框 合金狀態: 6063-T6 重量: 3.329 KG/M V.F.: 412.1 mm</p>	<p>模號: X86331 名稱: 底框 合金狀態: 6063-T6 重量: 1.561 KG/M V.F.: 166.81 mm</p>	<p>模號: X86332 名稱: 趟门頂框 合金狀態: 6063-T6 重量: 3.740 KG/M V.F.: 488.2 mm</p>	<p>模號: X86333 名稱: 玉扶手 合金狀態: 6063-T6 重量: 0.73 KG/M V.F.: 80 mm</p>	<p>模號: X86334 名稱: 夾企料 合金狀態: 6063-T6 重量: 0.1 KG/M V.F.: 212.36 mm</p>	<p>模號: X86335 名稱: 趟门中位扣邊 合金狀態: 6063-T6 重量: 0.16 KG/M V.F.: 37.62 mm</p>	<p>模號: L107 名稱: 35*35*4鋁角 合金狀態: 6063-T6 重量: 0.72 KG/M V.F.: - mm</p>	
<p>模號: X86336 名稱: 趟门底框 合金狀態: 6063-T6 重量: 0.705 KG/M V.F.: 195.1 mm</p>	<p>模號: X86337 名稱: 門框內條扣料 合金狀態: 6063-T6 重量: 0.62 KG/M V.F.: 115.81 mm</p>	<p>模號: X86339 名稱: 玉底扣 合金狀態: 6063-T6 重量: 0.68 KG/M V.F.: - mm</p>	<p>模號: X86340 名稱: 中位扣 合金狀態: 6063-T6 重量: 0.91 KG/M V.F.: - mm</p>	<p>模號: X86341 名稱: 趟門底扣 合金狀態: 6063-T6 重量: 1 KG/M V.F.: - mm</p>	<p>模號: X86342 名稱: 趟门玉室內收口框 合金狀態: 6063-T6 重量: 0.5 KG/M V.F.: 154 mm</p>	<p>模號: X86343 名稱: 玉門玉料 合金狀態: 6063-T6 重量: 2.78 KG/M V.F.: 280.07 mm</p>	<p>模號: X86344 名稱: 趟門玉料 合金狀態: 6063-T6 重量: 2.777 KG/M V.F.: 319.1 mm</p>	<p>模號: X86345 名稱: 趟門玉料 合金狀態: 6063-T6 重量: 2.93 KG/M V.F.: 281.07 mm</p>	<p>模號: X86326 名稱: 趟門地庫中橫 合金狀態: 6063-T6 重量: 1.98 KG/M V.F.: 217.52 mm</p>

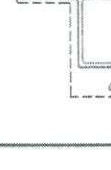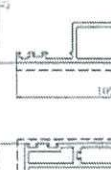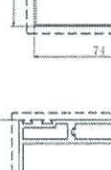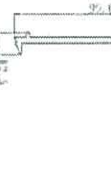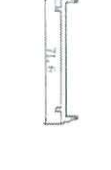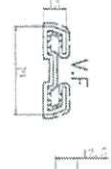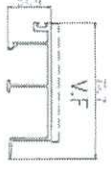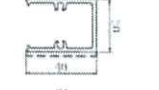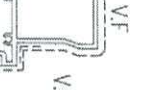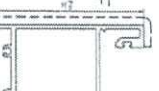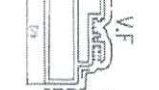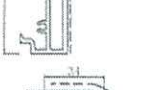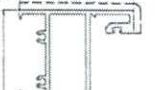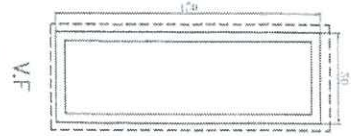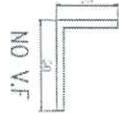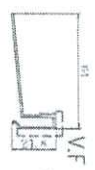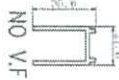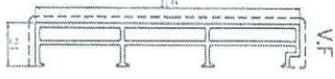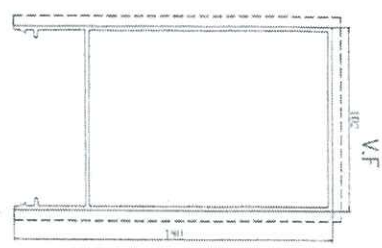



# EG-DWG3



美特鋁質 有限公司  
MIDI Aluminium Fabricator Ltd.

工程號 J858 地盤 將軍澳 康城11期

备注	产品编号	L	PXN=
W=2260	X86326-SD01A	914	285x3
W=2315	X86326-SD01B	941.5	285x3
W=2325	X86326-SD01C	946.5	285x3
W=2340	X86326-SD01D	954	285x3
W=2345	X86326-SD01E	956.5	285x3
W=2375	X86326-SD01F	971.5	285x3
W=1800	X86326-SD01G	684	300x2

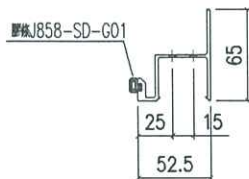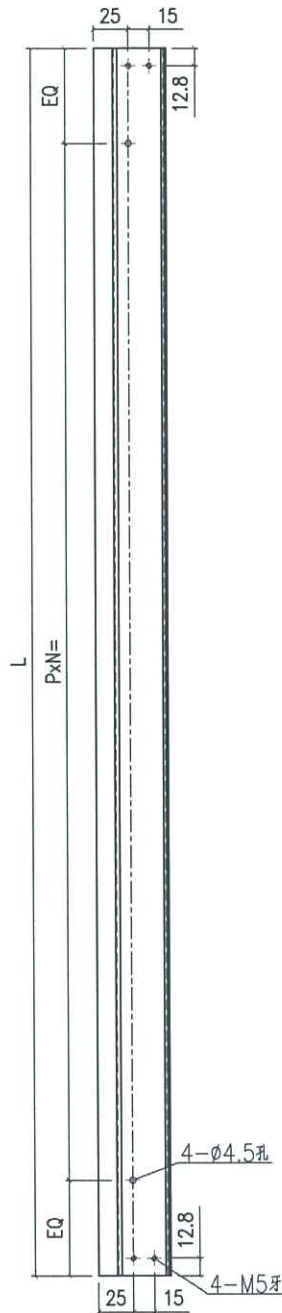

Handwritten note in blue ink inside a circle:  
12-13  
有5個  
每組8支

名稱	型材加工圖	制圖	Jack	2023-01-12	修改	△A	△B	
材料	X86326	復核			日期	20230106	20230311	
顏色	PDF2	批准			圖號	X86326-SD01		