



工程指示 / 要求簡箋(E.I.)

工程指示編號：EI / 8407 / 24 修改版次：-  
 工程編號：J - 858 工程名稱：將軍澳日出康城  
 工程項目：趟門 T2 19/F 21/F 22/F 25/F 補內框 共 4 隻 地盤用 (第二次)  
 收件人：生統 發件人：Ant Yeung 日期：03/10/2024

要求提供 /  確認 事項：

- |                                    |                                     |                               |
|------------------------------------|-------------------------------------|-------------------------------|
| <input type="checkbox"/> 初步鋁料 B.M. | <input type="checkbox"/> 加工拆圖，然後生產  | <input type="checkbox"/> 尺寸表  |
| <input type="checkbox"/> 正式鋁料 B.M. | <input type="checkbox"/> 技術上資料 / 指示 | <input type="checkbox"/> 報價   |
| <input type="checkbox"/> 配件 B.M.   | <input type="checkbox"/> 樣辦或貨品說明書   | <input type="checkbox"/> 分判合約 |

內容：

由於地盤遺失，請補 T2 19/F BB ; T2 21/F AB ; T2 22/F AB ; 25/F BF 共 4 套內框 儘快

1. 註明 T2 層數及單位
2. 生統，請按最後版本圖紙生產。
3. T2 勝哥 收貨，送地盤。(第二次)

謝謝

請在 2024. 10. 14 前完成上列要求。

分發東莞各部門：

- |                                 |                              |   |   |                               |                              |                                |                              |
|---------------------------------|------------------------------|---|---|-------------------------------|------------------------------|--------------------------------|------------------------------|
| <input type="checkbox"/> 生產技術總監 | <input type="checkbox"/> 連附件 | <input type="checkbox"/> 技術部              | <input type="checkbox"/> 連附件            | <input type="checkbox"/> 生產部  | <input type="checkbox"/> 連附件 | <input type="checkbox"/> 機械設計部 | <input type="checkbox"/> 連附件 |
| <input type="checkbox"/> 採購部    | <input type="checkbox"/> 連附件 | <input checked="" type="checkbox"/> 生產統籌部 | <input checked="" type="checkbox"/> 連附件 | <input type="checkbox"/> 小羅&清 | <input type="checkbox"/> 連附件 |                                |                              |
| <input type="checkbox"/> 質檢部    | <input type="checkbox"/> 連附件 | <input type="checkbox"/> 會計部              | <input type="checkbox"/> 連附件            | <input type="checkbox"/> 報關組  | <input type="checkbox"/> 連附件 | <input type="checkbox"/> 其他    | <input type="checkbox"/> 連附件 |

分發香港各部門：

- |                              |                              |                               |                              |                              |                              |  |   |
|------------------------------|------------------------------|-------------------------------|------------------------------|------------------------------|------------------------------|--|---|
| <input type="checkbox"/> 行政部 | <input type="checkbox"/> 連附件 | <input type="checkbox"/> 會計部  | <input type="checkbox"/> 連附件 | <input type="checkbox"/> 統籌部 | <input type="checkbox"/> 連附件 | <input checked="" type="checkbox"/> 工程部地盤科文 積哥 | <input checked="" type="checkbox"/> 連附件 |
| <input type="checkbox"/> 採購部 | <input type="checkbox"/> 連附件 | <input type="checkbox"/> QS 部 | <input type="checkbox"/> 連附件 | <input type="checkbox"/> 維修部 | <input type="checkbox"/> 連附件 | <input type="checkbox"/> 其他                    | <input type="checkbox"/> 連附件            |

傳遞編號：

HK 1803 / 24

發件人簽署：

項目經理簽署：




美特铝质 有限公司  
MIDI Aluminium Fabricator Ltd.

工程號	J858	拆圖	Jack	2023-01-29
地盤	將軍澳 康城11期	復核		
名稱	趟門拆圖	顏色	批准	

A-SD-01

版次C按趟門分類重新排序

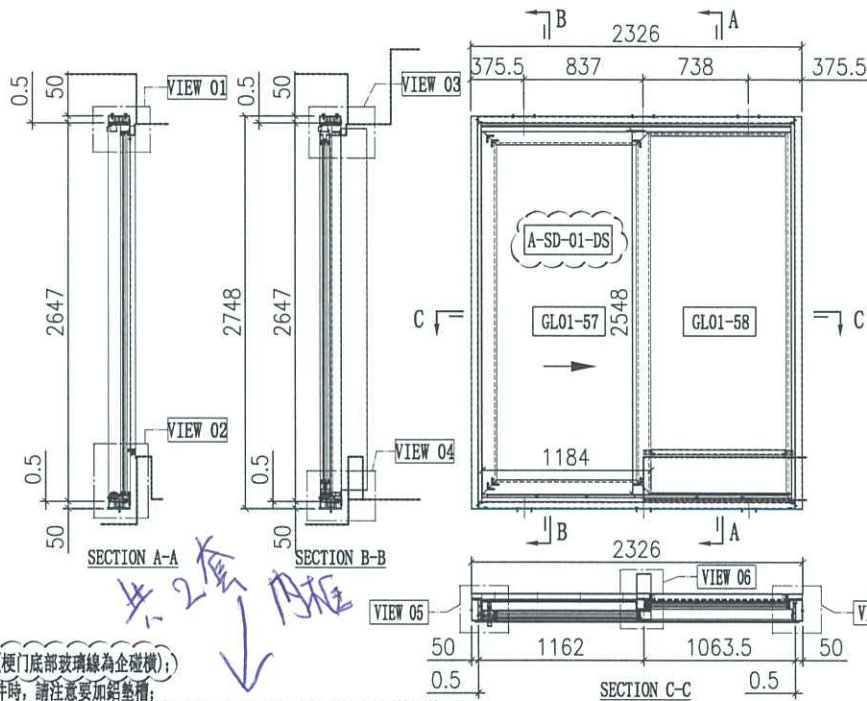

說明:  
1. 玻璃線為橫磁企(櫃門底部玻璃線為企磁橫);  
2. 安裝絲吉利亞配件時, 請注意要加鉛墊層;

共2套內框

序号	玻璃编号	玻璃尺寸
1	GL01-57	1010x2374
2	GL01-58	978x2525

門內框用料表

序号	料号	名称	出荷	长度(mm)	支	加工说明	注明
21	X86334	趟門邊框料	-	2647	1	X86334-SD01R-S	地盤安裝
22	X86322	趟門邊框料	-	2647	1	X86322-SD01L	地盤安裝
23	X86332	趟門頂框料	-	2177	1	X86332-SD01LC-S	地盤安裝
24	X86330	趟門底框料	-	2177	1	X86330-SD01LC-S	地盤安裝
25	X86345	趟門企中樑	-	2557.5	1	X86345-SD01L-S	地盤安裝
26	X86336	趟門企中樑	-	1086	2	X86336-SD01C	地盤安裝
27	X86337	趟門企中樑	-	2559	1	X86337-SD01A	地盤安裝
28	X86326	SD平台橫扣蓋	-	947.5	1	X86326-SD01C	地盤安裝
29	X86335	SD平台橫扣蓋	-	947.5	1	X86335-SD01C	地盤安裝
30	X86340	壓板加工圈	-	2530	1	X86340-SD01R	地盤安裝
31	X86320	室內蓋加工圈	-	2530	1	X86320-SD01R	地盤安裝
32	X86341	壓板扣	-	2258	1	X86341-SD01RA	地盤安裝
33	X86321	室內企蓋加工圈	-	2293	1	X86321-SD01RA	地盤安裝
34	X86339	壓板加工圈	-	2545	1	X86339-SD01A	地盤安裝
35	X86342	室內蓋加工圈	-	2545	1	X86342-SD01A	地盤安裝
36	L061	鋁角25x25x3	-	30	2	L061-01	地盤安裝
37	-	3mm厚鋁板	-	-	1	J858-SD-AP01C	地盤安裝
38	-	3mm厚鋁板	-	-	1	J858-SD-AP02C	地盤安裝
39	-	3mm厚鋁板	-	-	1	J858-SD-AP02N	地盤安裝
40	X86317	室內收口之字扣碼	-	50	12	X86317-SD02	工廠組裝
41	X86325	趟門邊框	-	2114	1	X86325-SD01C	工廠組裝
42	X86331	底框料加工圈	-	2114	1	X86331-SD01C	工廠組裝
43	H42208	趟門角碼35x50x4	-	30	2	H42208-01	工廠組裝
44	-	加力鐵(全向)	-	-	1	J858-SD-GS05	工廠組裝
45	X86346	趟門橫磁線	-	991	1	X86346-SD01C	工廠組裝
46	X86346	趟門橫磁線	-	947.5	1	X86346-SD02C	工廠組裝
47	X86346	趟門橫磁線	-	2516	2	X86346-SD03A	工廠組裝

加工細則

頂留	mm
底留	mm
企料底部開避位	mm
底框料防水巴鋸去	mm
安裝扣碼	
安裝扣碼	
多點鎖芯型號:	
手柄型號:	
限位桿型號:	
T窗最大的開度:	
窗玉搭位數:	

門玉款	宽度(mm)	高度(mm)	只/幅	撐長
A-SD-01-DS	1184	2548	1	
大图版次		本图版		C
		日期		23/01/29
窗号	宽度(W)	高度(H)	数量	楼层
T1A-SD-B1	2326	2748	43	10F-60F
T2A-SD-B1	2326	2748	47	10F-65F
T3A-SD-B1	2326	2748	47	10F-66F
合计:			137	
图号				

T2 21/2 AB  
22/2 AB

門內框配件	顏色	數量	备注
#8x1/2"平头螺絲	A4-70	8	玻璃線
#8x1/2"平头螺絲	A4-70	8	壓板
M5x15平头螺絲	A4-70	26	企料壓板
M5x15平头螺絲	A4-70	8	企料壓板
M5x25平头螺絲	A4-70	34	趟門門框
M5x10平头螺絲	A4-70	9	門企料扣

門外框用料表

序号	料号	名称	出荷	长度(mm)	支	加工说明	注明
1	I711	150x50x5鋁邊	-	2748	1	I711-SD02R-S	地盤安裝
2	I711	150x50x5鋁邊	-	2748	1	I711-SD01L-S	地盤安裝
3	I711	150x50x5鋁邊	-	2326	1	I711-SD04LC-S	地盤安裝
4	I711	150x50x5鋁邊	-	2326	1	I711-SD03LC-S	地盤安裝
5	X86317	室內收口之字扣碼	-	2326	2	X86317-SD01C	工廠組裝
6	L107	趟門角碼35x35x4	-	80	4	L107-01	工廠組裝
7	L00155	趟門企身修口鋁角	-	2748	2	L00155-01A	工廠組裝
8	-	頂橫通磁碼	-	-	3	J858-SD-GS01	工廠組裝

門玉用料表

序号	料号	名称	出荷	长度(mm)	支	加工说明	注明
67	X86329	趟門頂外蓋料	-	2225	1	X86329-SD01C	地盤安裝
68	-	趟門玉	-	-	1	A-SD-01-DS	地盤安裝


外框配件	顏色	數量	备注
M5x12平头螺絲	A4-70	12	壓板



工程號	J858	拆圖	Jack	2023-01-29
地盤	將軍澳 康城11期	復核		
名稱	趟門拆圖	顏色		
		批准		

A-SD-02

版次C按趟門分類重新排序

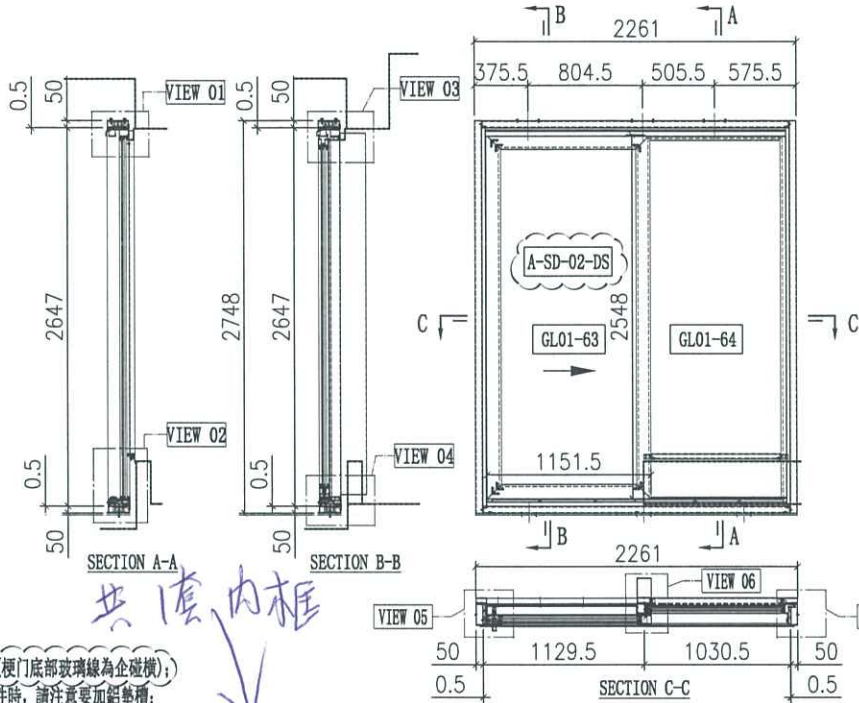

說明:

1. 玻璃線為橫磁企(梗門底部玻璃線為企磁橫);
2. 安裝絲吉利亞配件時, 請注意要加鋸墊層;

共套內框

序号	玻璃编号	玻璃尺寸
1	GL01-63	977.5x2374
2	GL01-64	945.5x2525

門內框用料表

序号	料号	名称	出荷	长度(mm)	支	加工说明	注明
21	X86334	趟門邊框料	-	2647	1	X86334-SD01R-S	地盤安裝
22	X86322	趟門邊框料	-	2647	1	X86322-SD01L	地盤安裝
23	X86332	趟門頂框料	-	2112	1	X86332-SD01LA-S	地盤安裝
24	X86330	趟門底框料	-	2112	1	X86330-SD01LA-S	地盤安裝
25	X86345	趟門企中樑	-	2557.5	1	X86345-SD01L-S	地盤安裝
26	X86336	趟門企位扣蓋	-	1053.5	2	X86336-SD01A	地盤安裝
27	X86337	趟門企位鎖扣料	-	2559	1	X86337-SD01A	地盤安裝
28	X86326	SD平台橫扣蓋	-	915	1	X86326-SD01A	地盤安裝
29	X86335	SD平台橫扣蓋	-	915	1	X86335-SD01A	地盤安裝
30	X86340	壓板加工圈	-	2530	1	X86340-SD01R	地盤安裝
31	X86320	室內蓋加工圈	-	2530	1	X86320-SD01R	地盤安裝
32	X86341	複合扣	-	2258	1	X86341-SD01RA	地盤安裝
33	X86321	室內企蓋加工圈	-	2293	1	X86321-SD01RA	地盤安裝
34	X86339	壓板加工圈	-	2545	1	X86339-SD01A	地盤安裝
35	X86342	室內蓋加工圈	-	2545	1	X86342-SD01A	地盤安裝
36	L061	鋁角25x25x3	-	30	2	L061-01	地盤安裝
37	-	3mm厚鋁板	-	-	1	J858-SD-AP01A	地盤安裝
38	-	3mm厚鋁板	-	-	1	J858-SD-AP02A	地盤安裝
39	-	3mm厚鋁板	-	-	1	J858-SD-AP02L	地盤安裝
40	X86317	室內收口之字扣碼	-	50	12	X86317-SD02	工廠組裝
41	X86325	趟門邊框	-	2049	1	X86325-SD01A	工廠組裝
42	X86331	底框料加工圈	-	2049	1	X86331-SD01A	工廠組裝
43	H42208	趟門角碼35x50x4	-	30	2	H42208-01	工廠組裝
44	-	加力棒(全向)	-	-	1	J858-SD-GS05	工廠組裝
45	X86346	趟門橫樑裝線	-	958.5	1	X86346-SD01A	工廠組裝
46	X86346	趟門橫樑裝線	-	915	1	X86346-SD02A	工廠組裝
47	X86346	趟門橫樑裝線	-	2516	2	X86346-SD03A	工廠組裝

門玉用料表

序号	料号	名称	出荷	长度(mm)	支	加工说明	注明
67	X86329	趟門頂外蓋料	-	2160	1	X86329-SD01A	地盤安裝
68	-	趟門玉	-	-	1	A-SD-02-DS	地盤安裝

加工細則

頂留		mm
底留		mm
企料底部開避位		mm
底橫料防水巴鋸去		mm
安裝扣碼		
安裝扣碼		
多點鎖芯型號:		
手柄型號:		
限位桿型號:		
T窗最大的開度:		
窗玉搭位數:		

門內框配件	顏色	數量	备注
Ø8x1/2"平頭螺絲	A4-70	8	避水線
Ø8x1/2"平頭螺絲	A4-70	8	膠骨裝
M5x15圓頭螺絲	A4-70	26	企位壓板
M5x15圓頭螺絲	A4-70	8	企位膠骨
M5x25圓頭螺絲	A4-70	34	趟門膠骨
M5x10平頭螺絲	A4-70	9	門企位扣碼

門玉款	宽度(mm)	高度(mm)	只/幅	撐長
A-SD-02-DS	1151.5	2548	1	
大圖版次		本圖版		C
		日期		23/01/29
窗号	宽度(W)	高度(H)	数量	楼层
T1A-SD-C1	2261	2748	43	10F-60F
T1B-SD-B1	2261	2748	43	10F-60F
T2A-SD-C1	2261	2748	47	10F-65F
T2B-SD-B1	2261	2748	47	10F-65F
T3A-SD-C1	2261	2748	47	10F-65F
T3B-SD-B1	2261	2748	47	10F-65F
合计:			274	
图号				-

T2 19/F BB

門外框用料表

序号	料号	名称	出荷	长度(mm)	支	加工说明	注明
1	I711	150x50x5鋁邊	-	2748	1	I711-SD02R-S	地盤安裝
2	I711	150x50x5鋁邊	-	2748	1	I711-SD01L-S	地盤安裝
3	I711	150x50x5鋁邊	-	2261	1	I711-SD04LA-S	地盤安裝
4	I711	150x50x5鋁邊	-	2261	1	I711-SD03LA-S	地盤安裝
5	X86317	室內收口之字扣碼	-	2261	2	X86317-SD01A	工廠組裝
6	L107	趟門角碼35x35x4	-	80	4	L107-01	工廠組裝
7	L00155	增進企身修口鋁角	-	2748	2	L00155-01A	工廠組裝
8	-	頂橫邊框碼	-	-	3	J858-SD-CS01	工廠組裝


外框配件	顏色	數量	备注
M5x12平頭螺絲	A4-70	12	膠骨裝

△

工程號	J858	拆圖	Jack	2023-01-12
地盤	將軍澳 康城11期	復核		
名稱	趟門拆圖	顏色		

A-SD-05

版次C按趟門分類重新排序  
版次D玻璃線工廠組裝

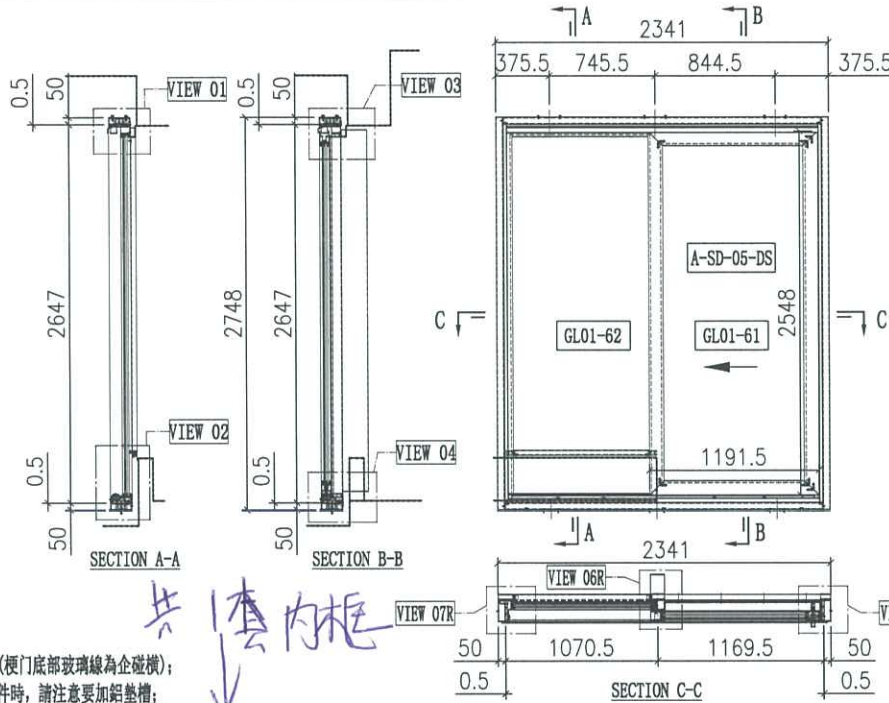

說明:

- 1、玻璃線為橫碰企(梗門底部玻璃線為企碰橫);
- 2、安裝絲吉利亞配件時, 請注意要加鋁墊槽;

共 1 套內框

序号	玻璃编号	玻璃尺寸
1	GL01-61	1017.5x2374
2	GL01-62	985.5x2525

門內框用料表

序号	料号	名称	出荷	长度(mm)	支	加工说明	注明
21	X86334	趟門邊框料	-	2647	1	X86334-SD01L-S	地盤安裝
22	X86322	趟門邊框料	直口	2647	1	X86322-SD01R	地盤安裝
23	X86332	趟門頂框料	-	2192	1	X86332-SD01RD-S	地盤安裝
24	X86330	趟門底框料	-	2192	1	X86330-SD01RD-S	地盤安裝
25	X86345	趟門企中框	-	2557.5	1	X86345-SD01R-S	地盤安裝
26	X86336	趟門企位扣蓋	-	1093.5	2	X86336-SD01D	地盤安裝
27	X86337	趟門企企位扣料	-	2559	1	X86337-SD01A	地盤安裝
28	X86326	SD平台橫扣蓋	-	955	1	X86326-SD01D	地盤安裝
29	X86335	SD平台橫扣蓋	-	955	1	X86335-SD01D	地盤安裝
30	X86340	壓板加工圈	-	2530	1	X86340-SD01L	地盤安裝
31	X86320	室內蓋加工圈	直口	2530	1	X86320-SD01L	地盤安裝
32	X86341	壓板扣	-	2258	1	X86341-SD01LA	地盤安裝
33	X86321	室內企蓋加工圈	直口	2293	1	X86321-SD01LA	地盤安裝
34	X86339	壓板加工圈	-	2545	1	X86339-SD01A	地盤安裝
35	X86342	室內蓋加工圈	-	2545	1	X86342-SD01A	地盤安裝
36	L061	鋁角25x25x3	-	30	2	L061-01	地盤安裝
37	-	3mm厚鋁板	-	954.5	1	J858-SD-AP01D	地盤安裝
38	-	3mm厚鋁板	-	954.5	1	J858-SD-AP02D	地盤安裝
39	-	3mm厚鋁板	-	1093.5	1	J858-SD-AP02P	地盤安裝
40	X86317	室內企口之字扣碼	直口	50	12	X86317-SD02	工廠組裝
41	X86325	趟門邊框	-	2129	1	X86325-SD01D	工廠組裝
42	X86331	底框料加工圈	-	2129	1	X86331-SD01D	工廠組裝
43	H42208	趟門角碼35x50x4	-	30	2	H42208-01	工廠組裝
44	-	加力板(企角)	-	2484	1	J858-SD-GS05	工廠組裝
45	X86346	趟門橫橫架線	-	998.5	1	X86346-SD01D	工廠組裝
46	X86346	趟門橫橫架線	-	955	1	X86346-SD02D	工廠組裝
47	X86346	趟門橫橫架線	-	2516	2	X86346-SD03A	工廠組裝

加工細則

項目	單位	數量	備註
頂留	mm		
底留	mm		
企料底部開避位	mm		
底橫料防水巴鋸去	mm		
安裝扣碼			
安裝扣碼			
多點鎖芯型號:			
手柄型號:			
限位彈型號:			
T窗最大的開度:			
窗玉搭位數:			

門玉款	宽度 (mm)	高度 (mm)	只/幅	撐長
A-SD-05-DS	1191.5	2548	1	
大圖版次		本圖版		D
		日期		23/02/06
窗號	宽度 (W)	高度 (H)	數量	樓層
T1A-SD-F1	2341	2748	43	10F-60F
T1B-SD-F1	2341	2748	43	10F-60F
T2A-SD-D1	2341	2748	47	10F-65F
T2A-SD-F1	2341	2748	47	10F-65F
T2B-SD-F1	2341	2748	47	10F-65F
T3A-SD-D1	2341	2748	47	10F-65F
T3A-SD-F1	2341	2748	47	10F-65F
T3B-SD-F1	2341	2748	47	10F-65F
合計:			368	
圖號				

T2 25/F BF

門外框用料表

序号	料号	名称	出荷	长度(mm)	支	加工说明	注明
1	I711	150x50x5鋁通	-	2748	1	I711-SD02L-S	地盤安裝
2	I711	150x50x5鋁通	-	2748	1	I711-SD01R-S	地盤安裝
3	I711	150x50x5鋁通	-	2241	1	I711-SD04RD-S	地盤安裝
4	I711	150x50x5鋁通	-	2241	1	I711-SD03RD-S	地盤安裝
5	X86317	室內企口之字扣碼	直口	2341	2	X86317-SD01D	工廠組裝
6	L107	趟門角碼35x35x4	-	80	4	L107-01	工廠組裝
7	L00155	增進企身修口鋁角	-	2748	2	L00155-01A	工廠組裝
8	-	頂橫通鞍碼	-	-	3	J858-SD-GS01	工廠組裝

門玉用料表

序号	料号	名称	出荷	长度(mm)	支	加工说明	注明
67	X86329	趟門頂外蓋料	-	2240	1	X86329-SD01D	地盤安裝
68	-	趟門玉雅	框架	-	1	A-SD-05-DS	地盤安裝

外框配件	顏色	數量	備註
M5x12平頭螺絲	A4-70	12	窗外框



