

工程指示 / 要求簡箋(E.I.)

工程指示編號：EI / 84824 修改版次：-
 工程編號：J - 858 工程名稱：將軍澳日出康城
 工程項目：趟門 補 1 件 T2 (F) BC 中企底座 地盤用 補 X86340
 收件人：生統 發件人：Ant Yeung 日期：22/10/2024

要求提供 / 確認 事項：

- | | | |
|------------------------------------|-------------------------------------|-------------------------------|
| <input type="checkbox"/> 初步鋁料 B.M. | <input type="checkbox"/> 加工拆圖，然後生產 | <input type="checkbox"/> 尺寸表 |
| <input type="checkbox"/> 正式鋁料 B.M. | <input type="checkbox"/> 技術上資料 / 指示 | <input type="checkbox"/> 報價 |
| <input type="checkbox"/> 配件 B.M. | <input type="checkbox"/> 樣辦或貨品說明書 | <input type="checkbox"/> 分判合約 |

內容：

由於廠來料錯誤 1 支，需要更換，請按加工圖生產 補 X86340，送地盤。

1. 註明 T2 BC 補料用
 - * 2. 組裝連 2 隻鋁角並要修螺絲
 3. 生統，請按最後版本圖紙生產。
 4. T2 勝哥 收貨，送地盤。
- 謝謝

請在 2024. 10. 30 前完成上列要求。

分發東莞各部門：

- | | | | | | | | |
|---------------------------------|------------------------------|--------------------------------|------------------------------|-------------------------------|------------------------------|--------------------------------|------------------------------|
| <input type="checkbox"/> 生產技術總監 | <input type="checkbox"/> 連附件 | <input type="checkbox"/> 技術部 | <input type="checkbox"/> 連附件 | <input type="checkbox"/> 生產部 | <input type="checkbox"/> 連附件 | <input type="checkbox"/> 機械設計部 | <input type="checkbox"/> 連附件 |
| <input type="checkbox"/> 採購部 | <input type="checkbox"/> 連附件 | <input type="checkbox"/> 生產統籌部 | <input type="checkbox"/> 連附件 | <input type="checkbox"/> 小羅&清 | <input type="checkbox"/> 連附件 | | |
| <input type="checkbox"/> 質檢部 | <input type="checkbox"/> 連附件 | <input type="checkbox"/> 會計部 | <input type="checkbox"/> 連附件 | <input type="checkbox"/> 報關組 | <input type="checkbox"/> 連附件 | <input type="checkbox"/> 其他 | <input type="checkbox"/> 連附件 |

分發香港各部門：

- | | | | | | | | |
|---|---|-------------------------------|------------------------------|------------------------------|------------------------------|--|---|
| <input type="checkbox"/> 行政部 | <input type="checkbox"/> 連附件 | <input type="checkbox"/> 會計部 | <input type="checkbox"/> 連附件 | <input type="checkbox"/> 統籌部 | <input type="checkbox"/> 連附件 | <input checked="" type="checkbox"/> 工程部地盤科文 積哥 | <input checked="" type="checkbox"/> 連附件 |
| <input checked="" type="checkbox"/> 採購部 | <input checked="" type="checkbox"/> 連附件 | <input type="checkbox"/> QS 部 | <input type="checkbox"/> 連附件 | <input type="checkbox"/> 維修部 | <input type="checkbox"/> 連附件 | <input type="checkbox"/> 其他 | <input type="checkbox"/> 連附件 |


傳遞編號：

HK 193424

發件人簽署：

項目經理簽署：

美特鋁質有限公司 MIDI Aluminium Fabricator Ltd.		工程號 J858 地盤 將軍澳 康城11期 顏色	拆圖 Jack 復核 批准	2022-10-14
名稱	趟門拆圖			

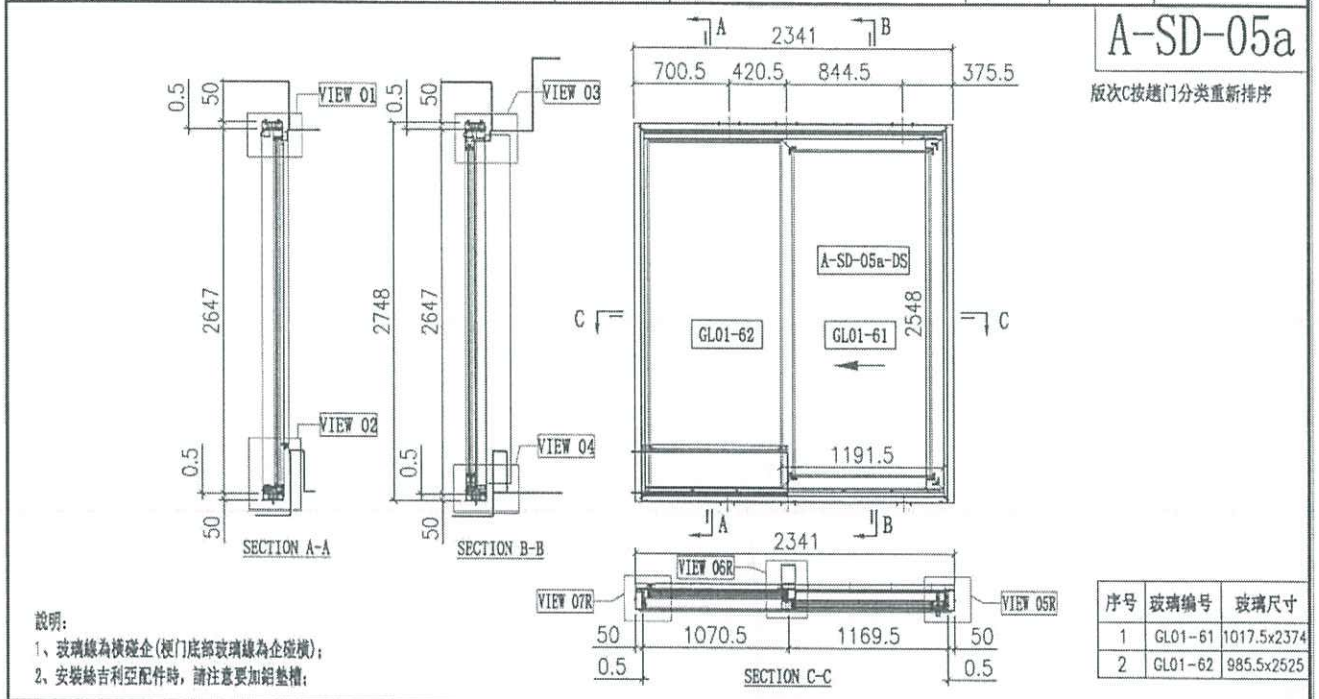

序号	玻璃编号	玻璃尺寸
1	GL01-61	1017.5x2374
2	GL01-62	985.5x2525

序号	料号	名称	出荷	长度(mm)	支	加工说明	注明
21	X86334	趟門地樑	-	2646	1	X86334-SD01L-S	地盤安裝
22	X86332	趟門地樑	-	2646	1	X86322-SD01R	地盤安裝
23	X86332	趟門頂樑	-	2191	1	X86332-SD01RD-S	地盤安裝
24	X86330	趟門頂樑	-	2191	1	X86330-SD01RD-S	地盤安裝
25	X86345	趟門企中樑	-	2556.5	1	X86345-SD01R-S	地盤安裝
26	X86336	趟門企位扣蓋	-	1093	2	X86336-SD01D	地盤安裝
27	X86337	趟門企位扣料	-	2556	1	X86337-SD01A	地盤安裝
28	X86326	SD平台橫料	-	954	1	X86326-SD01D	地盤安裝
29	X86335	SD平台橫料	-	955	1	X86335-SD01D	地盤安裝
30	X86340	壓板加工	-	2530	1	X86340-SD01L	地盤安裝
31	X86320	室內蓋加工	-	2544	1	X86320-SD01L-S	地盤安裝
32	X86341	壓企扣	-	2256	1	X86341-SD01LA	地盤安裝
33	X86321	室內企蓋加工	-	2293	1	X86321-SD01LA	地盤安裝
34	X86339	壓板加工	-	2545	1	X86339-SD01A	地盤安裝
35	X86342	室內蓋加工	-	2545	1	X86342-SD01A	地盤安裝
36	L061	鋁角25x25x3	-	30	2	L061-01	工廠組裝
37	-	3mm厚膠板	-	954.5	1	J858-SD-AP01D	地盤安裝
38	-	3mm厚膠板	-	954.5	1	J858-SD-AP02D	地盤安裝
39	-	3mm厚膠板	-	1093.5	1	J858-SD-AP02F	地盤安裝
40	X86317	室內開口之字扣碼	-	50	12	X86317-SD02	工廠組裝
41	X86325	趟門地樑	-	2128	1	X86325-SD01D	工廠組裝
42	X86331	底樑料加工	-	2128	1	X86331-SD01D	工廠組裝
43	H42208	趟門角碼35x50x4	-	30	2	H42208-01	工廠組裝
44	-	加力板(企角)	-	-	1	J858-SD-GS05	工廠組裝
45	X86346	趟門橫樑	-	998	1	X86346-SD06RD	工廠組裝
46	X86346	趟門橫樑	-	954.5	1	X86346-SD07RD	工廠組裝
47	X86346	趟門企位	-	2515	1	X86346-SD03A	工廠組裝
48	X86346	趟門企位	-	2515	1	X86346-SD05A	工廠組裝
67	X86329	趟門頂企料	-	2239	1	X86329-SD01D	地盤安裝

頂面		■
底面		■
企料底部開避位		■
底橫料防水巴摺去		■
安裝扣碼		
多点鎖芯型號:		
手柄型號:		
限位桿型號:		
T窗最大的開度:		
窗玉搭位數:		

規格	顏色	數量	备注
Ø8x1/2"圓鋼	A4-70	8	壓企碼
Ø8x1/2"圓鋼	A4-70	4	扣碼
M5x10螺絲	A4-70	4	字扣碼
M5x15螺絲	A4-70	2	企位碼
M5x25螺絲	A4-70	3	企位碼
M5x10螺絲	A4-70	9	門企位碼
Ø8x1-1/4"圓鋼	A4-70	24	頂企碼

門玉款	寬度(mm)	高度(mm)	只/輛	樓長
A-SD-05a-DS	1191.5	2548	1	
大圖版次				本圖版 F
日期				27/04/23
窗號	寬度(W)	高度(H)	數量	樓層
T1B-SD-C1	2341	2748	43	10F-60F
T2B-SD-C1	2341	2748	47	10F-65F
T3B-SD-C1	2341	2748	47	10F-65F
合計:			137	
圖號				-



序号	料号	名称	出荷	长度(mm)	支	加工说明	注明
68	-	趟門玉	-	-	1	A-SD-05a-DS	地盤安裝

序号	料号	名称	出荷	长度(mm)	支	加工说明	注明
1	I711	150x50x5鋁通	-	2748	1	I711-SD02L-S	地盤安裝
2	I711	150x50x5鋁通	-	2748	1	I711-SD01R-S	地盤安裝
3	I711	150x50x5鋁通	-	2341	1	I711-SD04RH-S	地盤安裝
4	I711	150x50x5鋁通	-	2341	1	I711-SD03RH-S	地盤安裝
5	X86317	室內開口之字扣碼	-	2341	2	X86317-SD01D	工廠組裝
6	L107	趟門角碼35x35x4	-	80	4	L107-01	工廠組裝
7	L00155	鋁企企身修口鋁角	-	2748	2	L00155-01A	工廠組裝
8	-	吸鐵通扣碼	-	-	3	J858-SD-GS01	工廠組裝


規格	顏色	數量	备注
M5x12螺絲	A4-70	12	頂企碼



工程號 J858 地盤 將軍澳 康城11期

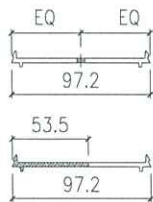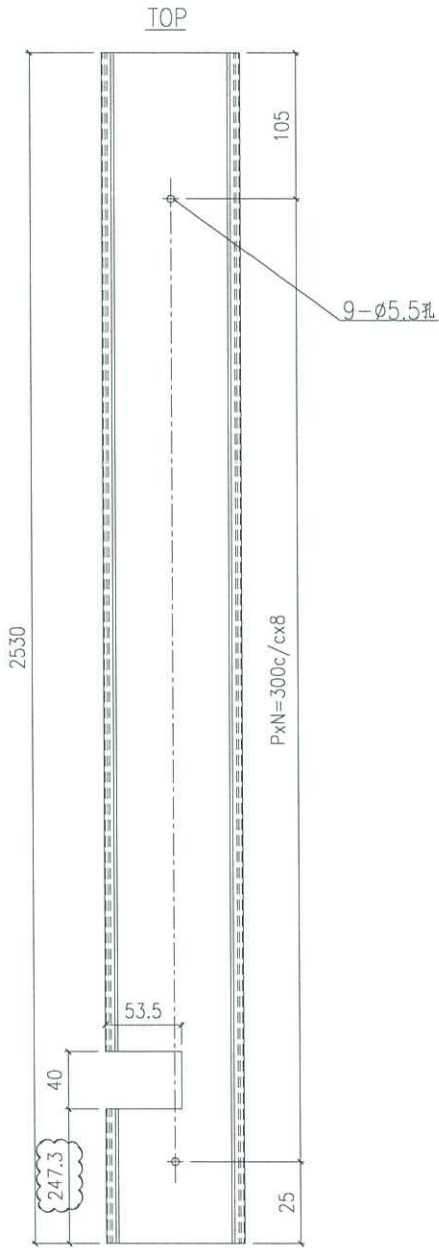


支

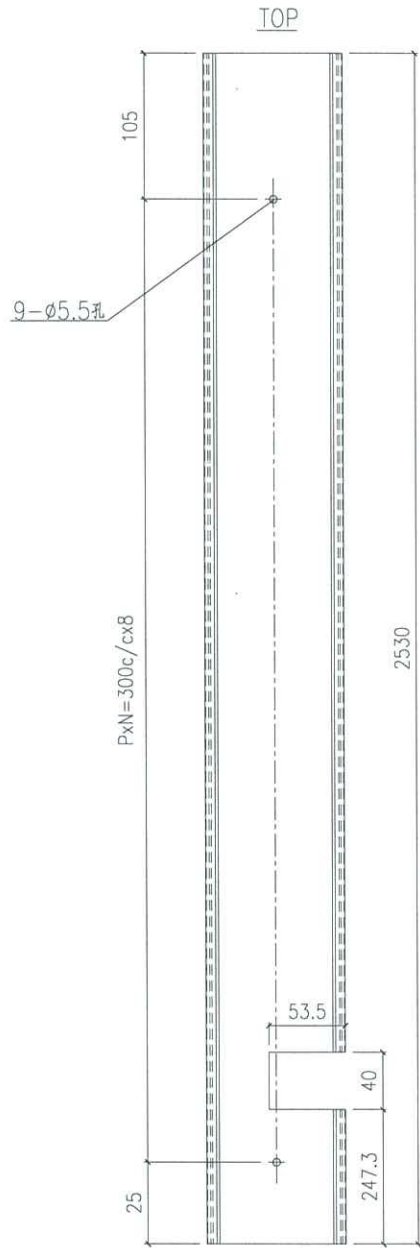

产品编号 X86340-SD01L

产品编号 X86340-SD01R

名稱	室內蓋加工	制圖	Jack	2023-01-12	修改	A	B
材料	X86340	復核			日期	20230106	20230201
顏色	鍍化	批准			圖號	X86340-SD01	

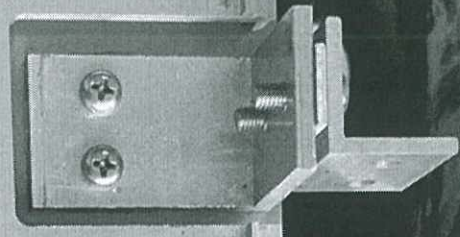

錯友：
補給箱
86340
SDOLL

運到友會館

