

## 工程指示 / 要求簡箋(E.I.)

工程指示編號：EI / 8484 / 24

修改版次： -

工程編號：J - 858

工程名稱：將軍澳日出康城 11

工程項目：趟門 地盆用防水片 (鉻化) 200 件

收件人：生統

發件人：Ant Yeung

日期：23/10/2024

要求提供 / 確認 事項：

內容：

按 EI 5210 B 版本加訂 200 件。作為現場備用、損耗、遺失的補單  
二寶收。

按最後版本加工圖生產。

EI5210 B 版: 判頭反饋，因石矢公差 (縮短)

1. 使用鉻化片

2. 需要安隔熱棉+錫紙

請在 2024.10.31 前完成上列要求。

附：頁

 原合約工程包 原合約工程加 / 減賬 新工程報價

分發東莞各部門：

( )生產技術總監 連附件 ( )技術部 連附件 ( )生產部 連附件 ( )機械設計部 連附件  
( )採購部 連附件 (✓)生產統籌部 連附件 (✓)小羅&清 連附件  
( )質檢部 連附件 ( )會計部 連附件 ( )報關組 連附件 (✓)其他 楊榮輝 連附件

分發香港各部門：

( )行政部 連附件 ( )會計部 連附件 ( )統籌部 連附件 (✓)工程部地盤科文\_積哥\_二寶\_\_ 連附件  
( )採購部 連附件 ( )QS 部 連附件 ( )維修部 連附件 ( )其他 \_\_\_\_\_ 連附件

傳遞編號：


HK 1936 / 24

發件人簽署：

項目經理簽署：

27 521B

美特铝质有限公司 MIDI Aluminium Fabricator Ltd.				工程號	J858	類別		物料號	-	
				地盘	康城11期	制圖	W. E. X	2022-08-11	圖號	FS-24
修改	-	-	-	採用工廠	地盘	✓	图纸名称	铝防水板加工图	復核	-
日期	-	-	-	材料颜色	CHROMATE		材料	1.5mm THK. 铝板	批准	-
								數量	-	
								單件重量	- (KG)	

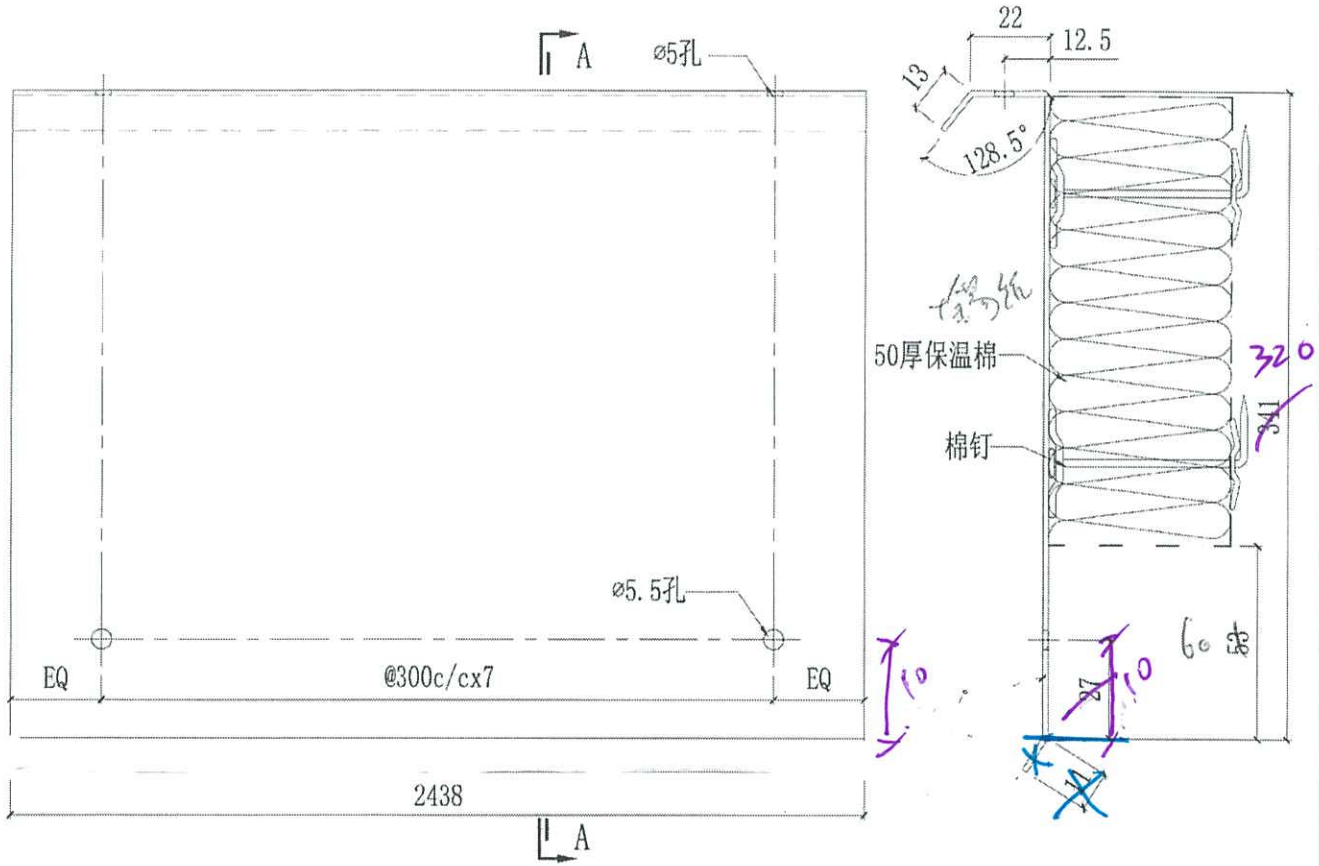


合计:	12	
T3A-CW10 (SU)	2	67/F
T3A-CW9 (SU)	1	67/F
T3A-CW8 (SU)	2	67/F
T3A-CW8 (SU)	2	67/F
T3B-CW9 (SU)	1	67/F
T3B-CW8 (SU)	2	67/F
T3A-CW6 (SU)	2	67/F
位置	数量	楼层

200  
件

领到膠

可做防水胶

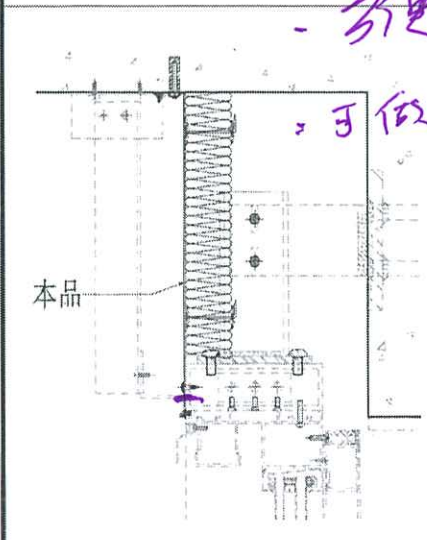

合计:	657	
T2A-CW8 (SU)	2	67/F
T2A-CW9 (SU)	1	67/F
T2A-CW10 (SU)	2	67/F
T2B-CW9 (SU)	1	67/F
T2B-CW8 (SU)	2	67/F
T2A-CW7 (SU)	2	67/F
T1A-CW9 (SU)	2	62/F
T1A-CW10 (SU)	1	62/F
T1A-CW11 (SU)	2	62/F
T1B-CW8 (SU)	1	62/F
T1B-CW7 (SU)	2	62/F
T1A-CW8 (SU)	2	62/F
T3A-CW3	98	9~66/F
T3A-CW4	49	9~66/F
T3A-CW5	49	9~66/F
T3B-CW6	98	9~66/F
T3B-CW5	49	9~66/F
T3B-CW4	49	9~66/F
T3B-CW3	49	9~66/F
T3B-CW2	49	9~66/F
T3B-CW1	49	9~66/F
T3A-CW1	49	9~66/F
T3A-CW2	49	9~66/F
位置	数量	楼层

合计:	1222	
T2A-CW3	98	9~66/F
T2A-CW4	49	9~66/F
T2A-CW5	49	9~66/F
T2B-CW6	98	9~66/F
T2B-CW5	49	9~66/F
T2B-CW4	49	9~66/F
T2B-CW3	49	9~66/F
T2B-CW2	49	9~66/F
T2B-CW1	49	9~66/F
T2A-CW1	49	9~66/F
T2A-CW2	49	9~66/F
T1A-CW3	90	9~61/F
T1A-CW4	45	9~61/F
T1A-CW5	45	9~61/F
T1A-CW6	45	9~61/F
T1B-CW6	45	9~61/F
T1B-CW5	45	9~61/F
T1B-CW4	45	9~61/F
T1B-CW3	45	9~61/F
T1B-CW2	45	9~61/F
T1B-CW1	45	9~61/F
T1A-CW1	45	9~61/F
T1A-CW2	45	9~61/F
位置	数量	楼层

1/8 2012年11月25日

92-701

