



## 工程指示 / 要求簡箋(E.I.)

工程指示編號：EI / 8522/24

修改版次：-

工程編號：J - 858

工程名稱：將軍澳日出康城

工程項目：欄河玻璃 寶發訂購 20 件 地盤用 (2024-11-05 會議)

收件人：Maggie

發件人：Ant Yeung

日期：06/11/2024

□要求提供 / □確認 事項：

- |                                    |                                     |                               |
|------------------------------------|-------------------------------------|-------------------------------|
| <input type="checkbox"/> 初步鋁料 B.M. | <input type="checkbox"/> 加工拆圖，然後生產  | <input type="checkbox"/> 尺寸表  |
| <input type="checkbox"/> 正式鋁料 B.M. | <input type="checkbox"/> 技術上資料 / 指示 | <input type="checkbox"/> 報價   |
| <input type="checkbox"/> 配件 B.M.   | <input type="checkbox"/> 樣辦或貨品說明書   | <input type="checkbox"/> 分判合約 |

內容：

按(2024-11-05 會議) 信和要求訂玻璃，供寶發安裝，請按玻璃 BM 生產玻璃，共 20 件 送地盤。

## 1. 有兩款欄河玻璃

- 10mm T +1.52 PVB +10mmT (17 件)
- 15mmT + 2.28 SGP+ 15mmT (3 件)

留意上述不同

## 2. 請安排熱浸

3. 不要印上熱浸標籤。只給“可移除”的標籤。

4. 玻璃標籤請註明樓層，座，單位。

5. 老闆答應信和訂購，已安排報價。稍後附信。

6. 此份 BM 資料來源，信和代表 Kenny。

7. 出貨地盆，由信和代表 Kenny 收貨。

謝謝

請在 2024. 11. 22 前完成上列要求。

分發東莞各部門：

- |                                 |                              |                                |                              |                               |                              |                                |                              |
|---------------------------------|------------------------------|--------------------------------|------------------------------|-------------------------------|------------------------------|--------------------------------|------------------------------|
| <input type="checkbox"/> 生產技術總監 | <input type="checkbox"/> 連附件 | <input type="checkbox"/> 技術部   | <input type="checkbox"/> 連附件 | <input type="checkbox"/> 生產部  | <input type="checkbox"/> 連附件 | <input type="checkbox"/> 機械設計部 | <input type="checkbox"/> 連附件 |
| <input type="checkbox"/> 採購部    | <input type="checkbox"/> 連附件 | <input type="checkbox"/> 生產統籌部 | <input type="checkbox"/> 連附件 | <input type="checkbox"/> 小羅&清 | <input type="checkbox"/> 連附件 |                                |                              |
| <input type="checkbox"/> 質檢部    | <input type="checkbox"/> 連附件 | <input type="checkbox"/> 會計部   | <input type="checkbox"/> 連附件 | <input type="checkbox"/> 報關組  | <input type="checkbox"/> 連附件 | <input type="checkbox"/> 其他    | <input type="checkbox"/> 連附件 |

分發香港各部門：

- |   |   |                               |                              |                              |                              |   |   |
|---|---|-------------------------------|------------------------------|------------------------------|------------------------------|---|---|
| <input type="checkbox"/> 行政部            | <input type="checkbox"/> 連附件            | <input type="checkbox"/> 會計部  | <input type="checkbox"/> 連附件 | <input type="checkbox"/> 統籌部 | <input type="checkbox"/> 連附件 | <input checked="" type="checkbox"/> 工程部地盤科文 | <input checked="" type="checkbox"/> 連附件 |
| <input checked="" type="checkbox"/> 採購部 | <input checked="" type="checkbox"/> 連附件 | <input type="checkbox"/> QS 部 | <input type="checkbox"/> 連附件 | <input type="checkbox"/> 維修部 | <input type="checkbox"/> 連附件 | <input type="checkbox"/> 其他                 | <input type="checkbox"/> 連附件            |

傳遞編號：

HK / 24


發件人簽署：

項目經理簽署：

訂購用

BOM NO.	BOM LOG	TOWER 座	FLOOR/JUNT 樓層 / 單位	GLASS TYPE 玻璃類型	GLASS NO.玻璃 編號	SIZE (WxH)	數量
1	S1-GS-01	T 1	59AD	10 CT + 1.52PVB + 10 CT	S1-G1-TAG07	2150 X 1160	1
2	S1-GST2-LOG03	T2	55AD	10 CT + 1.52PVB + 10 CT	S1-G1-TAG101	2175 X 1160	1
3	S1-GST2-LOG03	T2	39AD	10 CT + 1.52PVB + 10 CT	S1-G1-TAG101	2175 X 1160	1
4	S4-GS-LOG07+09	T3	9F	15 CT + 2.28 SGP + 15 CT	S4-GS01-TAG308	1187.5 X 961	1
5	S4-GS-LOG07+09	T3	9F	15 CT + 2.28 SGP + 15 CT	S4-GS01-TAG316	1282.5 X 961	1
6	S4-GS-LOG07+09	T3	9F	15 CT + 2.28 SGP + 15 CT	S4-GS01-TAG320	1218 X 961	1
7	S1-GST3-LOG03	T3	23BF	10 CT + 1.52PVB + 10 CT	S1-G1-TAG201	2175 X 1160	1
8	S1-GST3-LOG03	T3	29AD	10 CT + 1.52PVB + 10 CT	S1-G1-TAG201	2175 X 1160	1
9	S1-GST3-LOG03	T3	32AD	10 CT + 1.52PVB + 10 CT	S1-G1-TAG201	2175 X 1160	1
10	S1-GST3-LOG03	T3	41AD	10 CT + 1.52PVB + 10 CT	S1-G1-TAG201	2175 X 1160	1
11	S1-GST3-LOG03	T3	42AD	10 CT + 1.52PVB + 10 CT	S1-G1-TAG201	2175 X 1160	1
12	S1-GST3-LOG03	T3	43AD	10 CT + 1.52PVB + 10 CT	S1-G1-TAG201	2175 X 1160	1
13	S1-GST3-LOG03	T3	47BD	10 CT + 1.52PVB + 10 CT	S1-G1-TAG202	2055 X 1160	1
14	S1-GST3-LOG03	T3	65BD	10 CT + 1.52PVB + 10 CT	S1-G1-TAG202	2055 X 1160	1
15	S1-GST3-LOG03	T3	19BD	10 CT + 1.52PVB + 10 CT	S1-G1-TAG202	2055 X 1160	1
16	S1-GST3-LOG03	T3	65AE	10 CT + 1.52PVB + 10 CT	S1-G1-TAG201	2175 X 1160	1
17	S1-GST3-LOG03	T3	25AC	10 CT + 1.52PVB + 10 CT	S1-G1-TAG209	535 X 1160	1
18	S1-GST3-LOG03	T3	27AG	10 CT + 1.52PVB + 10 CT	S1-G1-TAG201	2175 X 1160	1
19	S1-GST3-LOG03	T3	62AF	10 CT + 1.52PVB + 10 CT	S1-G1-TAG201	2175 X 1160	1
20	S1-GST3-LOG03	T3	42BA	10 CT + 1.52PVB + 10 CT	S1-G1-TAG204	1875 X 1160	1

↑  
附加圖兩張

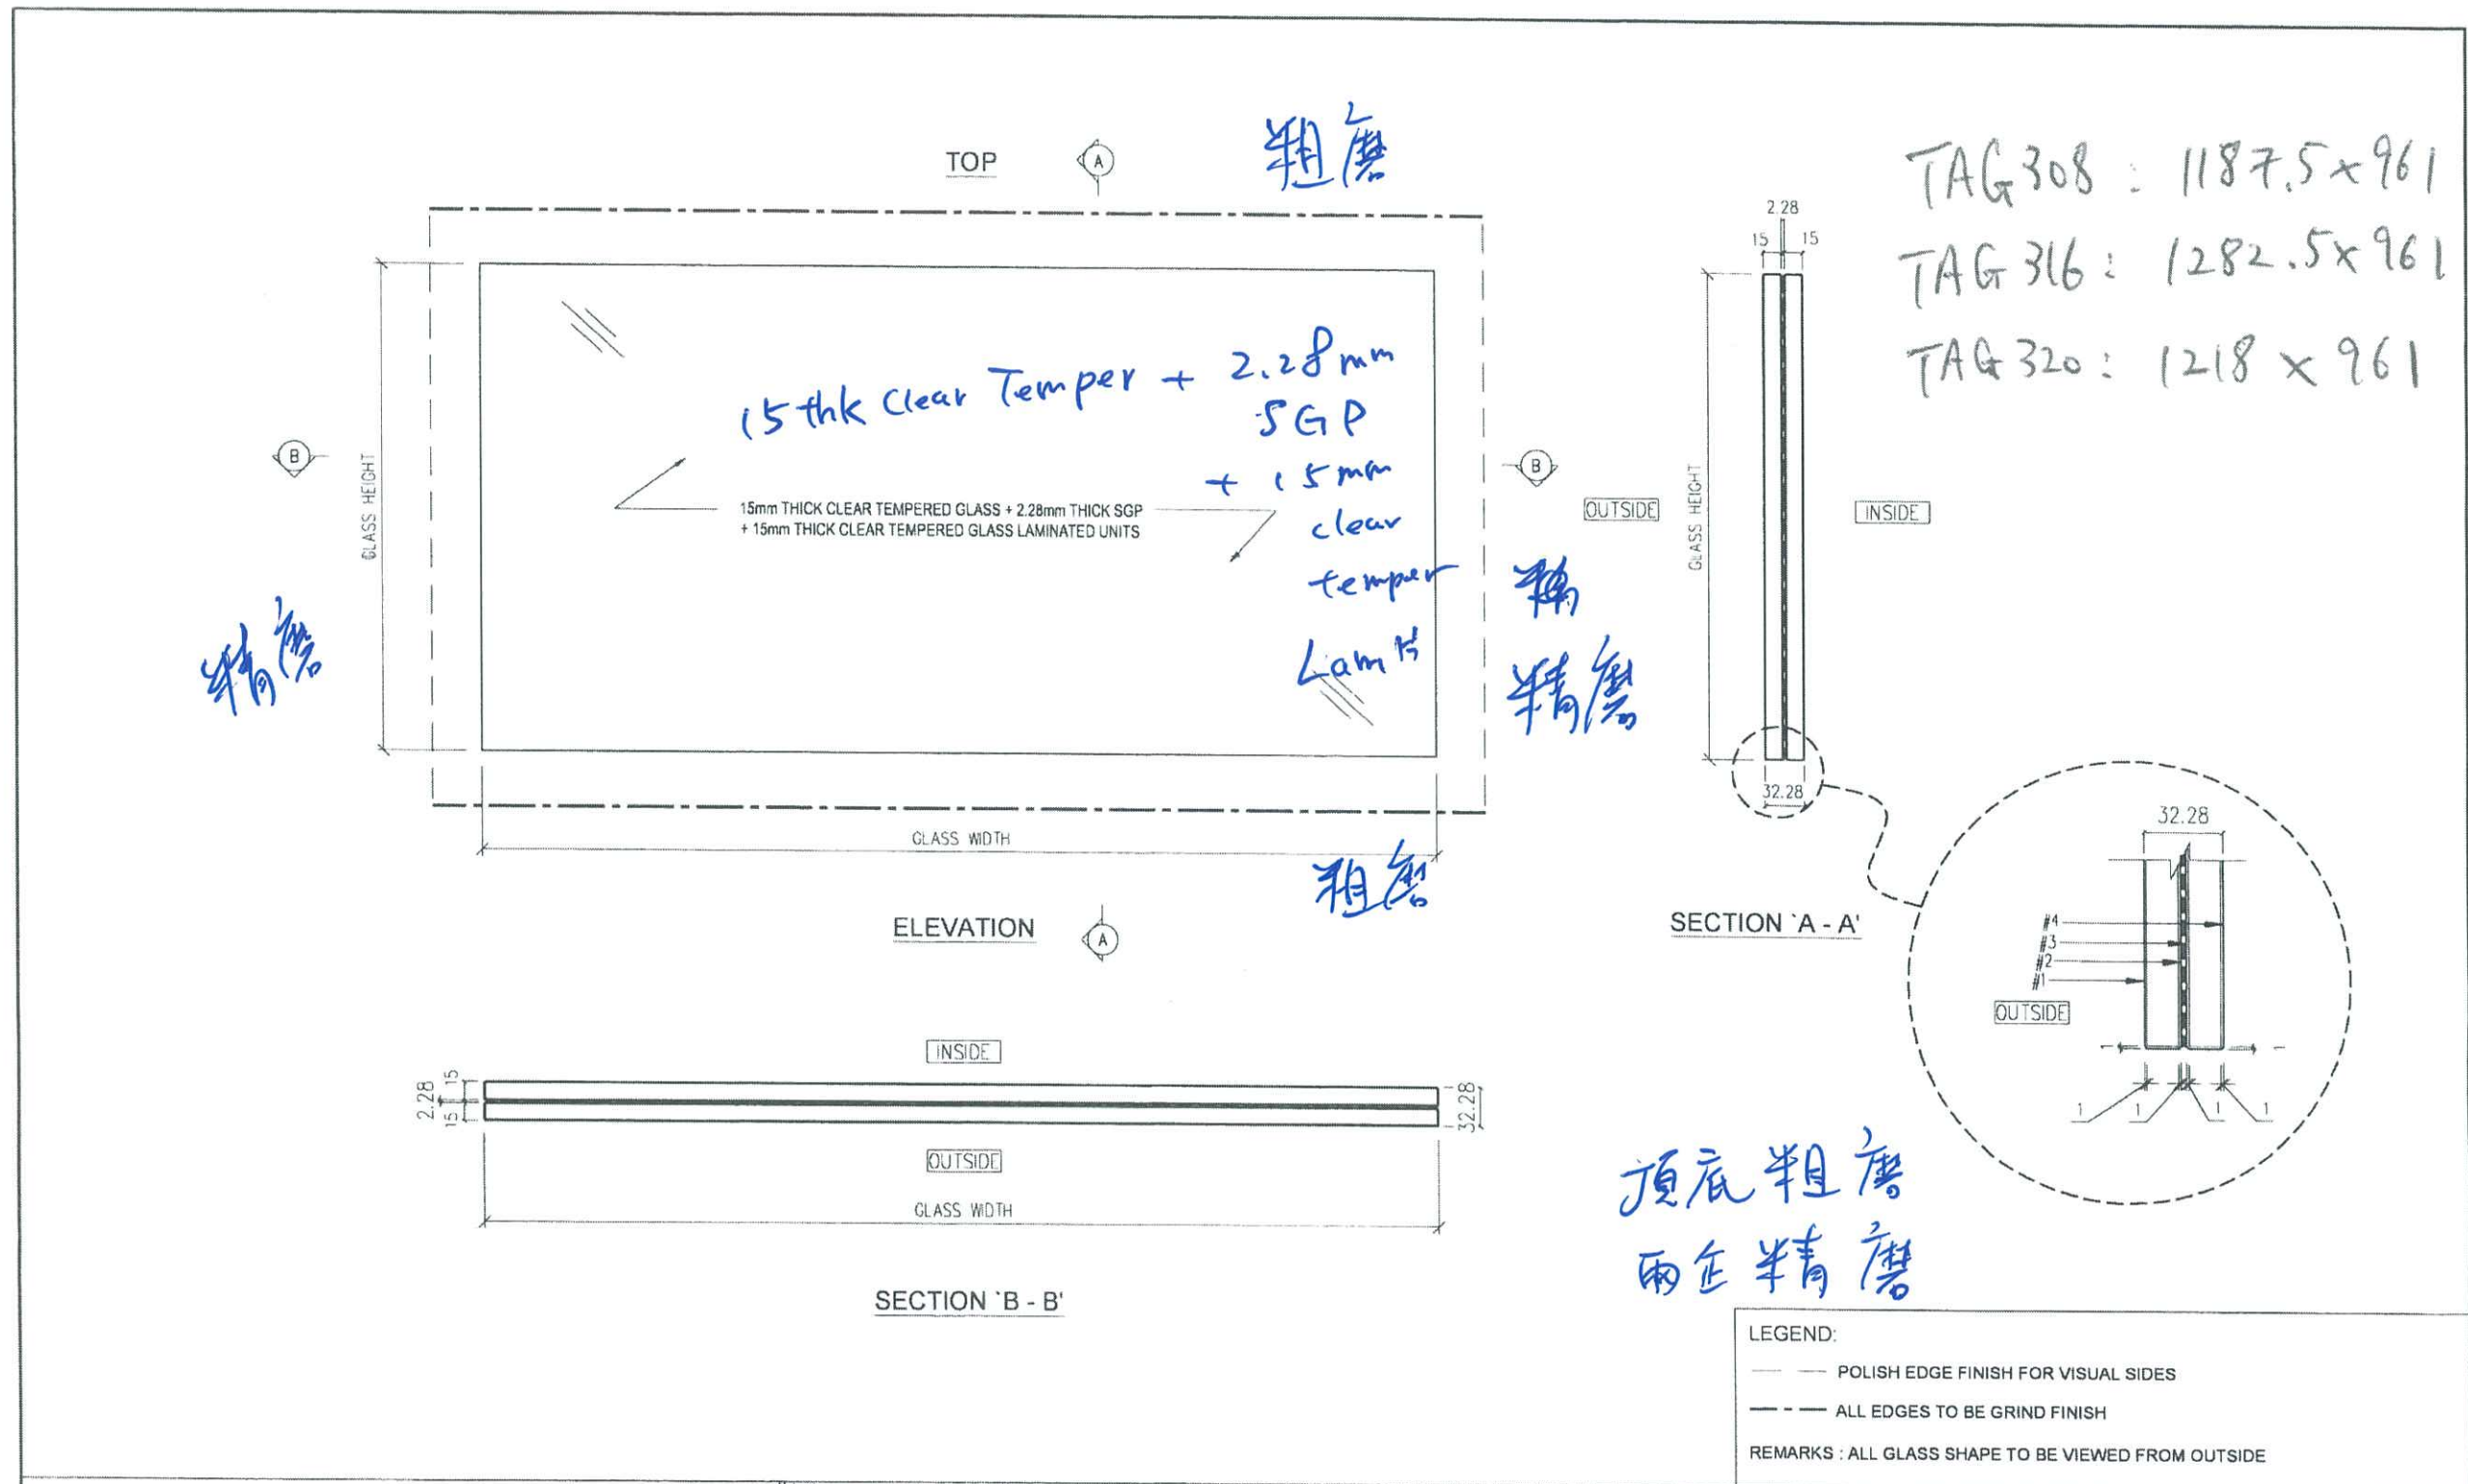

TAG 308 : 1187.5 x 961 x 1件  
 TAG 316 : 1282.5 x 961 x 1件  
 TAG 320 : 1218 x 961 x 1件

頂底粗磨  
 兩面精磨



DISTRIBUTION TABLE	
編號:	-
材料:	15mm THICK CLEAR TEMPERED GLASS + 2.28mm THICK SGP + 15mm THICK CLEAR TEMPERED GLASS LAMINATED UNITS
表面處理:	-

校對:	-
日期:	-
製圖:	SU
日期:	2023-11-07


**PF** 寶發建設工程有限公司  
 Polyfair Construction & Engineering Ltd.

工程名稱:	PROPOSED RESIDENTIAL DEVELOPMENT AT TKOTL7ORP, PHASE 11, LOHAS PARK, TSEUNG KWAN O, N. T.
項目:	FABRICATION DRAWING OF GLASS PANEL (FOR GLASS BALUSTRADE AT TRANSFER PLATE - 9/F LAYOUT PLAN (TOWER 3))

圖號:	S4-GS01-301	修改:	-
工程編號:	PF-21006	比例:	1 : 5

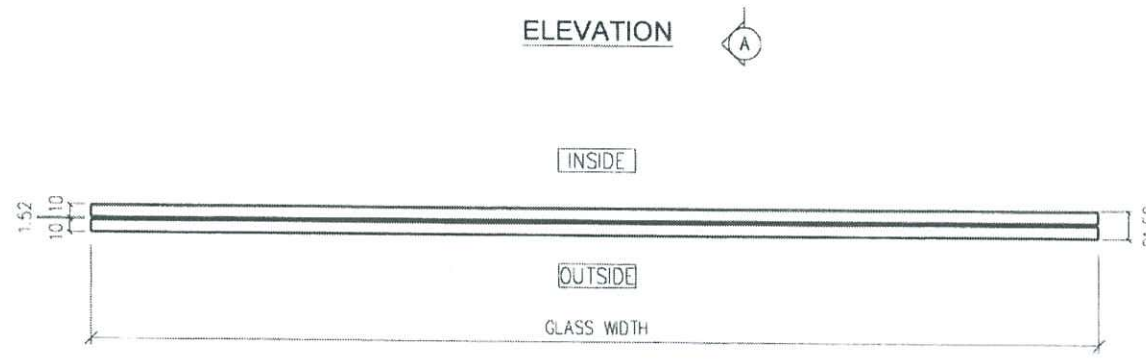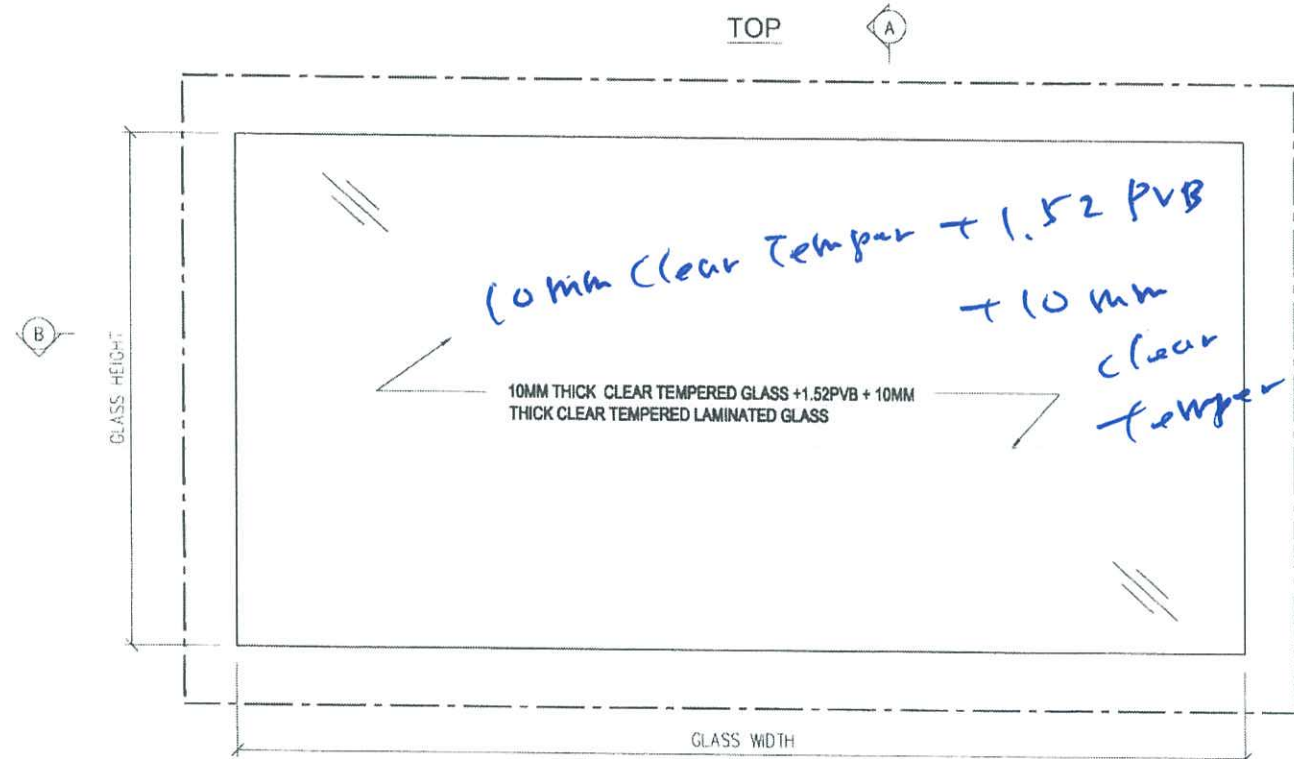

- 2175 x 1160 x 11件
- 2055 x 1160 x 3件
- 535 x 1160 x 1件
- 1875 x 1160 x 1件
- 2150 x 1160 x 1件

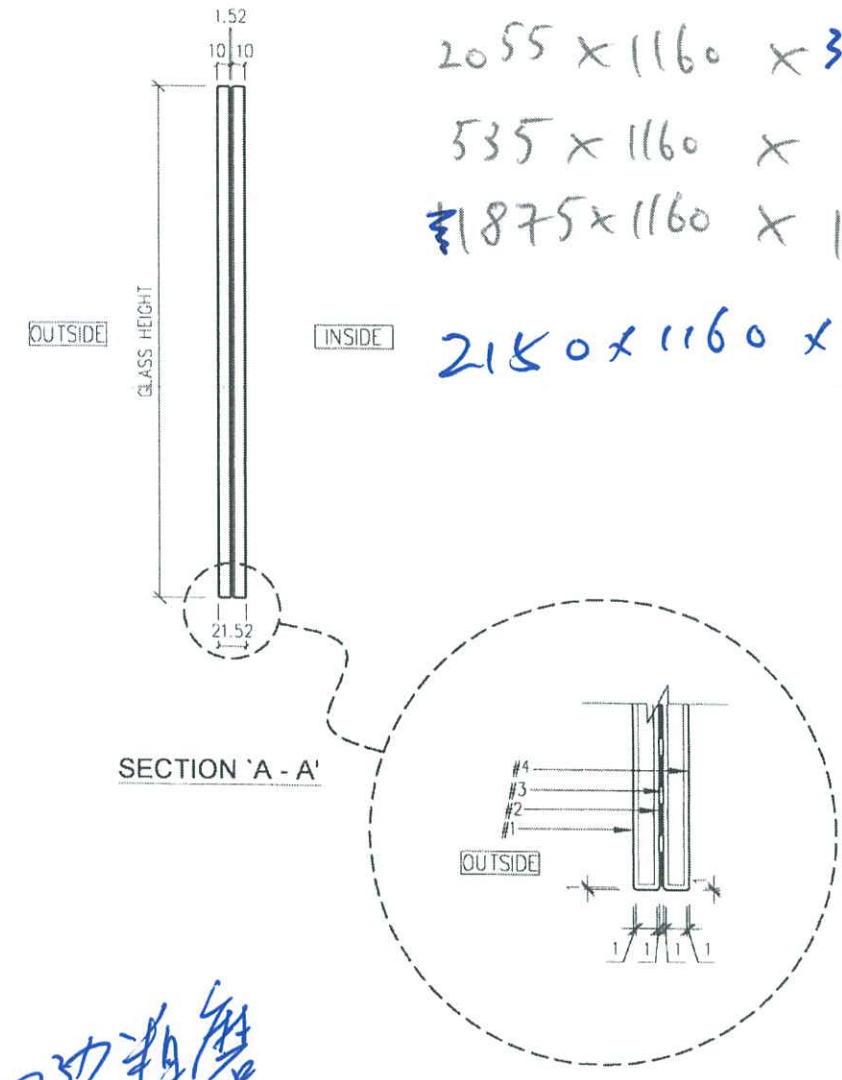

四邊粗磨

LEGEND:  
 - - - ALL EDGES TO BE GRIND FINISH  
 REMARKS : ALL GLASS SHAPE TO BE VIEWED FROM OUTSIDE

DISTRIBUTION TABLE		校對:
編號:	-	日期:
材料:	10MM THICK CLEAR TEMPERED GLASS + 1.52PVB + 10MM THICK CLEAR TEMPERED LAMINATED GLASS	製圖: LIN
表面處理:	-	日期: 2022-07

寶發建設工程有限公司  
 Polyfair Construction & Engineering Ltd.

工程名稱:	PROPOSED RESIDENTIAL DEVELOPMENT AT TKOTL70RP, PHASE 11, LOHAS PARK, TSEUNG KWAN O, N.T.
項目:	FABRICATION DRAWING OF GLASS PANEL (FOR (S1) Glass Balustrade and Aluminum Grille)

圖號:	S1-G1T3-001	修改:	-
工程編號:	PF-21006	比例:	1:5

Tower


2150

S1-GS-01	1	#1	59AD	10 CT + 1.52PVB + 10 CT	S1-G1-TAG07	2055 X 1160	+1	1	2024-11-05
S1-GST2-LOG03	2	#2	55AD	10 CT + 1.52PVB + 10 CT	S1-G1-TAG101	2175 X 1160	1	1	2024-11-05
S1-GST2-LOG03	2	#3	39AD	10 CT + 1.52PVB + 10 CT	S1-G1-TAG101	2175 X 1160	2	1	2024-11-05
S4-GS-LOG07+09	3	#4	9F	15 CT + 2.28 SGP + 15 CT	S4-GS01-TAG308	1187.5 X 961	✓	1	2024-11-05
S4-GS-LOG07+09	3	#5	9F	15 CT + 2.28 SGP + 15 CT	S4-GS01-TAG316	1282.5 X 961	✓	1	2024-11-05
S4-GS-LOG07+09	3	#6	9F	15 CT + 2.28 SGP + 15 CT	S4-GS01-TAG320	1218 X 961	✓	1	2024-11-05
S1-GST3-LOG03	3	#7	23BF	10 CT + 1.52PVB + 10 CT	S1-G1-TAG201	2175 X 1160	3	1	2024-11-05
S1-GST3-LOG03	3	#8	29AD	10 CT + 1.52PVB + 10 CT	S1-G1-TAG201	2175 X 1160	4	1	2024-11-05
S1-GST3-LOG03	3	#9	32AD	10 CT + 1.52PVB + 10 CT	S1-G1-TAG201	2175 X 1160	5	1	2024-11-05
S1-GST3-LOG03	3	#10	41AD	10 CT + 1.52PVB + 10 CT	S1-G1-TAG201	2175 X 1160	6	1	2024-11-05
S1-GST3-LOG03	3	#11	42AD	10 CT + 1.52PVB + 10 CT	S1-G1-TAG201	2175 X 1160	7	1	2024-11-05
S1-GST3-LOG03	3	#12	43AD	10 CT + 1.52PVB + 10 CT	S1-G1-TAG201	2175 X 1160	8	1	2024-11-05
S1-GST3-LOG03	3	#13	47BD	10 CT + 1.52PVB + 10 CT	S1-G1-TAG202	2055 X 1160	+2	1	2024-11-05
S1-GST3-LOG03	3	#14	65BD	10 CT + 1.52PVB + 10 CT	S1-G1-TAG202	2055 X 1160	+3	1	2024-11-05
S1-GST3-LOG03	3	#15	19BD	10 CT + 1.52PVB + 10 CT	S1-G1-TAG202	2055 X 1160	+4	1	2024-11-05
S1-GST3-LOG03	3	#16	65AE	10 CT + 1.52PVB + 10 CT	S1-G1-TAG201	2175 X 1160	9	1	2024-11-05
S1-GST3-LOG03	3	#17	25AC	10 CT + 1.52PVB + 10 CT	S1-G1-TAG209	535 X 1160	Δ1	1	2024-11-05
S1-GST3-LOG03	3	#18	27AG	10 CT + 1.52PVB + 10 CT	S1-G1-TAG201	2175 X 1160	10	1	2024-11-05
S1-GST3-LOG03	3	#19	62AF	10 CT + 1.52PVB + 10 CT	S1-G1-TAG201	2175 X 1160	11	1	2024-11-05
S1-GST3-LOG03	3	#20	42BA	10 CT + 1.52PVB + 10 CT	S1-G1-TAG204	1875 X 1160		1	2024-11-05

check

未落單

101, 201 ⇒ 2175 X 1160

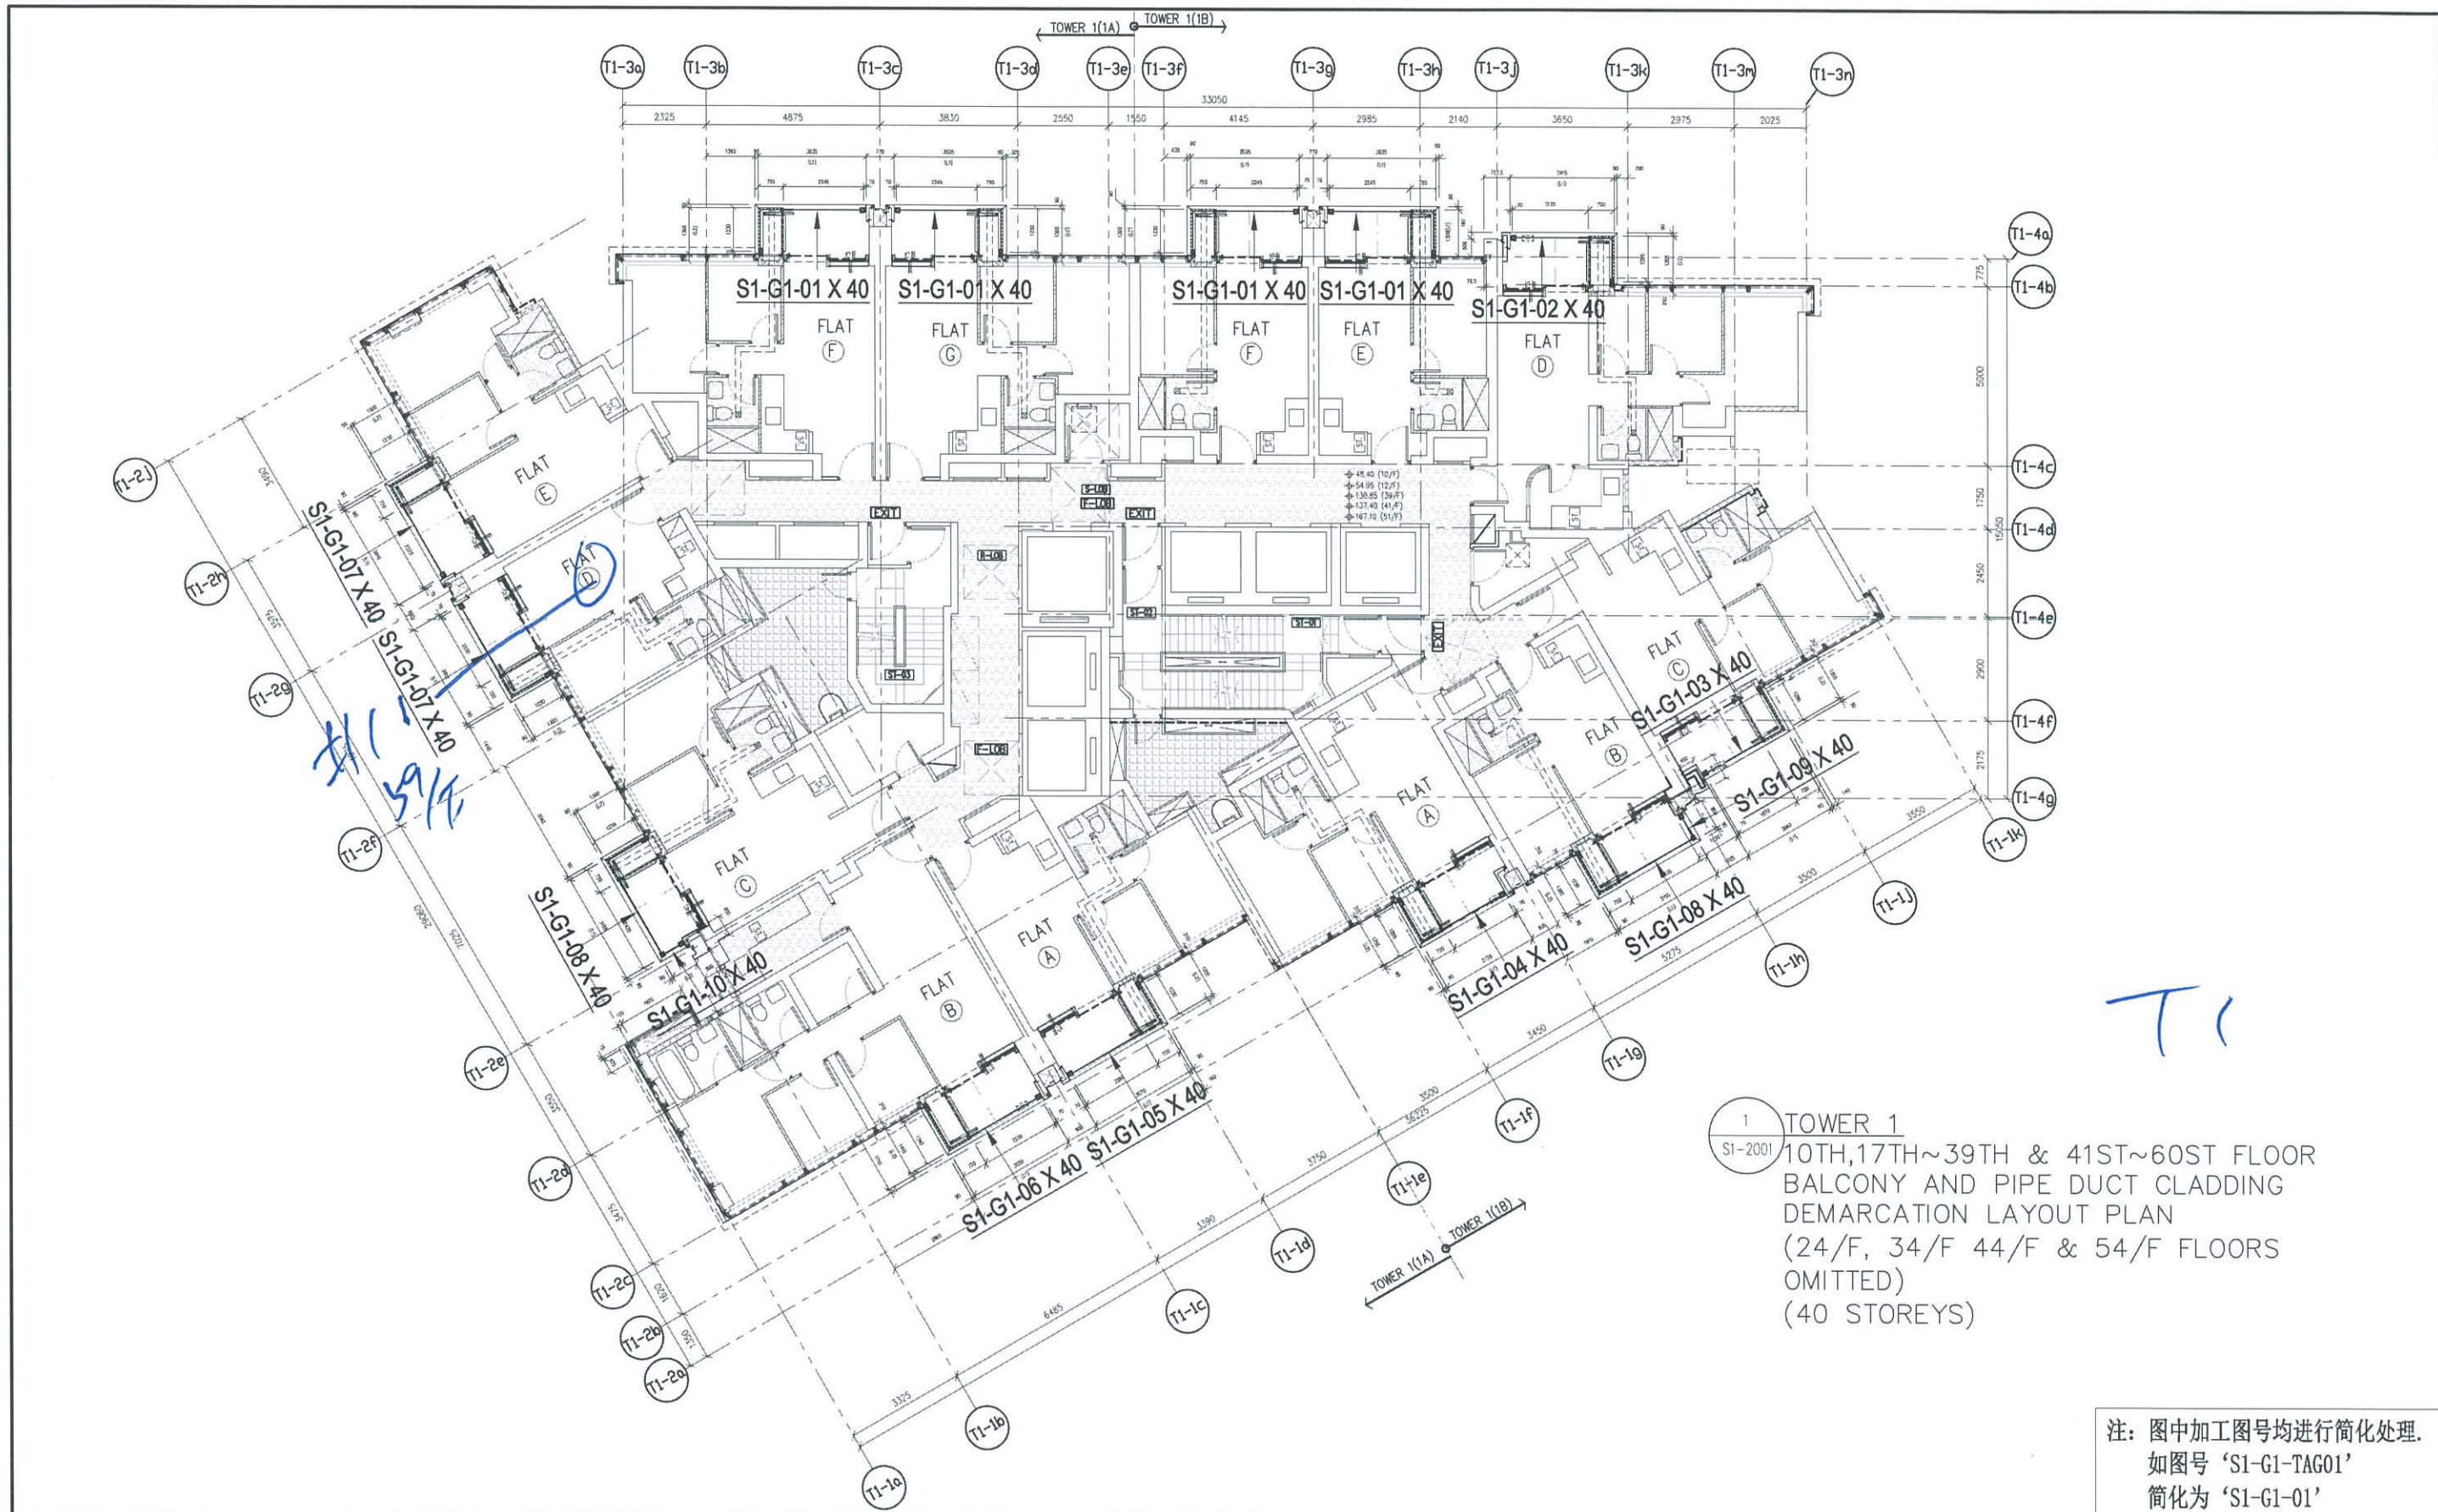


1 TOWER 1  
S1-2001 10TH, 17TH~39TH & 41ST~60ST FLOOR  
BALCONY AND PIPE DUCT CLADDING  
DEMARICATION LAYOUT PLAN  
(24/F, 34/F 44/F & 54/F FLOORS  
OMITTED)  
(40 STOREYS)

注：图中加工图号均进行简化处理。  
如图号‘S1-G1-TAG01’  
简化为‘S1-G1-01’

DISTRIBUTION TABLE		製圖: LIN	寶發建設工程有限公司 Polyfair Construction & Engineering Ltd.	工程名稱: PROPOSED RESIDENTIAL DEVELOPMENT AT TKOTL70RP, PHASE 11, LOHAS PARK, TSEUNG KWAN O, N.T.	圖號: S1-GP-LP01	修改: -
材料: -		日期: 2022-06		項目: LOCATION DRAWING OF GLASS PANEL (FOR S1) Glass Balustrade and Aluminum Grille)	工程編號: PF-21006	比例: 1:170
表面處理: -		修改日期:				




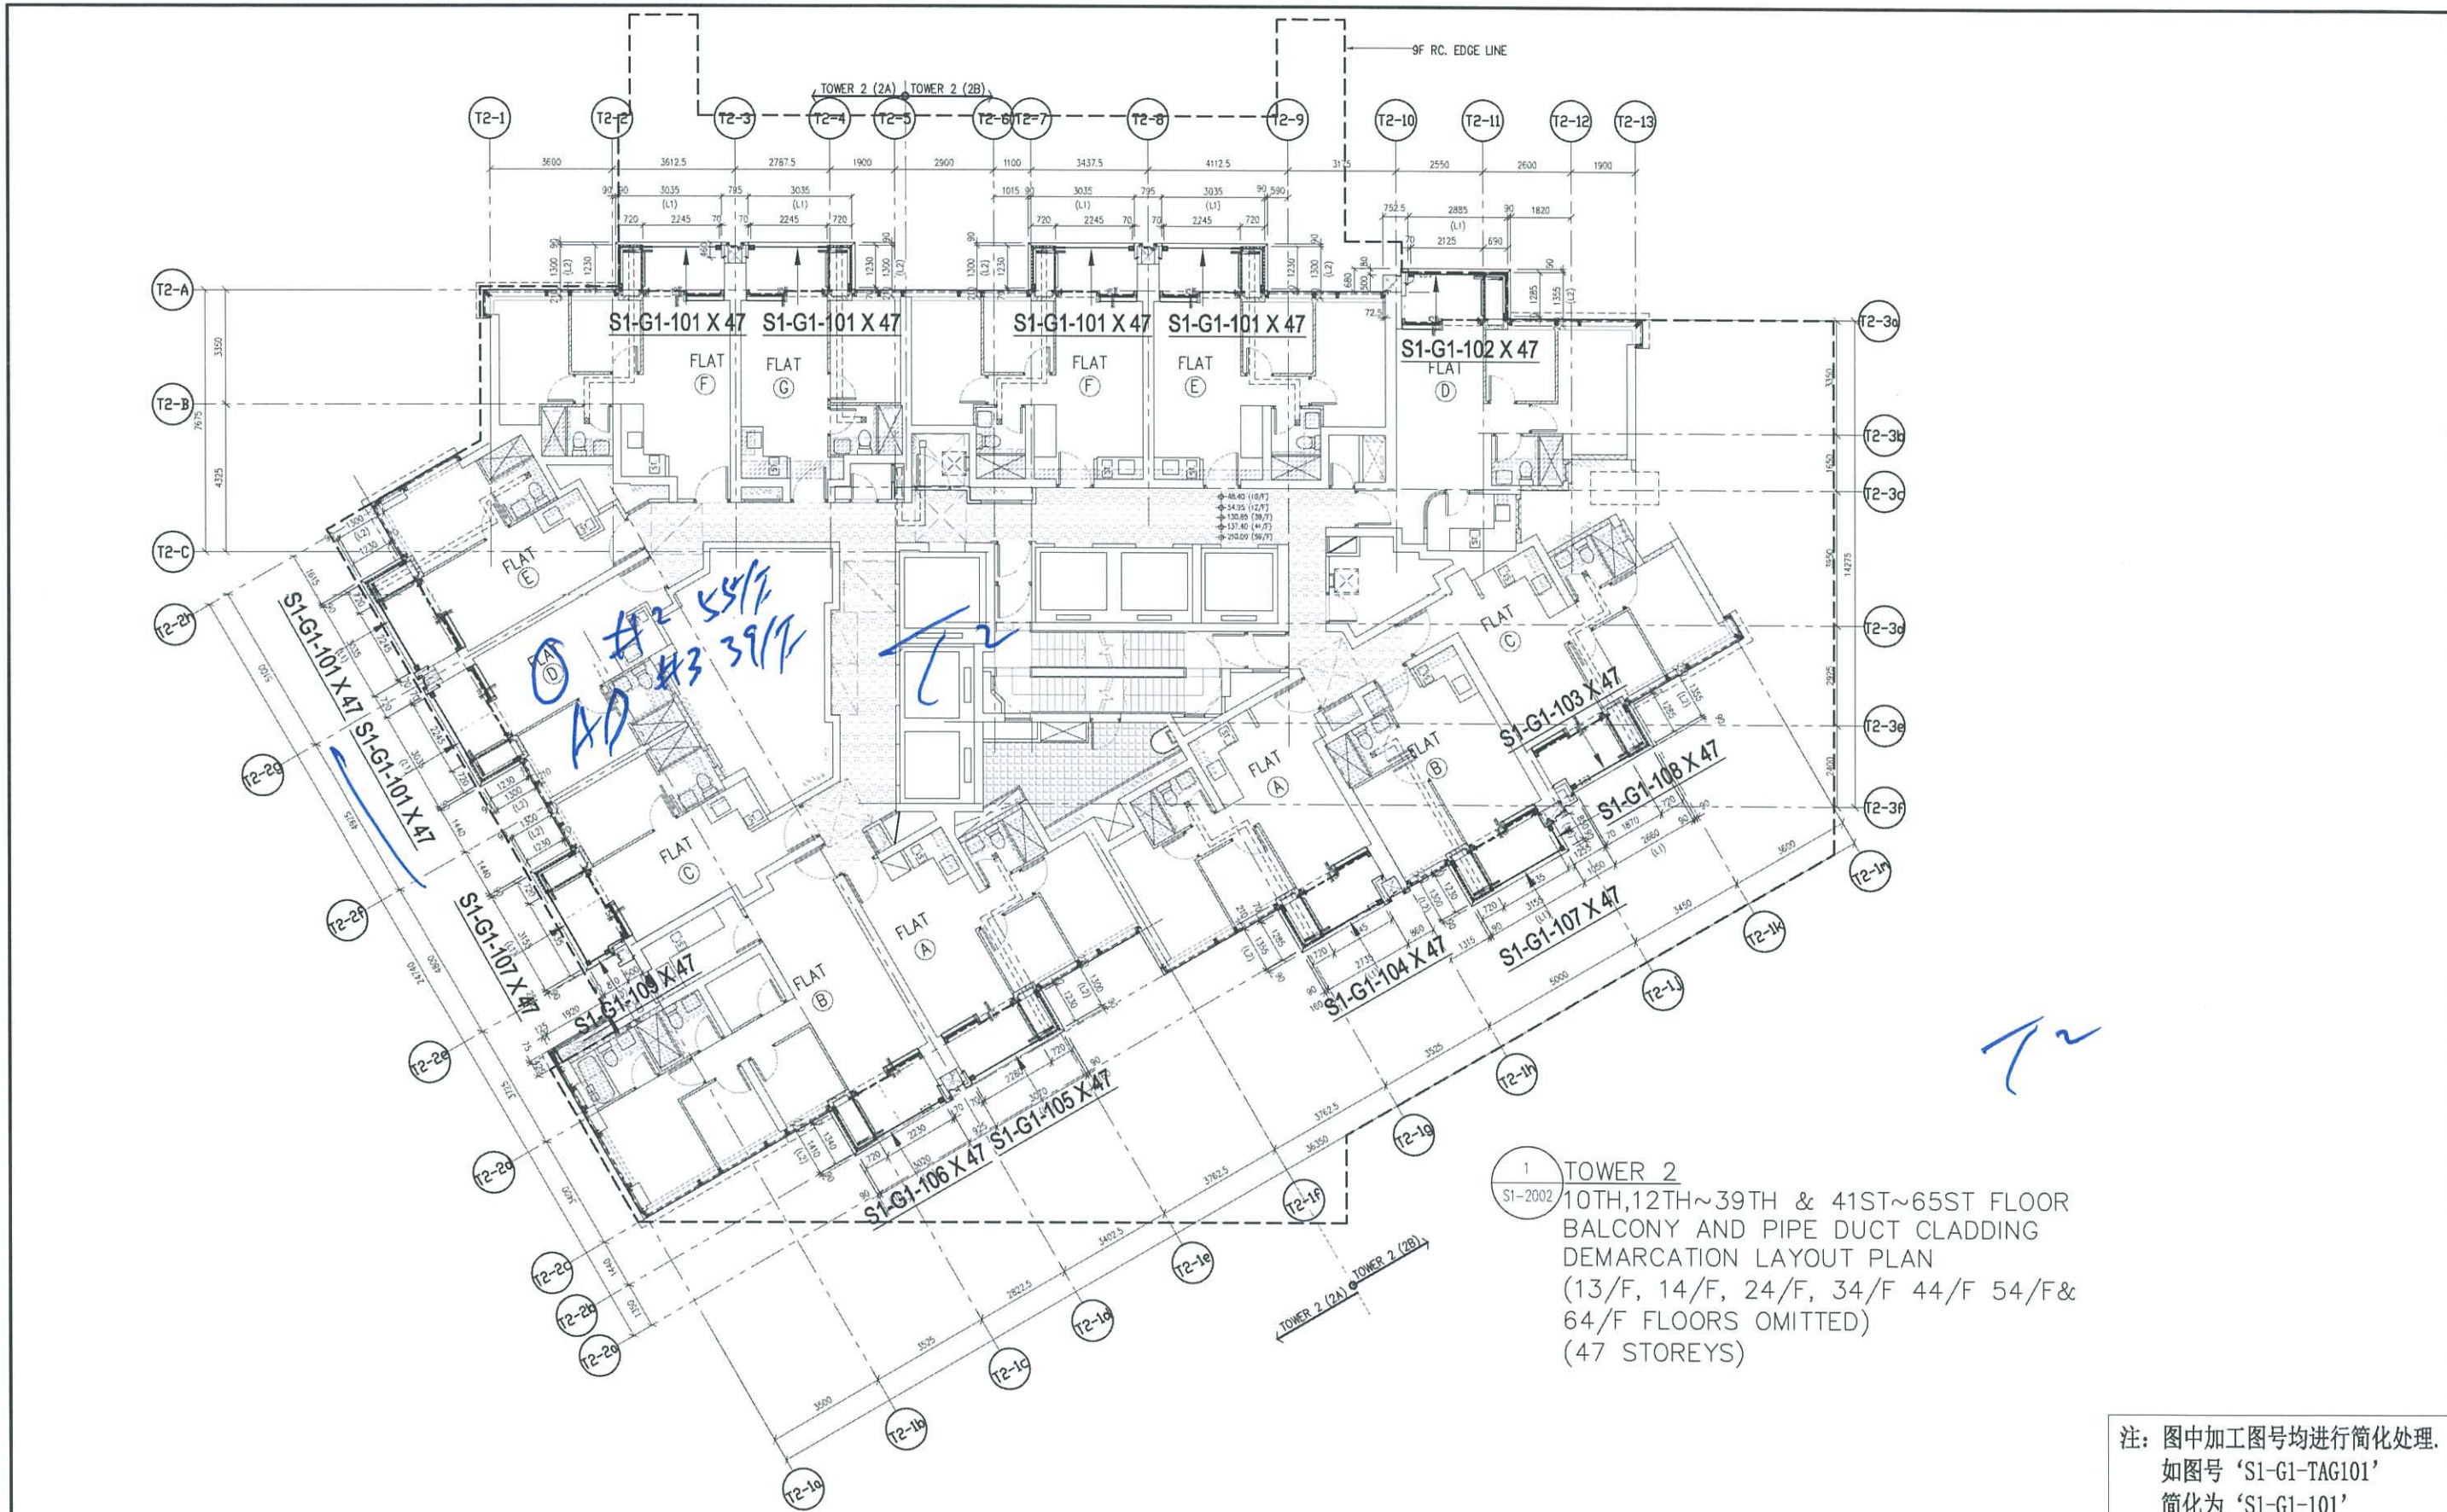

注：图中加工图号均进行简化处理。  
如图号‘S1-G1-TAG101’  
简化为‘S1-G1-101’

DISTRIBUTION TABLE		製圖: LIN	寶發建設工程有限公司 Polyfair Construction & Engineering Ltd.	工程名稱: PROPOSED RESIDENTIAL DEVELOPMENT AT TKOTL70RP, PHASE 11, LOHAS PARK, TSEUNG KWAN O, N.T.	圖號: S1-GPT2-LP01	修改: -
材料: -		日期: 2022-07		項目: LOCATION DRAWING OF GLASS PANEL (FOR S1) Glass Balustrade and Aluminum Grille	工程編號: PF-21006	比例: 1:170
表面處理: -		修改日期:				



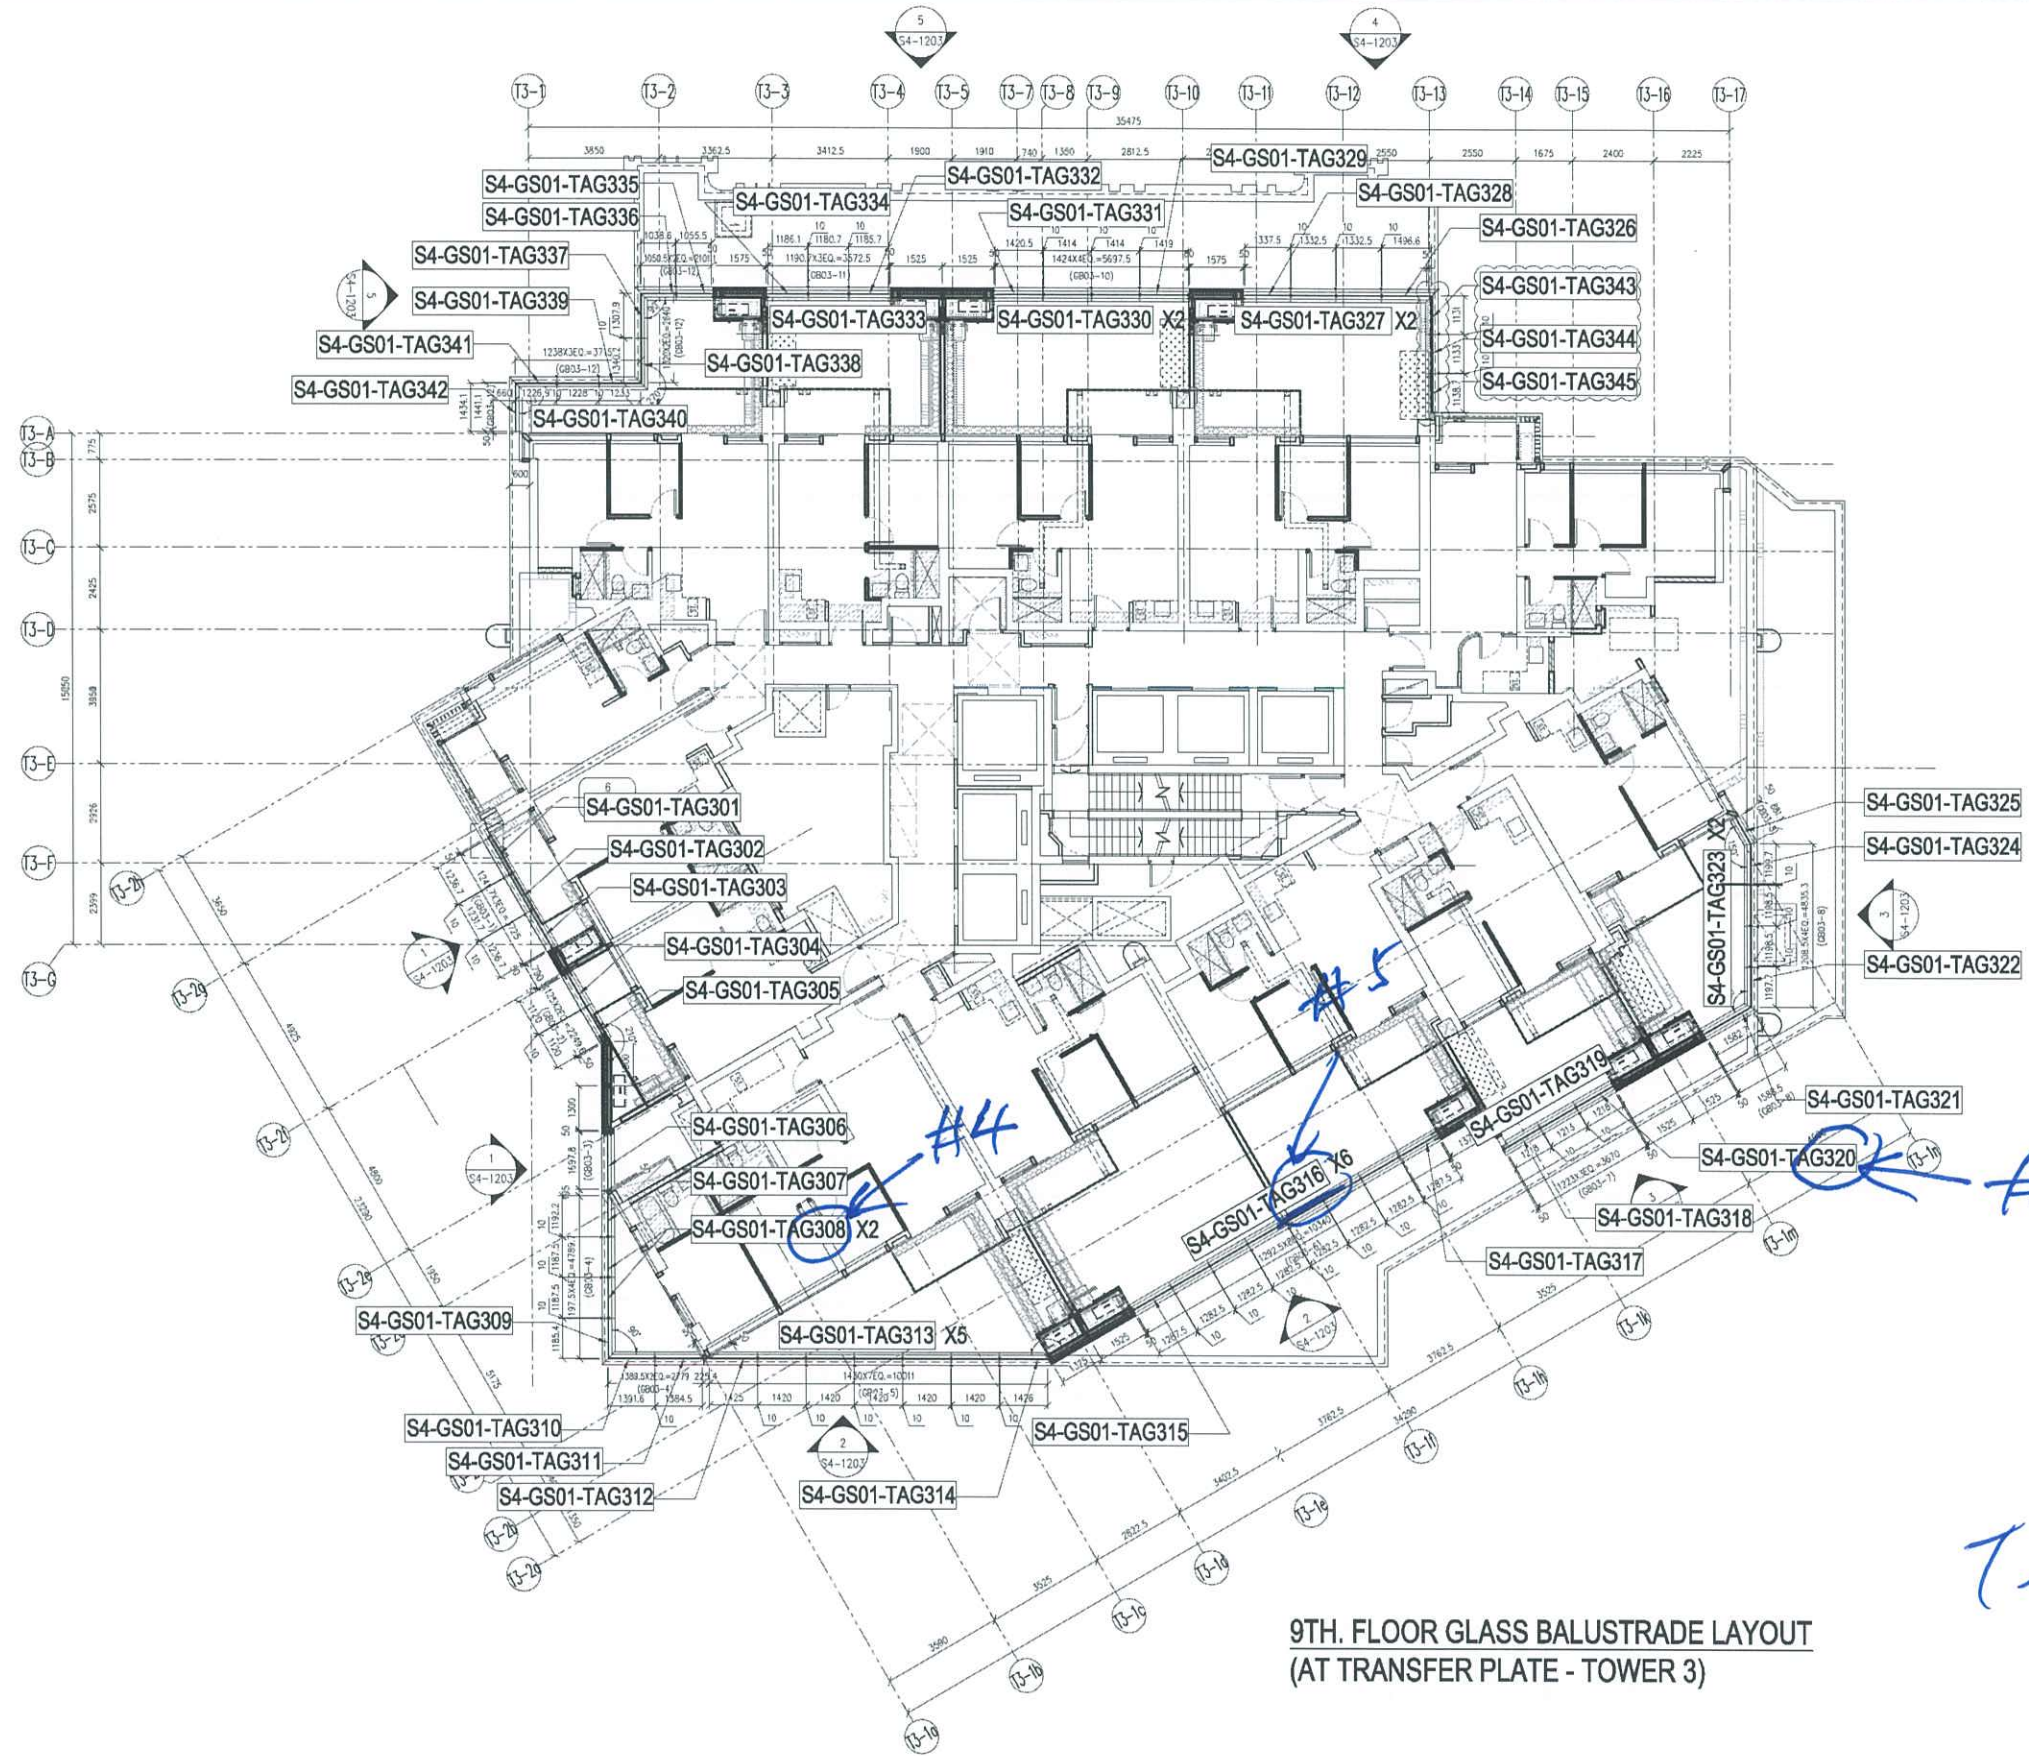

9TH. FLOOR GLASS BALUSTRADE LAYOUT  
(AT TRANSFER PLATE - TOWER 3)

T3 9/F

DISTRIBUTION TABLE		製圖: SU	寶發建設工程有限公司 Polyfair Construction & Engineering Ltd.	工程名稱: PROPOSED RESIDENTIAL DEVELOPMENT AT TKOTL70RP, PHASE 11, LOHAS PARK, TSEUNG KWAN O, N. T.	圖號: S4-GS01-LP301	修改: A
材料: -		日期: 2023-11-08		項目: LOCATION DRAWING OF GLASS PANEL (FOR GLASS BALUSTRADE AT TRANSFER PLATE - 9/F LAYOUT PLAN (TOWER 3))	工程編號: PF-21006	比例: 1 : 170
表面處理: -		修改日期:				

## Glass Panel Distribution Table

Project : PROPOSED RESIDENTIAL DEVELOPMENT AT TKOTL70RP, PHASE 11, LOHAS PARK, TSEUNG KWAN O, N.T.  
Job No.: PF-21006  
Title: (S4) GLASS BALUSTRADE AT TRANSFER PLATE - 9/F LAYOUT PLAN  
Type: Tower 3


Reference No.: S4-GPL- 03  
Date : 2024年8月29日  
Revision No.: B  
Date : 2024年9月26日

Tag No.	Glass Type	Panel Type	Module Dimension		Glass Panel Size		Glass Area (㎡)	Unit Weight (kg)	9/F	-	-	Total Quantity	Total Glass Area (㎡)	Revision	Glazing type ref. no.	备注	Remarks (Ref. Fab. Drawing Of Glass Panel)
			Width (mm)	Height (mm)	Width (mm)	Height (mm)											
S4-GS01-TAG301	S4-G01	Fixed Vision	1241.7	825.0	1236.7	961.0	1.2	91.3	1			1	1.19				S4-GS01-301
S4-GS01-TAG302	S4-G01	Fixed Vision	1241.7	825.0	1231.7	961.0	1.2	90.9	1			1	1.18				S4-GS01-301
S4-GS01-TAG303	S4-G01	Fixed Vision	1241.7	825.0	1236.7	961.0	1.2	91.3	1			1	1.19				S4-GS01-301
S4-GS01-TAG304	S4-G01	Fixed Vision	1125.0	825.0	1120.0	961.0	1.1	82.7	1			1	1.08				S4-GS01-301
S4-GS01-TAG305	S4-G01	Fixed Vision	1125.0	825.0	1120.0	961.0	1.1	82.7	1			1	1.08				S4-GS01-301
S4-GS01-TAG306	S4-G01	Fixed Vision	1697.8	825.0	1697.8	961.0	1.6	125.3	1			1	1.63				S4-GS01-301
S4-GS01-TAG307	S4-G01	Fixed Vision	1197.5	825.0	1192.5	961.0	1.1	88.0	1			1	1.15				S4-GS01-301
S4-GS01-TAG308	S4-G01	Fixed Vision	1197.5	825.0	1187.5	961.0	1.1	87.6	2			2	2.28				S4-GS01-301
S4-GS01-TAG309	S4-G01	90° Corner Fixed Vision	1197.5	825.0	1185.5	961.0	1.1	87.5	1			1	1.14				S4-GS01-302
S4-GS01-TAG310	S4-G01	90° Corner Fixed Vision	1389.5	825.0	1377.5	961.0	1.3	101.7	1			1	1.32				S4-GS01-303
S4-GS01-TAG311	S4-G01	Fixed Vision	1389.5	825.0	1384.5	961.0	1.3	102.2	1			1	1.33				S4-GS01-301
S4-GS01-TAG312	S4-G01	Fixed Vision	1430.0	825.0	1425.0	961.0	1.4	105.2	1			1	1.37				S4-GS01-301
S4-GS01-TAG313	S4-G01	Fixed Vision	1430.0	825.0	1420.0	961.0	1.4	104.8	5			5	6.82				S4-GS01-301
S4-GS01-TAG314	S4-G01	Fixed Vision	1430.0	825.0	1425.0	961.0	1.4	105.2	1			1	1.37				S4-GS01-301
S4-GS01-TAG315	S4-G01	Fixed Vision	1292.5	825.0	1287.5	961.0	1.2	95.0	1			1	1.24				S4-GS01-301
S4-GS01-TAG316	S4-G01	Fixed Vision	1292.5	825.0	1282.5	961.0	1.2	94.7	6			6	7.39				S4-GS01-301
S4-GS01-TAG317	S4-G01	Fixed Vision	1292.5	825.0	1287.5	961.0	1.2	95.0	1			1	1.24				S4-GS01-301
S4-GS01-TAG318	S4-G01	Fixed Vision	1223.0	825.0	1218.0	961.0	1.2	89.9	1			1	1.17				S4-GS01-301
S4-GS01-TAG319	S4-G01	Fixed Vision	1223.0	825.0	1213.0	961.0	1.2	89.5	1			1	1.17				S4-GS01-301
S4-GS01-TAG320	S4-G01	Fixed Vision	1223.0	825.0	1218.0	961.0	1.2	89.9	1			1	1.17				S4-GS01-301
S4-GS01-TAG321	S4-G01	120° Corner Fixed Vision	1588.5	825.0	1582.7	961.0	1.5	116.8	1			1	1.52				S4-GS01-306
S4-GS01-TAG322	S4-G01	120° Corner Fixed Vision	1208.5	825.0	1197.7	961.0	1.2	88.4	1			1	1.15				S4-GS01-307
S4-GS01-TAG323	S4-G01	Fixed Vision	1208.5	825.0	1198.5	961.0	1.2	88.5	2			2	2.30				S4-GS01-301
S4-GS01-TAG324	S4-G01	150° Corner Fixed Vision	1208.5	825.0	1198.3	961.0	1.2	88.4	1			1	1.15				S4-GS01-304
S4-GS01-TAG325	S4-G01	150° Corner Fixed Vision	881.0	825.0	875.8	961.0	0.8	64.6	1			1	0.84				S4-GS01-305
S4-GS01-TAG326	S4-G01	90° Corner Fixed Vision	1509.0	825.0	1497.0	961.0	1.4	110.5	1			1	1.44	A			S4-GS01-303
S4-GS01-TAG327	S4-G01	Fixed Vision	1342.5	825.0	1332.5	961.0	1.3	98.3	2			2	2.56				S4-GS01-301
S4-GS01-TAG328	S4-G01	Fixed Vision	1342.5	825.0	1337.5	961.0	1.3	98.7	1			1	1.29				S4-GS01-301
S4-GS01-TAG329	S4-G01	Fixed Vision	1424.0	825.0	1419.0	961.0	1.4	104.7	1			1	1.36				S4-GS01-301
S4-GS01-TAG330	S4-G01	Fixed Vision	1424.0	825.0	1414.0	961.0	1.4	104.4	2			2	2.72				S4-GS01-301
S4-GS01-TAG331	S4-G01	Fixed Vision	1424.0	825.0	1419.0	961.0	1.4	104.7	1			1	1.36				S4-GS01-301
S4-GS01-TAG332	S4-G01	Fixed Vision	1190.7	825.0	1185.7	961.0	1.1	87.5	1			1	1.14				S4-GS01-301
S4-GS01-TAG333	S4-G01	Fixed Vision	1190.7	825.0	1180.7	961.0	1.1	87.1	1			1	1.13				S4-GS01-301
S4-GS01-TAG334	S4-G01	Fixed Vision	1250.7	825.0	1245.7	961.0	1.2	91.9	1			1	1.20	B			S4-GS01-301
S4-GS01-TAG335	S4-G01	Fixed Vision	1050.5	825.0	1045.5	961.0	1.0	77.2	1			1	1.00				S4-GS01-301
S4-GS01-TAG336	S4-G01	90° Corner Fixed Vision	1050.5	825.0	1038.5	961.0	1.0	76.6	1			1	1.00				S4-GS01-302
S4-GS01-TAG337	S4-G01	90° Corner Fixed Vision	1320.0	825.0	1308.0	961.0	1.3	96.5	1			1	1.26				S4-GS01-303
S4-GS01-TAG338	S4-G01	270° Corner Fixed Vision	1320.0	825.0	1340.2	961.0	1.3	98.9	1			1	1.29				S4-GS01-308
S4-GS01-TAG339	S4-G01	270° Corner Fixed Vision	1238.0	825.0	1258.2	961.0	1.2	92.9	1			1	1.21				S4-GS01-309
S4-GS01-TAG340	S4-G01	Fixed Vision	1238.0	825.0	1228.0	961.0	1.2	90.6	1			1	1.18				S4-GS01-301
S4-GS01-TAG341	S4-G01	90° Corner Fixed Vision	1238.0	825.0	1226.0	961.0	1.2	90.5	1			1	1.18				S4-GS01-302
S4-GS01-TAG342	S4-G01	90° Corner Fixed Vision	1441.0	825.0	1434.0	961.0	1.4	105.8	1			1	1.38				S4-GS01-303
S4-GS01-TAG343	S4-G01	90° Corner Fixed Vision	1143.0	825.0	1131.0	961.0	1.1	83.5	1			1	1.09	A			S4-GS01-302
S4-GS01-TAG344	S4-G01	Fixed Vision	1143.0	825.0	1133.0	961.0	1.1	83.6	1			1	1.09	A			S4-GS01-301
S4-GS01-TAG345	S4-G01	Fixed Vision	1143.5	825.0	1138.5	961.0	1.1	84.0	1			1	1.09	A			S4-GS01-301
Total :									58	0	0	58	71.44	B			

### Glass Type Schedule

S4-G01 | 15mm THK. CLEAR TEMPERED GLASS +2.28mm THK. SGP + 15mm THK. CLEAR LAMINATED TEMPERED GLASS

备注:所有玻璃参照签样样板.

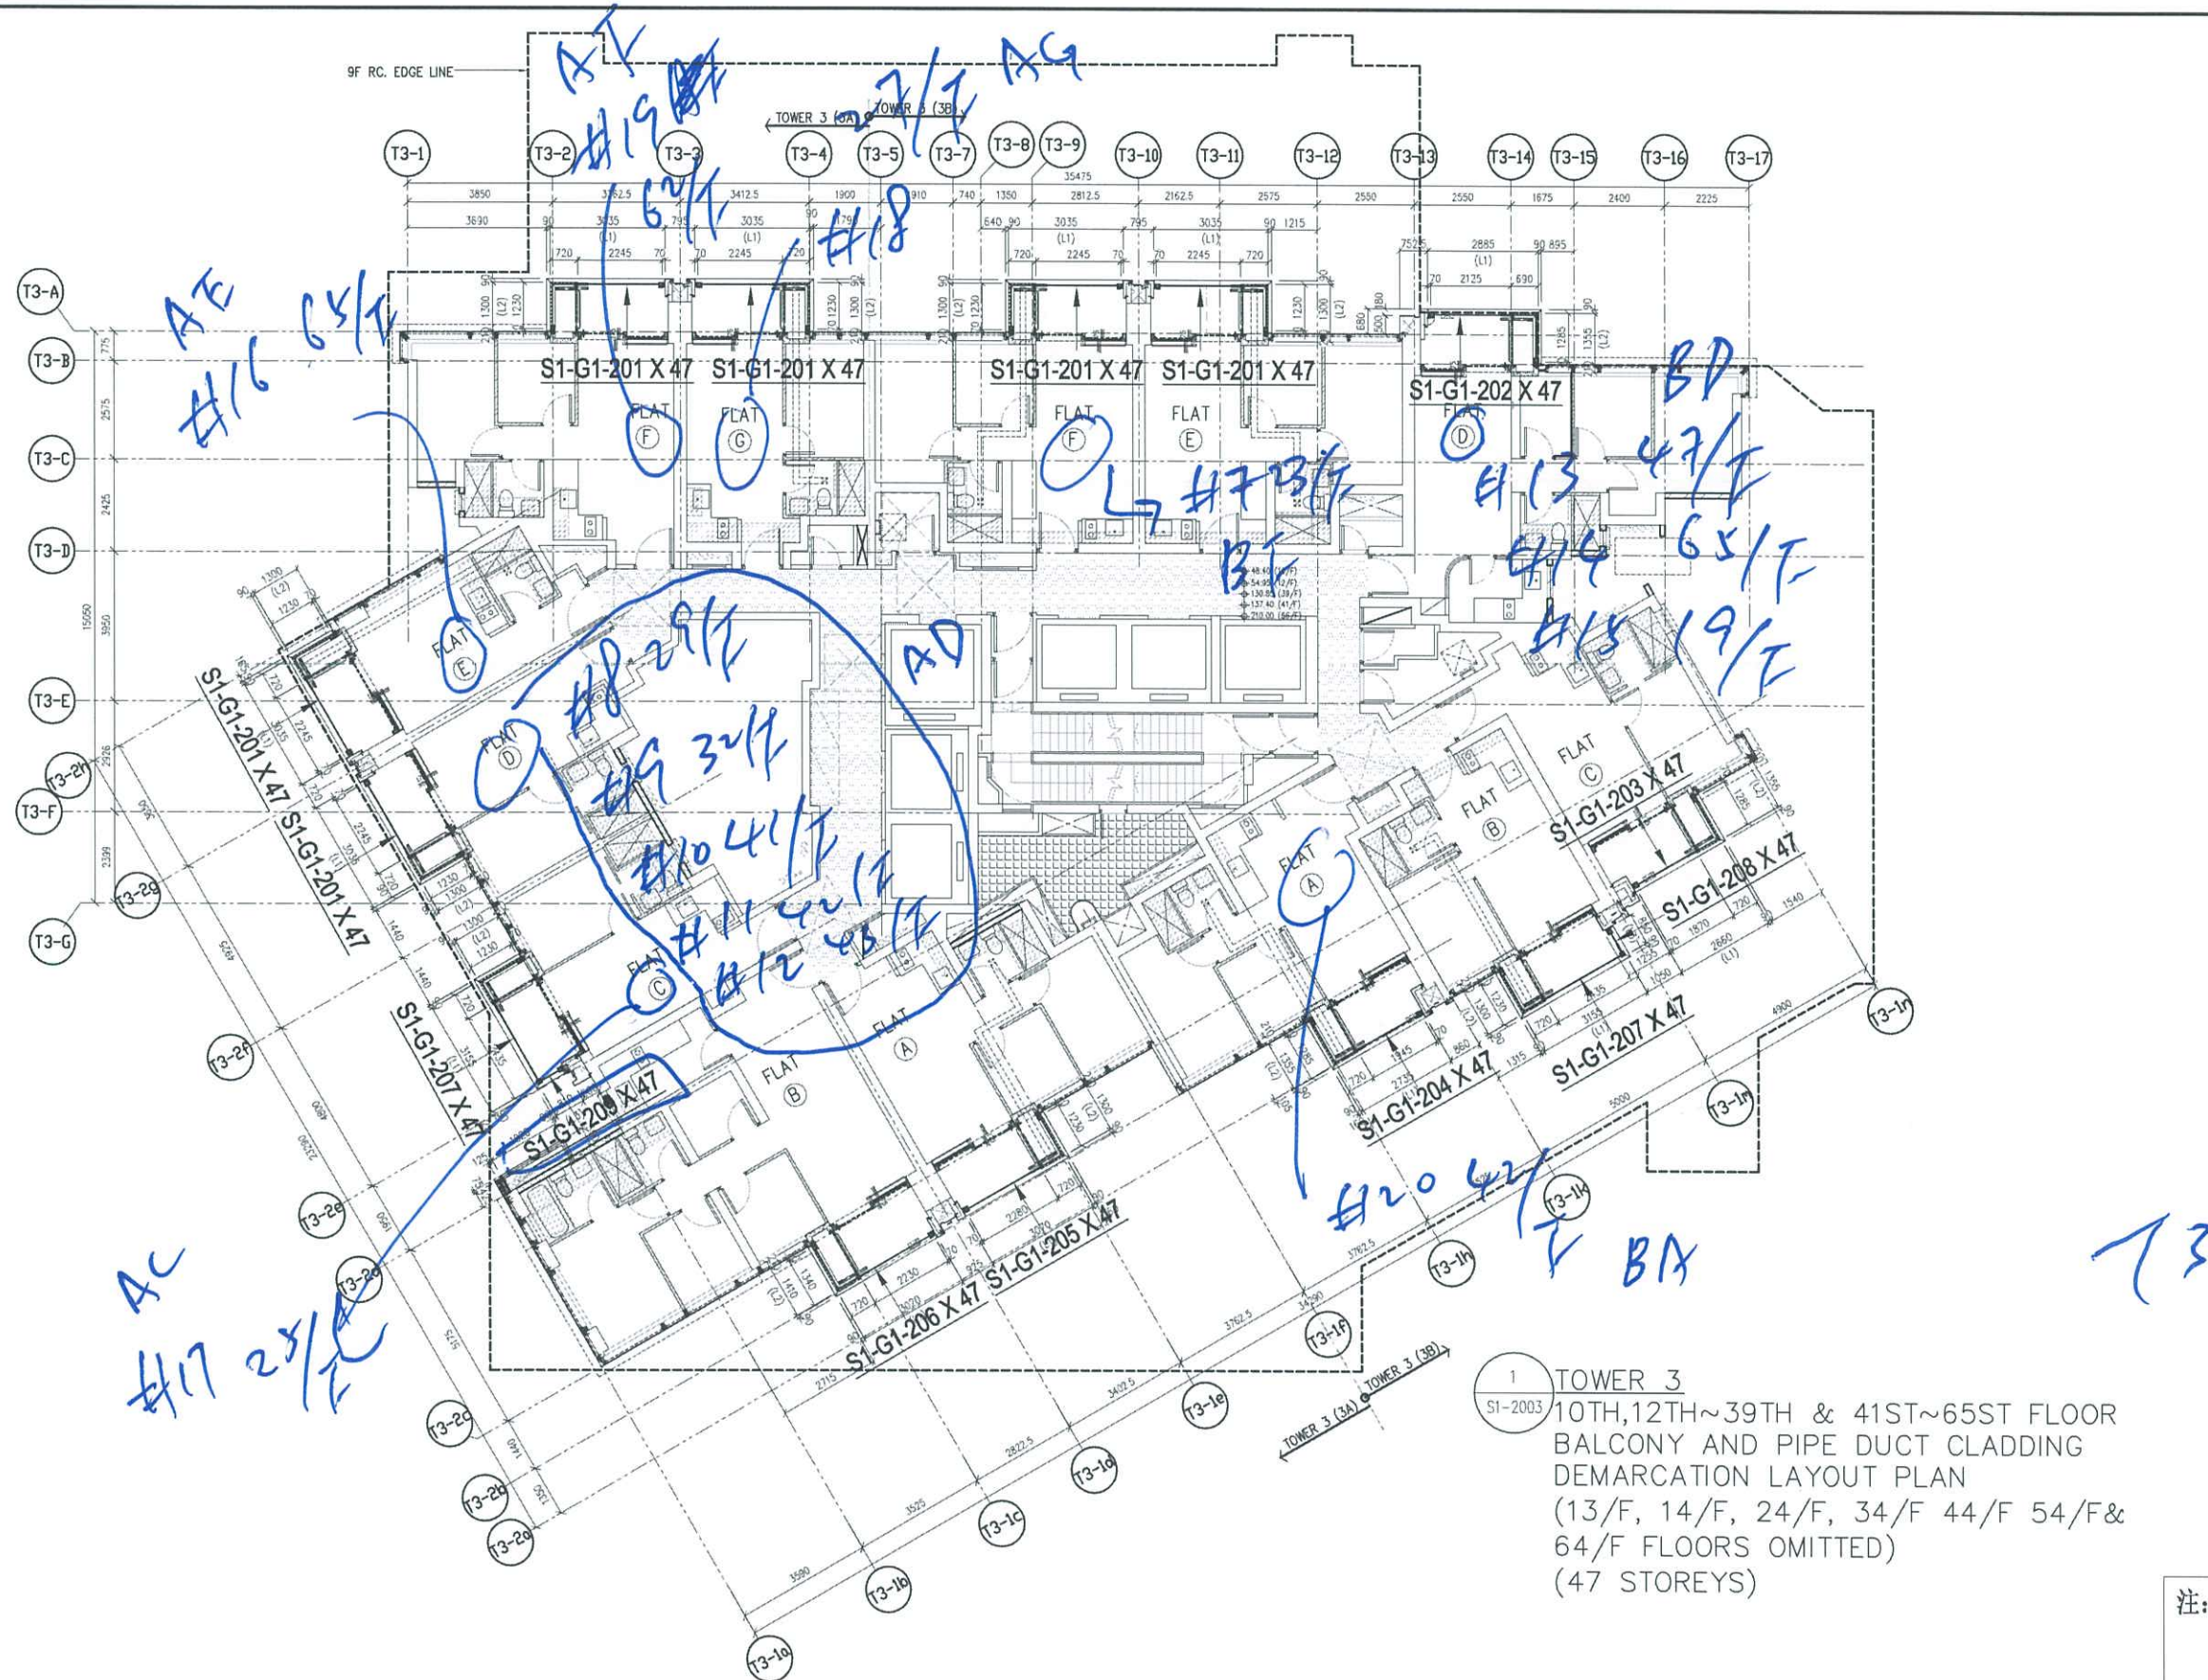

1 TOWER 3  
 S1-2003 10TH, 12TH~39TH & 41ST~65ST FLOOR  
 BALCONY AND PIPE DUCT CLADDING  
 DEMARCATION LAYOUT PLAN  
 (13/F, 14/F, 24/F, 34/F 44/F 54/F &  
 64/F FLOORS OMITTED)  
 (47 STOREYS)

注：图中加工图号均进行简化处理。  
 如图号‘S1-G1-TAG201’  
 简化为‘S1-G1-201’

DISTRIBUTION TABLE		製圖: LIN	寶發建設工程有限公司 Polyfair Construction & Engineering Ltd.	工程名稱: PROPOSED RESIDENTIAL DEVELOPMENT AT TKOTL70RP, PHASE 11, LOHAS PARK, TSEUNG KWAN O, N.T.	圖號: S1-GPT3-LP01	修改: -
材料: -		日期: 2022-07		項目: LOCATION DRAWING OF GLASS PANEL (FOR S1) Glass Balustrade and Aluminum Grille)	工程編號: PF-21006	比例: 1:170
表面處理: -		修改日期:				

