



工程指示 / 要求簡箋(E.I.)

工程指示編號：EI / 8533 / 24

修改版次：A

工程編號：J - 858

工程名稱：將軍澳日出康城

工程項目：趙門 補 2 層 T1 X86341 (14 支) X86339(24 支)底座 地盤用 (補)

收件人：生統

發件人：Ant Yeung

日期：13/11/2024

要求提供 / 確認 事項：

- | | | |
|------------------------------------|-------------------------------------|-------------------------------|
| <input type="checkbox"/> 初步鋁料 B.M. | <input type="checkbox"/> 加工拆圖，然後生產 | <input type="checkbox"/> 尺寸表 |
| <input type="checkbox"/> 正式鋁料 B.M. | <input type="checkbox"/> 技術上資料 / 指示 | <input type="checkbox"/> 報價 |
| <input type="checkbox"/> 配件 B.M. | <input type="checkbox"/> 樣辦或貨品說明書 | <input type="checkbox"/> 分判合約 |

內容：

A 版：因原材料不足，減少生產數量。已溝通，附記錄。

X86341 及 X86339 原材料不足。

極 王

由於被清場、地盆遺失，需要補料，請按加工圖

補 T1 X86341 X86339 底座 各 26 件，送地盤。包扎 13 支 1 扎。

1. 註明 T1 補料用
2. 生統，請按最後版本圖紙生產。
3. T1 Sam 收貨，送地盤。

謝謝

請在 2024. 11.14 前完成上列要求。

分發東莞各部門：

- | | | | | | | | |
|---------------------------------|------------------------------|---|---|-------------------------------|------------------------------|--------------------------------|------------------------------|
| <input type="checkbox"/> 生產技術總監 | <input type="checkbox"/> 連附件 | <input type="checkbox"/> 技術部 | <input type="checkbox"/> 連附件 | <input type="checkbox"/> 生產部 | <input type="checkbox"/> 連附件 | <input type="checkbox"/> 機械設計部 | <input type="checkbox"/> 連附件 |
| <input type="checkbox"/> 採購部 | <input type="checkbox"/> 連附件 | <input checked="" type="checkbox"/> 生產統籌部 | <input checked="" type="checkbox"/> 連附件 | <input type="checkbox"/> 小羅&清 | <input type="checkbox"/> 連附件 | | |
| <input type="checkbox"/> 質檢部 | <input type="checkbox"/> 連附件 | <input type="checkbox"/> 會計部 | <input type="checkbox"/> 連附件 | <input type="checkbox"/> 報關組 | <input type="checkbox"/> 連附件 | <input type="checkbox"/> 其他 | <input type="checkbox"/> 連附件 |

分發香港各部門：

- | | | | | | | | | |
|------------------------------|------------------------------|-------------------------------|------------------------------|------------------------------|------------------------------|---|-----------|---|
| <input type="checkbox"/> 行政部 | <input type="checkbox"/> 連附件 | <input type="checkbox"/> 會計部 | <input type="checkbox"/> 連附件 | <input type="checkbox"/> 統籌部 | <input type="checkbox"/> 連附件 | <input checked="" type="checkbox"/> 工程部地盤科文 | <u>二寶</u> | <input checked="" type="checkbox"/> 連附件 |
| <input type="checkbox"/> 採購部 | <input type="checkbox"/> 連附件 | <input type="checkbox"/> QS 部 | <input type="checkbox"/> 連附件 | <input type="checkbox"/> 維修部 | <input type="checkbox"/> 連附件 | <input type="checkbox"/> 其他 | | <input type="checkbox"/> 連附件 |

傳遞編號：

HK 2039 / 24

發件人簽署：

項目經理簽署：



8/11/2024 下午2:05



📞 通話時長 01:18

8/11/2024 下午2:10



如刚刚沟通，库存只有
 X86341=7支，
 X86339=12支原料，
 届时我叫车间按以下数量进
 行加工开料：
 X86341-SD01RA=7支
 X86341-SD01LA=7支
 X86339-SD01A=24支

86339

王.




8/11/2024 下午4:46

📞 通話時長 02:17




週一 下午2:21



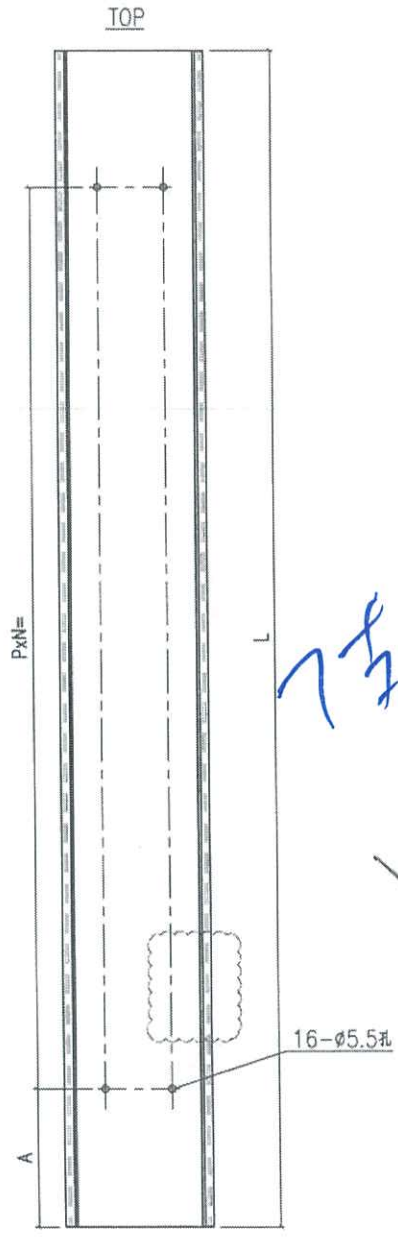

备注	产品编号	L	PXN	A
H=2748	X86341-SD01LA	2258	300x7	38


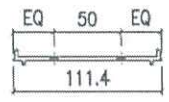


好

7支

备注	产品编号	L	PXN	A
H=2748	X86341-SD01RA	2258	300x7	38
H=2694	X86341-SD01RB	2258	300x7	68

△

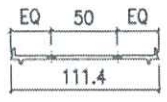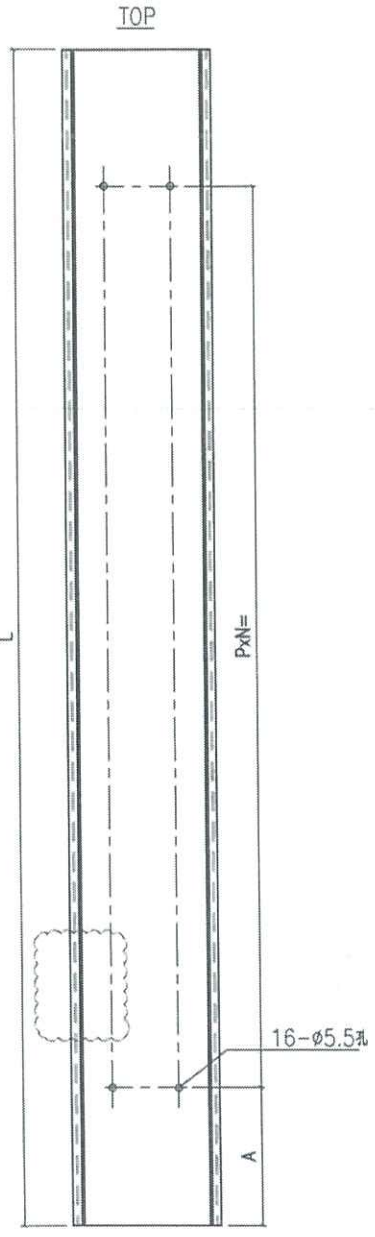

下層料


26支 14支

名稱	壓板加工圖	制圖	Jack	2023-01-12	修改	△
材料	X86341	復核			日期	20230106
顏色	鍍化	批准			圖號	X86341-SD01

EG-DWG3


美特鋁質 有限公司
 MIDI Aluminium Fabricator Ltd.

工程號 J858 地盤 將軍澳 康城11期

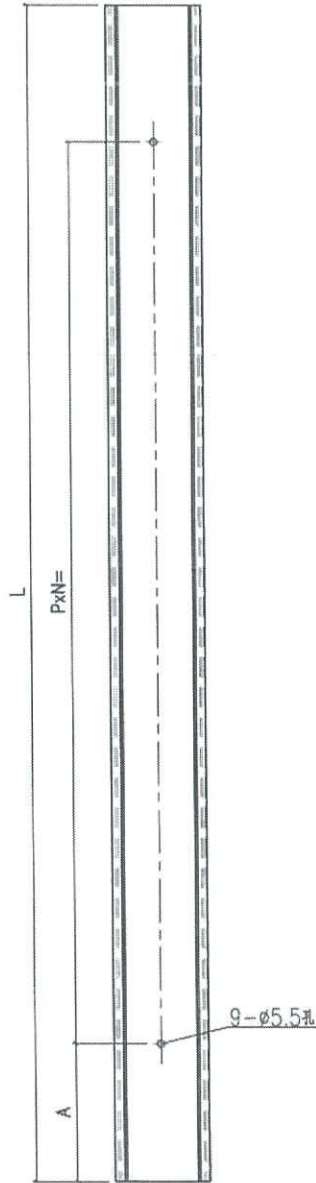


正

下層料
 26支 24支

备注	产品编号	L	PXN	A
H=2748	X86339-SD01A	2545	300x8	65

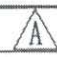

名稱	壓板加工圖	制圖	Jack	2023-01-12	修改			
材料	X86339	復核			日期	20230106		
顏色	鋅化	批准			圖號	X86339-SD01		