



工程指示 / 要求簡箋(E.I.)

工程指示編號：EI / 8553 / 24 修改版次： -
 工程編號 : J - 858 工程名稱 : 將軍澳日出康城 11
 工程項目 : 幕牆 室內收口鋁料 地盤用 (補 T2 收口料 2 層)
 收件人 : 生統 發件人 : Ant Yeung 日期 : 13/11/2024

要求提供 / 確認 事項：

- | | | |
|------------------------------------|-------------------------------------|-------------------------------|
| <input type="checkbox"/> 初步鋁料 B.M. | <input type="checkbox"/> 加工拆圖，然後生產 | <input type="checkbox"/> 尺寸表 |
| <input type="checkbox"/> 正式鋁料 B.M. | <input type="checkbox"/> 技術上資料 / 指示 | <input type="checkbox"/> 報價 |
| <input type="checkbox"/> 配件 B.M. | <input type="checkbox"/> 樣辦或貨品說明書 | <input type="checkbox"/> 分判合約 |

內容：

因地盆表示：T2 需補兩層收口料(標準層)，
原 EI 6389：X86457，X86458，X86459，X86463。

請工廠查有無餘料????

請工廠生產供地盆使用

1. 生統，請按最後版本圖紙生產。
2. 二寶收貨。
3. 註明 T2 用
4. 地盆：留意廠內餘料，倉存已不多。

請在 2024.11.22 前完成上列要求。

分發東莞各部門：

- | | | | | | | | |
|---------------------------------|---|---|---|--|---|--------------------------------|------------------------------|
| <input type="checkbox"/> 生產技術總監 | <input checked="" type="checkbox"/> 連附件 | <input checked="" type="checkbox"/> 技術部 | <input checked="" type="checkbox"/> 連附件 | <input type="checkbox"/> 生產部 | <input type="checkbox"/> 連附件 | <input type="checkbox"/> 機械設計部 | <input type="checkbox"/> 連附件 |
| <input type="checkbox"/> 採購部 | <input type="checkbox"/> 連附件 | <input checked="" type="checkbox"/> 生產統籌部 | <input checked="" type="checkbox"/> 連附件 | <input checked="" type="checkbox"/> 小羅&清 | <input checked="" type="checkbox"/> 連附件 | | |
| <input type="checkbox"/> 質檢部 | <input type="checkbox"/> 連附件 | <input type="checkbox"/> 會計部 | <input type="checkbox"/> 連附件 | <input type="checkbox"/> 報關組 | <input type="checkbox"/> 連附件 | <input type="checkbox"/> 其他 | <input type="checkbox"/> 連附件 |

分發香港各部門：

- | | | | | | | | | |
|------------------------------|------------------------------|-------------------------------|------------------------------|------------------------------|------------------------------|---|---|-------|
| <input type="checkbox"/> 行政部 | <input type="checkbox"/> 連附件 | <input type="checkbox"/> 會計部 | <input type="checkbox"/> 連附件 | <input type="checkbox"/> 統籌部 | <input type="checkbox"/> 連附件 | <input checked="" type="checkbox"/> 工程部地盤科文 | <input checked="" type="checkbox"/> 連附件 | 積哥，二寶 |
| <input type="checkbox"/> 採購部 | <input type="checkbox"/> 連附件 | <input type="checkbox"/> QS 部 | <input type="checkbox"/> 連附件 | <input type="checkbox"/> 維修部 | <input type="checkbox"/> 連附件 | <input type="checkbox"/> 其他 | <input type="checkbox"/> 連附件 | |

傳遞編號：



HK 2041 / 24

發件人簽署：

項目經理簽署：

美特鋁質有限公司 MIDI Aluminium Fabricator Ltd.		工程號	J858	類別		物料號	-	
修改		地盤	康城11期	制圖	J.L.	2023-16-17	圖號	X86457-01
日期		採用工廠	地盤	✓	圖紙名稱	幕牆陣底收口	復核	-
		材料顏色	ECD3X1009 9S-XF1		材料	X86457	批准	-
							數量	-
							單件重量	(KG)

T2 (附圖)

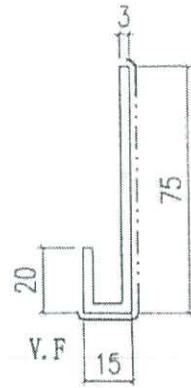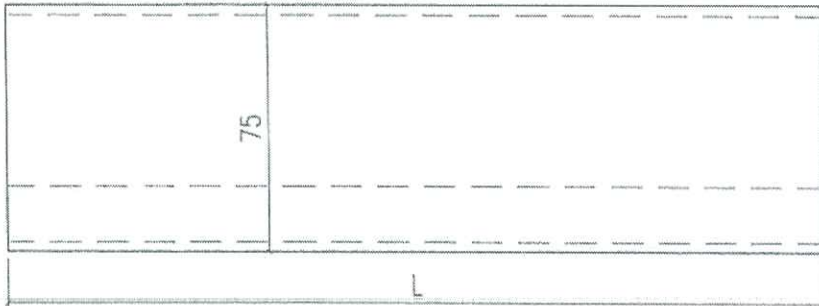

圖紙按
~ B/B2

幕牆陣底

T1-B-D單位
T3-B-D單位




L = 674 mm
修改長度

X86457-01-33	511.5	96
X86457-01-32	841.5	96
X86457-01-31	549	44
X86457-01-30	804	44
X86457-01-29	829	44
X86457-01-28	1644	48
X86457-01-27	1555.5	96
X86457-01-26	804	192
X86457-01-25	1405	48
X86457-01-24	1784	48
X86457-01-22	1701.5	48
X86457-01-21	1686.5	48
X86457-01-20	1800	96
X86457-01-19	725	96
X86457-01-18	549	192
X86457-01-17	1410	44
X86457-01-16	524	44
X86457-01-15	754	48
X86457-01-14	841.5	92
X86457-01-13	1373	92
X86457-01-12	1355	184
X86457-01-11	1530	44
X86457-01-10	1380	420
X86457-01-09	629	884
X86457-01-08	1366.5	884
X86457-01-07	1355	140
X86457-01-06	499	140
X86457-01-05	1510.5	140
X86457-01-04	648	324
X86457-01-03	1661.5	44
X86457-01-02	1750	44
X86457-01-01	745	44
編號	L	合計數量

陣底

1.3

 美特鋁質有限公司 MIDI Aluminium Fabricator Ltd.		工程號 J858 地盘 康城11期	類別 制圖 J.L.	物料號 - 2023-16-17	圖號 X86457-02
修改 日期	採用工廠 材料顏色 ECD3X1009 9S-XF1	地盘 <input checked="" type="checkbox"/> 图纸名称 幕墙阵底收口 材料 X86457	復核 - 批准 -	-	數量 - 單件重量 - (KG)

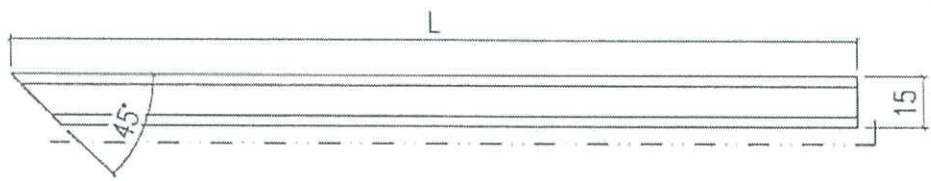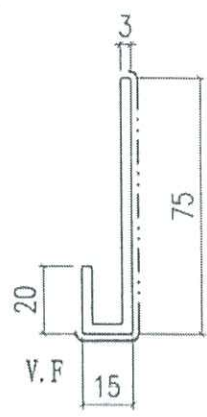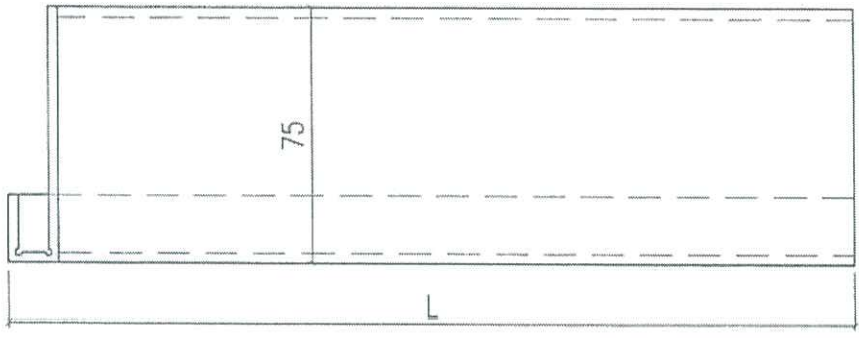

TV 攝

圖紙指

厚板

轉角位


幕牆陣底

X86457-02-04	1703.5	48
X86457-02-03	643.5	44
X86457-02-02	537.5	140
X86457-02-01	1679	232
編號	L	合計數量

陣底

p.4

 美特鋁質有限公司 MIDI Aluminium Fabricator Ltd.		工程號 J858 地盘 康城11期	類別 制圖 J.L.	物料號 - 2023-16-17	圖號 X86457-03
修改 日期	採用工廠 材料顏色 ECD3X1009 9S-XF1	地盘 ✓ 圖紙名稱 幕牆陣底收口 材料 X86457	復核 - 批准 -	-	數量 - 單件重量 - (KG)

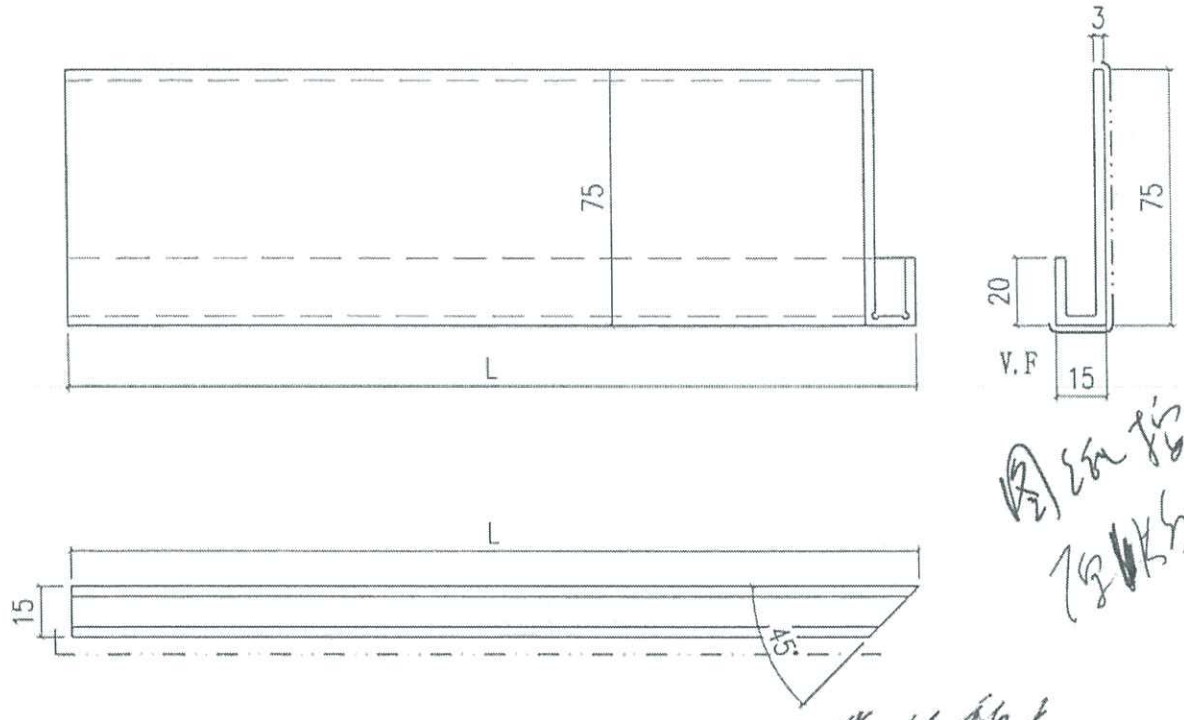

72 2Ka

圖紙指
原樣

著詳轉右




X86457-03-04	1568.5	44
X86457-03-03	1660	92
X86457-03-02	537.5	280
X86457-03-01	1679	48
編號	L	合計數量

降底 8.5

 美特鋁質有限公司 MIDI Aluminium Fabricator Ltd.		工程號 J858 地盘 康城11期	類別 制圖 J.L.	物料號 - 2023-16-17	圖號 X86458-01
修改 A 日期 16/08	採用工廠 材料颜色 ECD3X1009 9S-XF1	地盤 ✓ 材料 X86458	圖紙名稱 幕牆邊企收口 復核 - 批准 -	-	數量 - 單件重量 - (KG)

圖紙收
 2/25/23

編號	L	合計數量
X86458-01A	2370	2514

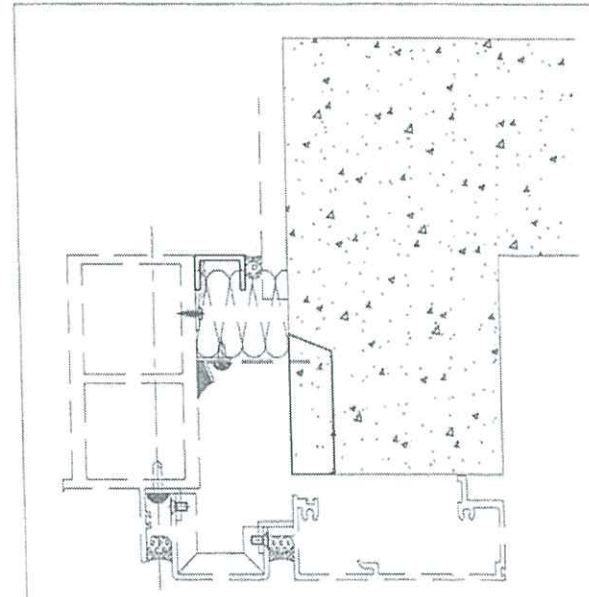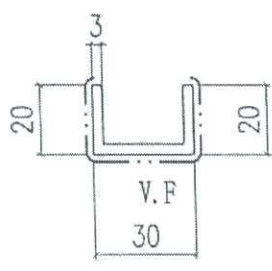
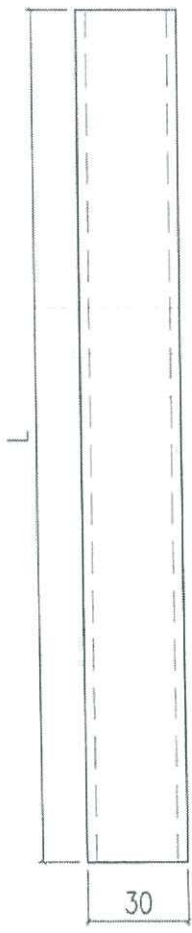


 美特鋁質有限公司 MIDI Aluminium Fabricator Ltd.		工程號 J858 地盤 康城11期	類別 制圖 J.L.	物料號 - 2023-16-17	圖號 X86459-01
修改 A 日期 16/08	採用工廠 材料顏色 ECD3X1009 9S-XF1	地盤 ✓ 材料 X86459	圖紙名稱 幕牆磚牆收口 復核 - 批准 -	-	數量 - 單件重量 - (KG)



圖紙指
C 版

12 2/2

編號	L	合計數量
X86459-01A	2370	3164

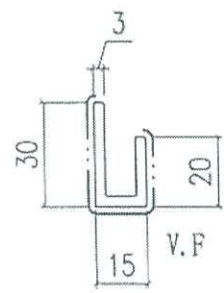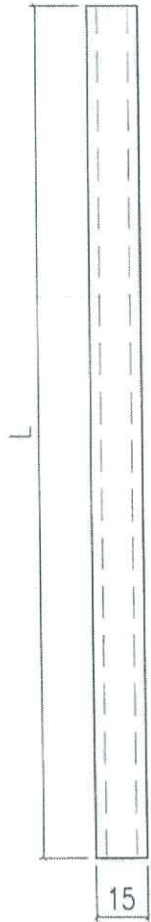



直欄料
 → 磚牆間格
 → 浴室位 (A座B單位)

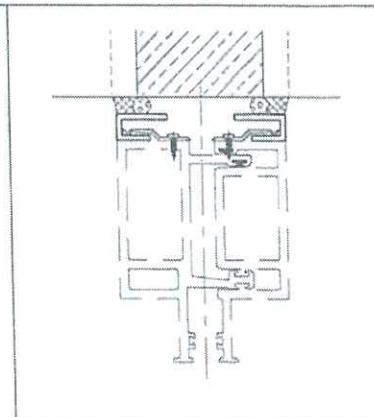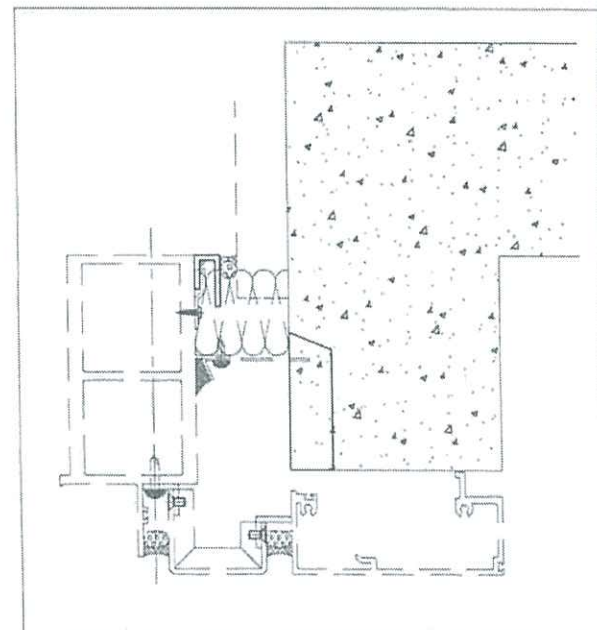



 美特鋁質有限公司 MIDI Aluminium Fabricator Ltd.		工程號 J858 地盘 康城11期	類別 制圖 J.L.	物料號 - 2023-16-17	圖號 X86463-01
修改日期 採用工廠 材料顏色 ECD3X1009 9S-XF1	地盤 ✓ 圖紙名稱 幕牆中間收口 材料 X86463	復核 - 批准 -	數量 - 單件重量 - (KG)		

圖紙原稿

編號	L	合計數量
X86463-01A	2370	140

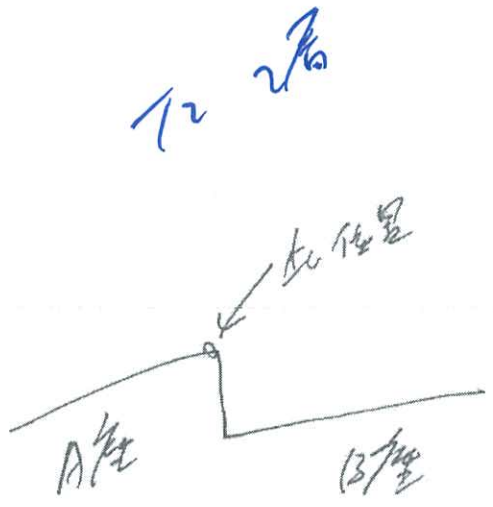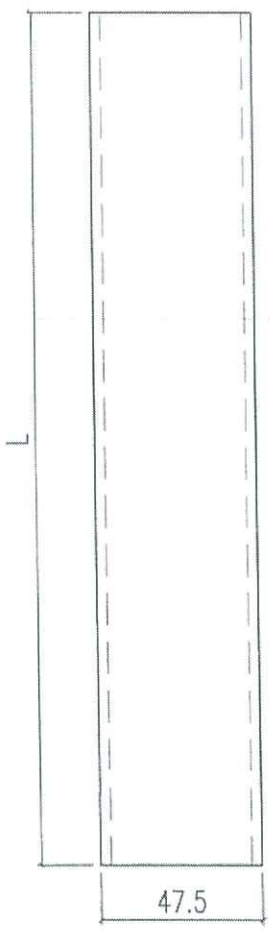

A/B 幕牆中間
 中間

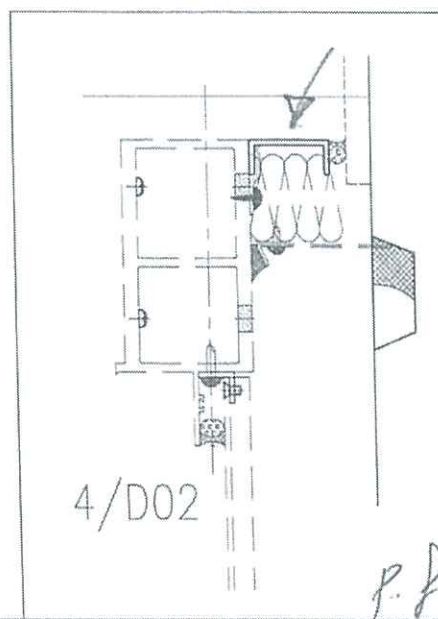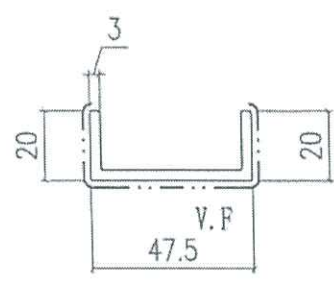

P.F