



工程指示 / 要求簡箋(E.I.)

工程指示編號：EI / 8593 / 24

修改版次：A

工程編號：J - 858

工程名稱：將軍澳日出康城 LP 11

工程項目：幕牆 T1 補訂鋁板 點算後補訂 加2件

收件人：生統

發件人：Ant Yeung

日期：27/11/2024

要求提供 / 確認 事項：

- |                                    |                                     |                               |
|------------------------------------|-------------------------------------|-------------------------------|
| <input type="checkbox"/> 初步鋁料 B.M. | <input type="checkbox"/> 加工拆圖，然後生產  | <input type="checkbox"/> 尺寸表  |
| <input type="checkbox"/> 正式鋁料 B.M. | <input type="checkbox"/> 技術上資料 / 指示 | <input type="checkbox"/> 報價   |
| <input type="checkbox"/> 配件 B.M.   | <input type="checkbox"/> 樣辦或貨品說明書   | <input type="checkbox"/> 分判合約 |

內容：

A 版；按地盆通知。增加 2 件板

原 EI 5635 和 EI7468

按地盤被清場 / 遺失，補訂 T1 附 2024.11.20-21 點算記錄  
送出地盆使用。

1. 顏色為 ECD3X10099-JF2 香檳金 / 深銅色 ECD3W04976S-JF2

2. 生統：加工圖紙，請按最後版本生產

3. 註明：T1 用 補料鋁板，Sam 收貨。

謝謝

請在 2024.12.09 前完成上列要求。

分發東莞各部門：

- |                                 |                              |   |   |  |   |                                |                              |
|---------------------------------|------------------------------|---|---|--|---|--------------------------------|------------------------------|
| <input type="checkbox"/> 生產技術總監 | <input type="checkbox"/> 連附件 | <input type="checkbox"/> 技術部              | <input type="checkbox"/> 連附件            | <input type="checkbox"/> 生產部             | <input type="checkbox"/> 連附件            | <input type="checkbox"/> 機械設計部 | <input type="checkbox"/> 連附件 |
| <input type="checkbox"/> 採購部    | <input type="checkbox"/> 連附件 | <input checked="" type="checkbox"/> 生產統籌部 | <input checked="" type="checkbox"/> 連附件 | <input checked="" type="checkbox"/> 小羅&清 | <input checked="" type="checkbox"/> 連附件 |                                |                              |
| <input type="checkbox"/> 質檢部    | <input type="checkbox"/> 連附件 | <input type="checkbox"/> 會計部              | <input type="checkbox"/> 連附件            | <input type="checkbox"/> 報關組             | <input type="checkbox"/> 連附件            | <input type="checkbox"/> 其他    | <input type="checkbox"/> 連附件 |

分發香港各部門：

- |                              |                              |                               |                              |                              |                              |   |   |    |
|------------------------------|------------------------------|-------------------------------|------------------------------|------------------------------|------------------------------|---|---|----|
| <input type="checkbox"/> 行政部 | <input type="checkbox"/> 連附件 | <input type="checkbox"/> 會計部  | <input type="checkbox"/> 連附件 | <input type="checkbox"/> 統籌部 | <input type="checkbox"/> 連附件 | <input checked="" type="checkbox"/> 工程部地盤科文 | <input checked="" type="checkbox"/> 連附件 | 二寶 |
| <input type="checkbox"/> 採購部 | <input type="checkbox"/> 連附件 | <input type="checkbox"/> QS 部 | <input type="checkbox"/> 連附件 | <input type="checkbox"/> 維修部 | <input type="checkbox"/> 連附件 | <input type="checkbox"/> 其他                 | <input type="checkbox"/> 連附件            |    |

傳遞編號：

HK 2116 / 24

發件人簽署：


項目經理簽署：



美特铝质有限公司  
MIDI Aluminium Fabricator Ltd.

工程號	J858	類別		物料號	-		
地盘	康城11期	制圖	Z.	2022-11-26	圖號	AQ-81	
修改	A	採用工廠	✓	地盤	圖紙名稱	铝板加工图	
日期	22/08	材料颜色	PVF2 (香槟金)	材料	3.0mm 铝板	復核	-
						批准	-
						數量	-
						單件重量	- (KG)


表面处理: PVF2 (香槟金ECD3X10099S-XF1)

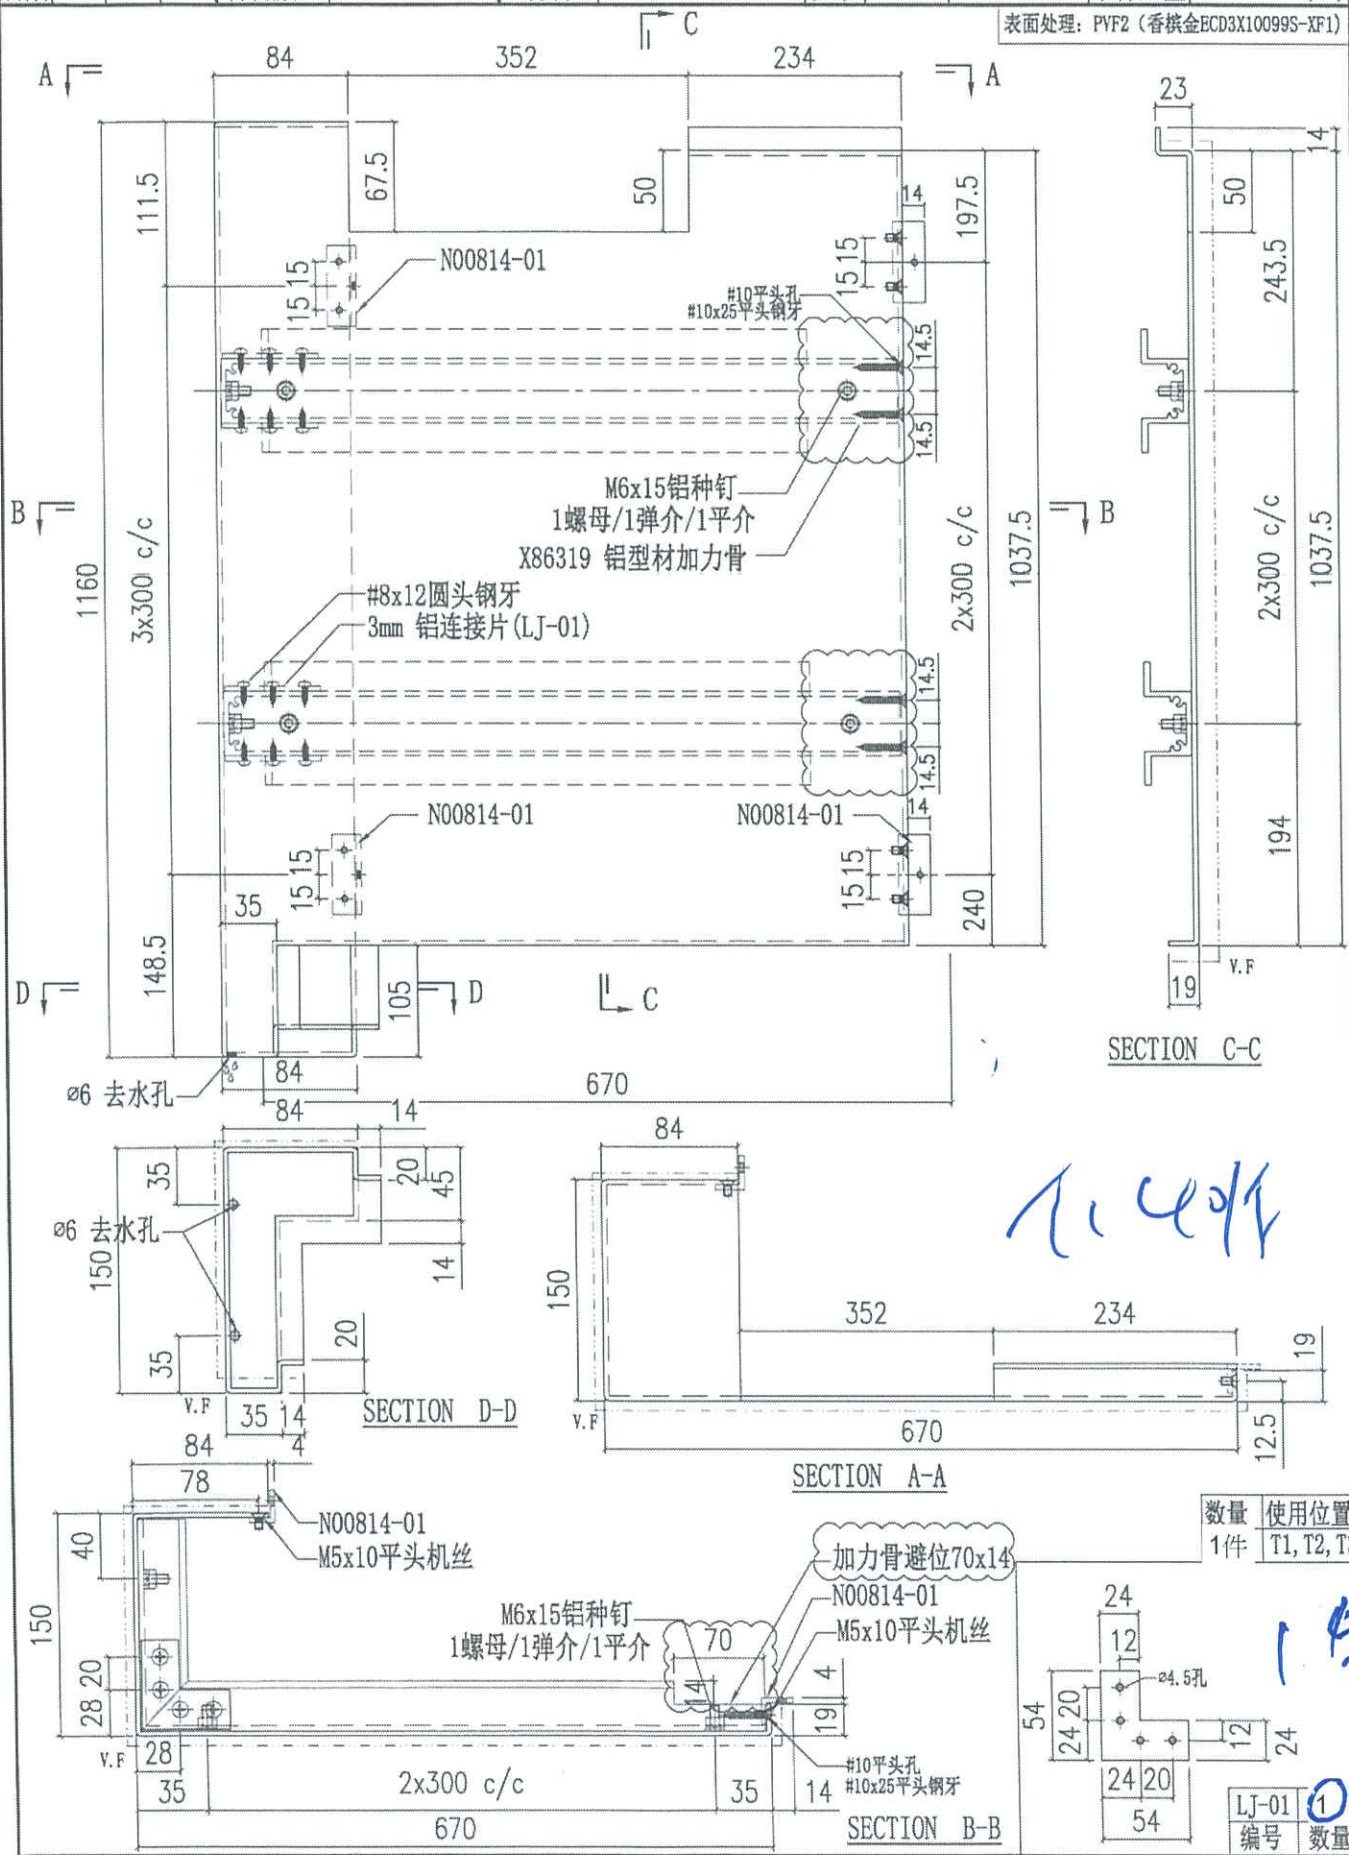

数量	使用位置
1件	T1, T2, T3

LJ-01	①
编号	数量



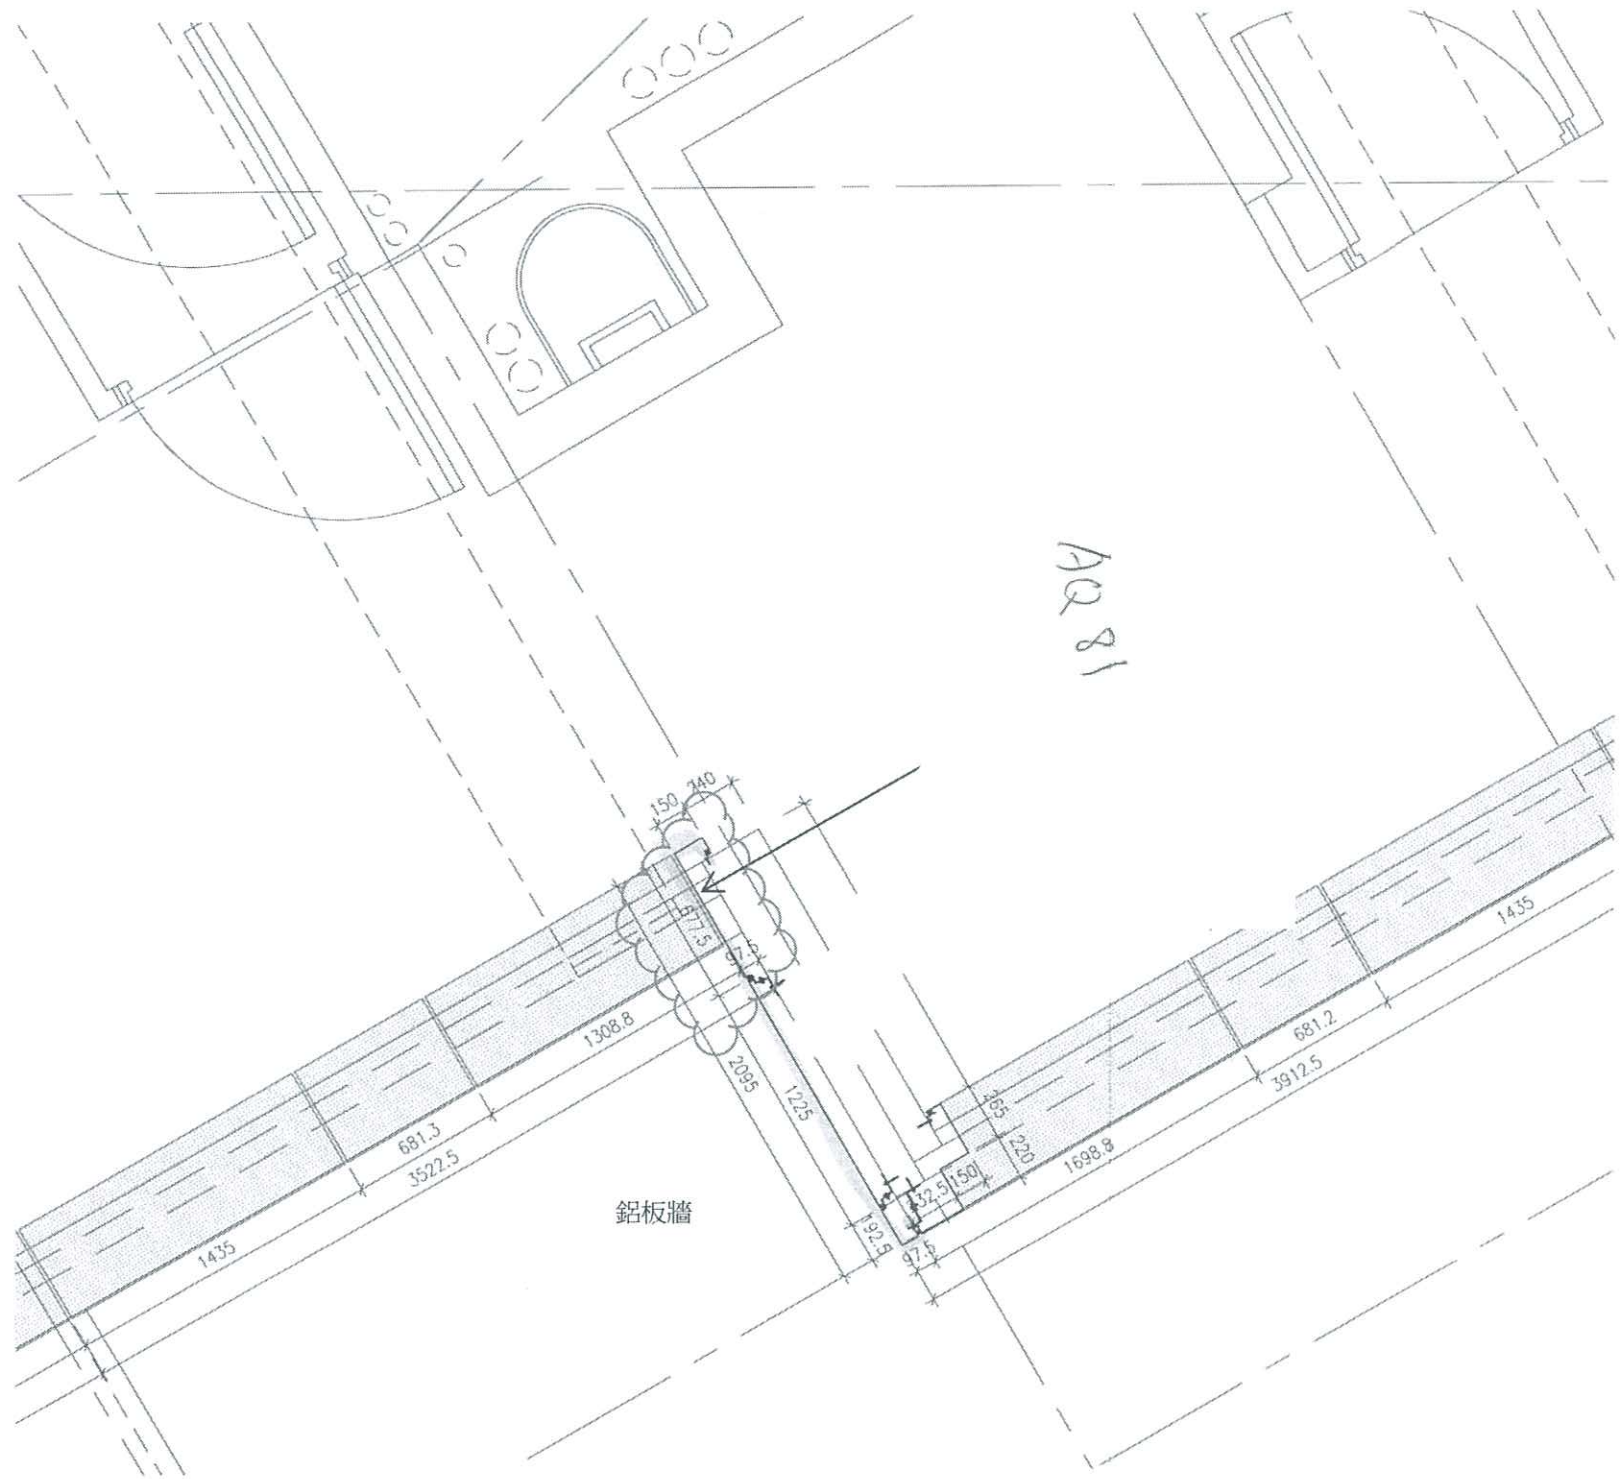

T1

