

工程指示 / 要求簡箋(E.I.)

工程指示編號：EI / 8602 / 24 修改版次： -
 工程編號 : J - 858 工程名稱 : 將軍澳日出康城 11
 工程項目 : 趟門 補室內陣底鋁料+收口企蓋+底座 地盤用 (補 T2 勝哥補單)
 收件人 : 生統 發件人 : Ant Yeung 日期 : 27/11/2024

要求提供 / 確認 事項 :

為方便記錄，取代補單

內容 :

因地盆表示：T2 需補室內收口鋁料+收口蓋+底座，

- T2 需補室內陣底鋁料 (標準層 4 層{除 BB BC AB 單位}+1 層 66/F)
- T2 需補收口企蓋 (標準層 13 套+66/F 的 5 套)
- T2 室內收口蓋底座 每款 10 支 (X86339,X86340,X84341)

原 EI 6375 / EI 6117 / EI 5195 。

請工廠查有無餘料????

請工廠生產供地盆使用

1. 生統，請按最後版本圖紙生產。
2. 勝哥收貨。
3. 註明 T2 用
4. 地盆：留意廠內餘料，倉存已不多。
5. *勝哥補單要求補 8 層，這裡先補一半 4 層，避免鋁料不足

請在 2024.12.02 前完成上列要求。

分發東莞各部門：

- () 生產技術總監 連附件 (✓) 技術部 連附件 () 生產部 連附件 () 機械設計部 連附件
 () 採購部 連附件 (✓) 生產統籌部 連附件 (✓) 小羅&清 連附件
 () 質檢部 連附件 () 會計部 連附件 () 報關組 連附件 () 其他 連附件

分發香港各部門：


- () 行政部 連附件 () 會計部 連附件 () 統籌部 連附件 (✓) 工程部地盤科文 連附件 二寶
 () 採購部 連附件 () QS 部 連附件 () 維修部 連附件 () 其他 連附件

傳遞編號：

HK 2117 / 24

發件人簽署：

項目經理簽署：

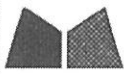

美特鋁質 有限公司
MIDI Aluminium Fabricator Ltd.

地盘安装




工程號 J858 地盘 將軍澳 康城11期

T2 補 AA AC AD AE AF AG
BA BD BE BF x 4層

T2 補 66 x 1層全層

备注	产品编号	L
W=2260	X86464-SD01A	914.5
W=2315	X86464-SD01B	942
W=2325	X86464-SD01C	947
W=2340	X86464-SD01D	954.5
W=2345	X86464-SD01E	957
W=2375	X86464-SD01F	972

备注	产品编号	L
W=2260	X86464-SD01L	1053.5
W=2315	X86464-SD01M	1081
W=2325	X86464-SD01N	1086
W=2340	X86464-SD01P	1093.5
W=2345	X86464-SD01Q	1096
W=2375	X86464-SD01R	1111

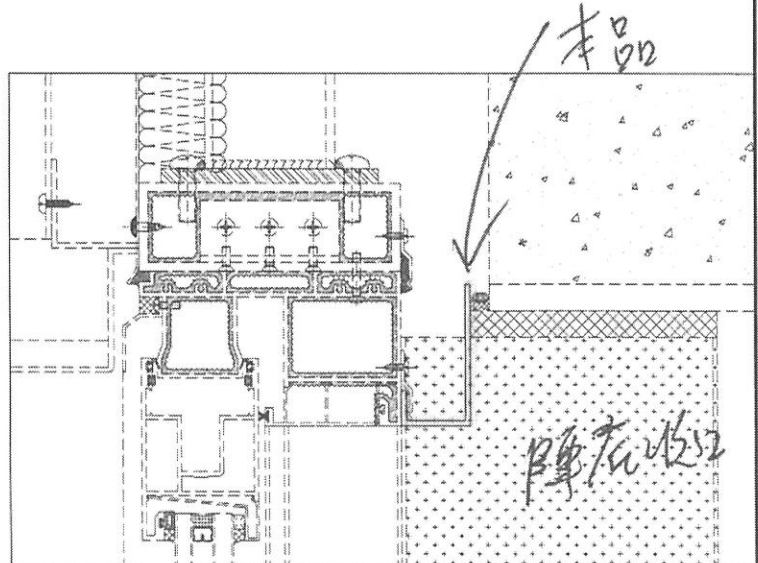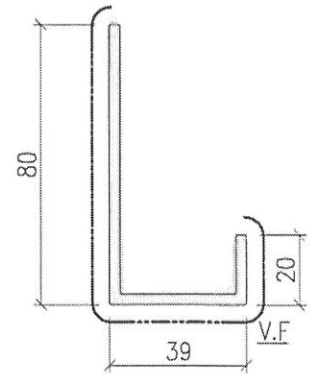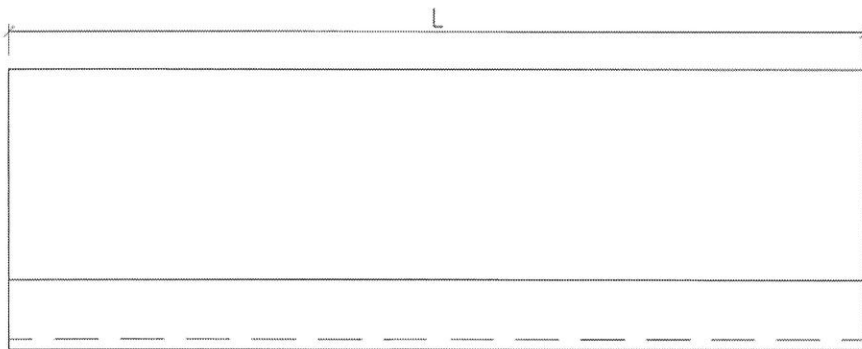

名稱	越門陣底收口	制圖	J.L	2023-06-17	修改		
材料	X86464	復核			日期		
顏色	ECD3X1009 9S-XF1	批准			圖號	X86464-SD01	

X86464-SD01標準層T2 補-趟門陣底收口料

				補
1	AA	01F	01R	補4層
2	AB	01C	01N	不補
3	AC	01A	01L	補4層
4	AD	01D	01P	補4層
5	AE	01D	01P	補4層
6	AF	01D	01P	補4層
7	AG	01D	01P	補4層
8	BA	01D	01P	補4層
9	BB	01A	01L	不補
10	BC	01D	01P	不補
11	BD	01E	01Q	補4層
12	BE	01D	01P	補4層
13	BF	01D	01P	補4層

X86464-SD01 T2 66/F 補-趟門陣底收口料





				補
1	AA	01F	01R	補1層 66/F
2	AB	01C	01N	補1層 66/F
3	AC	01A	01L	補1層 66/F
4	AD	01D	01P	補1層 66/F
5	AE	01D	01P	補1層 66/F
6	AF	01D	01P	補1層 66/F
7	AG	01D	01P	補1層 66/F
8	BA	01D	01P	補1層 66/F
9	BB	01A	01L	補1層 66/F
10	BC	01D	01P	補1層 66/F
11	BD	01E	01Q	補1層 66/F
12	BE	01D	01P	補1層 66/F
13	BF	01D	01P	補1層 66/F

*勝哥補單要求補8層標準層，這裡先補一半4層)

EG-DWG3


美特鋁質 有限公司
 MIDI Aluminium Fabricator Ltd.

工程號 J858 | 地盤 將軍澳 康城11期

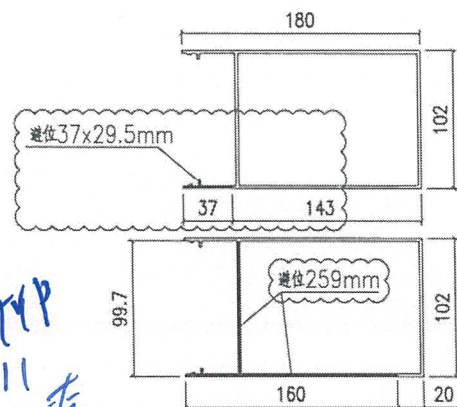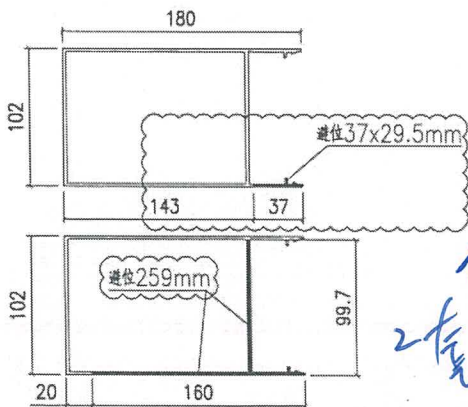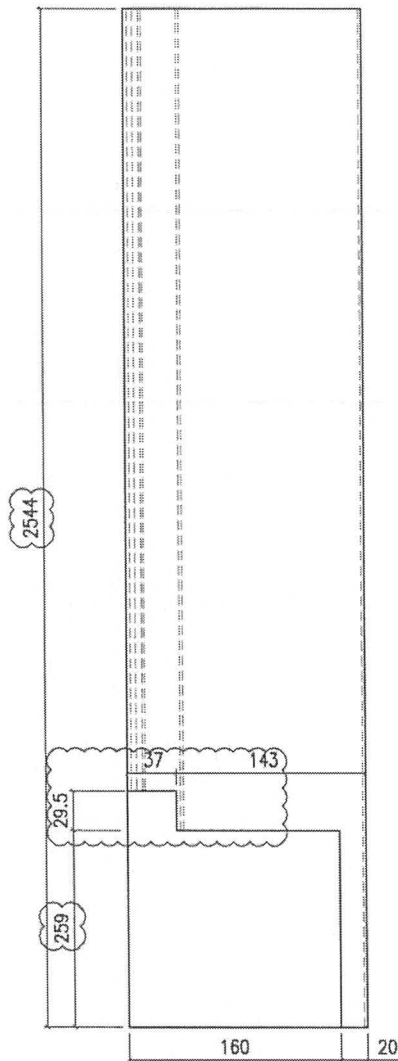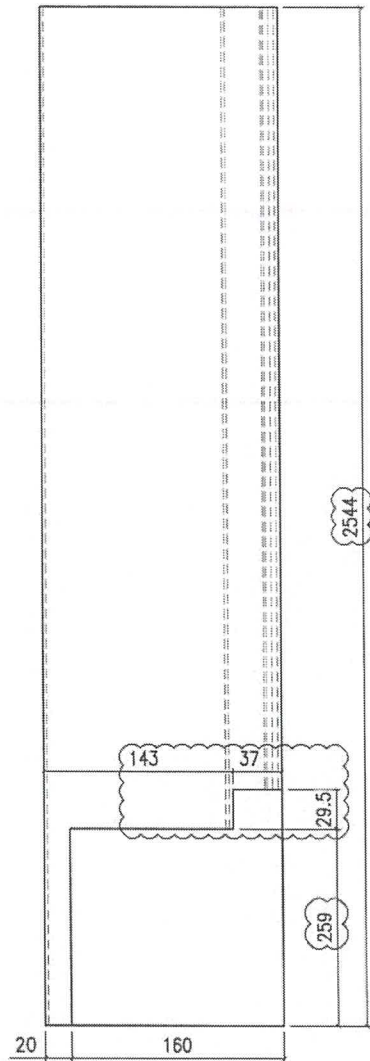

Handwritten blue notes: 2套 TYP

Handwritten blue notes: 2套 TYP

Handwritten blue notes: 11套

产品编号 X86320-SD01L

产品编号 X86320-SD01R


名稱	室內蓋加工圖	制圖	Jack	2023-01-12	修改	△A	△B
材料	X86320	復核			日期	20230106	20230427
顏色	ECD3X1009 9S-XF1	批准			圖號	X86320-SD01	

EG-DWG3




美特鋁質 有限公司
MIDI Aluminium Fabricator Ltd.

工程號 J858 地盤 將軍澳 康城11期

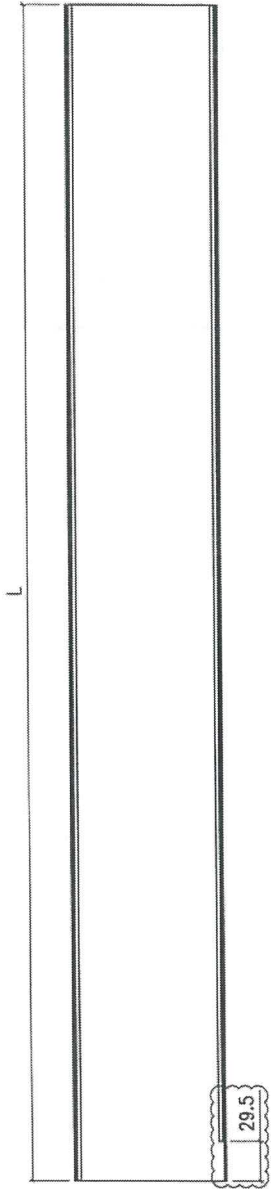


備注	H=2748	-
產品編號	X86321-SD01LA	-
L	2293	-

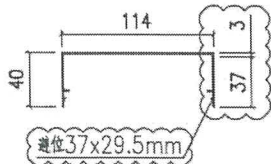


檢

TYR

2套

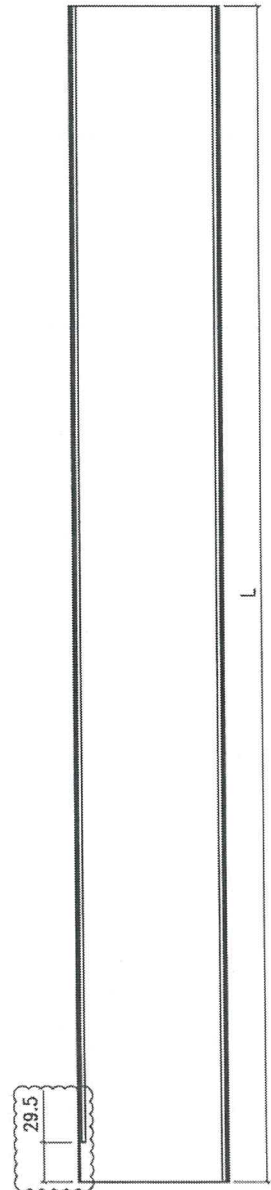

備注	H=2748	-
產品編號	X86321-SD01RA	-
L	2293	-

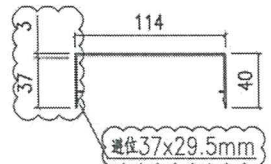

TYR

10套



名稱	室內蓋加工圖	制圖	Jack	2023-01-12	修改	△A	△B	△C
材料	X86321	復核			日期	20221021	20230106	20230427
顏色	ECD3X1009 9S-XF1	批准			圖號	X86321-SD01		

EG-DWG3



美特鋁質 有限公司
MIDI Aluminium Fabricator Ltd.

工程號	J858	地盤	將軍澳 康城11期
-----	------	----	-----------

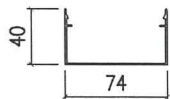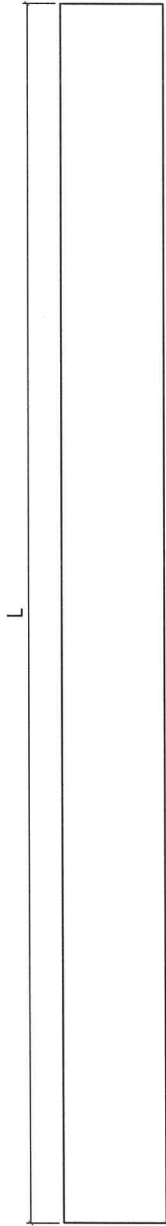

王
74
套
13

备注	产品编号	L
H=2748	X86342-SD01A	2545
H=2948	X86342-SD01B	2745



名稱	室內蓋加工圖	制圖	Jack	2023-01-12	修改	△A	△B	△C
材料	X86342	復核			日期	20221021	20230106	20230701
顏色	ECD3X1009 9S-XF1	批准			圖號	X86342-SD01		

EG-DWG3





美特鋁質 有限公司
MIDI Aluminium Fabricator Ltd.

工程號 J858 地盤 將軍澳 康城1 1期

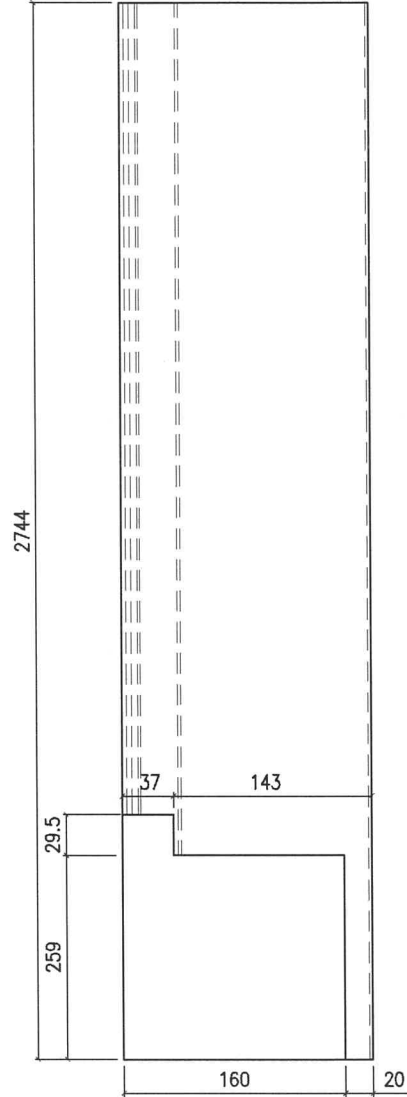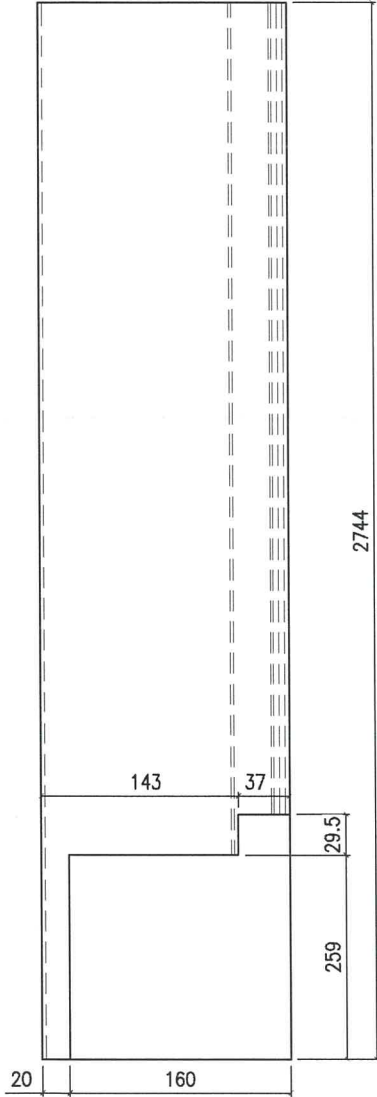

Handwritten blue mark

Handwritten blue text: 66/F

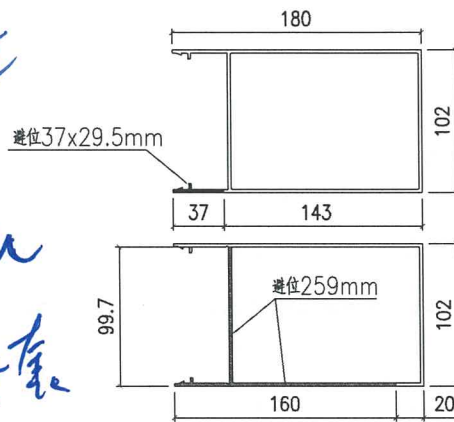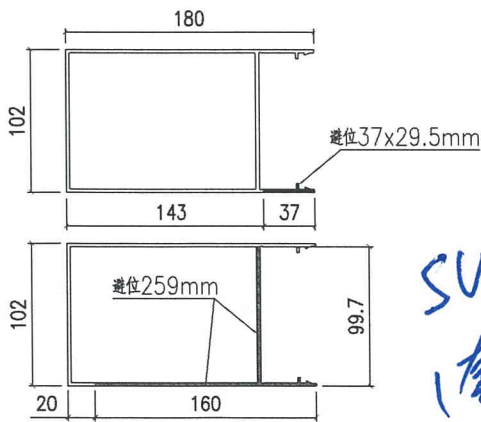

Handwritten blue text: SU 1套, SU 4套

产品编号 X86320-SD03L

产品编号 X86320-SD03R



名稱	室內蓋加工圖	制圖	J.L.	2023-07-01	修改		
材料	X86320	復核			日期		
顏色	ECD3X1009 9S-XF1	批准			圖號	X86320-SD03	

EG-DWG3



美特鋁質 有限公司
MIDI Aluminium Fabricator Ltd.



工程號 J858 地盤 將軍澳 康城11期

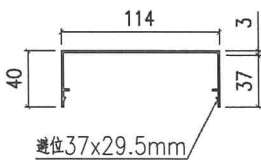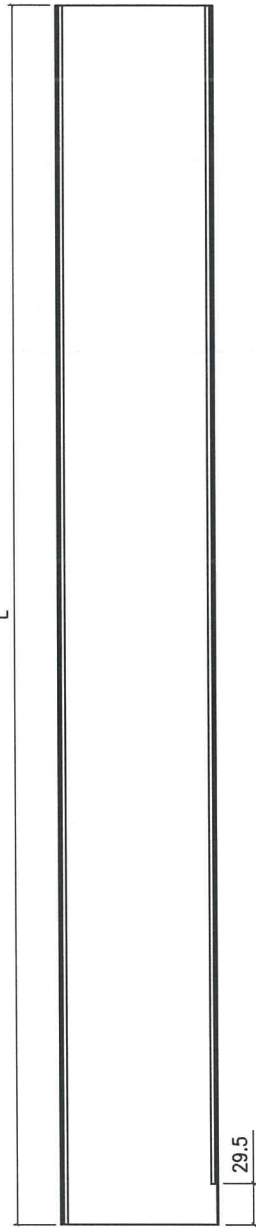

理

66/2

5U
1套

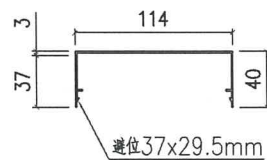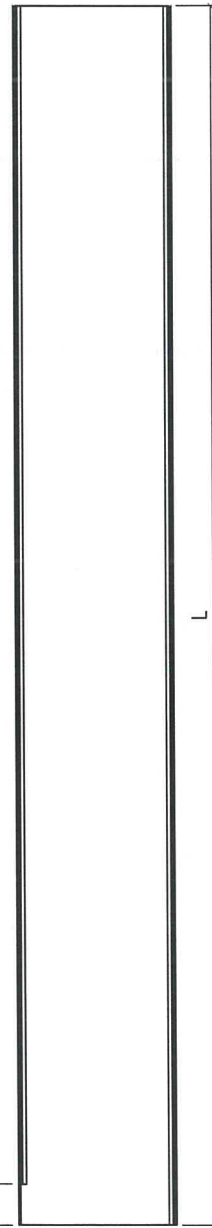

5U
4套

备注	产品编号	L
H=2748	X86321-SD01A	2293
H=2948	X86321-SD01B	2493

备注	产品编号	L
H=2748	X86321-SD01A	2293
H=2948	X86321-SD01B	2493



名稱	室內蓋加工圖	制圖	Jack	2023-01-12	修改	△B	△C	△D
材料	X86321	復核			日期	20230106	20230427	20230701
顏色	ECD3X1009 9S-XF1	批准			圖號	X86321-SD01		

EG-DWG3



美特鋁質 有限公司
MIDI Aluminium Fabricator Ltd.

工程號	J858	地盤	將軍澳 康城1期
-----	------	----	----------

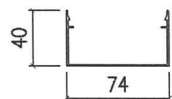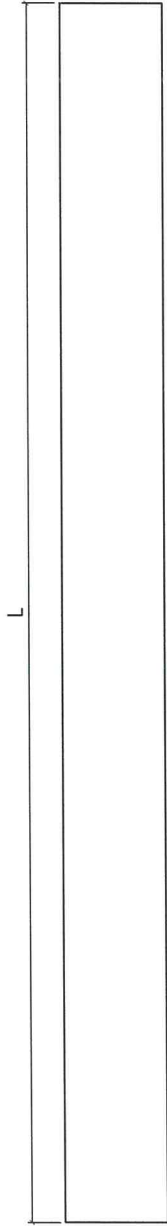

王.

SU

5厘



备注	产品编号	L
H=2748	X86342-SD01A	2545
H=2948	X86342-SD01B	2745


名稱	室內蓋加工圖	制圖	Jack	2023-01-12	修改	△A	△B	△C
材料	X86342	復核			日期	20221021	20230106	20230701
顏色	ECD3X1009 9S-XF1	批准			圖號	X86342-SD01		

EG-DWG3



美特鋁質 有限公司
MIDI Aluminium Fabricator Ltd.

工程號 J858 地盤 將軍澳 康城11期

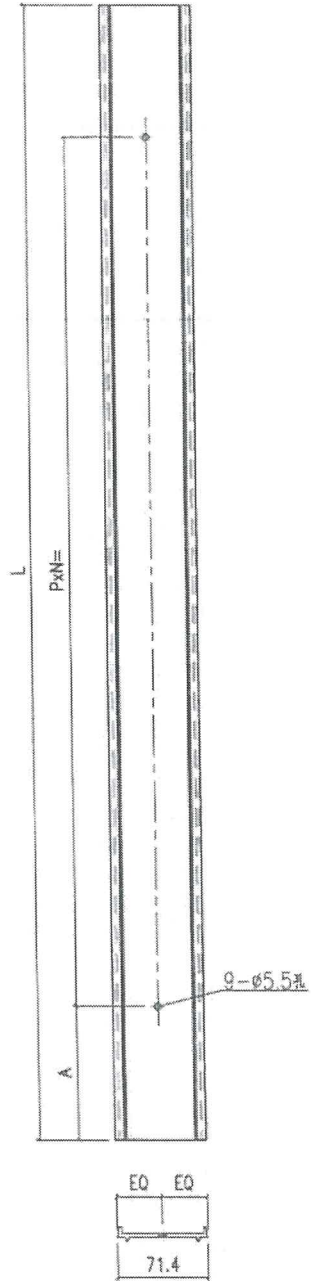

Handwritten notes in blue ink:
 1. 12 10左
 2. 11 2層料
 3. 26 24

备注	产品编号	L	PXN	A
H=2748	X86339-SD01A	2545	300x8	65





名稱	壓板加工圖	制圖	Jack	2023-01-12	修改	△	
材料	X86339	復核			日期	20230106	
顏色	鋅化	批准			圖號	X86339-SD01	

EG-DWG3



美特鋁質 有限公司
MIDI Aluminium Fabricator Ltd.



工程號 J858 地盤 將軍澳 康城11期

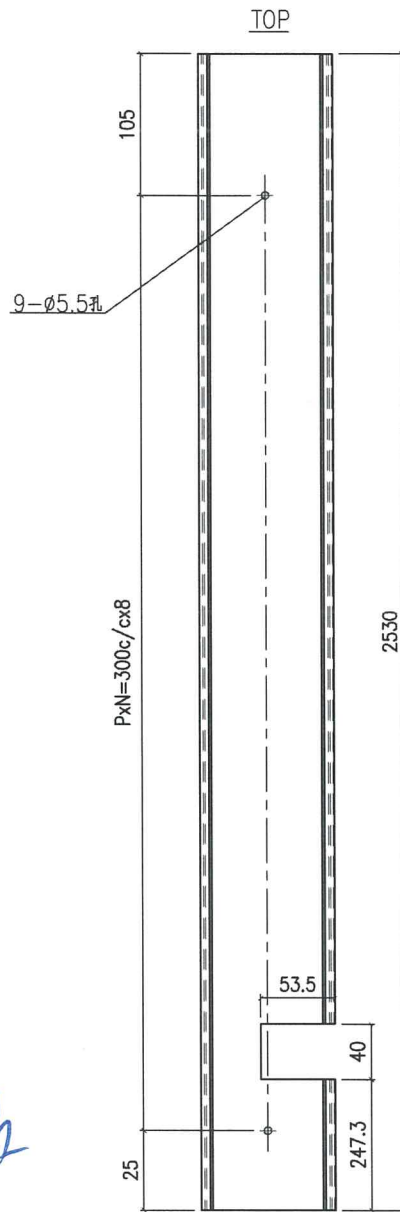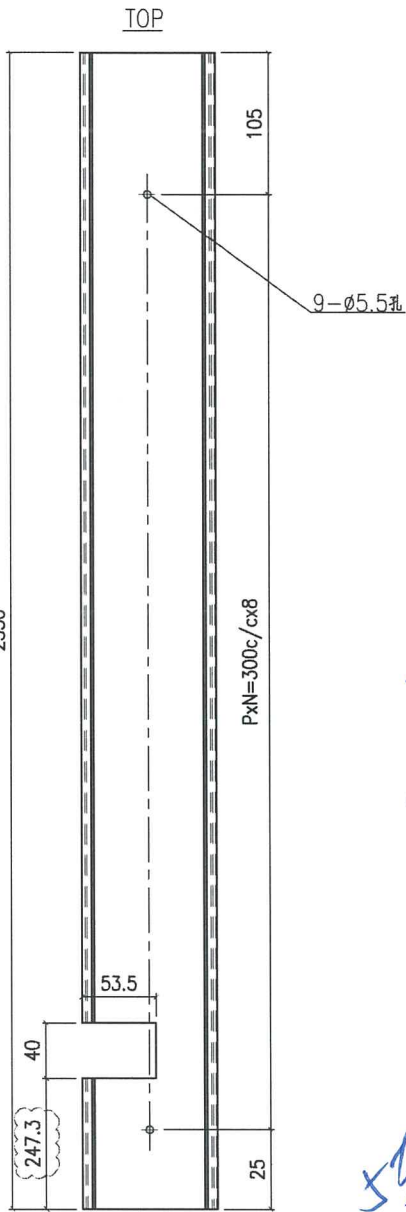

隱性

5/2 5/2

12

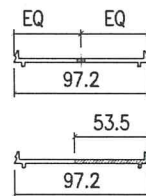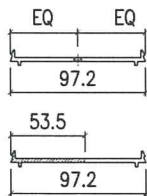

产品编号 X86340-SD01L

产品编号 X86340-SD01R



名稱	室內蓋加工	制圖	Jack	2023-01-12	修改	△A	△B
材料	X86340	復核			日期	20230106	20230201
顏色	鍍化	批准			圖號	X86340-SD01	

EG-DWG3




美特鋁質 有限公司
MIDI Aluminium Fabricator Ltd.

工程號 J858 地盤 將軍澳 康城11期

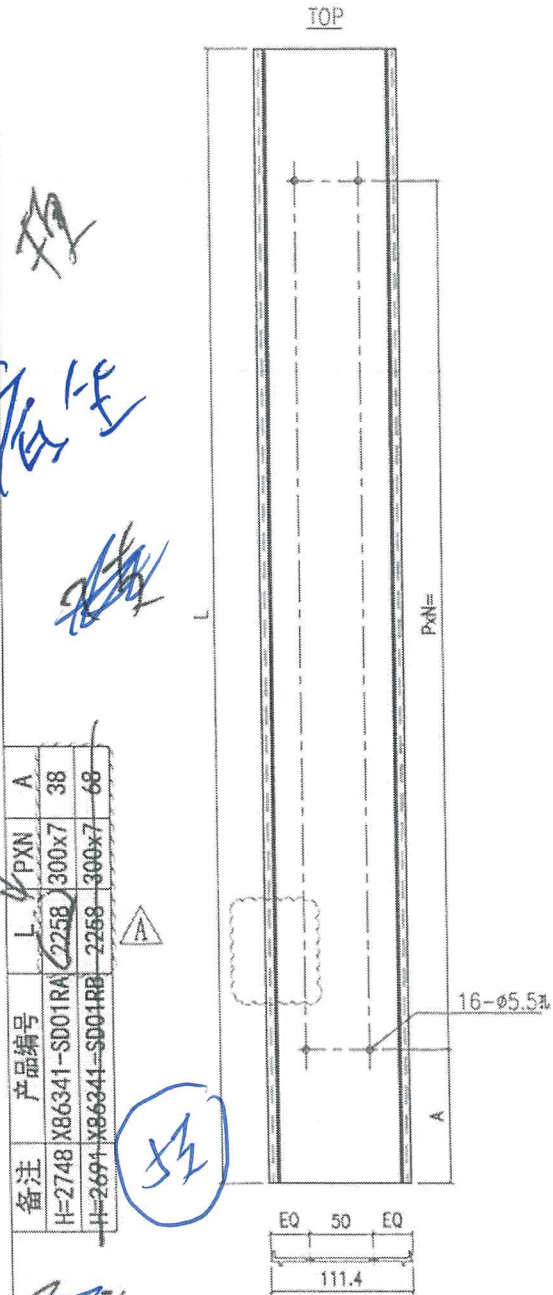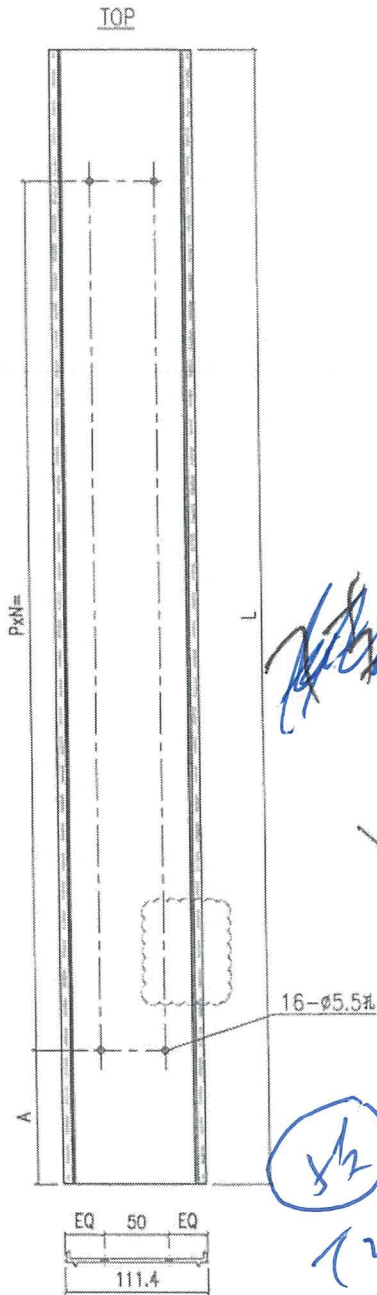

名稱	壓板加工圖	制圖	Jack	2023-01-12	修改	△	
材料	X86341	復核			日期	20230106	
顏色	鍍化	批准			圖號	X86341-SD01	

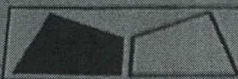

美特鋁質有限公司
MIDI ALUMINIUM FABRICATOR LTD

To: 廖
收

IMPROVE QUALITY REQUEST 提高優質要求

DATE 發出日期: 22/11/24 IQR No 編號: PR No 編號:

JOB No. 項目編號: J855 WORK PLACE 地點: 康城 ATTACHMENT 附件: Y 有 / N 無

PROBLEM RAISED BY 問題源於: INTERNAL 內部 OPERATION 製程 VENDOR 供應商 OTHER 其他

TYPE OF REQUEST 要求之類別: IMPROVE QUALITY 提高質量 REFILL MATERIAL REQUEST 補料要求

PRIORITY 急切性: ACTIONS AFTER DECISION HAS MAKED 決定後才行動 URGENT 緊急

DESCRIPTION OF IMPROVEMENT AREA / ITEMS OF REFILL MATERIAL 改善地方的說明 / 補料項目

補: 趨門室內收口出(企身), R 2 套, L 2 套
趨門室內收口出(頂橫) AA, AC, AD, AE, AF, AG
66 趨門室內收口出(企身) BA, BD, BE, BF 共 12 層 57 層 ~ 65 層
66 趨門室內收口出(頂橫) - 1 層 R 4 套, L 1 套

POSITION 發件人職位: S-S. NAME 發件人姓名: HY REQUEST COMPLETE DATE 要求完成日期: 28/11/24

ROOT CAUSE OF PROBLEM 出現問題之原因 (WHEN MATERIAL IS NEED TO REFILL, FILLED IN BY ISSUER 如須補料, 由發件人填寫)

T.2 地盤找不到 急, (急)

61
60
59 65
58 63
57 62

CLAM FOR EXTRA COST 額外成本索償: Y 有 / N 無 RESPONSIBLE BY 責任隸屬:

FOLLOW UP BY 由誰跟進: PLANNING 統籌部 PUR DEPT 採購部 QA OFFICER 品質檢察員 OTHER 其他

PRIORITY 項目之急切性: (FILLED IN BY DEPT HEAD 由部門主管填寫) DEPT HEAD APPROVAL 部門經理審核 DATE 日期

CAN 為方便記錄, 取代補單, 不重覆生產
 ACTION 由公司開會決定後才行動

REPORT 報告 (FILLED IN BY QA OFFICER 由品質檢察員填寫)

RESULT OF INVESTIGATE 調查結果

登記日期
2. 4 樓 樓

56-58 17
59-61 17

QA OFFICER 品質檢察員 DATE 日期 APPROVED BY 部門經理審核 DATE 日期

PREVENTIVE ACTION TAKEN 預防方案