



工程指示 / 要求簡箋(E.I.)

工程指示編號：EI / 8615 / 24 修改版次： -
 工程編號 : J - 858 工程名稱 : 將軍澳日出康城 11
 工程項目 : 幕牆 室內收口鋁料 地盤用 (補 T1)
 收件人 : 生統 發件人 : Ant Yeung 日期 : 02/12/2024

要求提供 / 確認 事項：

為方便記錄，取代補單

內容：

因地盆表示：T1 需補收口料(標準層) ，

原 EI 6389 : X86457 , X86458 。

請工廠查有無餘料????

請工廠生產供地盆使用

1. 生統，請按最後版本圖紙生產。
2. 阿 Sam 收貨。
3. 註明 T1 用
4. 地盆：留意廠內餘料，倉存已不多。

請在 2024.12.13 前完成上列要求。

分發東莞各部門：

()生產技術總監 連附件 (✓)技術部 連附件 ()生產部 連附件 ()機械設計部 連附件
 ()採購部 連附件 (✓)生產統籌部 連附件 (✓)小羅&清 連附件
 ()質檢部 連附件 ()會計部 連附件 ()報關組 連附件 ()其他 連附件

分發香港各部門：

()行政部 連附件 ()會計部 連附件 ()統籌部 連附件 (✓)工程部地盤科文 連附件 二寶
 ()採購部 連附件 ()QS 部 連附件 ()維修部 連附件 ()其他 連附件

傳遞編號：

HK 2145 / 24

發件人簽署：

項目經理簽署：






美特鋁質有限公司
MIDI Aluminium Fabricator Ltd.

工程號	J858	類別		物料號	-
地盘	康城11期	制圖	J.L.	2023-16-17	圖號 X86458-01
修改 A	B	採用工廠		復核	-
日期 16/08	12/12	地盘 ✓	图纸名称	幕牆边企收口	數量 -
		材料颜色	ECD3X1009 9S-XF1	批准	-
		材料	X86458		單件重量 - (KG)

编号	L	合计数量
X86458-01A	2370	2514
X86458-01B	2570	54
X86458-01C	2495	32

改 →




61合用
u槽

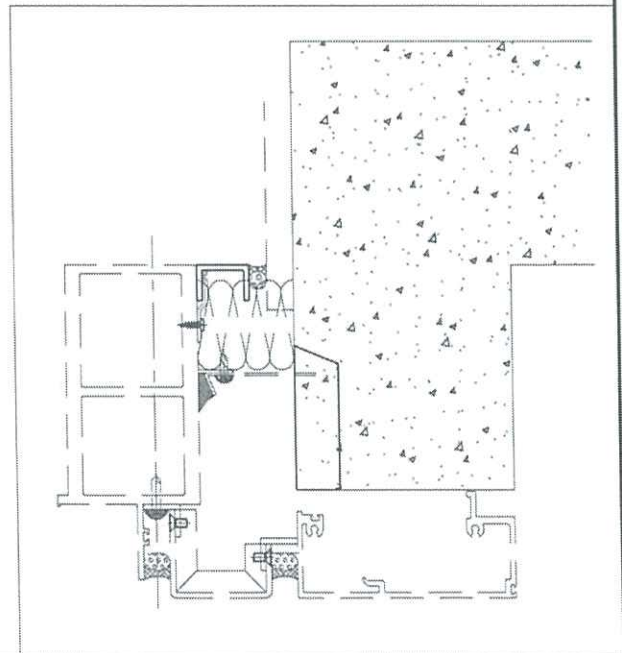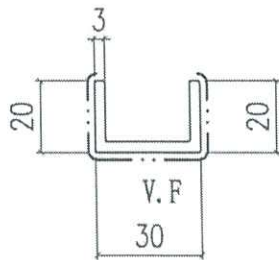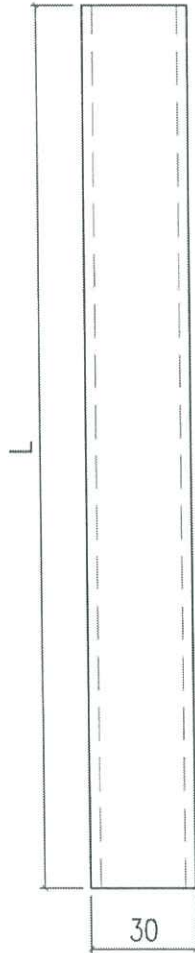



美特鋁質有限公司
MIDI Aluminium Fabricator Ltd.

工程號	J858	類別		物料號	-		
地盘	康城11期	制圖	J.L.	2023-16-17	圖號	X86457-01	
修改	A	採用工廠			數量	-	
日期	12/12	材料顏色	ECD3X1009 9S-XF1	材料	X86457	單件重量	- (KG)

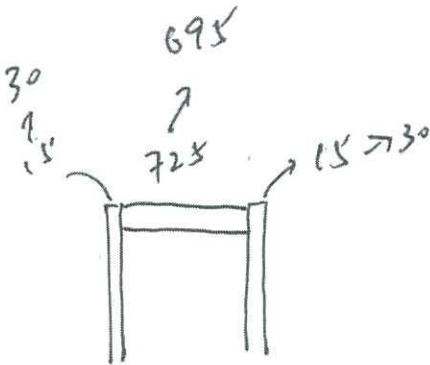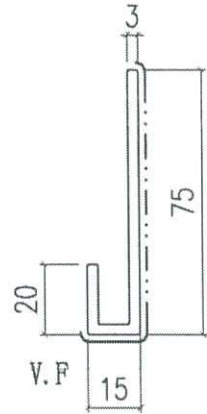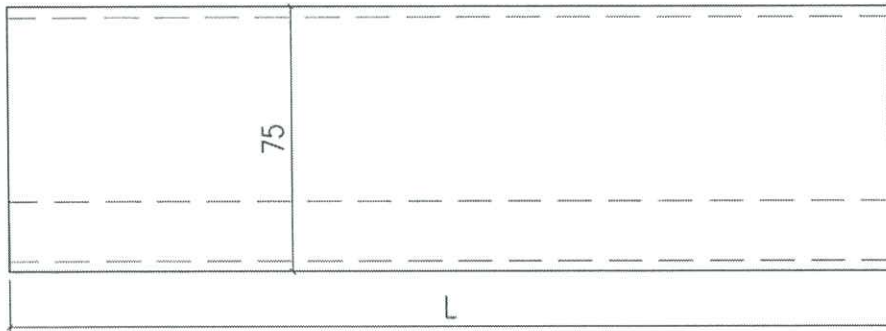

幕牆陣底

此為浴室用
隱形

X86457-01-51	1336.5	1
X86457-01-50	1361.5	3
X86457-01-49	2185.5	2
X86457-01-48	599	4
X86457-01-47	1715.5	2
X86457-01-46	1370.5	1
X86457-01-45	1758	1
X86457-01-44	1503	2
X86457-01-43	1335.5	2
X86457-01-42	1078	2
X86457-01-41	1755.5	2
X86457-01-40	754	3
X86457-01-39	1201.5	6
X86457-01-38	1478	1
X86457-01-37	531.5	3
X86457-01-36	771.5	7
X86457-01-35	1088	3
X86457-01-34	1236.5	3
編號	L	合計數量


X86457-01-33	511.5	100
X86457-01-32	841.5	98
X86457-01-31	549	46
X86457-01-30	804	46
X86457-01-29	829	45
X86457-01-28	1644	50
X86457-01-27	1555.5	98
X86457-01-26	804	200
X86457-01-25	1405	50
X86457-01-24	1784	50
X86457-01-22	1701.5	49
X86457-01-21	1686.5	49
X86457-01-20	1800	98
X86457-01-19	695	98
X86457-01-18	549	200
X86457-01-17	1410	46
X86457-01-16	524	47
X86457-01-15	754	50
X86457-01-14	674	94
X86457-01-13	1373	102
X86457-01-12	1355	189
X86457-01-11	1530	45
X86457-01-10	1500	430
X86457-01-09	629	905
X86457-01-08	1366.5	905
X86457-01-07	1355	148
X86457-01-06	499	143
X86457-01-05	1510.5	143
X86457-01-04	648	361
X86457-01-03	1661.5	45
X86457-01-02	1750	45
X86457-01-01	745	45
編號	L	合計數量

L = 674 mm

18 →

2 →
2 →
2 →

 美特鋁質有限公司 MIDI Aluminium Fabricator Ltd.		工程號 J858 地盘 康城11期	類別 制圖 J.L.	物料號 - 2023-16-17	圖號 X86457-02
修改 A 日期 12/12	採用工廠 材料颜色 ECD3X1009 9S-XF1	地盤 <input checked="" type="checkbox"/>	图纸名称 幕墙阵底收口 材料 X86457	復核 - 批准 -	數量 - 單件重量 - (KG)

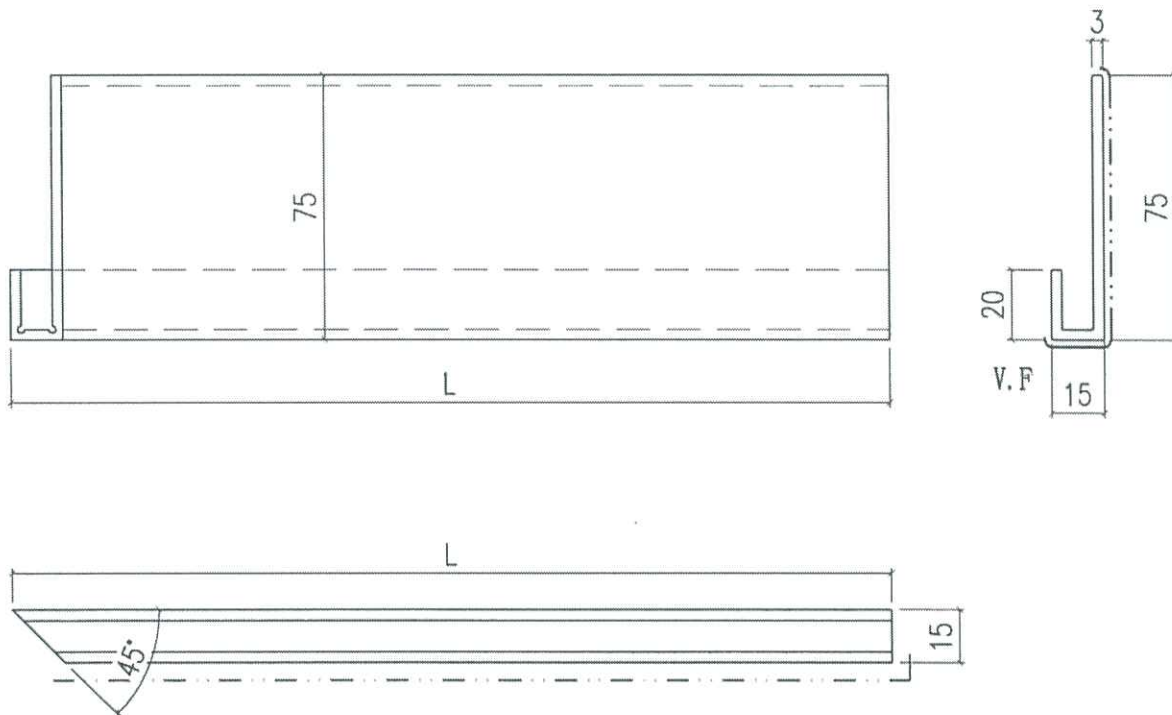

幕墙
 幕墙收口

$L = 648.5$

① →
 ② →
 ③ →



X86457-02-04	1703.5	49
X86457-02-03	643.5	46
X86457-02-02	537.5	143
X86457-02-01	1679	237
编号	L	合计数量

$L = 542.5$ mm



美特鋁質有限公司
MIDI Aluminium Fabricator Ltd.

工程號	J858	類別		物料號	-		
地盘	康城11期	制圖	J.L.	2023-16-17	圖號	X86457-03	
修改	A	採用工廠			數量	-	
日期	12/12	材料顏色	ECD3X1009 9S-XF1	材料	X86457	單件重量	- (KG)

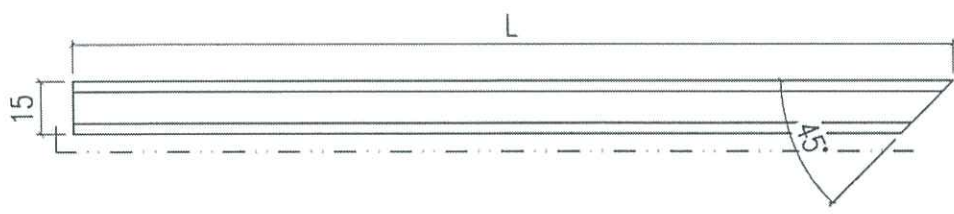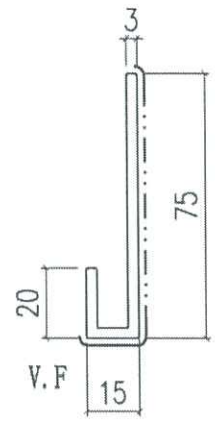

幕牆收口

②	X86457-03-04	1568.5	46
①	X86457-03-03	1660	94
②	X86457-03-02	537.5	286
	X86457-03-01	1679	49
編號	L	合計數量	

2/12 记录用

e. P. 8xok 617. 组房. 烩料 (加兴) 1条

e. P. 8xok 53-57 组房 烩料 4条

✓ 617 水槽 2支 (加兴) x f 6458-1B

✓ 02-03 3支

✓ 01-01 8支

✓ 03-02 10支

✓ 01-10 加兴到 1500 mm 8条 + 10条

✓ 01-02 2支

✓ 01-03 2支

✓ 02-02 1支

✓ 03-03 1支

✓ 01-13 1支

✓ 01-14 1支

✓ 02-01 2支

✓ 01-11 1支

03-04 (2)

03-02 + (2)