



工程指示 / 要求簡箋(E.I.)

工程指示編號：EI / 8626 / 24 修改版次：
 工程編號：J - 858 工程名稱：將軍澳日出康城 LP 11
 工程項目：幕牆 T1 T3 補訂鋁板 特色層板 7 件
 收件人：生統 發件人：Ant Yeung 日期：05/12/2024

要求提供 / 確認 事項：

- | | | |
|------------------------------------|-------------------------------------|-------------------------------|
| <input type="checkbox"/> 初步鋁料 B.M. | <input type="checkbox"/> 加工拆圖，然後生產 | <input type="checkbox"/> 尺寸表 |
| <input type="checkbox"/> 正式鋁料 B.M. | <input type="checkbox"/> 技術上資料 / 指示 | <input type="checkbox"/> 報價 |
| <input type="checkbox"/> 配件 B.M. | <input type="checkbox"/> 樣辦或貨品說明書 | <input type="checkbox"/> 分判合約 |

內容：

按地盆通知，

原 EI EI7468

按地盤被清場 / 遺失，補訂 T1 和 T3 特色層鋁板
送出地盆使用。

AQ-307 (1 件)- T1 用

AQ-355 (1 件) - T1 用

AQ-358 (1 件) - T1 用 和 (1 件) - T3 用

100+AQ324, 100+AQ323, 100+AQ327 為封孔鋁板(M5 平頭孔) 共 3 件，給 T1 BC 用。
鋁角 27x27x3 =20 隻

1. 顏色為 ECD3X10099-JF2 香檳金
2. 生統：加工圖紙，請按最後版本生產
3. 註明：T1, T3 用 補料鋁板，二寶，Sam 收貨。

謝謝

請在 2024.12.19 前完成上列要求。

分發東莞各部門：

- | | | | | | | | |
|---------------------------------|------------------------------|---|---|--|---|--------------------------------|------------------------------|
| <input type="checkbox"/> 生產技術總監 | <input type="checkbox"/> 連附件 | <input type="checkbox"/> 技術部 | <input type="checkbox"/> 連附件 | <input type="checkbox"/> 生產部 | <input type="checkbox"/> 連附件 | <input type="checkbox"/> 機械設計部 | <input type="checkbox"/> 連附件 |
| <input type="checkbox"/> 採購部 | <input type="checkbox"/> 連附件 | <input checked="" type="checkbox"/> 生產統籌部 | <input checked="" type="checkbox"/> 連附件 | <input checked="" type="checkbox"/> 小羅&清 | <input checked="" type="checkbox"/> 連附件 | | |
| <input type="checkbox"/> 質檢部 | <input type="checkbox"/> 連附件 | <input type="checkbox"/> 會計部 | <input type="checkbox"/> 連附件 | <input type="checkbox"/> 報關組 | <input type="checkbox"/> 連附件 | <input type="checkbox"/> 其他 | <input type="checkbox"/> 連附件 |

分發香港各部門：

- | | | | | | | | | |
|------------------------------|------------------------------|-------------------------------|------------------------------|------------------------------|------------------------------|---|---|----|
| <input type="checkbox"/> 行政部 | <input type="checkbox"/> 連附件 | <input type="checkbox"/> 會計部 | <input type="checkbox"/> 連附件 | <input type="checkbox"/> 統籌部 | <input type="checkbox"/> 連附件 | <input checked="" type="checkbox"/> 工程部地盤科文 | <input checked="" type="checkbox"/> 連附件 | 二寶 |
| <input type="checkbox"/> 採購部 | <input type="checkbox"/> 連附件 | <input type="checkbox"/> QS 部 | <input type="checkbox"/> 連附件 | <input type="checkbox"/> 維修部 | <input type="checkbox"/> 連附件 | <input type="checkbox"/> 其他 | <input type="checkbox"/> 連附件 | |

傳遞編號：

HK 2165 / 24

發件人簽署：





項目經理簽署：



美特铝质有限公司




MIDI Aluminium Fabricator Ltd.

工程號	J858	類別		物料號	-				
地盘	康城11期	制圖	J.L.	2023-08-01	圖號	AQ-307			
修改	A B	採用工廠	✓	圖紙名稱	铝板加工图	復核	-	數量	-
日期	05/10 05/03	材料颜色	香槟金(ECD3X10099S-JF2)	材料	3mm THK. 铝板	批准	-	單件重量	- (KG)

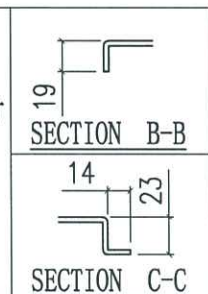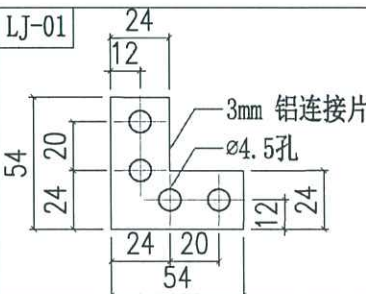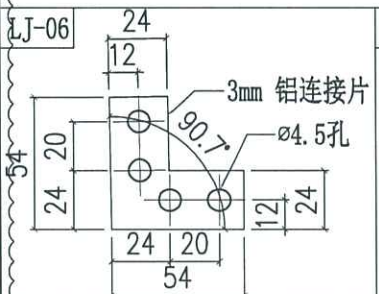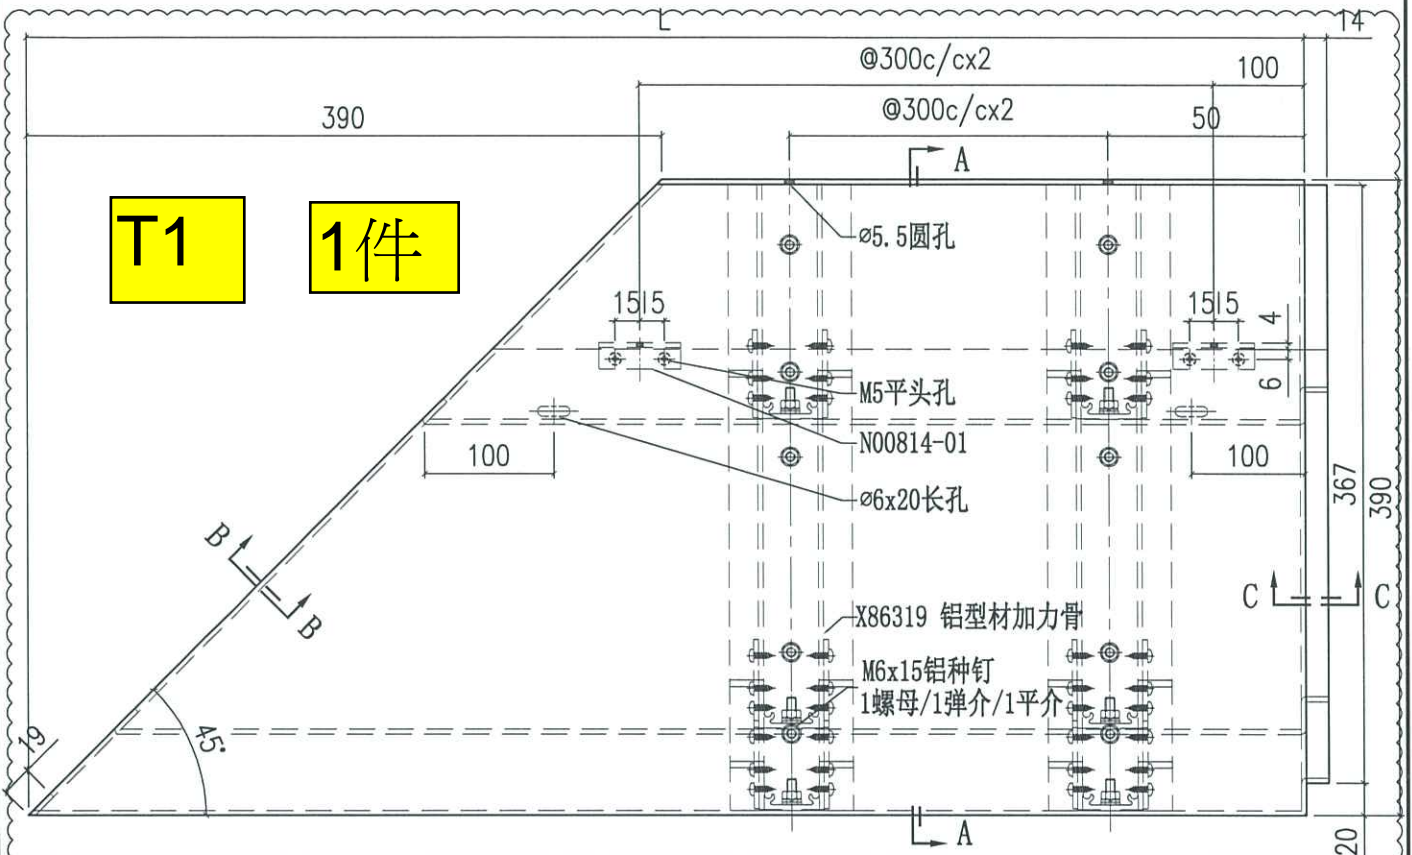

Dfoa

编号	L
AQ-307A	1129.5

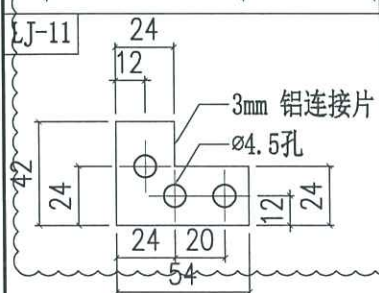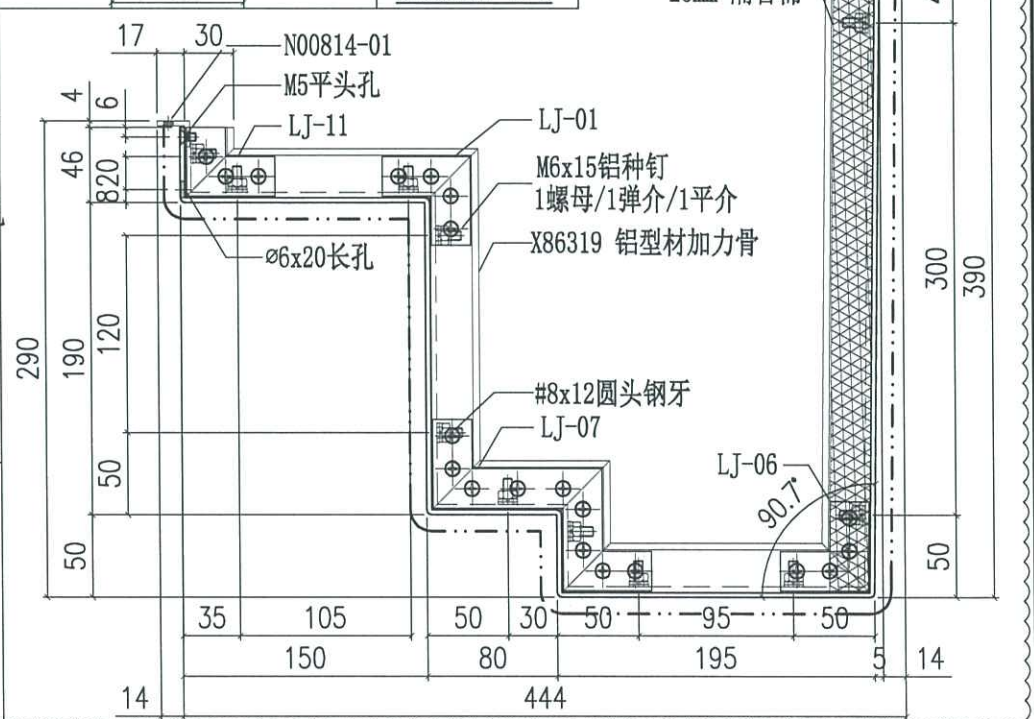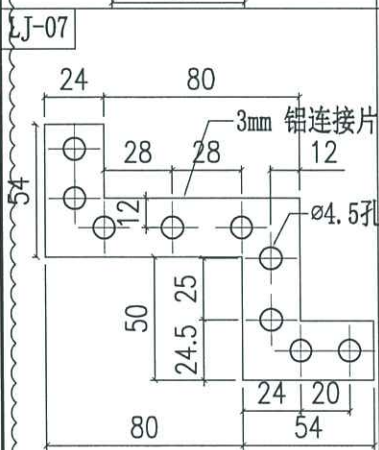



SECTION A-A

 美特鋁質有限公司 MIDI Aluminium Fabricator Ltd.		工程號 J858 地盘 康城11期	類別 制圖 J.L.	物料號 - 2023-08-01	圖號 AQ-355
修改 A 日期 05/03	採用工廠 材料颜色 香槟金 (ECCD3X10099S-JF2)	地盤 ✓ 图纸名称 铝板加工图	復核 - 批准 -	數量 - 單件重量 - (KG)	

编号	L
AQ-355A	264.5


T1

1件

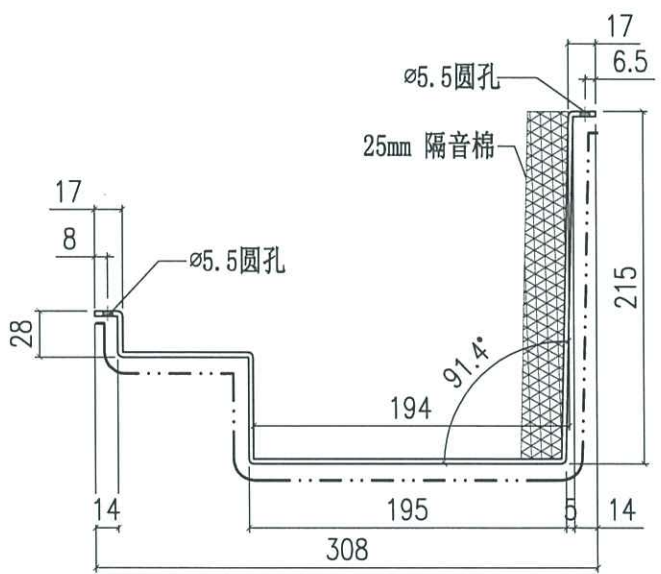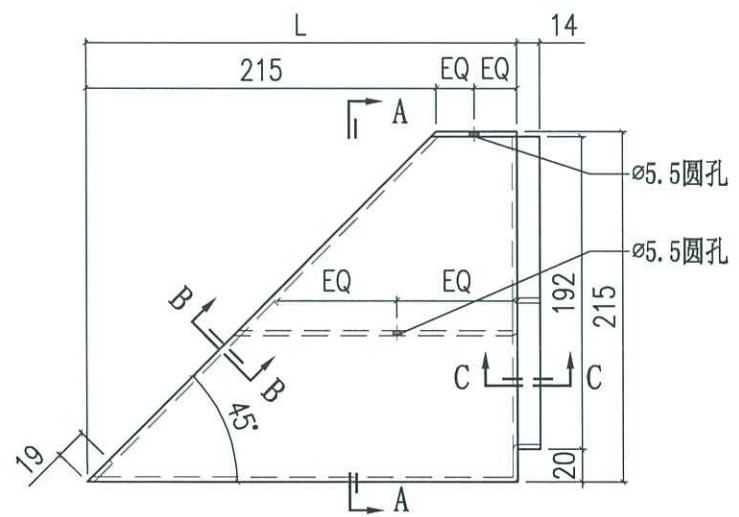

b94

SECTION A-A

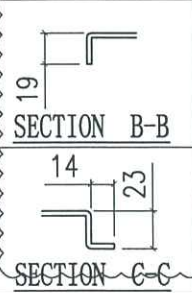


美特鋁質有限公司 MIDI Aluminium Fabricator Ltd.		工程號	J858	類別		物料號	-
修改	A	採用工廠	地盤	✓	康城11期	制圖	J.L.
日期	05/03	材料顏色	香檳金 (EC03X10099S-JP2)	圖紙名稱	铝板加工圖	2023-08-01	圖號
				材料	3mm THK. 铝板		AQ-358
							數量
							-
							單件重量
							- (KG)



編號	L
AQ-358A	224.5

T1 **1件**

T3 **1件**

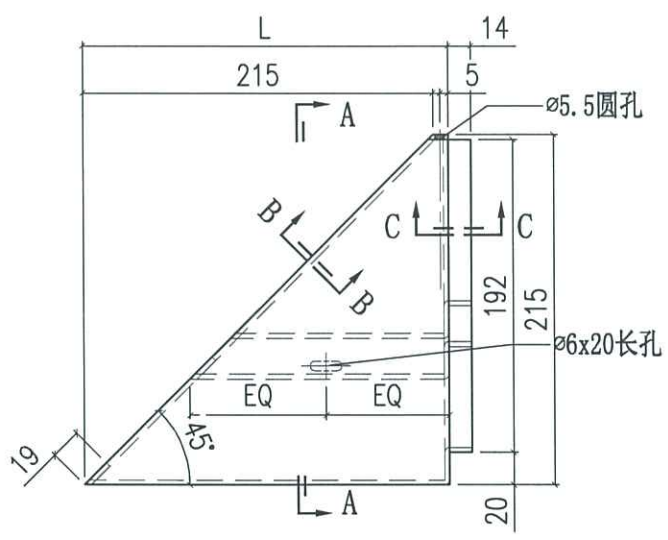



0108

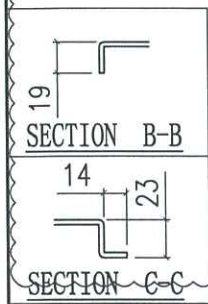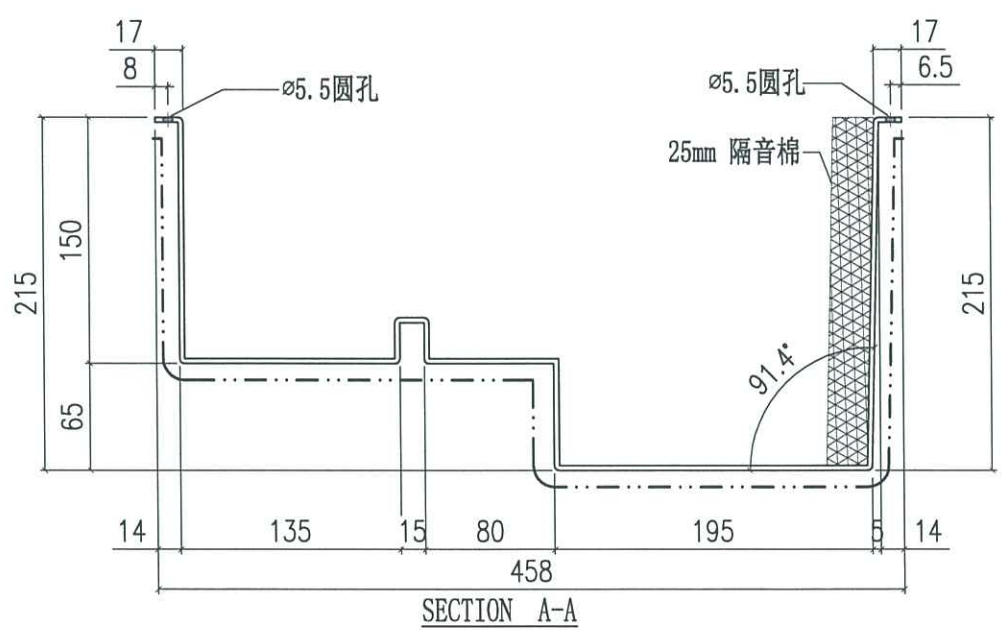

3mm厚.
 铝角 CD3x100995-J22)
 板

石矢

修铝角

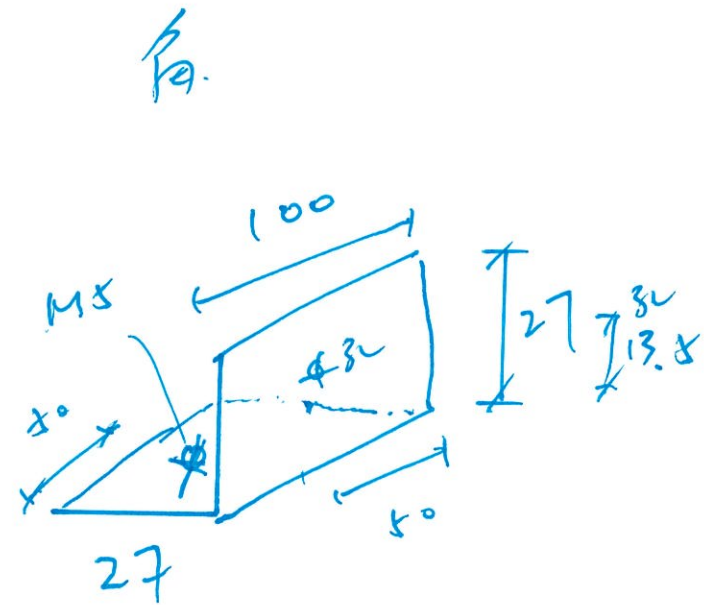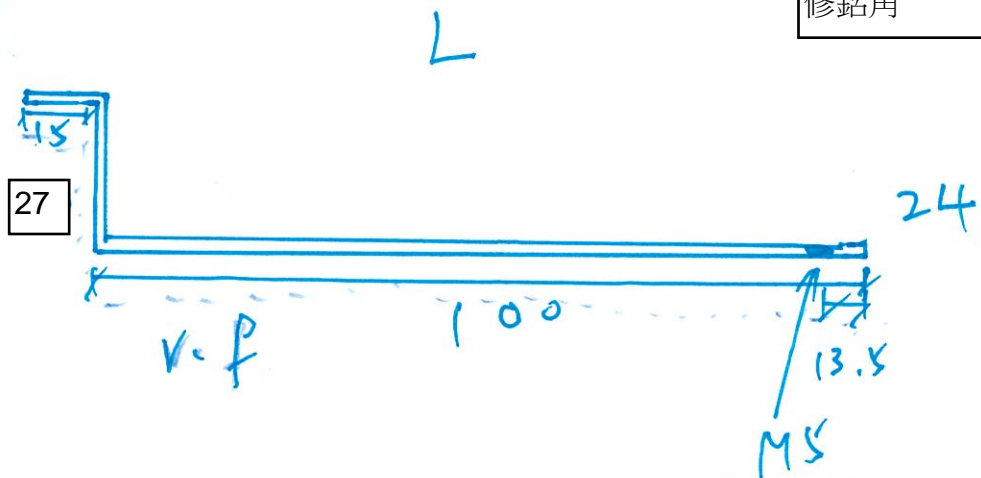

物料编号	L = (mm)	
100 + AQ324	525	1 件
100 + AQ323	1870	1 件
100 + AQ327	1324	1 件

MS
 4mm 圆孔

2.0 度 铝角
 3mm 铝板
 合计

T1

共3件

T1 62 / F
 BC

3mm厚

鍍化

金吧

3mm



40mm

L = 525 mm

1 870 mm


1 324 mm

1件

~~1件~~ ① 1件

1件

共 3件

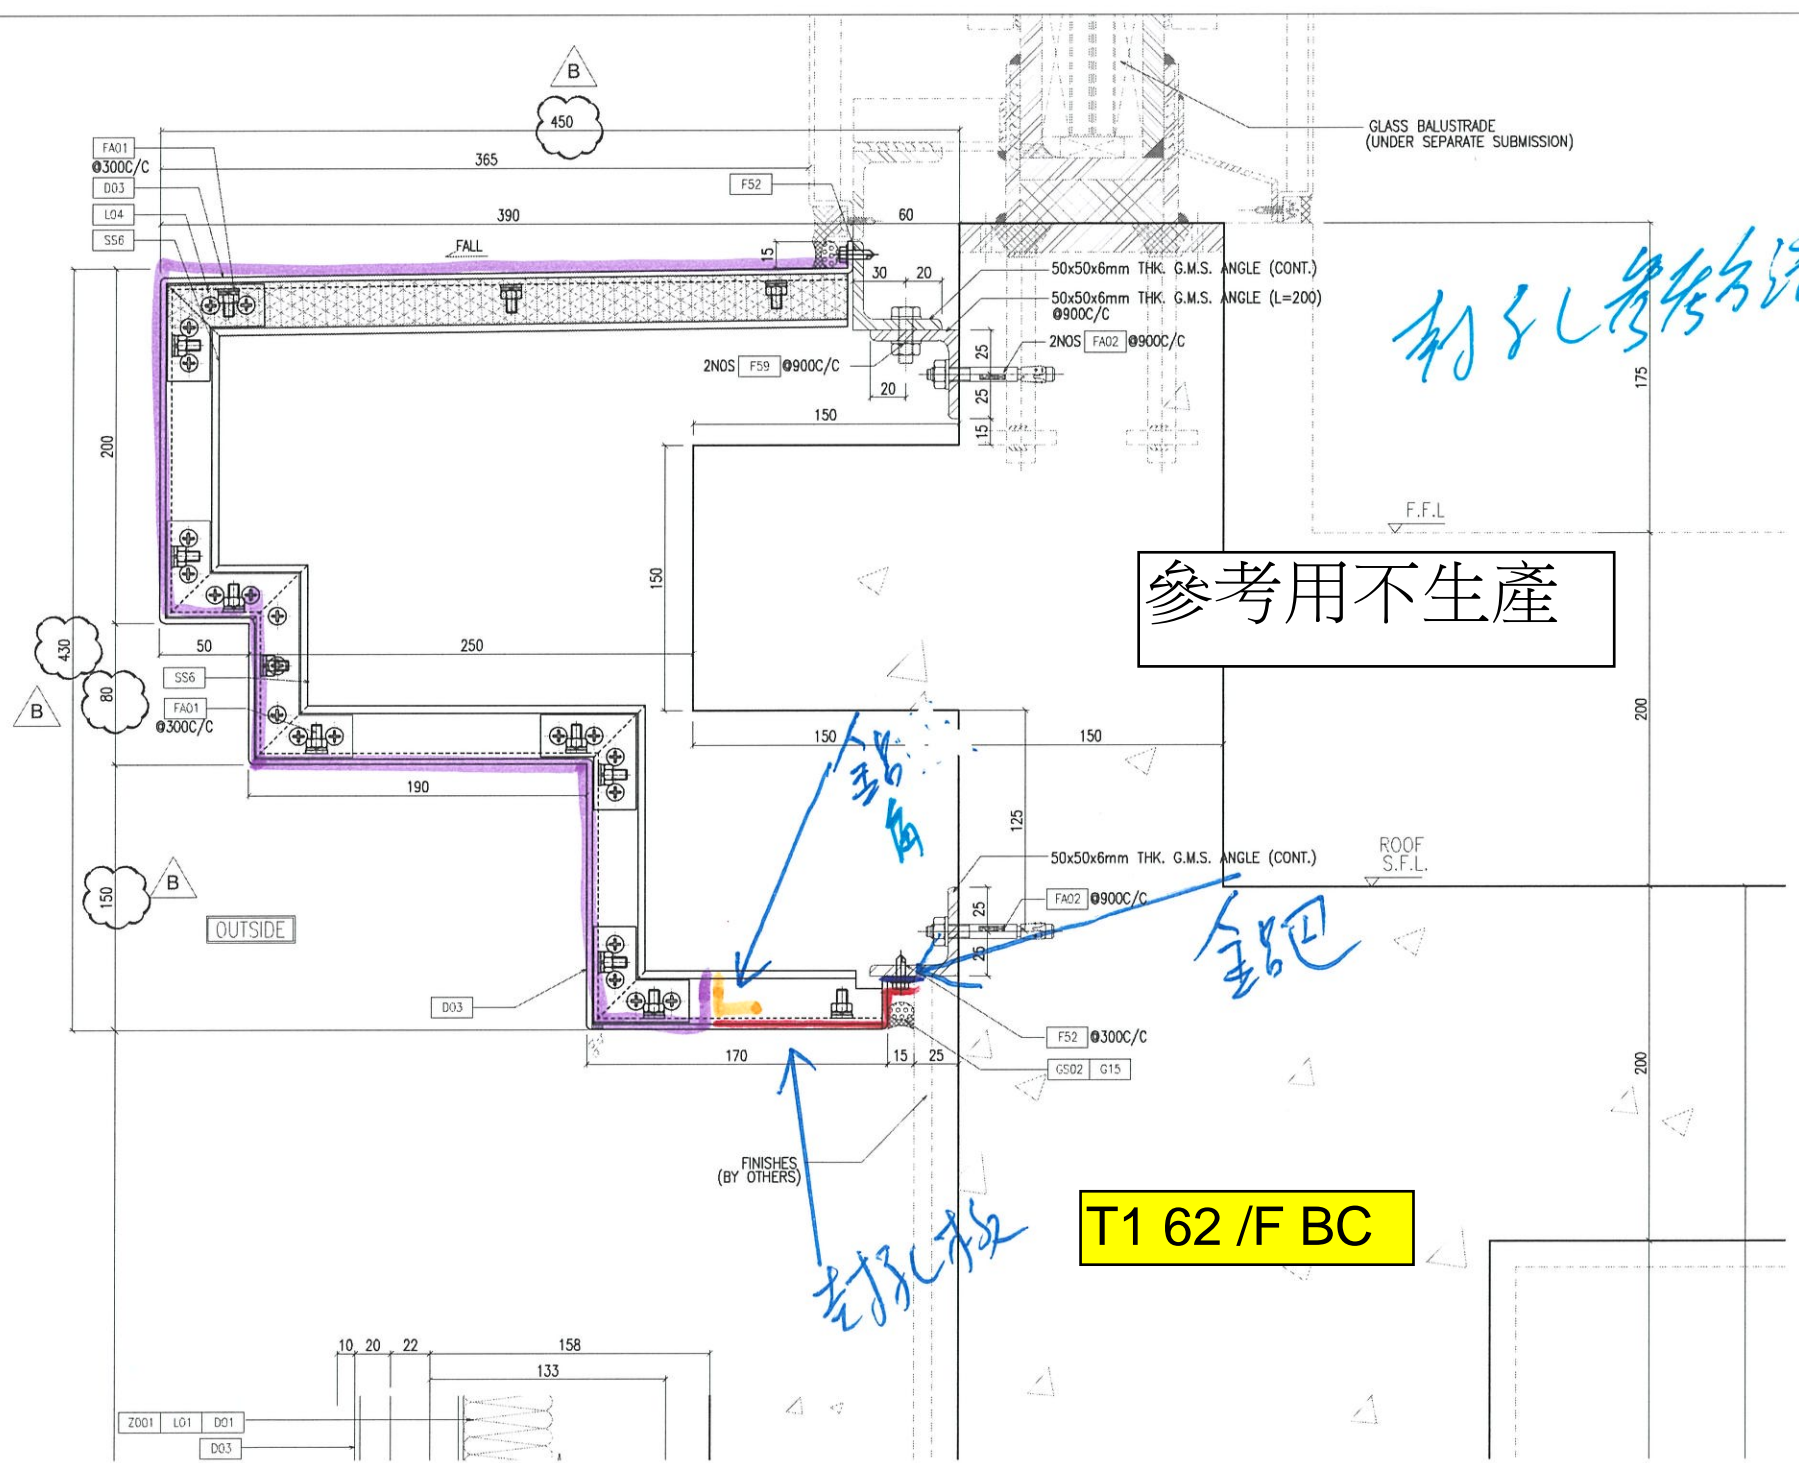

GLASS BALUSTRADE
(UNDER SEPARATE SUBMISSION)

封孔板方法

參考用不生產

封孔板

全圍

封孔板

T1 62 / F BC

- FA01
- Ø300C/C
- D03
- L04
- SS6

- 50x50x6mm THK. G.M.S. ANGLE (CONT.)
- 50x50x6mm THK. G.M.S. ANGLE (L=200)
- Ø900C/C
- 2NOS FA02 Ø900C/C


F.F.L.


ROOF
S.F.L.


FINISHES
(BY OTHERS)


OUTSIDE

- Z001
- L01
- D01
- D03

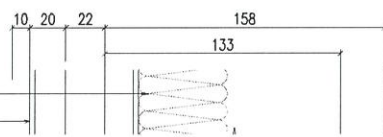

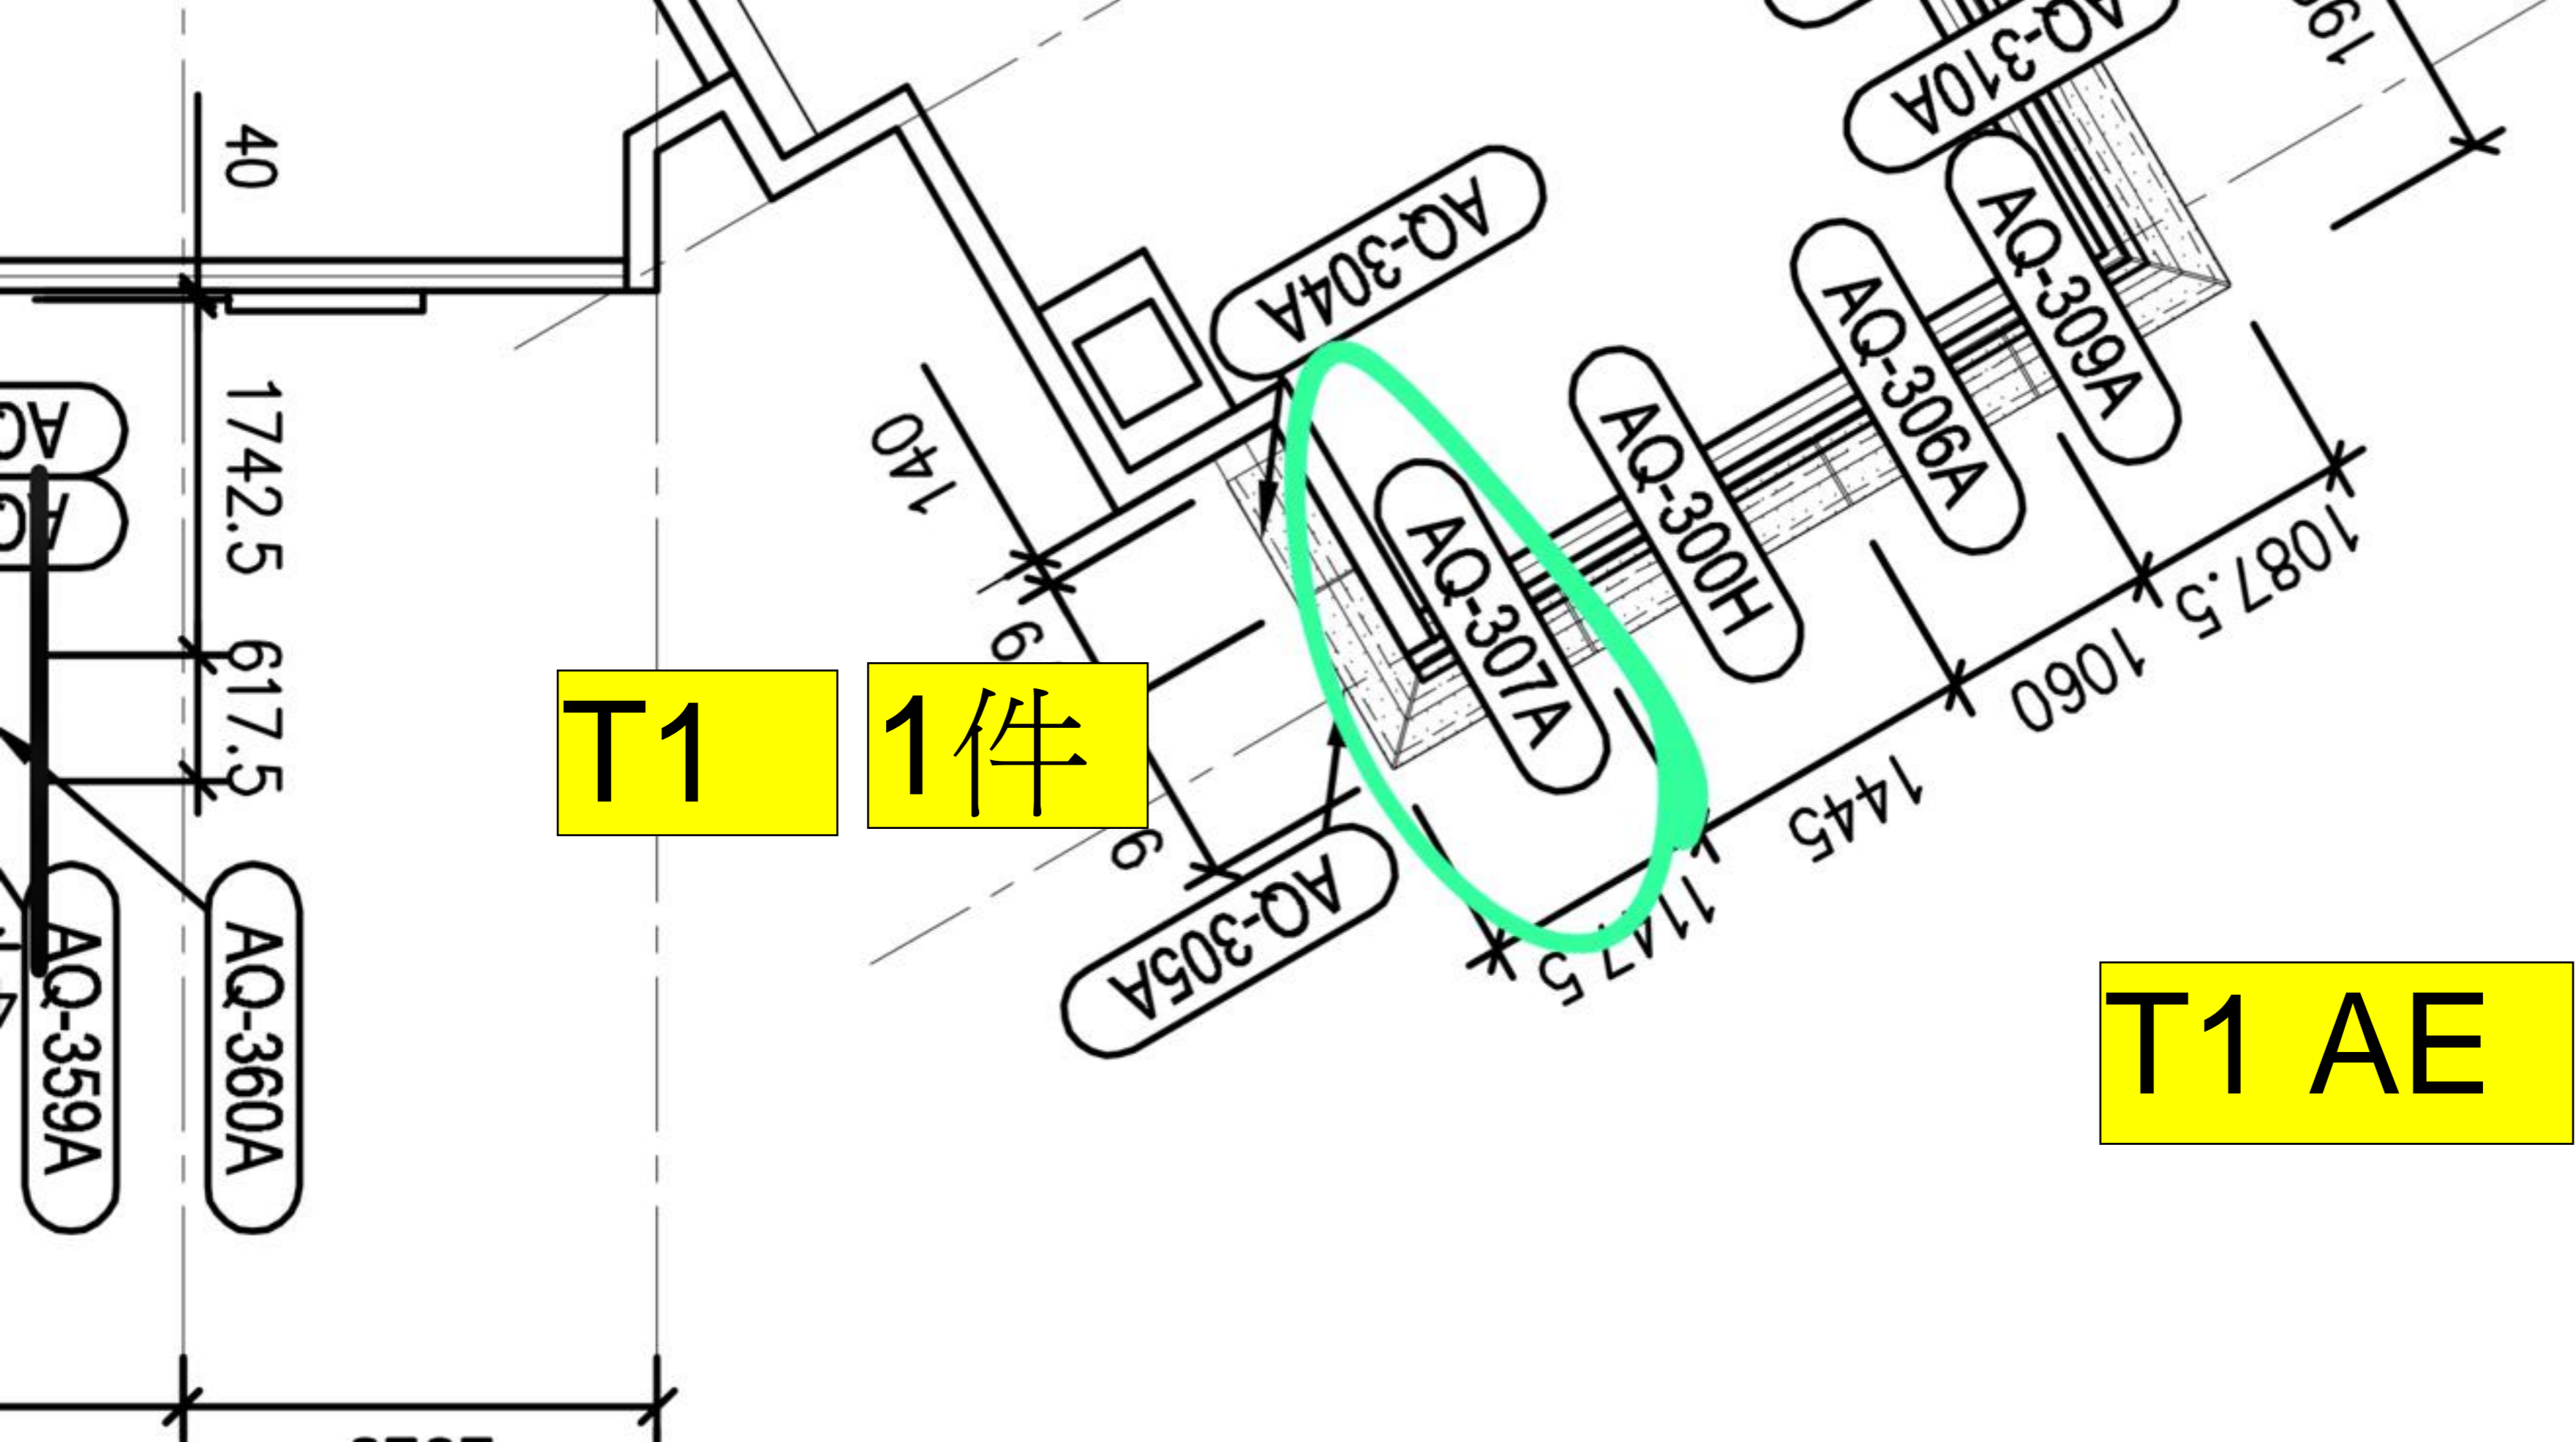

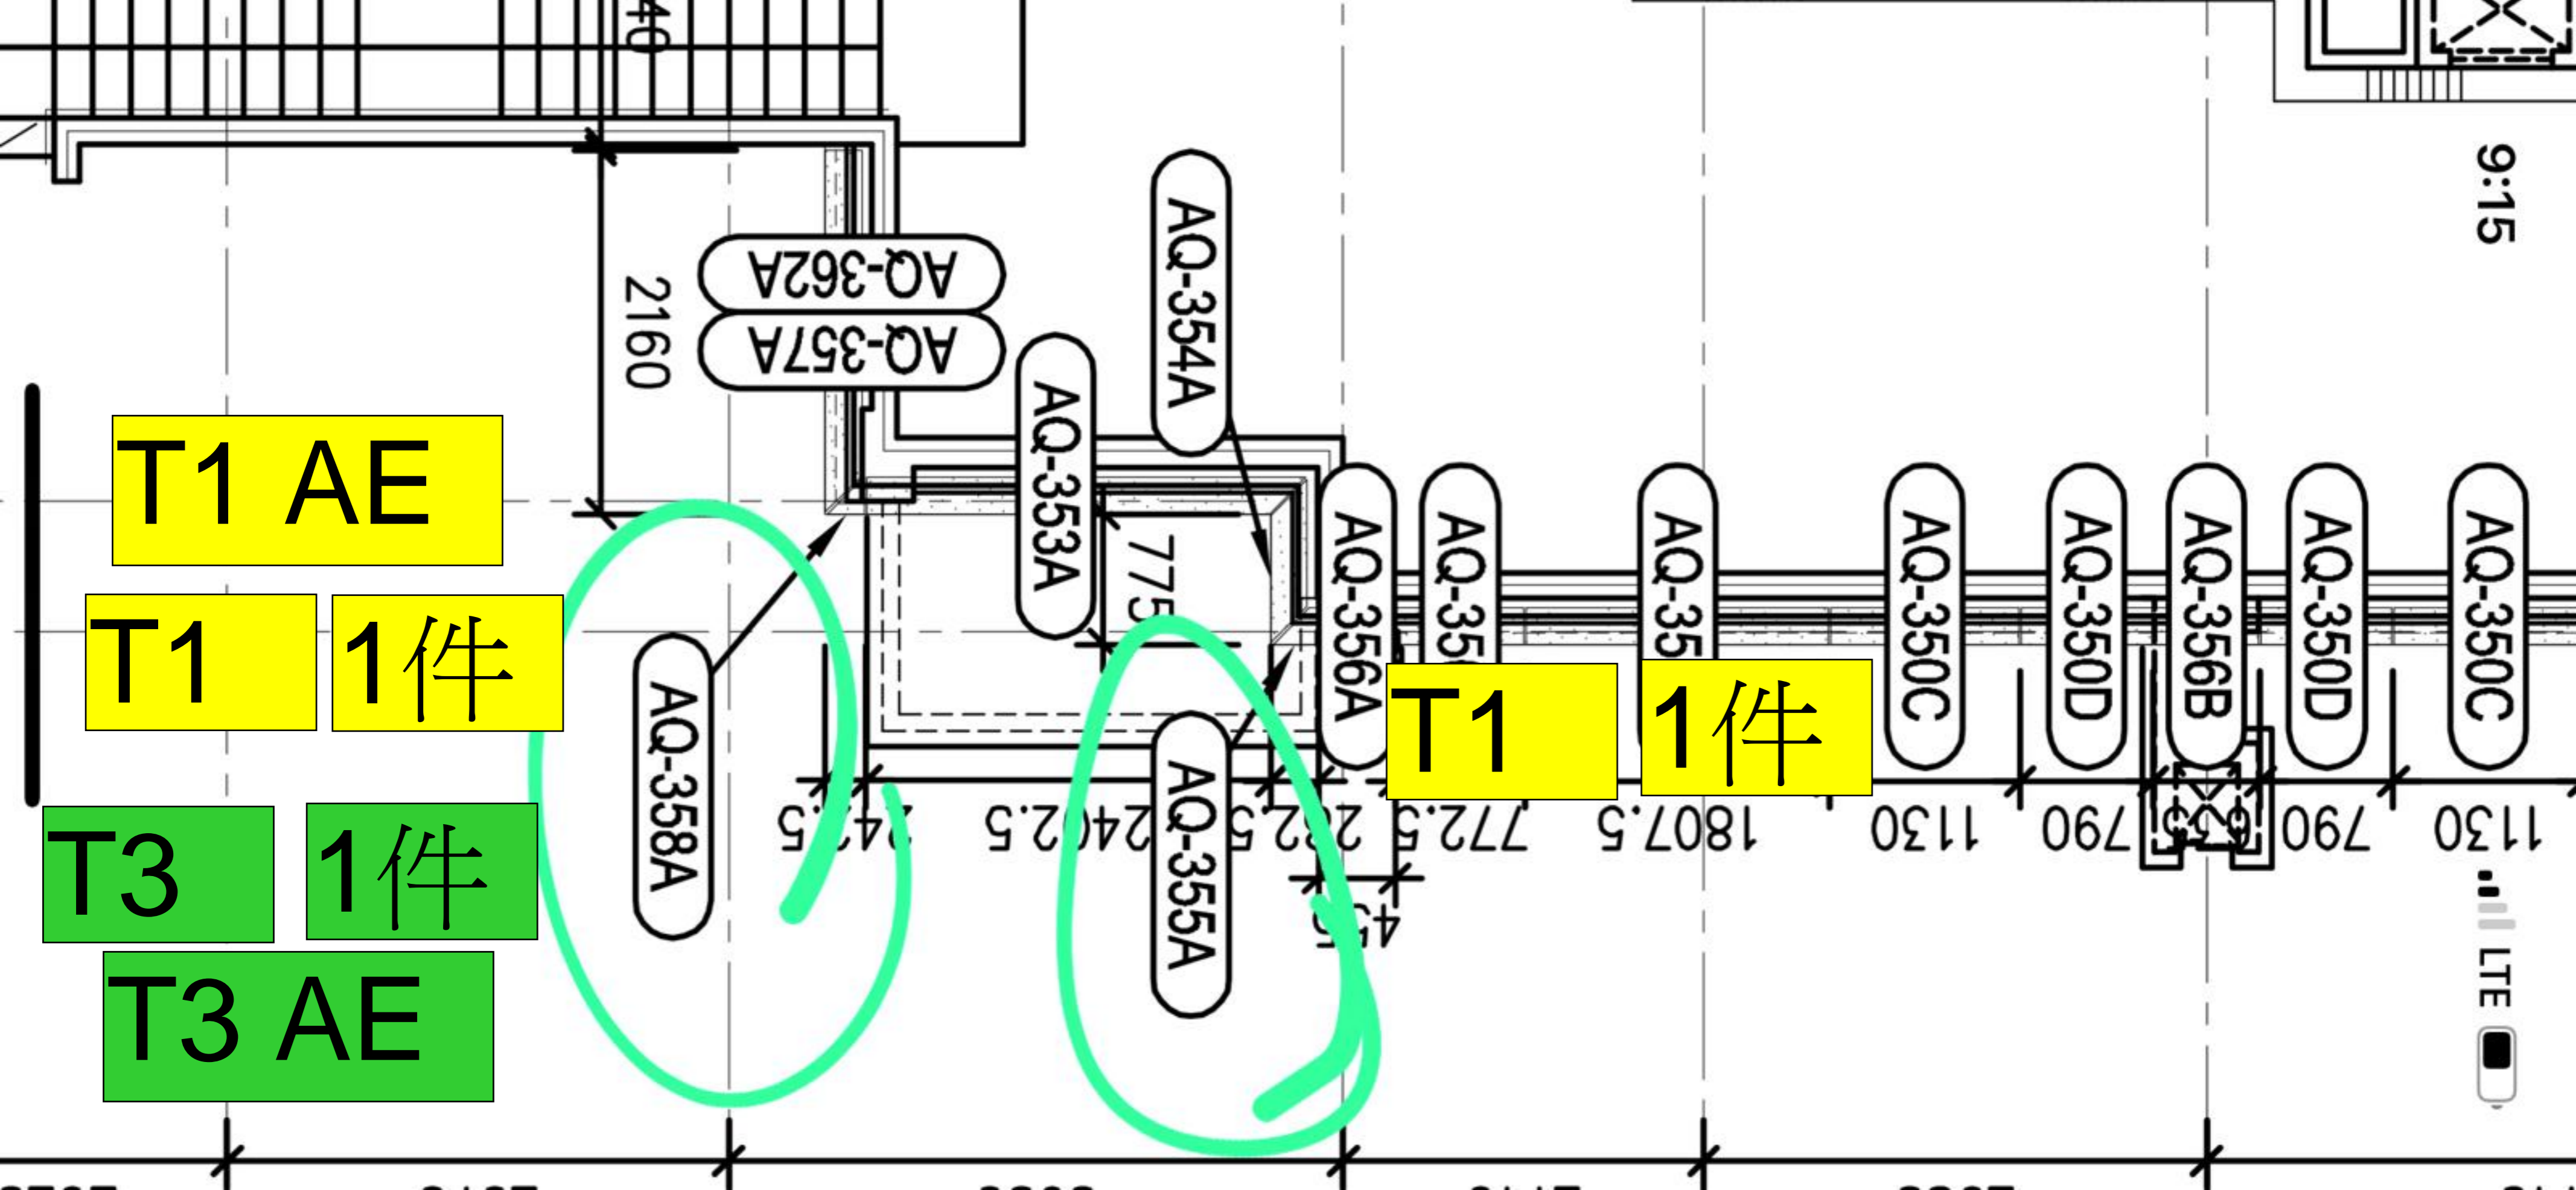

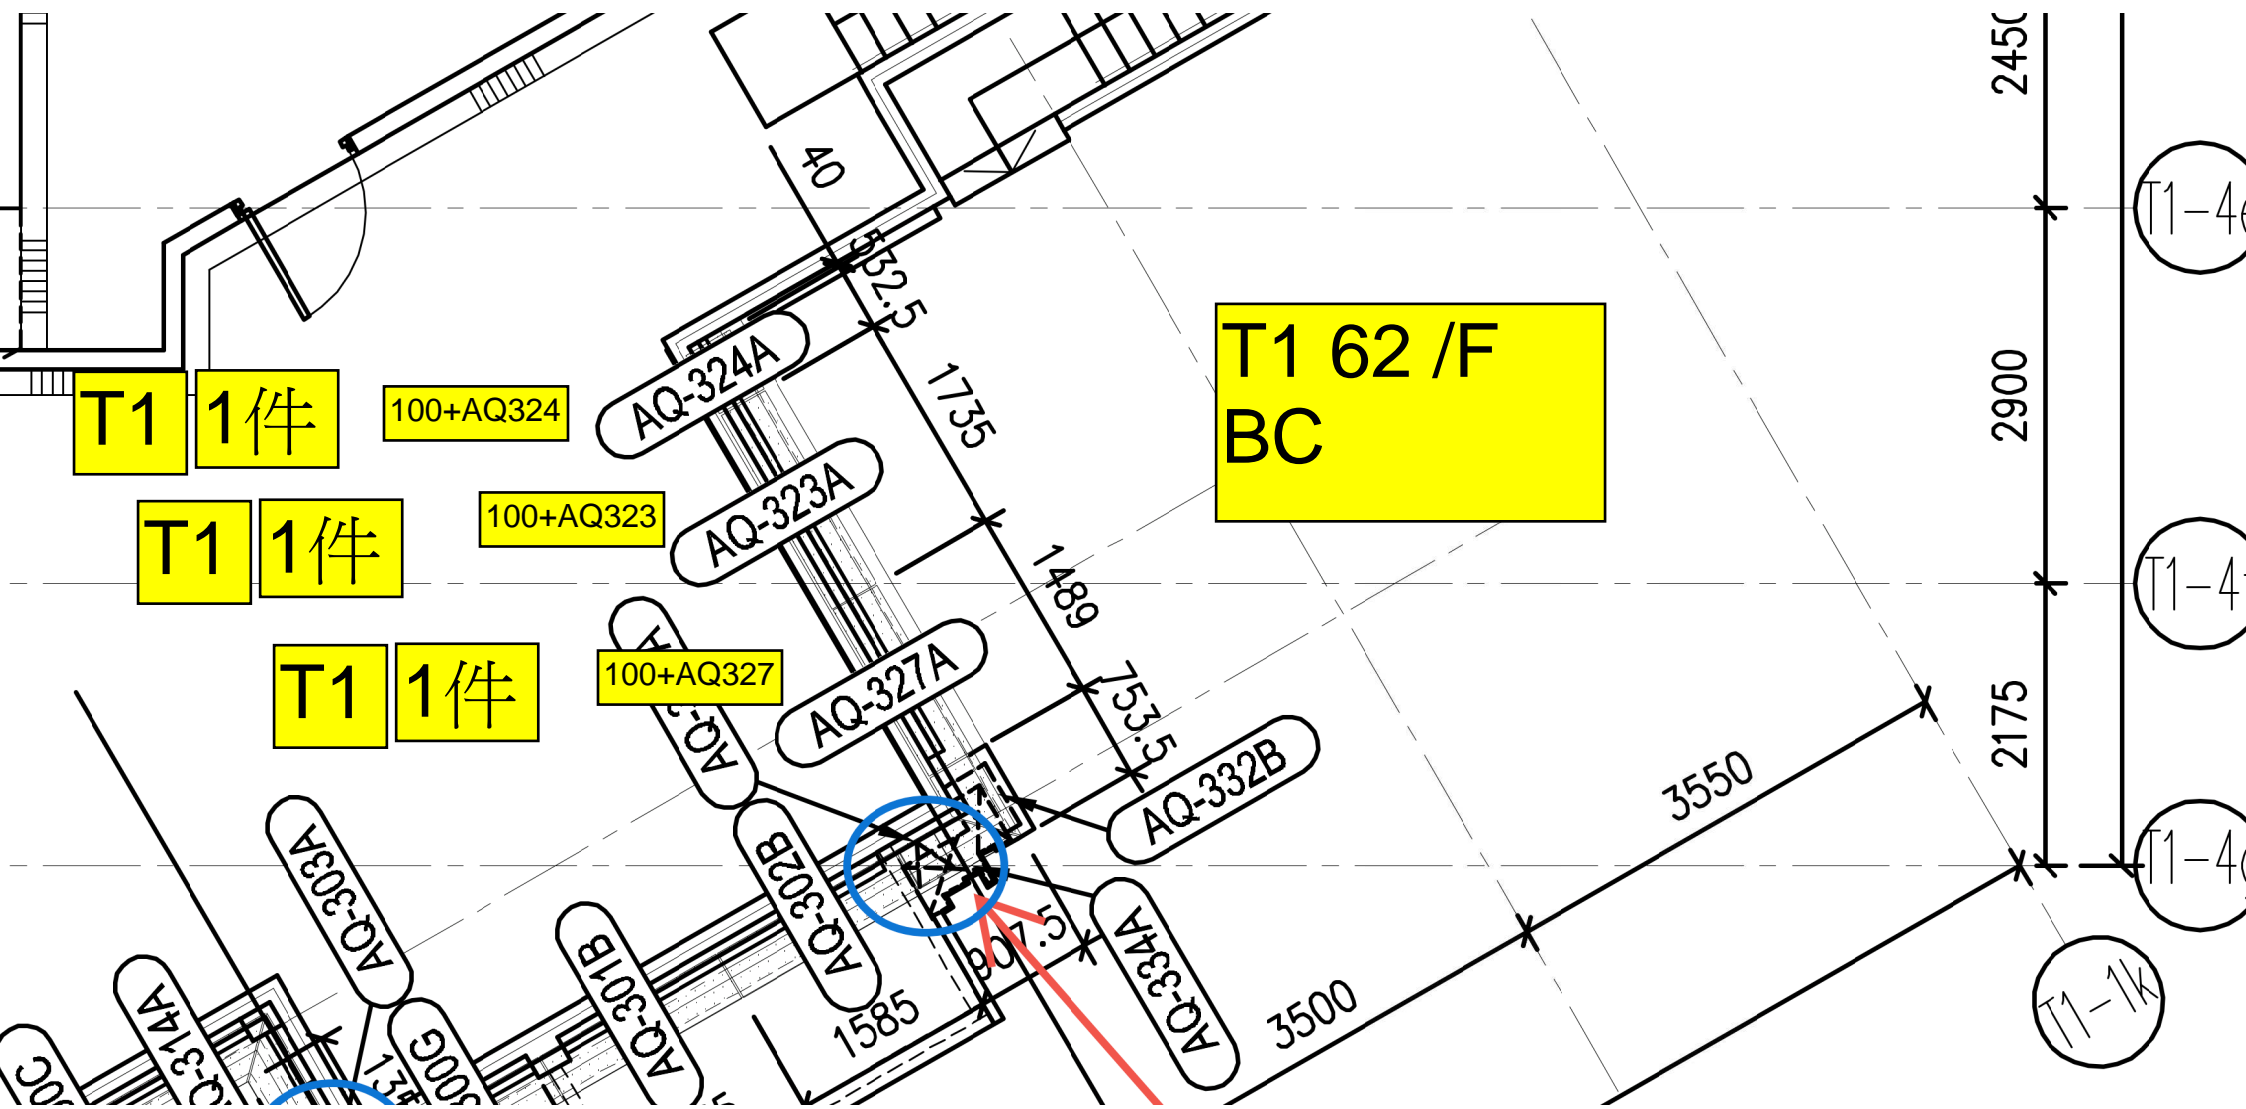




記錄

T1 62 /F
BC

記錄



記録








記録




修改 A
日期 05/03

記錄不生產

圖號	AQ-323	
數量	-	
單件重量	- (KG)	
編號	L	N
AQ-323A	1870	@300c/cx5

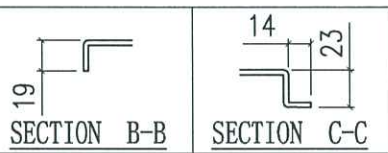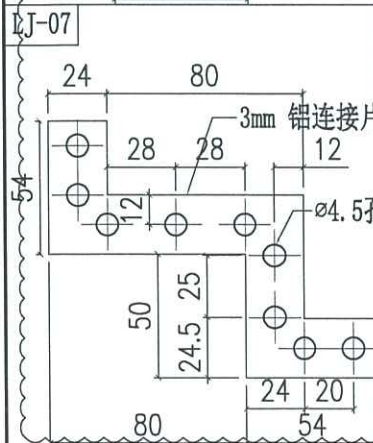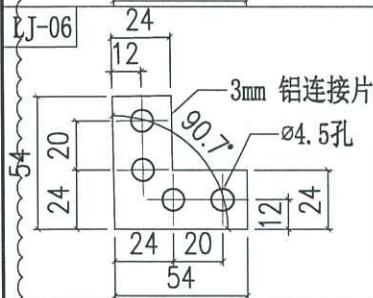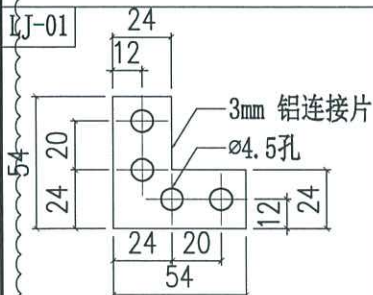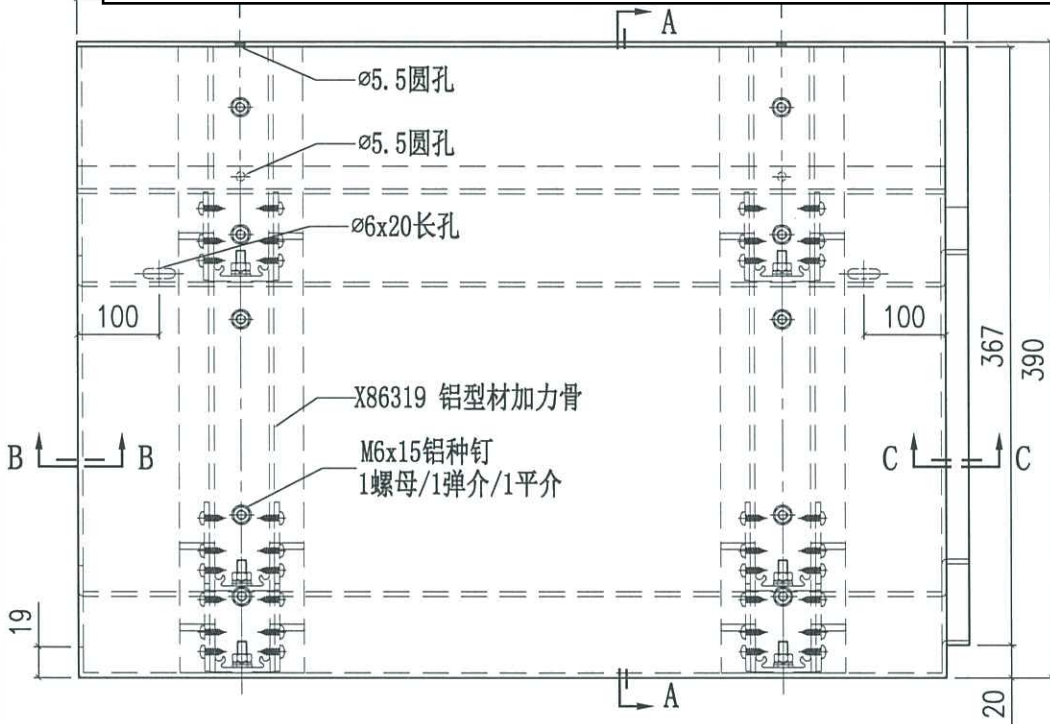






D90a

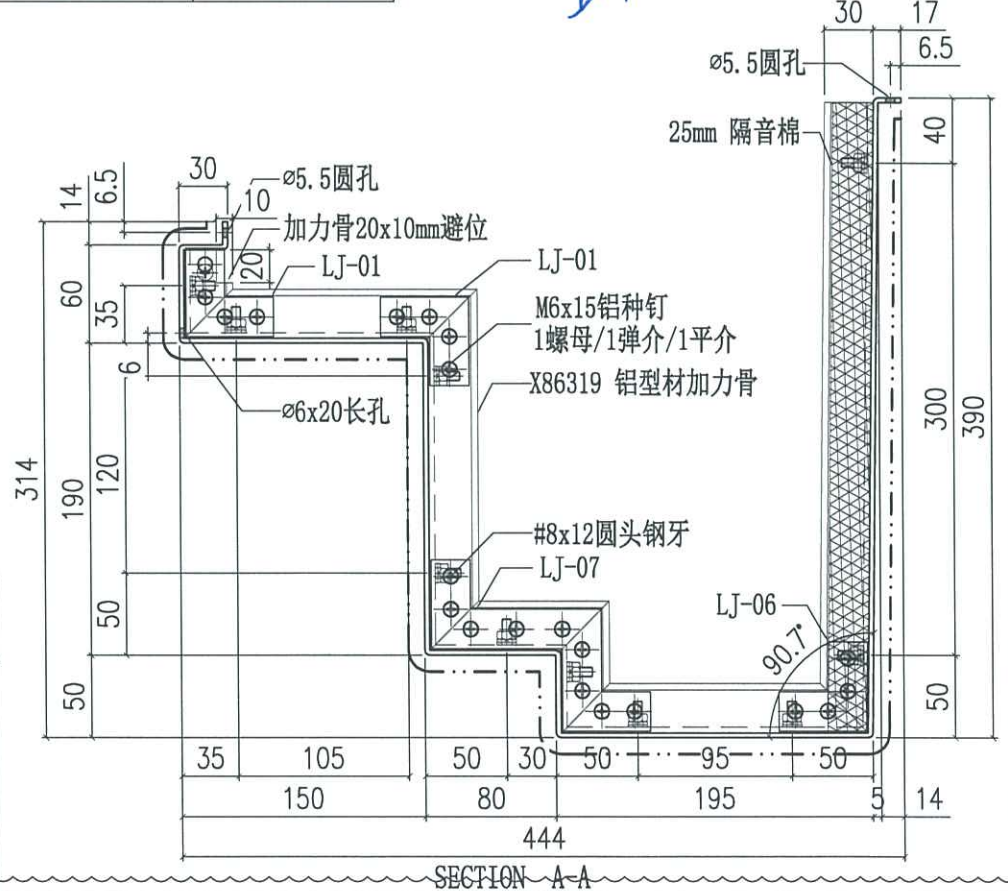


修改日期

記錄不生產

號	-	
8-01	圖號	AQ-324
	數量	-
	單件重量	- (KG)
	編號	L N
	AQ-324A	525 300

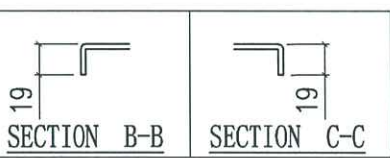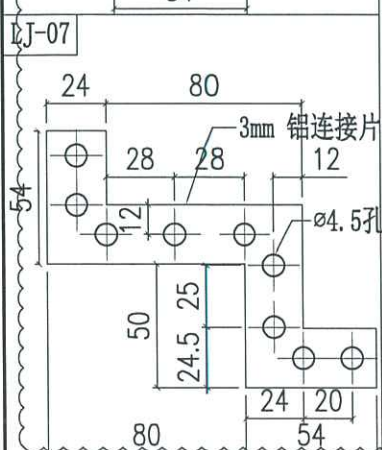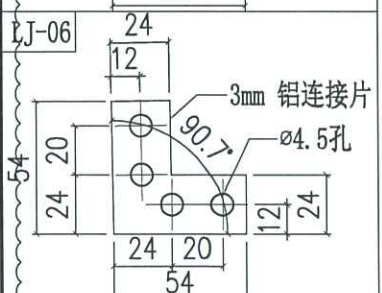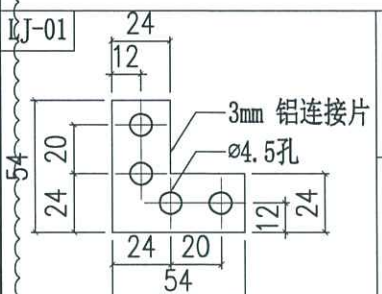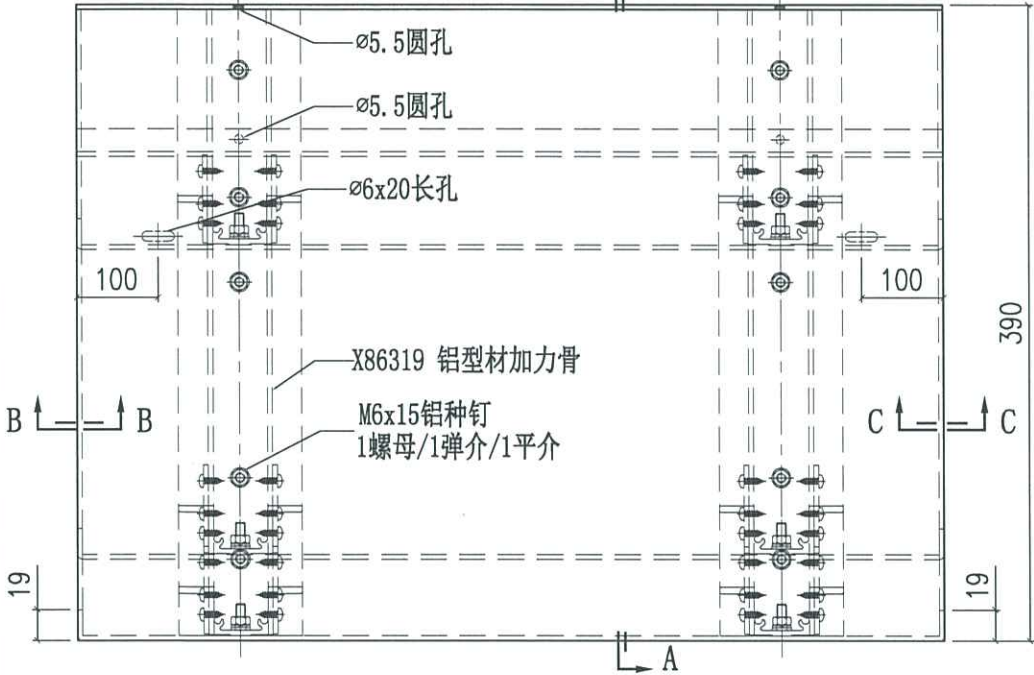






D90a

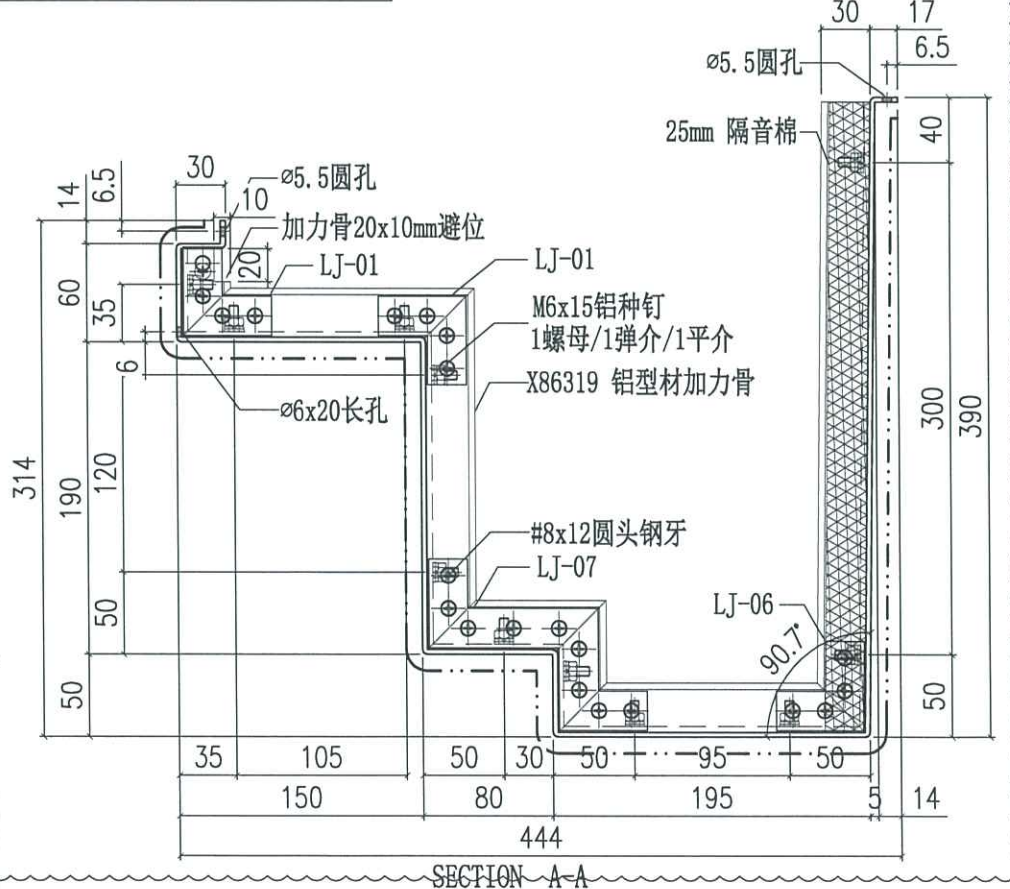

記錄不生產

修改日期 05

01	圖號	AQ-327
	數量	-
	單件重量	(KG)
	編號	L N
AQ-327A	1324	@300c/cx4

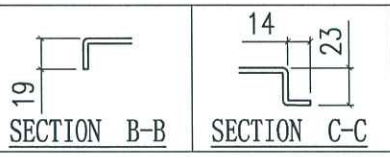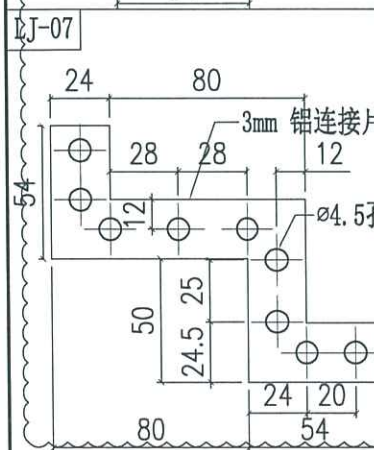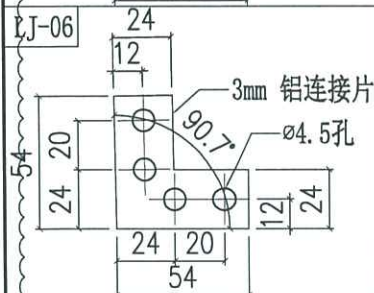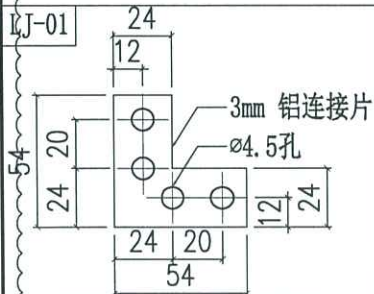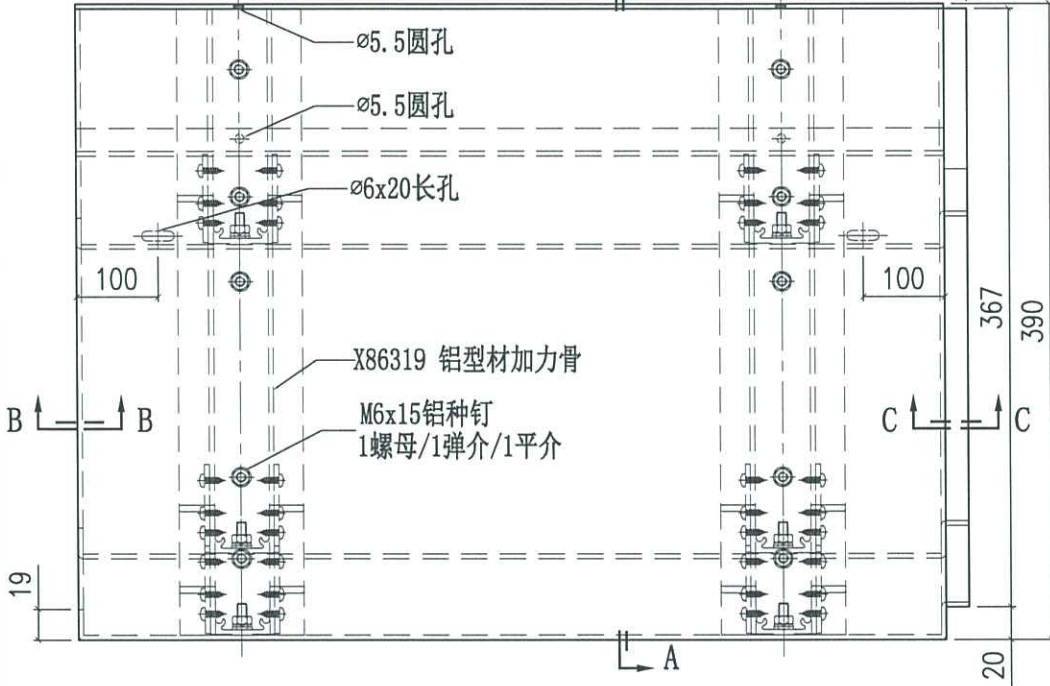

Handwritten note: p90a = b90

