



工程指示 / 要求簡箋(E.I.)

工程指示編號：EI / 8667 / 24 修改版次：  
 工程編號：J - 858 工程名稱：將軍澳日出康城 LP 11  
 工程項目：幕牆 T1-T3 補訂鵝頭鋁板 特色層板 7 件 和 AQ09 (03 件) 共 10 件  
 收件人：生統 發件人：Ant Yeung 日期：18/12/2024

要求提供 / 確認 事項：

- |                                    |                                     |                               |
|------------------------------------|-------------------------------------|-------------------------------|
| <input type="checkbox"/> 初步鋁料 B.M. | <input type="checkbox"/> 加工拆圖，然後生產  | <input type="checkbox"/> 尺寸表  |
| <input type="checkbox"/> 正式鋁料 B.M. | <input type="checkbox"/> 技術上資料 / 指示 | <input type="checkbox"/> 報價   |
| <input type="checkbox"/> 配件 B.M.   | <input type="checkbox"/> 樣辦或貨品說明書   | <input type="checkbox"/> 分判合約 |

內容：

因地盆已開旁邊鵝頭的避位但現時此位置鋁板不用鵝頭，會打返石矢。  
原 EI-7468 補訂 T1-T3 7 件 特色層鋁板。

地盆通知要補 AQ-09 (3 件) -

10 件 送出地盆使用。

1. 顏色為 ECD3X10099-JF2 香檳金
2. 生統：加工圖紙，請按最後版本生產。
3. 分座打扎。
3. 註明：T1, T2, T3 用 補料鋁板，Sam 二寶 收貨。

謝謝

請在 2024.12.27 前完成上列要求。

分發東莞各部門：

- |                                 |                              |   |   |  |   |                                |                              |
|---------------------------------|------------------------------|---|---|--|---|--------------------------------|------------------------------|
| <input type="checkbox"/> 生產技術總監 | <input type="checkbox"/> 連附件 | <input type="checkbox"/> 技術部              | <input type="checkbox"/> 連附件            | <input type="checkbox"/> 生產部             | <input type="checkbox"/> 連附件            | <input type="checkbox"/> 機械設計部 | <input type="checkbox"/> 連附件 |
| <input type="checkbox"/> 採購部    | <input type="checkbox"/> 連附件 | <input checked="" type="checkbox"/> 生產統籌部 | <input checked="" type="checkbox"/> 連附件 | <input checked="" type="checkbox"/> 小羅&清 | <input checked="" type="checkbox"/> 連附件 |                                |                              |
| <input type="checkbox"/> 質檢部    | <input type="checkbox"/> 連附件 | <input type="checkbox"/> 會計部              | <input type="checkbox"/> 連附件            | <input type="checkbox"/> 報關組             | <input type="checkbox"/> 連附件            | <input type="checkbox"/> 其他    | <input type="checkbox"/> 連附件 |

分發香港各部門：

- |                              |                              |                               |                              |                              |                              |   |   |    |
|------------------------------|------------------------------|-------------------------------|------------------------------|------------------------------|------------------------------|---|---|----|
| <input type="checkbox"/> 行政部 | <input type="checkbox"/> 連附件 | <input type="checkbox"/> 會計部  | <input type="checkbox"/> 連附件 | <input type="checkbox"/> 統籌部 | <input type="checkbox"/> 連附件 | <input checked="" type="checkbox"/> 工程部地盤科文 | <input checked="" type="checkbox"/> 連附件 | 二寶 |
| <input type="checkbox"/> 採購部 | <input type="checkbox"/> 連附件 | <input type="checkbox"/> QS 部 | <input type="checkbox"/> 連附件 | <input type="checkbox"/> 維修部 | <input type="checkbox"/> 連附件 | <input type="checkbox"/> 其他                 | <input type="checkbox"/> 連附件            |    |

傳遞編號：


HK 2224 / 24

發件人簽署：

項目經理簽署：

美特铝质有限公司 MIDI Aluminium Fabricator Ltd.		工程號	J858	類別		物料號	-		
修改	1	採用工廠	地盤 ✓	制圖	W. E. X	2022-08-11	圖號	AQ-09	
日期	23/04	材料顏色	PVF2 (香槟金)	图纸名称	铝折件	復核	-	數量	-
				材料	3.0mm 铝板	批准	-	單件重量	- (KG)

表面处理: PVF2 (香槟金ECD3X10099S-XF1)

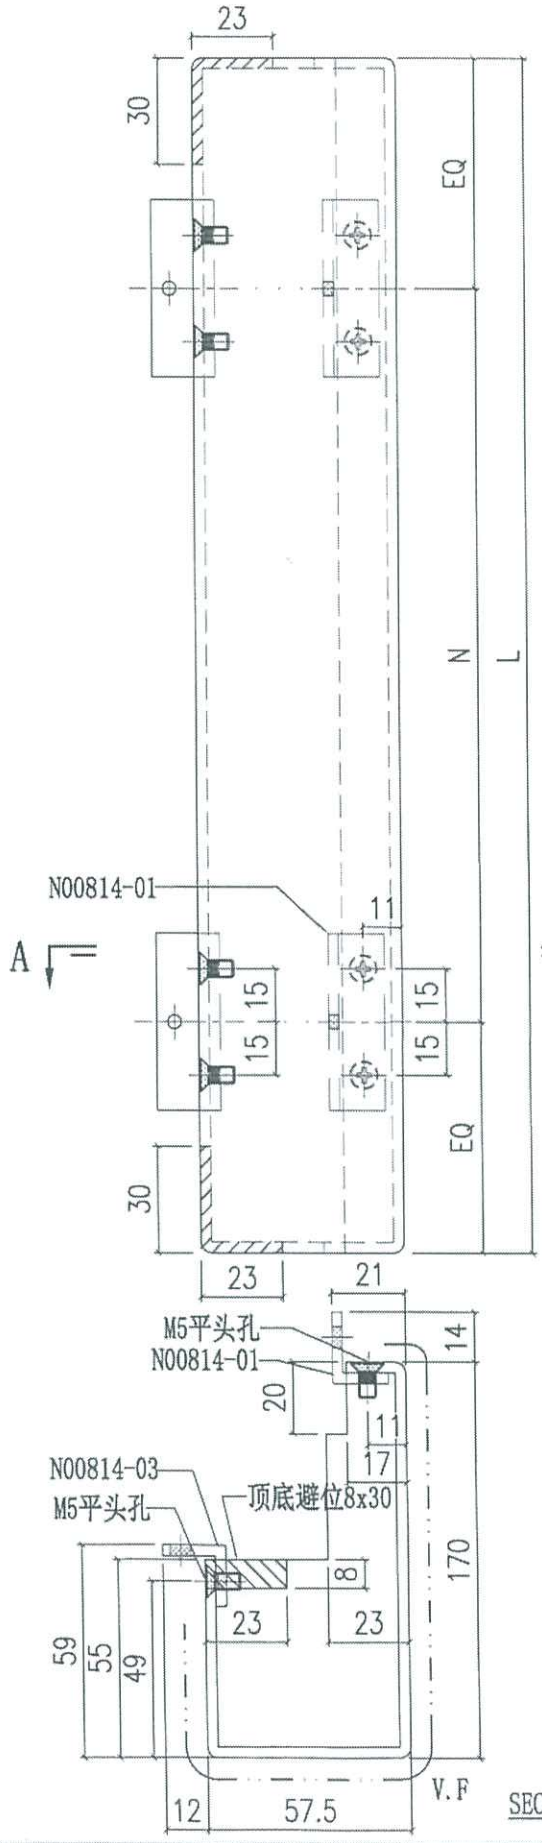

*Handwritten:* 563x E.

编号	L	N	合计数量
AQ-09A	2385	Ø250 <sub>c</sub> /cx8	458
AQ-09B	885	Ø180 <sub>c</sub> /cx3	468

*Handwritten:* 3/14

*Handwritten:* T1A

*Handwritten:* TYP


SECTION A-A

 美特铝质有限公司 MIDI Aluminium Fabricator Ltd.		工程號 J858 地盘 康城11期 图纸名称 铝板加工图 材料 3mm THK. 铝板	類別 制圖 J.L. 復核 - 批准 -	物料號 - 2023-08-01 圖號 AQ-361 數量 - 單件重量 - (KG)
修改 A 日期 05/03	採用工廠 材料颜色 香槟金 (6C33X10099S-JF2)	地盤 ✓		

编号	L	N
AQ-361A	1920	Ø300c/cx6
AQ-361B	1030	Ø300c/cx3
AQ-361C	1145	Ø300c/cx3






Handwritten notes: #364, 234, 80, 100, 110, 120, 130

Handwritten note: T1, T2, T3

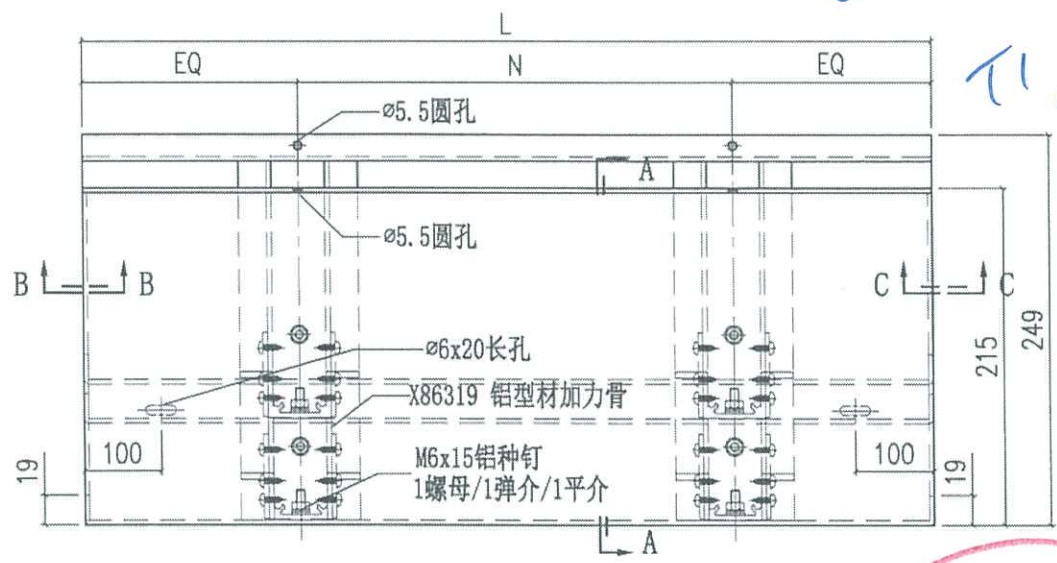

Handwritten note: AT (circled in red)


Handwritten note: D98

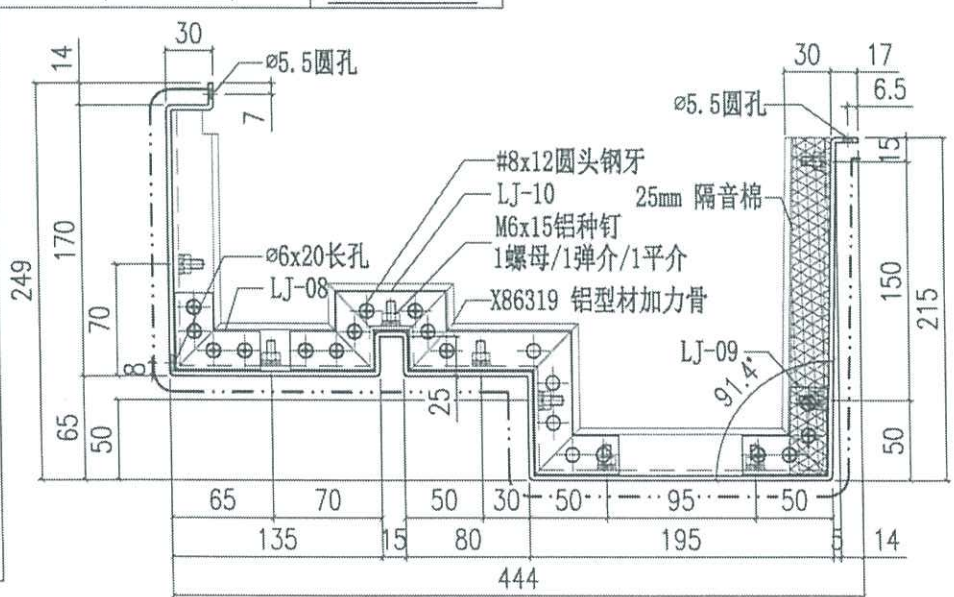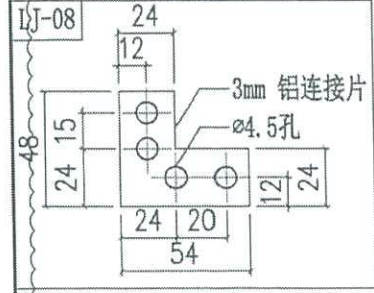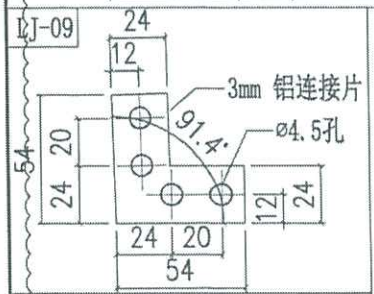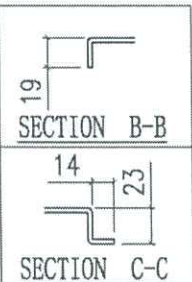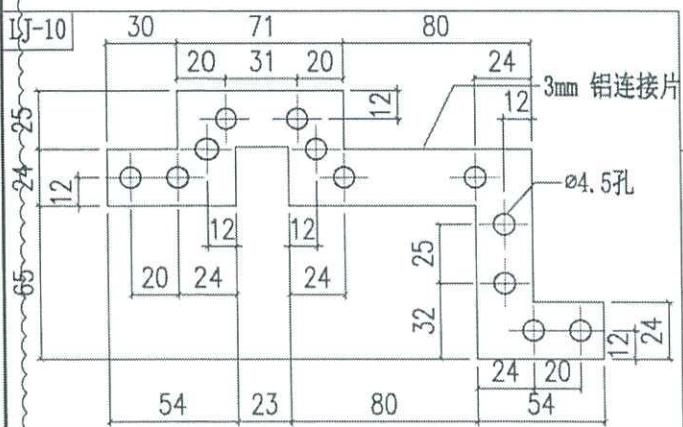





 美特铝质有限公司 MIDI Aluminium Fabricator Ltd.		工程號 J858 地盘 康城11期	類別 制圖 J.L.	物料號 - 2023-08-01	圖號 AQ-324 數量 -
修改 A 日期 05/03	採用工廠 材料颜色 香槟金 (E023X1009S-JF2)	图纸名称 铝板加工图 材料 3mm THK. 铝板	復核 - 批准 -	單件重量 - (KG)	

编号	L	N
AQ-324A	525	300

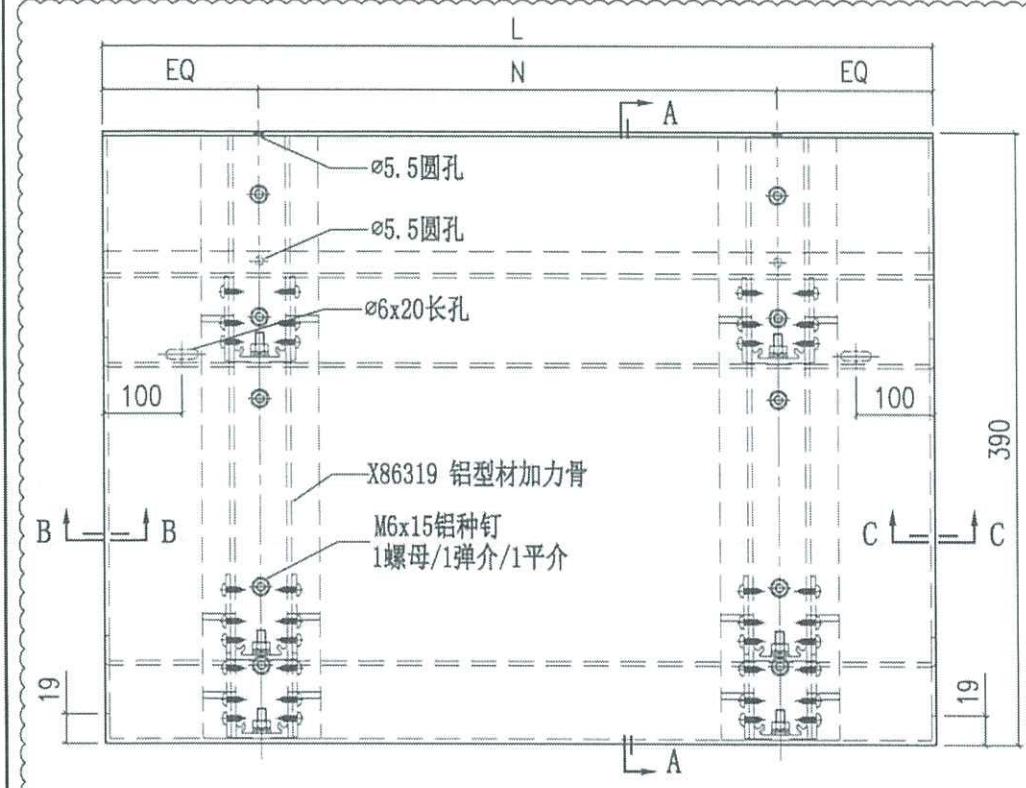


114  
T1


BC

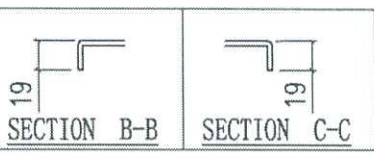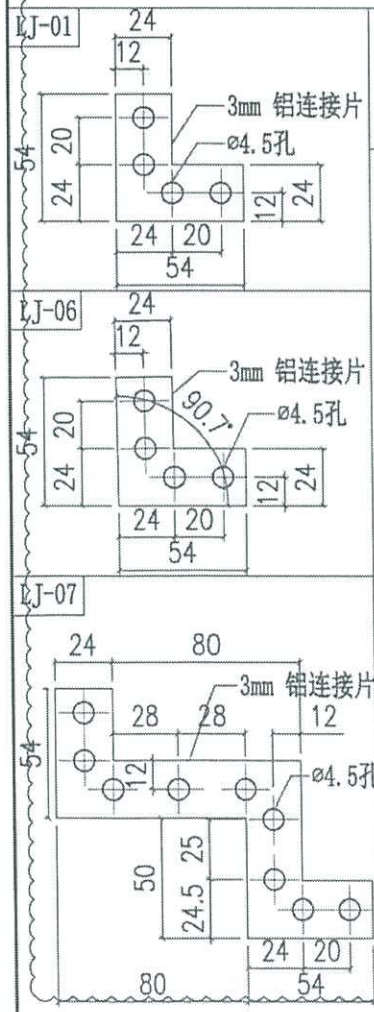

D90a

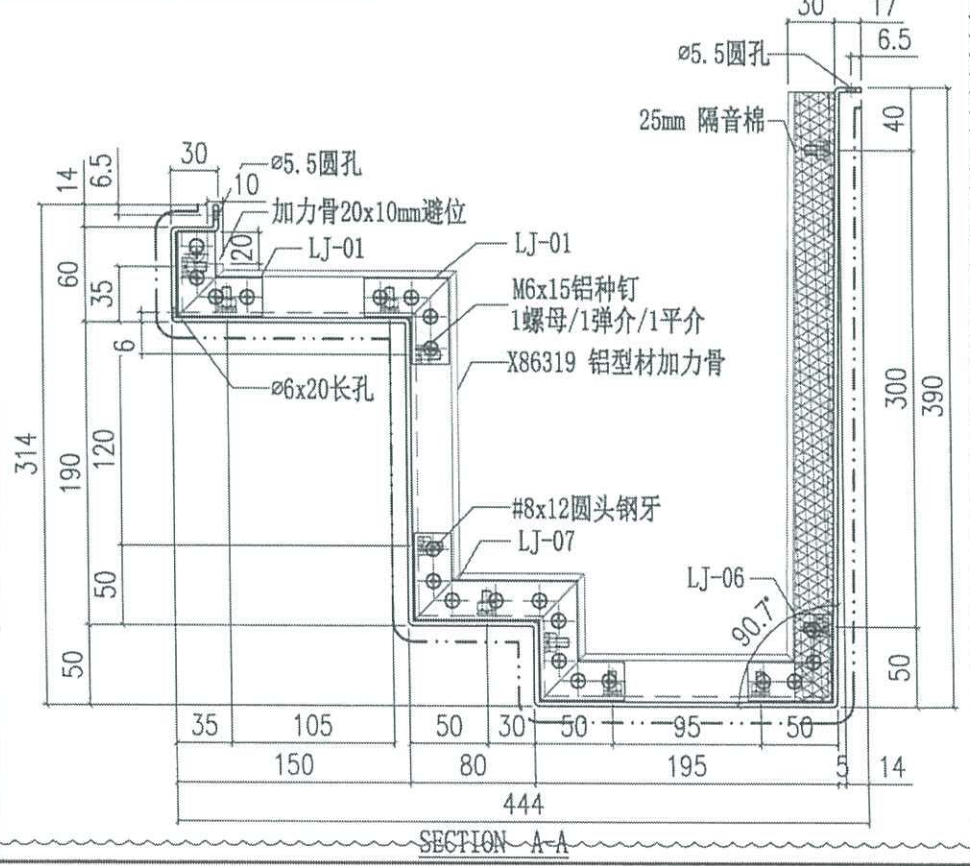

 美特铝质有限公司 MIDI Aluminium Fabricator Ltd.		工程號 J858 地盘 康城11期	類別 制圖 J.L.	物料號 - 2023-08-01	圖號 AQ-326 數量 -
修改 A 日期 05/03	採用工廠 材料颜色 香槟金 (C03X1009S-JF2)	地盤 <input checked="" type="checkbox"/> 图纸名称 铝板加工图	復核 - 批准 -	單件重量 - (KG)	





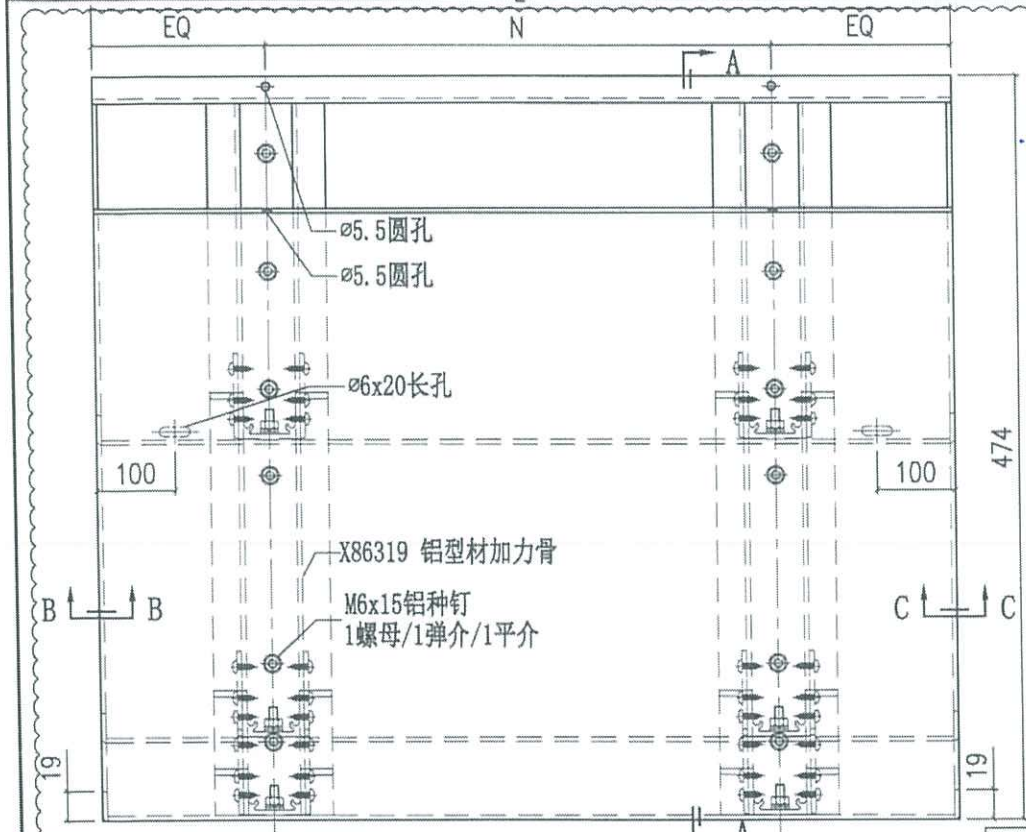


编号	L	N
AQ-326A	710	ø300c/cx2
AQ-326B	360	250

12, 13  
 共 254

BC

D9.6

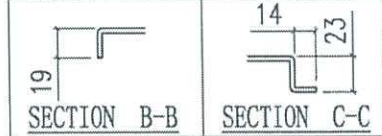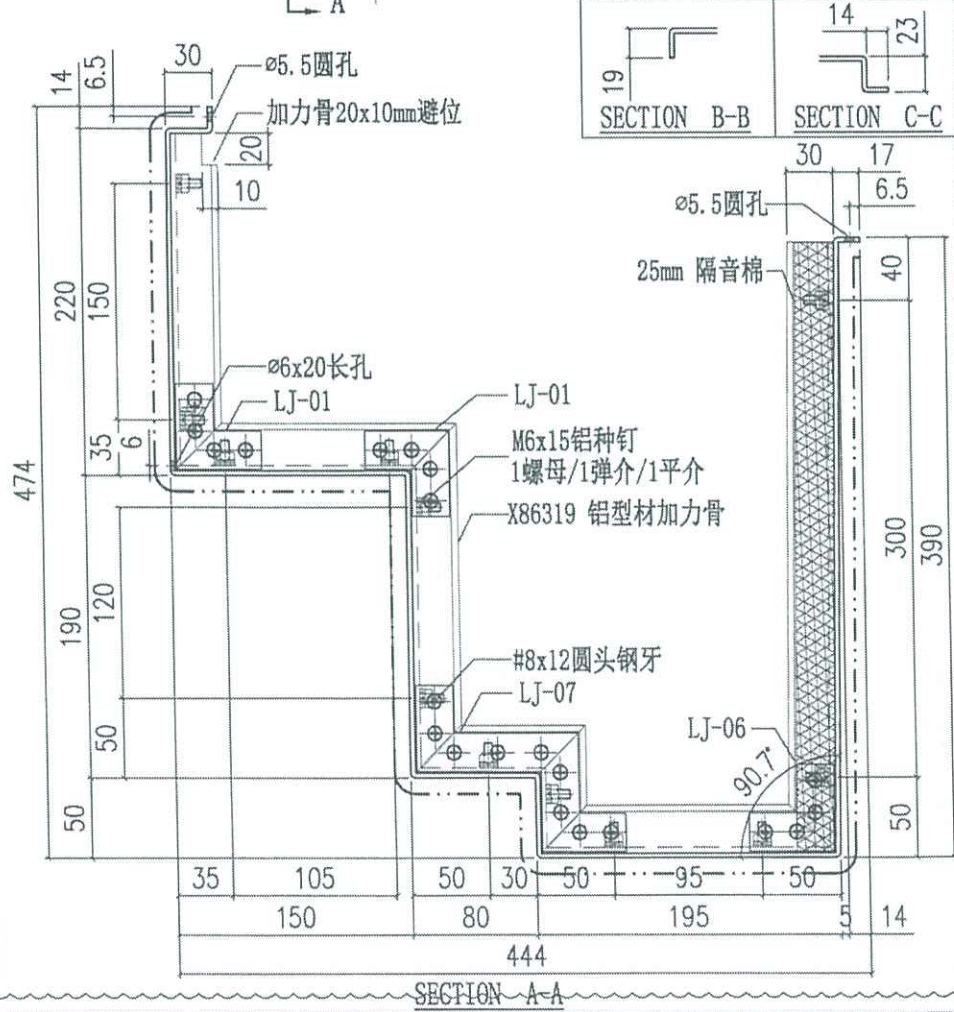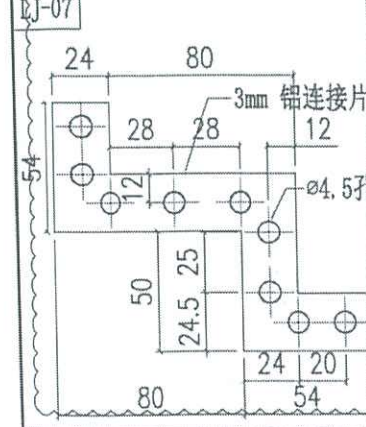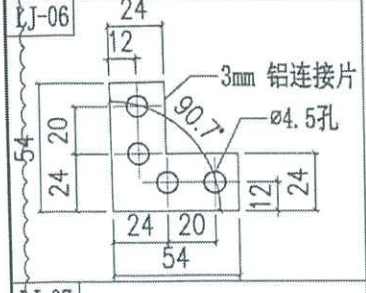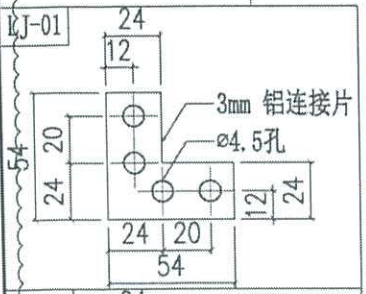

T<sub>1</sub>

AQ09, X3400

2/2/12

AQ361A

3.3.5A

324A

5/11/12

---

T<sub>2</sub>

AQ361B

326A

---

T<sub>3</sub>

361C!

326B

---

