

工程指示 / 要求簡箋(E.I.)

工程指示編號：EI / 8669 / 24

修改版次：A

工程編號：J - 858

工程名稱：將軍澳日出康城

工程項目：趟門 T3 AC, T3 AD 補門玉 4 隻 地盤用

收件人：生統

發件人 3：Ant Yeung

(以上皆準)

日期：19/12/2024

要求提供 / 確認 事項：

- () 初步鋁料 B.M. () 加工拆圖，然後生產 () 尺寸表
- () 正式鋁料 B.M. () 技術上資料 / 指示 () 報價
- () 配件 B.M. () 樣辦或貨品說明書 () 分判合約

內容：原2607

A 版：由於地盤遺失，請補 T3 AC 門玉 2 隻 和 AD 門玉 2 隻 送地盆。 儘快

1. 註明 T3 AC, AD 用
2. 生統，請按最後版本圖紙生產。
3. T3 二寶 阿威 收貨，送地盤。
4. T3 BB 不用補。

謝謝

請在 2024. 12. 28 前完成上列要求。

分發東莞各部門：

- ()生產技術總監 連附件 ()技術部 連附件 ()生產部 連附件 ()機械設計部 連附件
- ()採購部 連附件 (✓)生產統籌部 連附件 ()小羅&清 連附件
- ()質檢部 連附件 ()會計部 連附件 ()報關組 連附件 ()其他 _____ 連附件

分發香港各部門：

- ()行政部 連附件 ()會計部 連附件 ()統籌部 連附件 (✓)工程部地盤科文 積哥 連附件
- ()採購部 連附件 ()QS 部 連附件 ()維修部 連附件 ()其他 _____ 連附件

傳遞編號：

發件人簽署：

HK 2237 / 24


項目經理簽署：

註明樓層和單位。
55AD
19AD

59AC
60AC

A-SD-05

版次C按趟門分類重新排序
版次D玻璃線工廠組裝

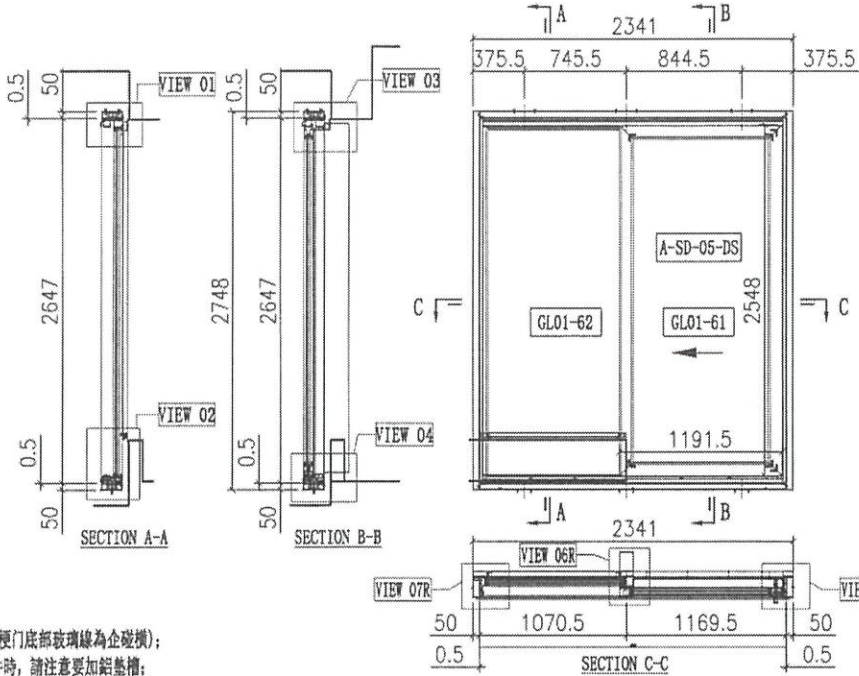

說明:
1、玻璃線為橫碰企(碰門底部玻璃線為企碰橫);
2、安裝綠吉利亞配件時,請注意要加鋁墊槽;

序号	玻璃编号	玻璃尺寸
1	GL01-61	1017.5x2374
2	GL01-62	985.5x2525

序号	料号	名称	出荷	长度(mm)	支	加工说明	注明
21	X86334	趟門邊框料	-	2646	1	X86334-SD01L-S	地盤安裝
22	X86322	趟門邊框料	-	2646	1	X86322-SD01R-S	地盤安裝
23	X86332	趟門頂框料	-	2191	1	X86332-SD01RD-S	地盤安裝
24	X86330	趟門底框料	-	2191	1	X86330-SD01RD-S	地盤安裝
25	X86345	趟門企中橫	-	2556.5	1	X86345-SD01R-S	地盤安裝
26	X86336	趟門企位封蓋	-	1093	2	X86336-SD01D	地盤安裝
27	X86337	趟門企位封蓋料	-	2558	1	X86337-SD01A	地盤安裝
28	X86326	SD平台橫料	-	954	1	X86326-SD01D	地盤安裝
29	X86335	SD平台橫封蓋	-	955	1	X86335-SD01D	地盤安裝
30	X86340	壓板加工圖	-	2530	1	X86340-SD01L	地盤安裝
31	X86320	室內壓加工圖	-	2544	1	X86320-SD01L-S	地盤安裝
32	X86341	橫企扣	-	2258	1	X86341-SD01LA	地盤安裝
33	X86321	室內企位加工圖	-	2293	1	X86321-SD01LA	地盤安裝
34	X86339	壓板加工圖	-	2545	1	X86339-SD01A	地盤安裝
35	X86342	室內壓加工圖	-	2545	1	X86342-SD01A	地盤安裝
36	L061	鋁角25x25x3	-	30	2	L061-01	工廠組裝
37	-	3mm厚膠板	-	954.5	1	J858-SD-AP01D	地盤安裝
38	-	3mm厚膠板	-	954.5	1	J858-SD-AP02D	地盤安裝
39	-	3mm厚膠板	-	1093.5	1	J858-SD-AP02P	地盤安裝
40	X86317	室內框口之字扣碼	-	50	12	X86317-SD02	工廠組裝
41	X86325	趟門邊框	-	2128	1	X86325-SD01D	工廠組裝
42	X86331	邊框料加工圖	-	2128	1	X86331-SD01D	工廠組裝
43	H4220B	趟門企碼35x50x4	-	30	2	H4220B-01	工廠組裝
44	-	加力板(企角)	-	-	1	J858-SD-GS01	工廠組裝
45	X86346	趟門橫橫架線	-	998	1	X86346-SD06RD	工廠組裝
46	X86346	趟門橫橫架線	-	954.5	1	X86346-SD07RD	工廠組裝
47	X86346	趟門橫企架線	-	2515	1	X86346-SD03GA	工廠組裝
48	X86346	趟門橫企架線	-	2515	1	X86346-SD05GA	工廠組裝
67	X86329	趟門頂外蓋料	-	2239	1	X86329-SD01D	地盤安裝

項目	單位	數值
頂留	mm	
底留	mm	
企料底部開邊位	mm	
底橫料防水巴鋸去	mm	
安裝扣碼		
安裝扣碼		
多点鎖芯型號:		
手柄型號:		
限位撐型號:		
T窗最大的開度:		
窗玉搭位數:		


料號	顏色	數量	備註
#8x1/2"圓頭螺絲	A4-70	8	邊框
#8x1/2"圓頭螺絲	A4-70	4	企架
M5x10圓頭螺絲	A4-70	4	企架
M5x15圓頭螺絲	A4-70	34	企架
M5x25圓頭螺絲	A4-70	34	企架
M5x10平頭螺絲	A4-70	9	企架
#8x1-1/4"圓頭螺絲	A4-70	24	企架

門玉款	宽度(mm)	高度(mm)	只/樞	撐長
A-SD-05-DS	1191.5	2548	1	
大圖版次		本圖版		G
		日期		27/04/23
窗号	宽度(W)	高度(H)	数量	楼层
T1A-SD-F1	2341	2748	43	10F-60F
T1B-SD-F1	2341	2748	43	10F-60F
T2A-SD-D1	2341	2748	47	10F-65F
T2A-SD-F1	2341	2748	47	10F-65F
T2B-SD-F1	2341	2748	47	10F-65F
T3A-SD-D1	2341	2748	47	10F-65F
T3A-SD-F1	2341	2748	47	10F-65F
T3B-SD-F1	2341	2748	47	10F-65F
合计:			368	
圖号				

補T3AD窗

序号	料号	名称	出荷	长度(mm)	支	加工说明	注明
68	-	趟門玉樞	-	-	1	A-SD-05-DS	地盤安裝

料號	顏色	數量	備註
M5x12平頭螺絲	A4-70	12	邊框

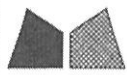


美特鋁質 有限公司
MIDI Aluminium Fabricator Ltd.

工程號	J858	拆圖	Jack	2023-01-29
地盤	將軍澳 康城11期	復核		
名稱	趟門拆圖	顏色	批准	

A-SD-02

版次C按趟門分類重新排序

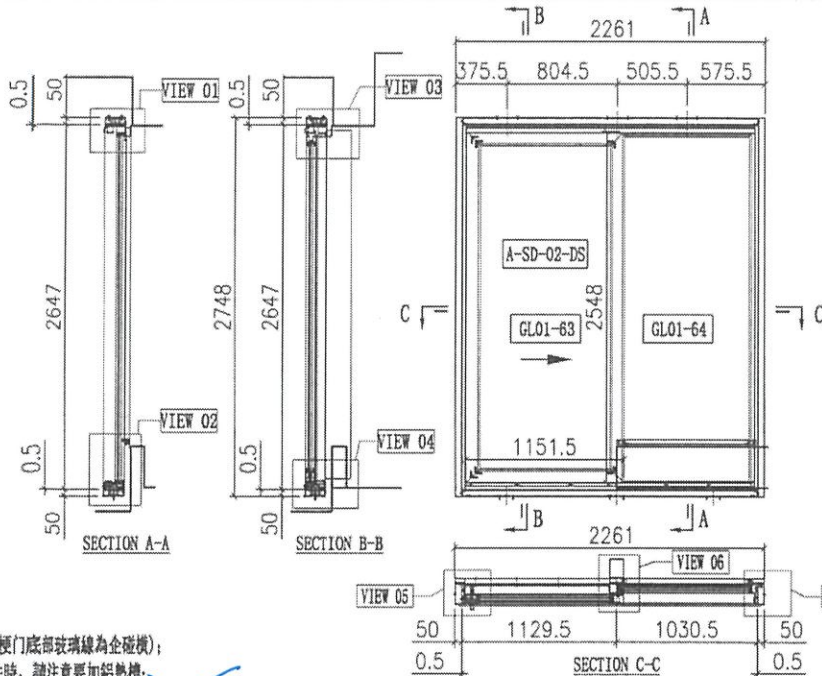

- 說明:
- 1、玻璃線為橫碰企(橫門底部玻璃線為全碰橫);
 - 2、安裝絲吉利亞配件時, 請注意要加鋁墊槽;

序号	玻璃编号	玻璃尺寸
1	GL01-63	977.5x2374
2	GL01-64	945.5x2525

門內框用料表

序号	料号	名称	出荷	长度(mm)	支	加工说明	注明
21	X86334	趟門邊框料	-	2646	1	X86334-SD01R-S	地盤安裝
22	X86322	趟門邊框料	-	2646	1	X86322-SD01L	地盤安裝
23	X86332	趟門頂框料	-	2111	1	X86332-SD01LA-S	地盤安裝
24	X86330	趟門底框料	-	2111	1	X86330-SD01LA-S	地盤安裝
25	X86345	趟門企架	-	2556.5	1	X86345-SD01L-S	地盤安裝
26	X86336	趟門企架扣蓋	-	1053	2	X86336-SD01A	地盤安裝
27	X86337	趟門企架扣料	-	2558	1	X86337-SD01A	地盤安裝
28	X86326	SD平台橫料	-	914	1	X86326-SD01A	地盤安裝
29	X86335	SD平台橫料	-	915	1	X86335-SD01A	地盤安裝
30	X86340	壓板加工面	-	2530	1	X86340-SD01R	地盤安裝
31	X86320	室內企架加工面	-	2544	1	X86320-SD01R-S	地盤安裝
32	X86341	架企扣	-	2258	1	X86341-SD01RA	地盤安裝
33	X86321	室內企架加工面	-	2293	1	X86321-SD01RA	地盤安裝
34	X86339	壓板加工面	-	2545	1	X86339-SD01A	地盤安裝
35	X86342	室內企架加工面	-	2545	1	X86342-SD01A	地盤安裝
36	L061	鋁角25x25x3	-	30	2	L061-01	工廠預裝
37	-	3mm厚膠板	-	914.5	1	J858-SD-AP01A	地盤安裝
38	-	3mm厚膠板	-	914.5	1	J858-SD-AP02A	地盤安裝
39	-	3mm厚膠板	-	1053.5	1	J858-SD-AP02L	地盤安裝
40	X86317	室內企架之字扣碼	-	50	12	X86317-SD02	工廠預裝
41	X86325	趟門邊框	-	2048	1	X86325-SD01A	工廠預裝
42	X86331	底框料加工面	-	2048	1	X86331-SD01A	工廠預裝
43	H42208	趟門企架35x50x4	-	30	2	H42208-01	工廠預裝
44	-	加力板(企內)	-	-	1	J858-SD-GS05	工廠預裝
45	X86346	趟門橫橫架線	-	958	1	X86346-SD06LA	工廠預裝
46	X86346	趟門橫橫架線	-	914.5	1	X86346-SD07LA	工廠預裝
47	X86346	趟門橫企架線	-	2515	1	X86346-SD03A	工廠預裝
48	X86346	趟門橫企架線	-	2515	1	X86346-SD05A	工廠預裝
67	X86329	趟門頂外蓋料	-	2159	1	X86329-SD01A	地盤安裝

加工細則

頂留		mm
底留		mm
企料底部開避位		mm
底橫料防水巴鑄去		mm
安裝扣碼		
安裝扣碼		
多点鎖芯型號:		
手柄型號:		
限位撞型號:		
T窗最大的開度:		
窗玉搭位數:		

內門框配件	顏色	數量	备注
#8x1/2"圓頭螺絲	A4-70	8	邊框用
#8x1/2"圓頭螺絲	A4-70	4	扣碼用
M5x12圓頭螺絲	A4-70	4	邊框用
M5x15圓頭螺絲	A4-70	34	企架用
M5x25圓頭螺絲	A4-70	34	企架用
M5x10圓頭螺絲	A4-70	9	企架用
#9x1-1/4"圓頭螺絲	A4-70	24	企架用

門玉款	寬度(mm)	高度(mm)	尺/樞	撐長
A-SD-02-DS	1151.5	2548	1	
大圖版次		本圖版	F	
		日期	27/04/23	
窗号	寬度(W)	高度(H)	數量	樓層
T1A-SD-C1	2261	2748	43	10F-60F
T1B-SD-B1	2261	2748	43	10F-60F
T2A-SD-C1	2261	2748	47	10F-65F
T2B-SD-B1	2261	2748	47	10F-65F
T3A-SD-C1	2261	2748	47	10F-65F
T3B-SD-B1	2261	2748	47	10F-65F
合計:			274	
圖号				

73 A C 2 隻 附玉
73 B B 1 隻 附玉

門外框用料表

序号	料号	名称	出荷	长度(mm)	支	加工说明	注明
1	I711	150x50x5包邊	-	2748	1	I711-SD02R-S	地盤安裝
2	I711	150x50x5包邊	-	2748	1	I711-SD01L-S	地盤安裝
3	I711	150x50x5包邊	-	2261	1	I711-SD04LA-S	地盤安裝
4	I711	150x50x5包邊	-	2261	1	I711-SD03LA-S	地盤安裝
5	X86317	室內企架之字扣碼	-	2261	2	X86317-SD01A	工廠預裝
6	L107	趟門企架35x35x4	-	80	4	L107-01	工廠預裝
7	L00155	橫企企架修口膠角	-	2748	2	L00155-01A	工廠預裝
8	-	頂橫邊框碼	-	-	3	J858-SD-GS01	工廠預裝

門玉用料表

序号	料号	名称	出荷	长度(mm)	支	加工说明	注明
68	-	趟門玉	-	-	1	A-SD-02-DS	地盤安裝

外框配件	顏色	數量	备注
M5x12圓頭螺絲	A4-70	12	邊框用

共 5 隻

TAK WING ALUMINIUM & METAL WORKS COMPANY
9275 5146 / 6274 0228

有咩
15 AC
17 AC
18 AC
19 AC
20 AC

15 AD
19 AD
~~56 AC~~
~~57 AC~~
59 AC
60 AC

← 15 AC
← 17 AC
← 18 AC
← 19 AC
← 20 AC

19/12

73



誓不抵頭威



EI8669A_HK2237_C2024
1228.pdf

4頁 · 1.2 MB · PDF

EI8669A_HK2237_C20241
228.pdf

下午5:51 ✓✓

改了 下午6:17 ✓✓



下午6:44

今日

源哥 門玉15樓齊

已編輯 中午12:12

即是再減少一隻15AD,對嗎??

中午12:13 ✓✓

2個未讀訊息



中午12:15

對

中午12:15



訊息

