

工程指示 / 要求簡箋(E.I.)

工程指示編號：EI / 8669 / 24

修改版次：A

工程編號：J - 858

工程名稱：將軍澳日出康城

工程項目：趟門 T3 AC, T3 AD 補門玉 4 隻 地盤用

收件人：生統

發件人：Ant Yeung

日期：19/12/2024

要求提供 /  確認 事項：

- |                                    |                                     |                               |
|------------------------------------|-------------------------------------|-------------------------------|
| <input type="checkbox"/> 初步鋁料 B.M. | <input type="checkbox"/> 加工拆圖，然後生產  | <input type="checkbox"/> 尺寸表  |
| <input type="checkbox"/> 正式鋁料 B.M. | <input type="checkbox"/> 技術上資料 / 指示 | <input type="checkbox"/> 報價   |
| <input type="checkbox"/> 配件 B.M.   | <input type="checkbox"/> 樣辦或貨品說明書   | <input type="checkbox"/> 分判合約 |

內容：厚26(17)

A 版：由於地盤遺失，請補 T3

AC 門玉 2 隻 和 AD 門玉 2 隻 送地盆。儘快

1. 註明 T3 AC, AD 用
2. 生統，請按最後版本圖紙生產。
3. T3 二寶 阿威 收貨，送地盤。
4. T3 BB 不用補。

謝謝

請在 2024. 12. 28 前完成上列要求。

分發東莞各部門：

- |  |   |  |  |
|--|---|--|--|
| <input type="checkbox"/> 生產技術總監 <input type="checkbox"/> 連附件 | <input type="checkbox"/> 技術部 <input type="checkbox"/> 連附件                         | <input type="checkbox"/> 生產部 <input type="checkbox"/> 連附件    | <input type="checkbox"/> 機械設計部 <input type="checkbox"/> 連附件    |
| <input type="checkbox"/> 採購部 <input type="checkbox"/> 連附件    | <input checked="" type="checkbox"/> 生產統籌部 <input checked="" type="checkbox"/> 連附件 | <input type="checkbox"/> 小羅 & 清 <input type="checkbox"/> 連附件 |  |
| <input type="checkbox"/> 質檢部 <input type="checkbox"/> 連附件    | <input type="checkbox"/> 會計部 <input type="checkbox"/> 連附件                         | <input type="checkbox"/> 報關組 <input type="checkbox"/> 連附件    | <input type="checkbox"/> 其他 _____ <input type="checkbox"/> 連附件 |

分發香港各部門：

- |   |  |   |   |
|---|--|---|---|
| <input type="checkbox"/> 行政部 <input type="checkbox"/> 連附件 | <input type="checkbox"/> 會計部 <input type="checkbox"/> 連附件  | <input type="checkbox"/> 統籌部 <input type="checkbox"/> 連附件 | <input checked="" type="checkbox"/> 工程部地盤科文 <u>積哥</u> <input checked="" type="checkbox"/> 連附件 |
| <input type="checkbox"/> 採購部 <input type="checkbox"/> 連附件 | <input type="checkbox"/> QS 部 <input type="checkbox"/> 連附件 | <input type="checkbox"/> 維修部 <input type="checkbox"/> 連附件 | <input type="checkbox"/> 其他 _____ <input type="checkbox"/> 連附件                                |

傳遞編號：

HK 2237 / 24

發件人簽署：

項目經理簽署：[Signature]

註明機層和單位。

15AD

19AD

59AC

60AC



美特鋁質有限公司  
MIDI Aluminium Fabricator Ltd.

工程號 J858  
地盤 將軍澳 康城11期


拆圖 Jack 2023-01-12  
復核  
批准

名稱 趟門拆圖

顏色

A-SD-05

版次C按趟門分類重新排序  
版次D玻璃綫工厂组装

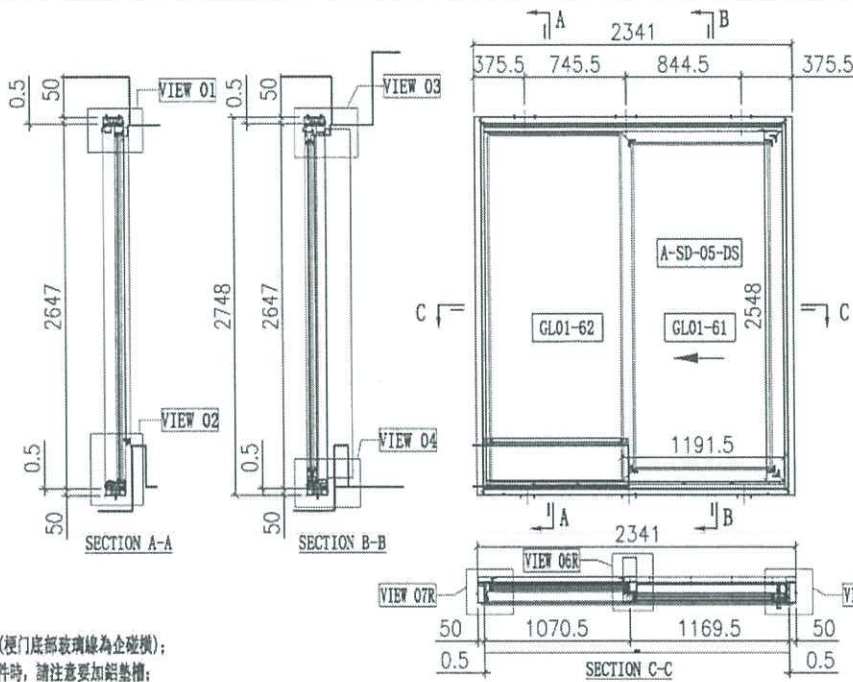

說明:  
1、玻璃綫為橫磁企(梗門底部玻璃綫為企磁橫);  
2、安裝絲吉利亞配件時,請注意要加鉛墊槽;

序号	玻璃编号	玻璃尺寸
1	GL01-61	1017.5x2374
2	GL01-62	985.5x2525

序号	料号	名称	出荷	长度(mm)	支	加工说明	注明
21	X86334	趟門埋料	-	2646	1	X86334-SD01L-S	地盤安裝
22	X86322	趟門埋料	-	2646	1	X86322-SD01R	地盤安裝
23	X86332	趟門頂埋料	-	2191	1	X86332-SD01RD-S	地盤安裝
24	X86330	趟門底埋料	-	2191	1	X86330-SD01RD-S	地盤安裝
25	X86345	趟門企中橫	-	2556.5	1	X86345-SD01R-S	地盤安裝
26	X86336	趟門企位中蓋	-	1093	2	X86336-SD01D	地盤安裝
27	X86337	趟門企位中蓋	-	2558	1	X86337-SD01A	地盤安裝
28	X86326	SD平台橫料	-	954	1	X86326-SD01D	地盤安裝
29	X86335	SD平台橫料	-	955	1	X86335-SD01D	地盤安裝
30	X86340	壓條加工圈	-	2530	1	X86340-SD01L	地盤安裝
31	X86320	室內企蓋加工圈	-	2544	1	X86320-SD01L-S	地盤安裝
32	X86341	橫企扣	-	2258	1	X86341-SD01LA	地盤安裝
33	X86321	室內企蓋加工圈	-	2293	1	X86321-SD01LA	地盤安裝
34	X86339	壓條加工圈	-	2545	1	X86339-SD01A	地盤安裝
35	X86342	室內企蓋加工圈	-	2545	1	X86342-SD01A	地盤安裝
36	L061	鋁角25x25x3	-	30	2	L061-01	工厂埋裝
37	-	3mm厚膠板	-	954.5	1	J858-SD-AP01D	地盤安裝
38	-	3mm厚膠板	-	954.5	1	J858-SD-AP02D	地盤安裝
39	-	3mm厚膠板	-	1093.5	1	J858-SD-AP02P	地盤安裝
40	X86317	室內收口之字扣碼	-	50	12	X86317-SD02	工厂埋裝
41	X86325	趟門埋裝	-	2128	1	X86325-SD01D	工厂埋裝
42	X86331	底埋料加工圈	-	2128	1	X86331-SD01D	工厂埋裝
43	H42208	趟門身碼35x50x4	-	30	2	H42208-01	工厂埋裝
44	-	加力板(企角)	-	-	1	J858-SD-GS05	工厂埋裝
45	X86346	趟門橫埋裝	-	998	1	X86346-SD06RD	工厂埋裝
46	X86346	趟門橫埋裝	-	954.5	1	X86346-SD07RD	工厂埋裝
47	X86346	趟門橫埋裝	-	2515	1	X86346-SD03A	工厂埋裝
48	X86346	趟門橫埋裝	-	2515	1	X86346-SD05A	工厂埋裝
67	X86329	趟門頂外蓋料	-	2239	1	X86329-SD01D	地盤安裝

頂窗		mm
底窗		mm
企料底部開邊位		mm
底橫料防水巴鋸去		mm
安裝扣碼		
安裝扣碼		
多点鎖芯型号:		
手柄型号:		
限位撐型号:		
T窗最大的開度:		
窗玉搭位數:		

顏色	數量	备注
AA-70	8	頂窗
AA-70	4	底窗
AA-70	4	企料
AA-70	4	底橫料
AA-70	34	企料
AA-70	9	門身埋裝
AA-70	24	頂窗

門玉款	宽度(mm)	高度(mm)	只/輛	排長
A-SD-05-DS	1191.5	2548	1	
大图版次		本圖版	G	
日期		27/04/23		
窗号	宽度(W)	高度(H)	数量	楼层
T1A-SD-F1	2341	2748	43	10F-60F
T1B-SD-F1	2341	2748	43	10F-60F
T2A-SD-D1	2341	2748	47	10F-65F
T2A-SD-F1	2341	2748	47	10F-65F
T2B-SD-F1	2341	2748	47	10F-65F
T3A-SD-D1	2341	2748	47	10F-65F
T3A-SD-F1	2341	2748	47	10F-65F
T3B-SD-F1	2341	2748	47	10F-65F
合计:			368	
图号				

補T3AD2套


序号	料号	名称	出荷	长度(mm)	支	加工说明	注明
68	-	趟門玉型	-	-	1	A-SD-05-DS	地盤安裝

顏色	數量	备注
AA-70	12	頂窗

工程號	J858	拆圖	Jack	2023-01-29
地盤	將軍澳 康城11期	復核		
名稱	趟門拆圖	顏色		
		批准		

A-SD-02

版次C按趟門分類重新排序

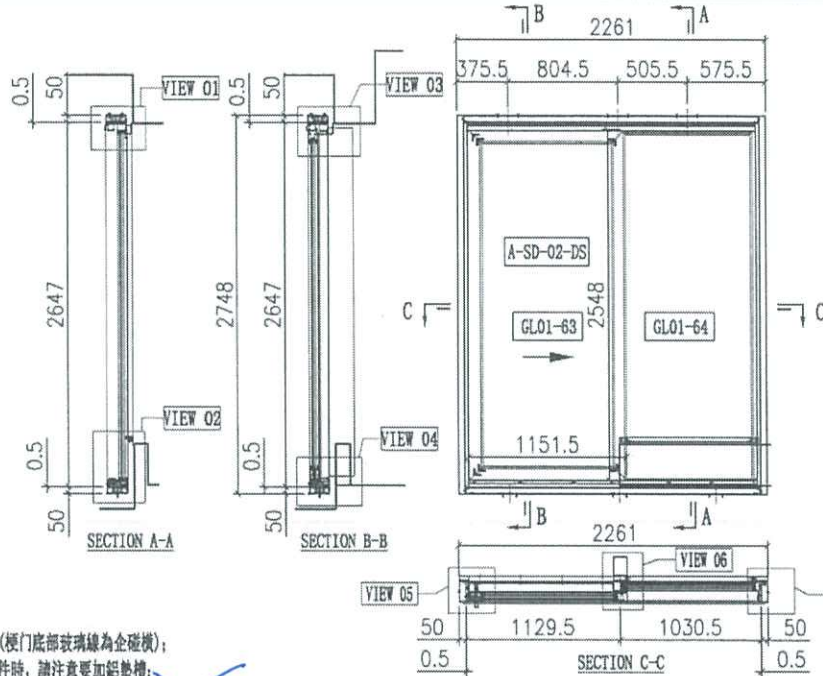

說明:  
1、玻璃線為碰撞金(梗門底部玻璃線為全碰橫);  
2、安裝維吉利亞配件時,請注意要加鋸墊槽;

序号	玻璃编号	玻璃尺寸
1	GL01-63	977.5x2374
2	GL01-64	945.5x2525

序号	料号	名称	出荷	长度(mm)	支	加工说明	注明
21	X86334	趟門邊框料	-	2646	1	X86334-SD01R-S	地盤安裝
22	X86322	趟門邊框料	-	2646	1	X86322-SD01L	地盤安裝
23	X86332	趟門邊框料	-	2111	1	X86332-SD01LA-S	地盤安裝
24	X86330	趟門邊框料	-	2111	1	X86330-SD01LA-S	地盤安裝
25	X86345	趟門企中框	-	2556.5	1	X86345-SD01L-S	地盤安裝
26	X86336	趟門企中框	-	1053	2	X86336-SD01A	地盤安裝
27	X86337	趟門企中框料	-	2558	1	X86337-SD01A	地盤安裝
28	X86326	SD平台橫料	-	914	1	X86326-SD01A	地盤安裝
29	X86335	SD平台橫料	-	915	1	X86335-SD01A	地盤安裝
30	X86340	壓板加工面	-	2530	1	X86340-SD01R	地盤安裝
31	X86320	室內壓加工面	-	2544	1	X86320-SD01R-9	地盤安裝
32	X86341	壓板扣	-	2258	1	X86341-SD01RA	地盤安裝
33	X86321	室內企蓋加工面	-	2293	1	X86321-SD01RA	地盤安裝
34	X86339	壓板加工面	-	2545	1	X86339-SD01A	地盤安裝
35	X86342	室內企蓋加工面	-	2545	1	X86342-SD01A	地盤安裝
36	L061	鋁角25x25x3	-	30	2	L061-01	工廠組裝
37	-	3mm厚膠板	-	914.5	1	J858-SD-AP01A	地盤安裝
38	-	3mm厚膠板	-	914.5	1	J858-SD-AP02A	地盤安裝
39	-	3mm厚膠板	-	1053.5	1	J858-SD-AP02L	地盤安裝
40	X86317	室內企蓋之字扣碼	-	50	12	X86317-SD02	工廠組裝
41	X86325	趟門邊框	-	2048	1	X86325-SD01A	工廠組裝
42	X86331	底框料加工面	-	2048	1	X86331-SD01A	工廠組裝
43	H42208	趟門企碼35x50x4	-	30	2	H42208-D1	工廠組裝
44	-	加力鐵(企角)	-	-	1	J858-SD-GS05	工廠組裝
45	X86346	趟門橫玻璃	-	958	1	X86346-SD06LA	工廠組裝
46	X86346	趟門橫玻璃	-	914.5	1	X86346-SD07LA	工廠組裝
47	X86346	趟門企玻璃	-	2515	1	X86346-SD03A	工廠組裝
48	X86346	趟門企玻璃	-	2515	1	X86346-SD05A	工廠組裝
67	X86329	趟門頂外框料	-	2159	1	X86329-SD01A	地盤安裝

項目	單位
頂留	mm
底留	mm
企料底部開避位	mm
底橫料防水巴鋸去	mm
安裝扣碼	
安裝扣碼	
多點鎖芯型號:	
手柄型號:	
限位彈型號:	
T窗最大的開度:	
窗玉排位數:	

門玉款	寬度(mm)	高度(mm)	只/樞	排長
A-SD-02-DS	1151.5	2548	1	
大圖版次		本圖版	F	
		日期	27/04/23	
窗號	寬度(W)	高度(H)	數量	樓層
T1A-SD-C1	2261	2748	43	10F-60F
T1B-SD-B1	2261	2748	43	10F-60F
T2A-SD-C1	2261	2748	47	10F-65F
T2B-SD-B1	2261	2748	47	10F-65F
T3A-SD-C1	2261	2748	47	10F-65F
T3B-SD-B1	2261	2748	47	10F-65F
合計:			274	
圖號				

規格	顏色	數量	備註
Ø8x1/2"圓鋼	A4-70	8	鎖止鎖
Ø8x1/2"圓鋼	A4-70	4	膠墊
M5x10螺絲	A4-70	4	尾膠墊
M5x15螺絲	A4-70	34	企角蓋
M5x25螺絲	A4-70	34	企角蓋
M5x10螺絲	A4-70	9	門框扣件
Ø9x1-1/4"圓鋼	A4-70	24	膠墊

T3 AC 2x 雙門玉  
T3 BB 1x 雙門玉

序号	料号	名称	出荷	长度(mm)	支	加工说明	注明
1	I711	150x50x5鋁通	-	2748	1	I711-SD02R-S	地盤安裝
2	I711	150x50x5鋁通	-	2748	1	I711-SD01L-S	地盤安裝
3	I711	150x50x5鋁通	-	2261	1	I711-SD04LA-S	地盤安裝
4	I711	150x50x5鋁通	-	2261	1	I711-SD03LA-S	地盤安裝
5	X86317	室內企蓋之字扣碼	-	2261	2	X86317-SD01A	工廠組裝
6	L107	趟門企碼35x35x4	-	80	4	L107-01	工廠組裝
7	L00155	增進企身修口鋁角	-	2748	2	L00155-01A	工廠組裝
8	-	頂橫通軌碼	-	-	3	J858-SD-GS01	工廠組裝

序号	料号	名称	出荷	长度(mm)	支	加工说明	注明
68	-	趟門玉	-	-	1	A-SD-02-DS	地盤安裝

規格	顏色	數量	備註
M5x12螺絲	A4-70	12	膠墊

共5隻

TAK WING ALUMINIUM & METAL WORKS COMPANY

9275 5146 / 6274 0228

15 AD

19 AD

~~56 AC~~

~~57 AC~~

59 AC

60 AC

有 18

15 AC

17 AC

18 AC

19 AC

20 AC

19/12

13