



工程指示 / 要求簡箋(E.I.)

工程指示編號：EI / 8673 / 24 修改版次：  
 工程編號：J - 858 工程名稱：將軍澳日出康城 11  
 工程項目：趟門 執修用配件 寄出地盆  
 收件人：生統 / 楊榮輝 發件人：Ant Yeung 日期：18/12/2024

要求提供 /  確認 事項

- ( ) 初步鋁料 B.M. ( ) 加工拆圖，然後生產 ( ) 尺寸表  
 ( ) 正式鋁料 B.M. ( ) 技術上資料 / 指示 ( ) 報價  
 ( ) 配件 B.M. ( ) 樣辦或貨品說明書 ( ) 分判合約

內容：

地盆需要執趟門，請寄出配件到地盆供使用  
(原 EI 4831 L)

1. 膠條	<u>100</u>	<u>米</u>	
2. 毛條	<u>50</u>	<u>米</u>	
3. 膠粒	<u>30</u>	<u>粒</u>	
4. 鎖勾 (連螺絲)	<u>50</u>	<u>套</u>	

請在 2024.12.20 前完成上列要求。謝謝!

附：

- 原合約工程包  原合約工程加 / 減賬  新工程報價

分發東莞各部門：

- ( ) 生產技術總監  連附件 ( ) 技術部  連附件 ( ) 生產部  連附件 ( ) 機械設計部  連附件  
 ( ) 採購部  連附件 (✓) 生產統籌部  連附件 ( ) 小羅&清  連附件  
 ( ) 質檢部  連附件 ( ) 會計部  連附件 ( ) 報關組  連附(✓) 其他 輝哥  連附件

分發香港各部門


- ( ) 行政部  連附件 ( ) 會計部  連附件 ( ) 統籌部  連附件 ( ) 工程 二寶  連附件  
 ( ) 採購部  連附件 ( ) QS 部  連附件 ( ) 維修部  連附件 ( ) 其他 \_\_\_\_\_  連附件

傳遞編號：


HK 2230 / 24

發件人簽署：


項目經理簽署：  


 美特鋁質有限公司 MIDI Aluminium Fabricator Ltd.	工程號:	J-858	計算:	Shaw	日期:	23/2/2023	送呈:	
	地盤名稱:	康城11期	核對:	蕭衍樞	日期:	23/2/2023	副本:	
	項目類別:	趟門	批准:		日期:			
趟門廠用配件BOM表 BM編號:		A/C Code: E14831 L_20240316						

序號	修改標示	配件圖號	物料編號	配件名稱	顏色	實用	後備	總數	單位	備註
1	D更改, 送地盤使用			M5x10平頭機絲	A4-70	16731	269	17000	只	修提升推拉門企鎖扣料
2	E更改, 送地盤使用			#9x1-1/4"圓頭鋼牙	黑色	29744	456	30200	個	推拉門組框
3				M5x10平頭機絲	A4-70	59408	592	60000	個	趟門玉組框
④	☆		5x5 mm 標準款	毛條J852-SD-G07	50米	24000		24000	米	
5			舊模	膠條J852-SD-G01		10000		10000	米	
⑥	☆ L更改, 增加數量		舊模	膠條J852-SD-G02	100米	20000		20000	米	
7			新模	膠條J858-SD-G01		32000		32000	米	
8			舊模	膠條J858-SD-G02		5200		5200	米	
⑨	☆			膠粒718-SD-GU01	30粒	15000		15000	粒	
10				icgenia Model: Hebel HS Portal 300 Scheme A) 丝吉利亚锁, 单开门		1880	15	1895	套	
11	F新增			堅朗FK-D 提昇門防撞塊	黑色	3760	40	3800	粒	2粒/1生門 用於門玉員防撞
12				M5x12圓頭機絲	A4-70	22308	192	22500	粒	組外框
13	D更改, 送地盤使用			M5x12平頭機絲	A4-70	22308	192	22500	粒	組外框
14	D更改, 送地盤使用			M5x25圓頭機絲	A4-70	63206	794	64000	粒	修趟門框
15				#8x1/2"圓頭鋼牙	A4-70	33462	538	34000	粒	修擋泥鋁角
16				#8x1/2"圓頭鋼牙	A4-70	22308	392	22700	粒	修鋁板扣件(之字料)
17	D更改, 送地盤使用			#8x1/2"圓頭鋼牙	A4-70	29744	456	30200	粒	修頂橫修口鋁板和滴水線
18			跟J852 ei2430C	3/16x3/8 內六角	A4-70	5800		5800	粒	趟門框導軌調節安裝
19				M5x20圓頭機絲	A4-70	29744	456	30200	粒	修趟門底副框
20	D更改, 送地盤使用			M5x15圓頭機絲	A4-70	66924	576	67500	粒	修壓板

 美特鋁質有限公司 MIDI Aluminium Fabricator Ltd.	工程號:	J-858	計算:	Shaw	日期:	23/2/2023	送呈:	
	地盤名稱:	康城11期	核對:	蕭衍樞	日期:	23/2/2023	副本:	
趟門廠用配件BOM表		項目類別:	趟門	批准:	日期:			
BM編號:		A/C Code: EI4831 L_20240316						

序號	修改標示	配件圖號	物料編號	配件名稱	顏色	實用	後備	總數	單位	備註
37	F新增	J858-SD-GU-01	J858-SD-GU-01	尼龙限位块 30粒	EI 5807	7524	76	7600	個	門玉頂部限位塊
38	F新增	J858-SD-EV01A	J858-SD-EV01A	10mm厚EVA 膠	EI5805	3762	38	3800	個	X86330兩端封膠
39	F新增	J858-SD-EV01B	J858-SD-EV01B	10mm厚EVA 膠	EI5805	3762	38	3800	個	X86330兩端封膠
40	F新增	J858-SD-EV01C	J858-SD-EV01C	10mm厚EVA 膠	EI5805	3762	38	3800	個	X86330兩端封膠
41	F新增	J858-SD-EV02A	J858-SD-EV02A	10mm厚EVA 膠	EI5805	3762	38	3800	個	X86331兩端封膠
42	F新增	J858-SD-EV02C	J858-SD-EV02C	10mm厚EVA 膠	EI5805	3762	38	3800	個	X86331兩端封膠
43	F新增	J858-SD-EV03A	J858-SD-EV03A	10mm厚EVA 膠	EI5805	3762	38	3800	個	X86332兩端封膠
44	F新增	J858-SD-EV03B	J858-SD-EV03B	10mm厚EVA 膠	EI5805	3762	38	3800	個	X86332兩端封膠
45	F新增	J858-SD-EV04A	J858-SD-EV04A	10mm厚EVA 膠	EI5805	15048	52	15100	個	I711兩端封膠
46	G新增			3/16" * 1-1/2"平頭機絲	A4-70	4000		4000	粒	修FK-D防撞膠塊
47	G新增			3/16" * 5/8"平頭機絲	A4-70	8000		8000	粒	修鎖掣側，即鎖扣
48	G新增			3/16" * 2-1/2"平頭機絲	A4-70	16000		16000	粒	修傳動杆
49	I新增			M5x15圓頭機絲	A4-70	7280	220	7500	粒	修基仔位橫料固定角碼
50	I新增			15x1mm 双面貼	黑色	1092	108	1200	米	X86320兩端封口角鋁
51	J新增			M5*60 平頭機絲	A4-70	15500	500	16000	粒	門玉組裝
52	K新增			3/16" * 1-1/2"平頭機絲	A4-70	4000		4000	粒	門玉門鎖用
53	K新增			#8*3/4" 平頭鋼牙	A4-70	4000		4000	粒	門玉門鎖用

 美特鋁質有限公司 MIDI Aluminium Fabricator Ltd.	工程號:	J-858	計算:	Shaw	日期:	23/2/2023	送呈:	
	地盤名稱:	康城11期	核對:	蕭衍楨	日期:	23/2/2023	副本:	
趟門廠用配件BOM表		項目類別:	趟門	批准:	日期:			
BM編號:		A/C Code: EI4831 L_20240316						

序號	修改標示	配件圖號	物料編號	配件名稱	顏色	實用	後備	總數	單位	備注
21	D更改, 送地盤使用			M5x10圓頭機絲	A4-70	14872	328	15200	粒	修基仔位橫料
22				M5x8圓頭機絲	A4-70	7436	164	7600	粒	修基仔位橫料固定角碼
23				M5x10圓頭機絲	A4-70	14872	328	15200	粒	修拉手料
24				#9x3/4"平頭鋼牙	A4-70	7436	164	7600	粒	修拉手料封口片
25				#8x1/2"平頭鋼牙	A4-70	3718	82	3800	粒	修趟門玉頂端部封口鋁片
26				M10x20圓頭機絲	A4-70	22308	492	22800	粒	修門頂安裝鐵碼
27				M6x100六角頭螺栓+螺帽	A4-70	11154	246	11400	粒	修門頂安裝鐵碼
28				M5x25平頭機絲	A4-70	16731	369	17100	粒	修加力鐵
29	D更改, 送地盤使用			#8x1/2"圓頭鋼牙	A4-70	7436	164	7600	粒	修基仔位背板
30	H 修改厚度			CSR 1200x600x25隔熱棉	單面錫紙	2714	86	2800	件	ROCKWOOL THERMALLROCK S110
31	J833-MC1			隔熱棉棉插		30000		30000	只	1平方米配12只
32				DC791 防水膠	深灰色	5600		5600	支	門組裝碰口, 螺絲頭用, 300ml/支
33				四寸保護膠紙	白色	7000		7000	卷	23m/卷
34				三寸保護膠紙	白色	4500		4500	卷	23m/卷
35				二寸保護膠紙	白色	5000		5000	卷	23m/卷
36				一寸保護膠紙	白色	5000		5000	卷	23m/卷


EG-DWG3

記錄用


美特鋁質有限公司  
MIDI Aluminium Fabrication

工程號: J858 地盤: 將軍澳 康城11期

膠條組裝圖

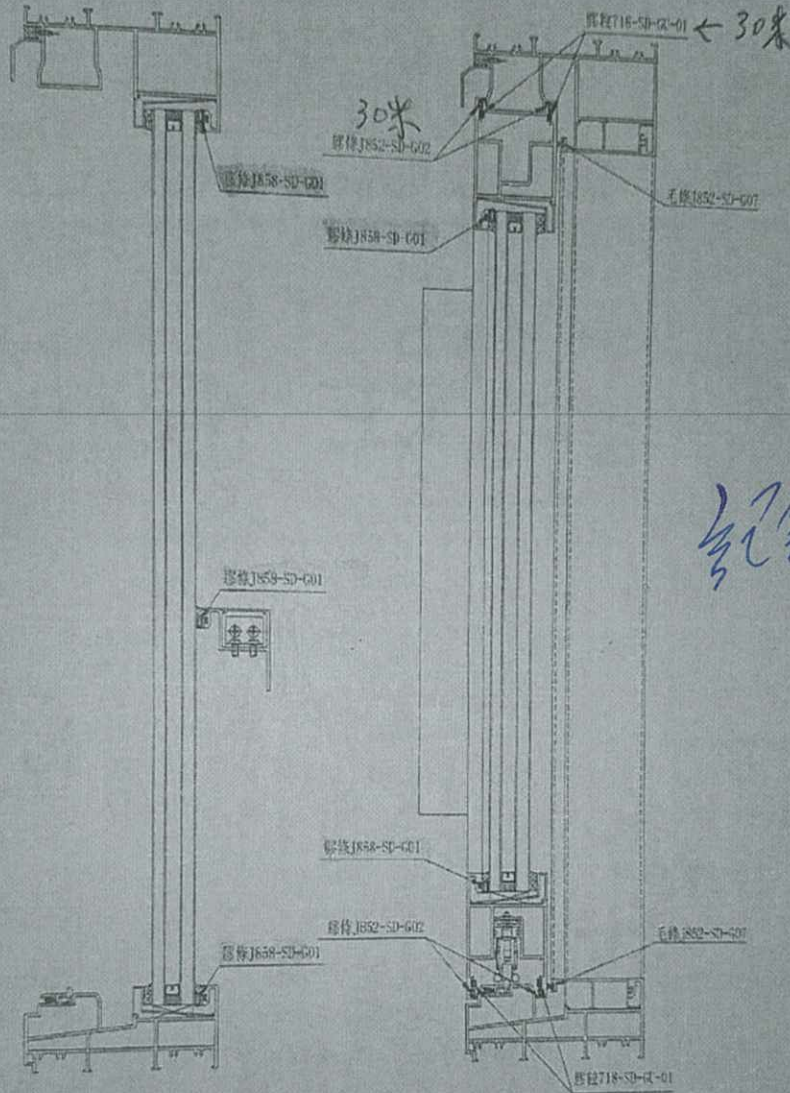

記錄 only

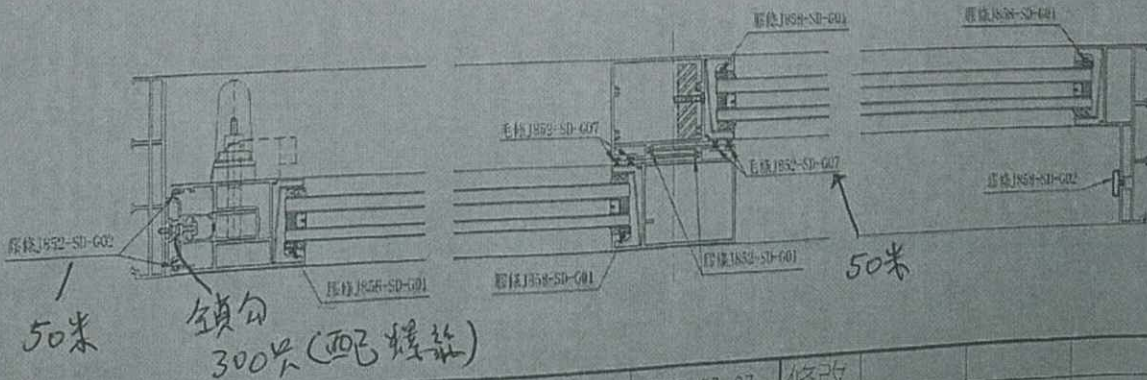

名稱	膠條位置圖	制圖	WYY	2022-03-07	修改	
材料	-	復核			日期	
顏色		批准			圖號	J858-JT-LOC