

## 工程指示 / 要求簡箋(E.I.)

工程指示編號：EI / 8698 / 25

修改版次： -

工程編號： J - 858

工程名稱：將軍澳日出康城 11

工程項目：趟門 補室內陣底鋁料+收口企蓋 地盤用 (補 T3)

收件人：生統

發件人：Ant Yeung

日期：06/01/2025

要求提供 / 確認 事項：

為方便記錄，取代補單

2025.1.6

內容：

因地盆表示：T3 需補室內收口鋁料+收口蓋，供 9,45,46/F 3 層用

- T3 需補室內陣底鋁料 (標準層 3 層)
- T3 需補收口企蓋<三支香> (標準層 3 層)

原 EI 6375 / EI 6117 / EI 5195 。

請工廠查有無餘料????

請工廠生產供地盆使用

1. 生統，請按最後版本圖紙生產。
2. 阿威/二寶收貨。
3. 註明 T3 用
4. 地盆：留意廠內餘料，倉存已不多。

請在 2025.01.13 前完成上列要求。

分發東莞各部門：

( )生產技術總監 連附件 (✓)技術部 連附件 ( )生產部 連附件 ( )機械設計部 連附件  
 ( )採購部 連附件 (✓)生產統籌部 連附件 (✓)小羅&清 連附件  
 ( )質檢部 連附件 ( )會計部 連附件 ( )報關組 連附件 ( )其他 連附件

分發香港各部門：

( )行政部 連附件 ( )會計部 連附件 ( )統籌部 連附件 (✓)工程部地盤科文 連附件 二寶  
 ( )採購部 連附件 ( )QS 部 連附件 ( )維修部 連附件 ( )其他 連附件

傳遞編號：

HK 0018 / 25

發件人簽署：

項目經理簽署：



美特鋁質 有限公司  
MIDI Aluminium Fabricator Ltd.

地盘安装




工程號 J858 地盘 將軍澳 康城11期

↙ **T3需補室內陣底鋁料**  
**(標準層3層)**



备注	产品编号	L
W=2260	X86464-SD01A	914.5
W=2315	X86464-SD01B	942
W=2325	X86464-SD01C	947
W=2340	X86464-SD01D	954.5
W=2345	X86464-SD01E	957
W=2375	X86464-SD01F	972

备注	产品编号	L
W=2260	X86464-SD01L	1053.5
W=2315	X86464-SD01M	1081
W=2325	X86464-SD01N	1086
W=2340	X86464-SD01P	1093.5
W=2345	X86464-SD01Q	1096
W=2375	X86464-SD01R	1111

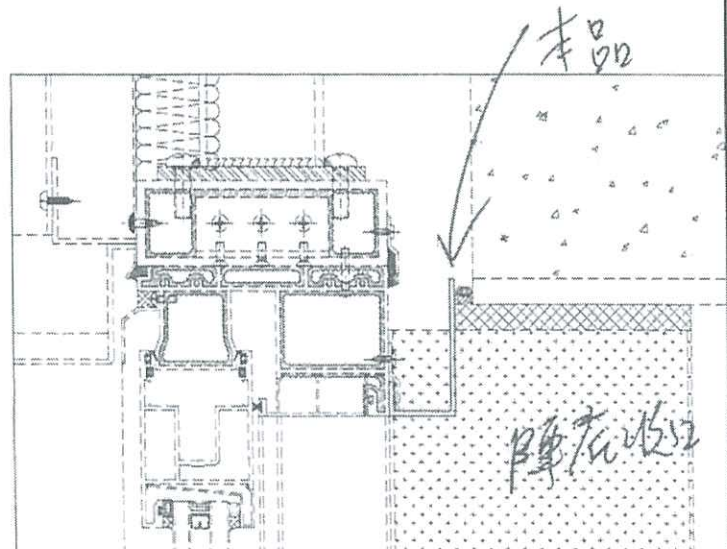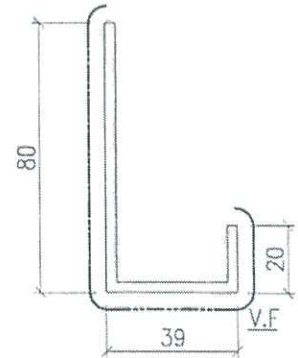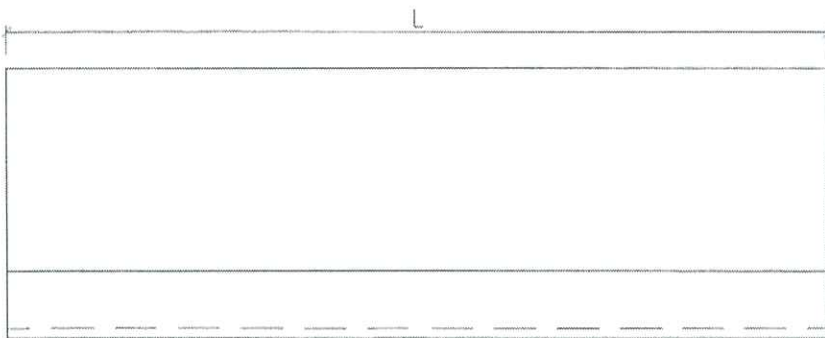

名稱	趟門陣底收口	制圖	J.L	2023-06-17	修改		
材料	X86464	復核			日期		
顏色	ECD3X1009 9S-XF1	批准			圖號	X86464-SD01	


# EG-DWG3



美特鋁質 有限公司  
MIDI Aluminium Fabricator Ltd.

工程號 J858 地盤 將軍澳 康城11期

**T3需補  
收口  
企蓋  
(標準  
層3層)**

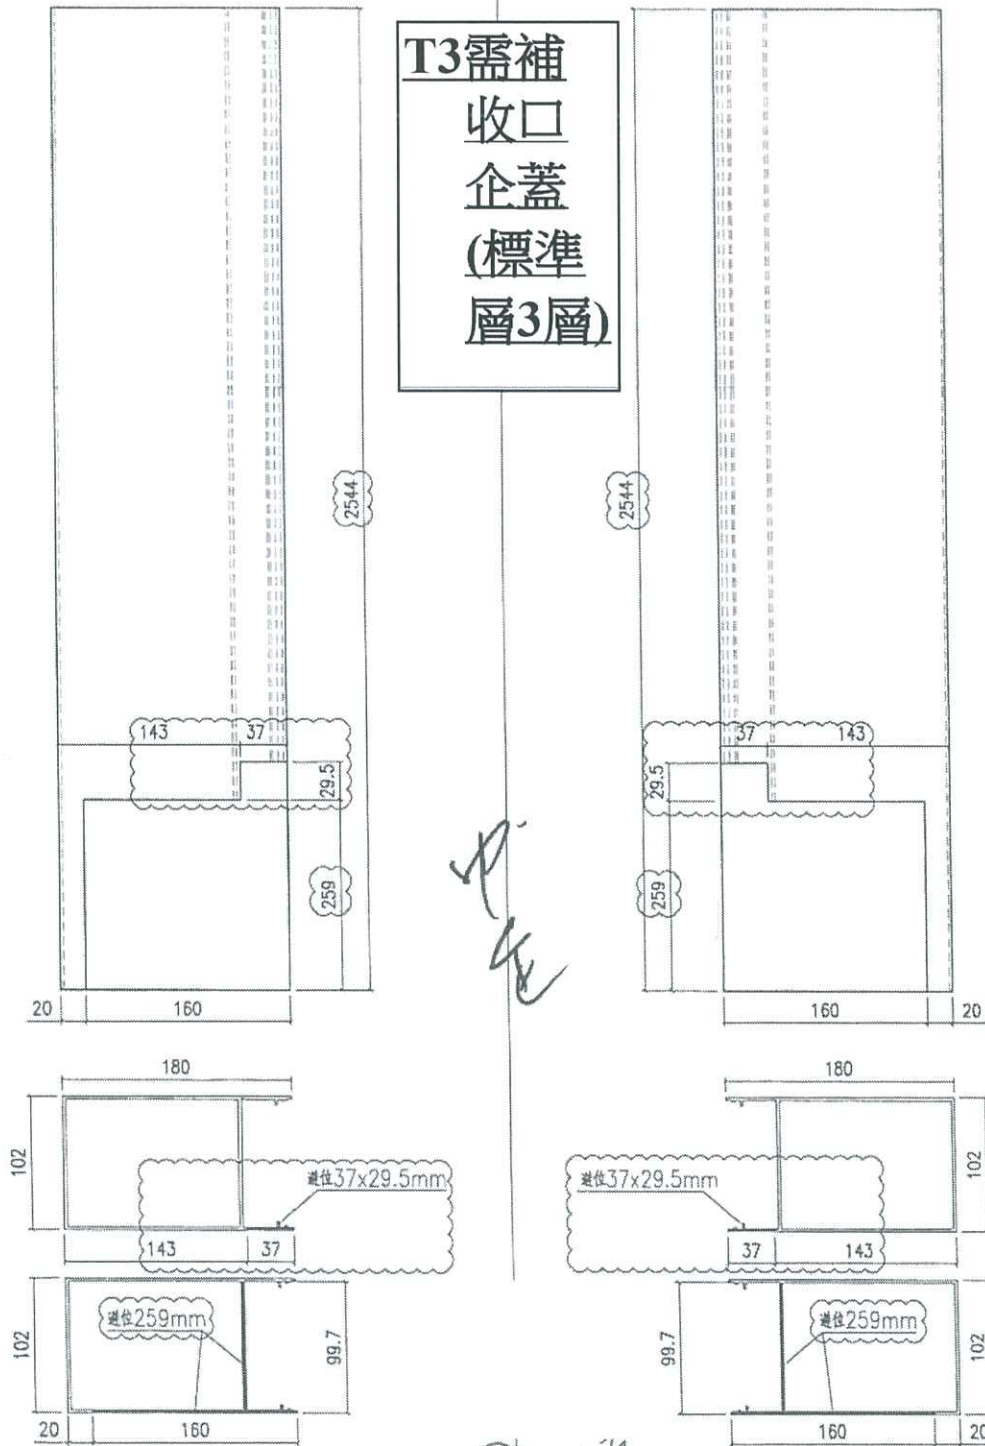

*Handwritten signature*

产品编号 X86320-SD01L

产品编号 X86320-SD01R

名稱	室內蓋加工圖	制圖	Jack	2023-01-12	修改	△A	△B
材料	X86320	復核			日期	20230106	20230427
顏色	ECD3X1009 9S-XF1	批准			圖號	X86320-SD01	

# EG-DWG3



美特鋁質 有限公司  
MIDI Aluminium Fabricator Ltd.



工程號 J858 地盤 將軍澳 康城1期

**T3需補  
收口  
企蓋  
(標準  
層3層)**





*粗*

備注	產品編號	L
H=2748	X86321-SD01LA	2293
-	-	-

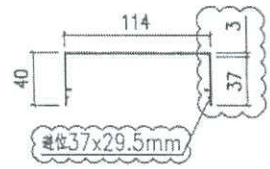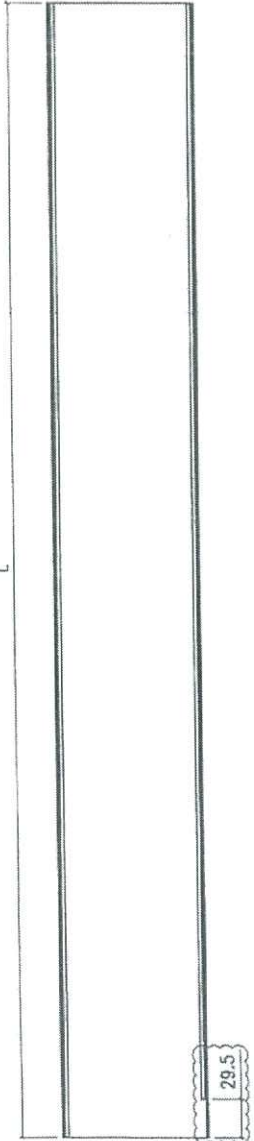

備注	產品編號	L
H=2748	X86321-SD01RA	2293
-	-	-

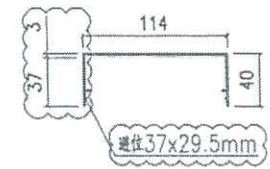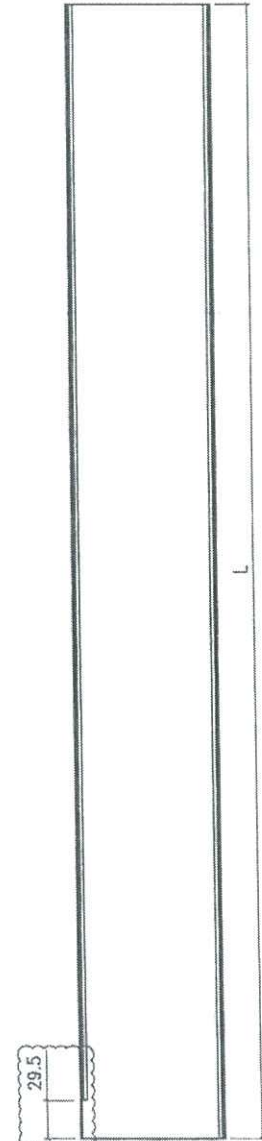



名稱	室內蓋加工圖	制圖	Jack	2023-01-12	修改	△A	△B	△C
材料	X86321	復核			日期	20221021	20230106	20230427
顏色	ECD3X1009 9S-XF1	批准			圖號	X86321-SD01		

# EG-DWG3


**美特鋁質** 有限公司  
 MIDI Aluminium Fabricator Ltd.

工程號 J858 地盤 將軍澳 康城1 1期

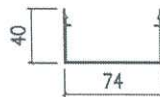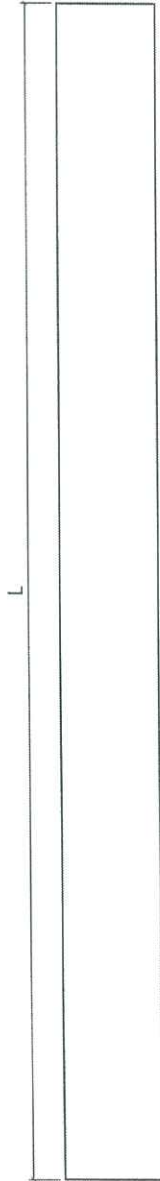


✓ **T3需補收口**  
**企蓋 (標準**  
**層3層)** 



王



备注	产品编号	L
H=2748	X86342-SD01A	2545
H=2948	X86342-SD01B	2745

名稱	室內蓋加工圖	制圖	Jack	2023-01-12	修改			
材料	X86342	復核			日期	20221021	20230106	20230701
顏色	ECD3X1009 9S-XF1	批准			圖號	X86342-SD01		