



工程指示 / 要求簡箋(E.I.)

工程指示編號：EI / 8722 / 25 修改版次：
 工程編號：J - 858 工程名稱：將軍澳日出康城 11
 工程項目：鋁窗 執修用配件 膠條 寄出地盆 (第二次)
 收件人：生統 / 楊榮輝 發件人：Ant Yeung 日期：13/01/2025

要求提供 / 確認 事項

- () 初步鋁料 B.M. () 加工拆圖，然後生產 () 尺寸表
 () 正式鋁料 B.M. () 技術上資料 / 指示 () 報價
 () 配件 B.M. () 樣辦或貨品說明書 () 分判合約

內容：

地盆需要執窗，請寄出配件到地盆供使用
(原 EI 4675 和 EI4289)

1. 膠條	300 米	J719-GK-01-001
-------	-------	----------------

*包裝註明是鋁窗用 阿旺46

請在 2025.01.20 前完成上列要求。謝謝!

附：

- 原合約工程包 原合約工程加 / 減賬 新工程報價

分發東莞各部門：

- () 生產技術總監 連附件 () 技術部 連附件 () 生產部 連附件 () 機械設計部 連附件
 () 採購部 連附件 () 生產統籌部 連附件 () 小羅&清 連附件
 () 質檢部 連附件 () 會計部 連附件 () 報關組 連附 () 其他 輝哥 連附件

分發香港各部門


- () 行政部 連附件 () 會計部 連附件 () 統籌部 連附件 () 工程部地盤科文 二寶 連附件
 () 採購部 連附件 () QS 部 連附件 () 維修部 連附件 () 其他 連附件

傳遞編號：

HK 0054 / 25


發件人簽署：

項目經理簽署：



J 719- GK-01-001

3004

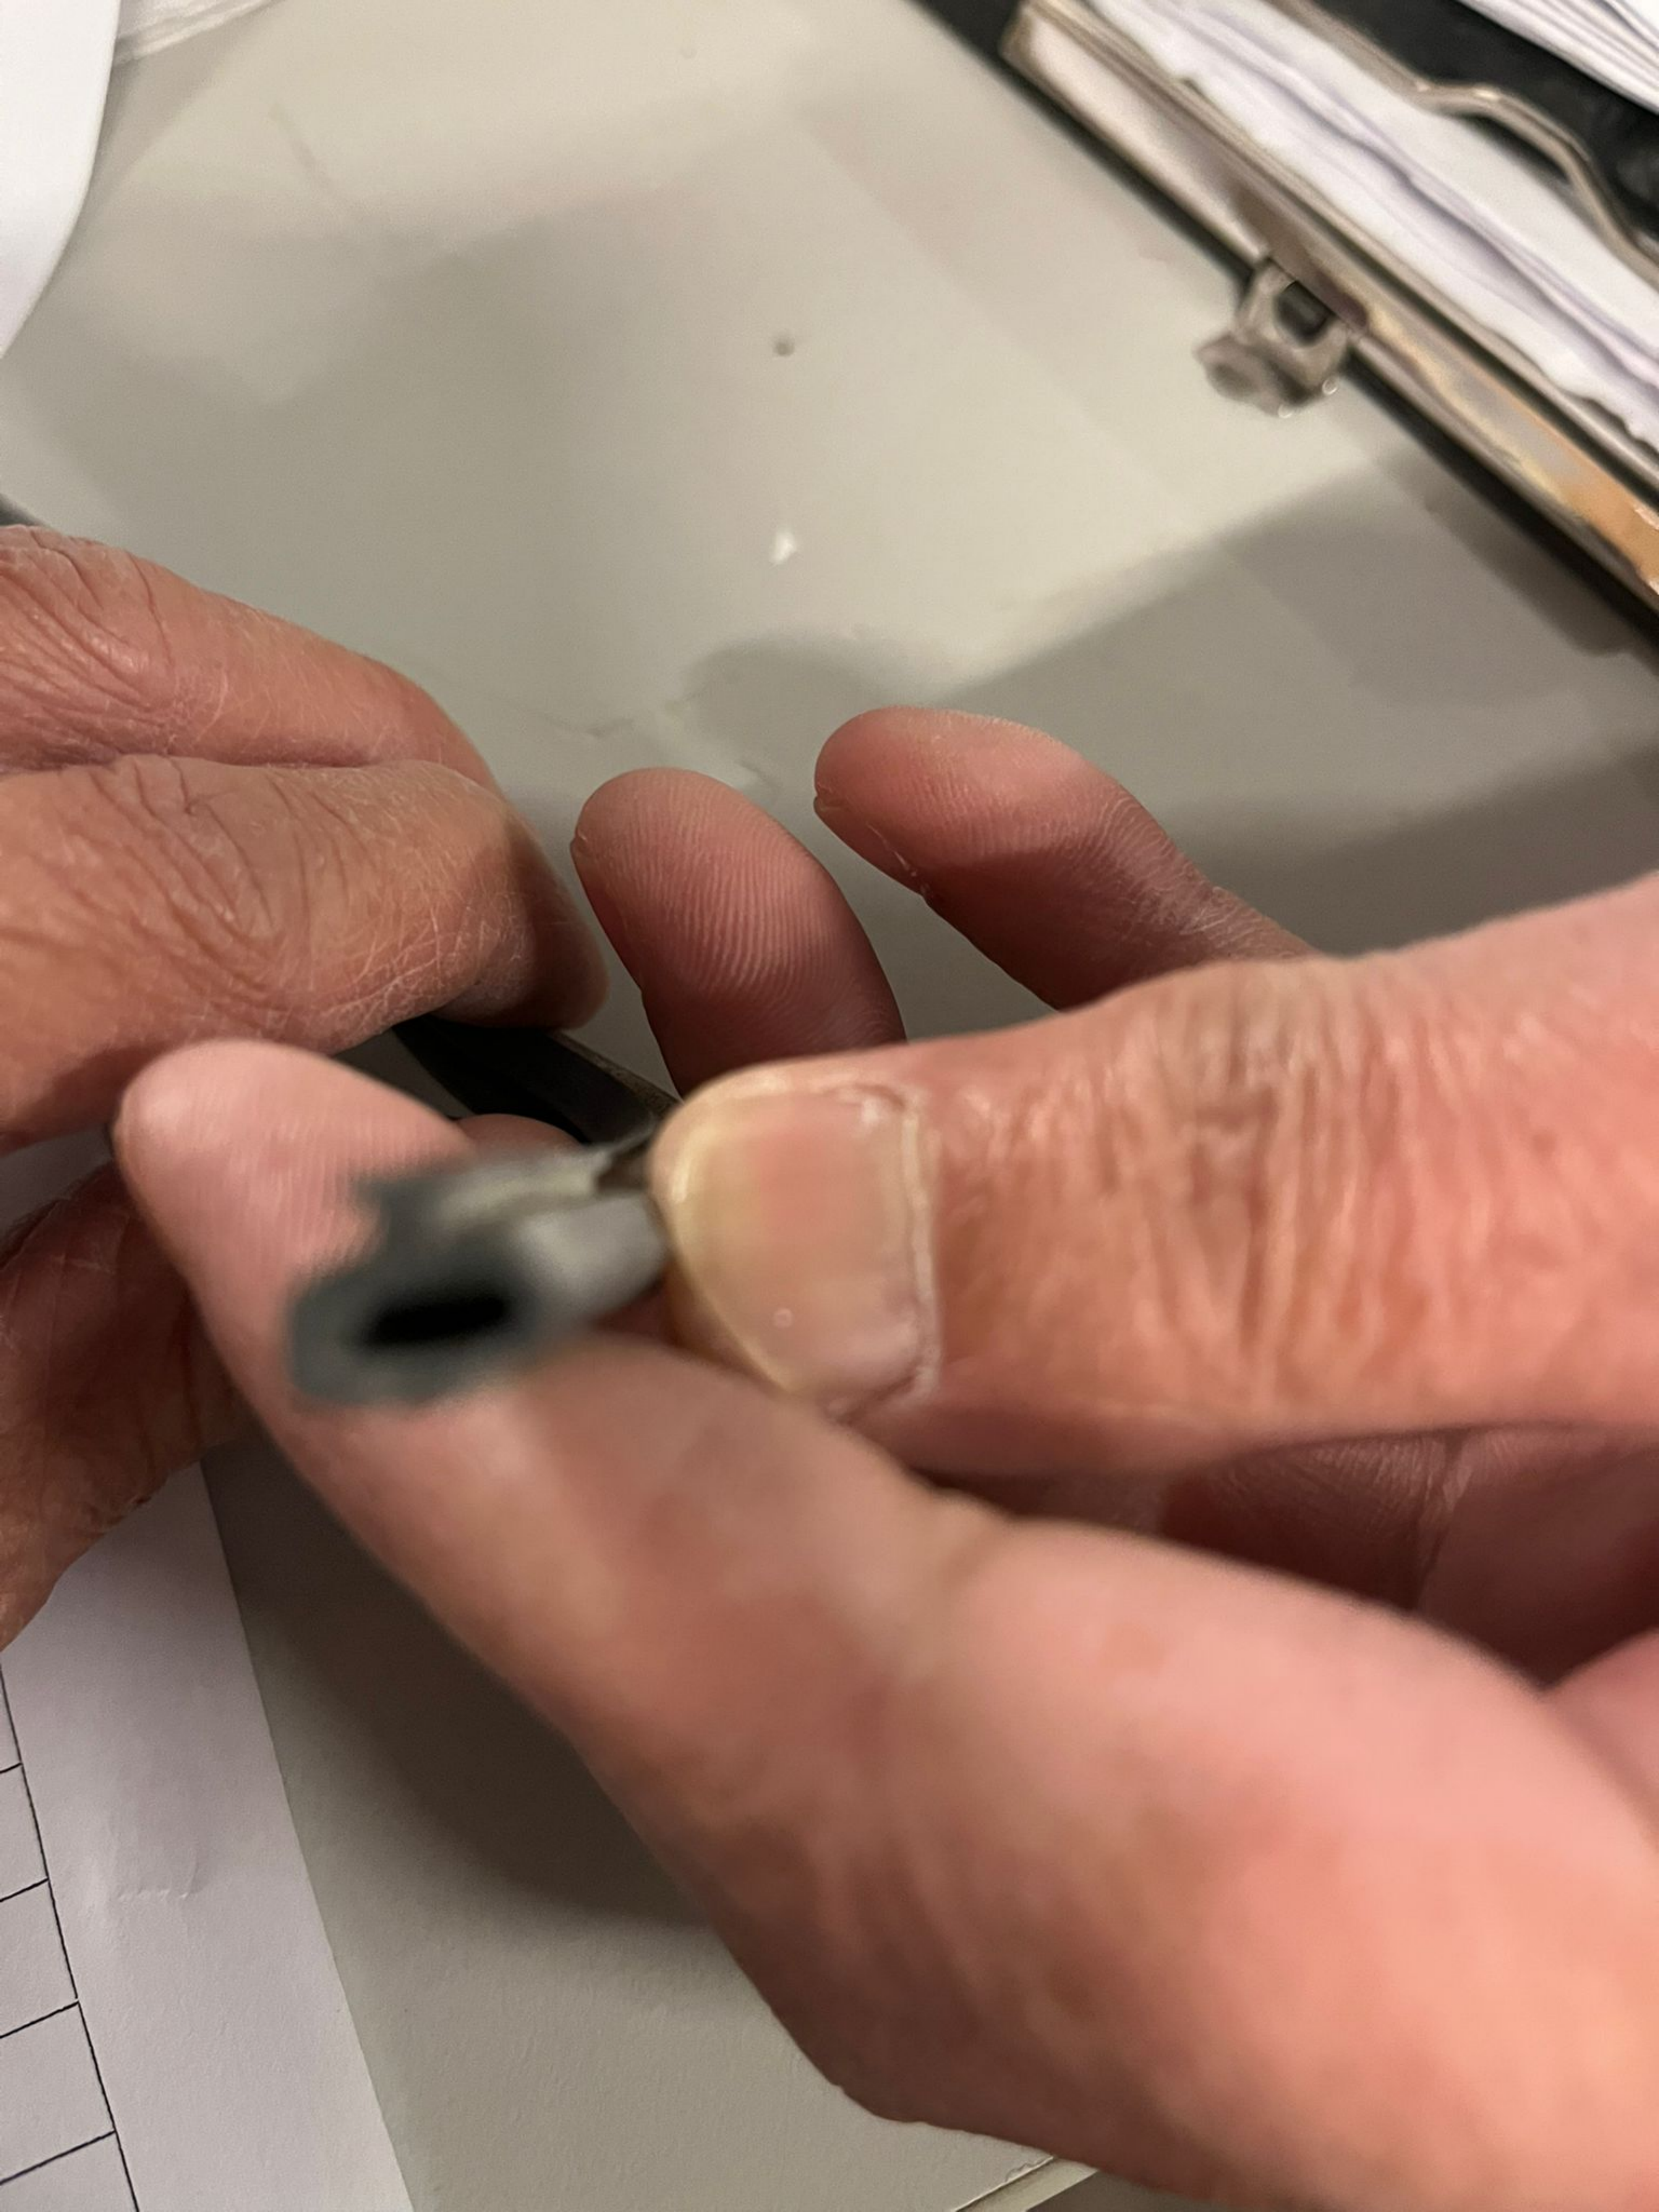

10.5

美特鋁質有限公司 MIDI Aluminium Fabricator Ltd.		工程號: J-858	計算: Shaw	日期: 08/01/2022	送呈: Jason 哥					
廠用配件B.M.表		地盤名稱: 東城11期	核對: 蕭衍樞	日期: 08/01/2022	副本:					
BM編號:		項目類別: 佛沙窗	批准:	日期:						
		A/C Code: E14289G			此BM依據20211209施工圖計算					
序號	修改標示	配件圖號	物料編號	配件名稱	顏色	實用	後備	總數	單位	備註
1	B增加數量 F修改色號			東城手柄 2017-D2A	H433072	616	24	640	只	配安裝螺絲(SLHx3.1, SRHx5, THx140)
2	A放行 F已噴+已交貨 J837顏色, 不改		跟J837顏色	東城2035B 鎖盒	EC-DG-S333054 (S.粉)	620	36	656	只	需配安裝螺絲
3			*需削去水坑	50-LC-04A窗粘	黑色	1512	88	1600	個	SH窗2個/幅, TH窗4個/幅
4				#8x1/2"圓頭鋼牙	A4-70	3024	176	3200	粒	修窗占
5				東城產201-10多點鎖夾巴	鋅合金	1708	92	1800	個	多點鎖用, SHx3只, THx2只
6	B修改款式		6.5mm高, 不連底巴	東城鎖點 202-06	不銹鋼	1708	92	1800	個	鎖點高度12mm(帶巴)-4個/SH窗
7	D修改顏色			TC903扣碼	不銹鋼#304	3416	184	3600	個	SH窗3x2只, TH窗2x2只
8	D修改顏色			東城2021A 12"扇撐	S.S.#304	364	6	370	支	SH窗用
9	D修改顏色			東城2021A 14"扇撐	S.S.#304	476	8	484	支	TH&SH窗用
10	D修改顏色			東城2021A 16"扇撐	S.S.#304	392	8	400	支	SH窗用
11				#9x1"圓頭鋼牙	A4-70	6232	268	6500	粒	窗組框
12				#8x3/8"圓頭鋼牙	A4-70	1176	24	1200	粒	修反拍線攝膠角
13	C修改款式		J719-GK-01-001	窗玉膠條	黑色	3900	200	4100	米	
14				3/16x3/8"平頭機絲	A4-70	5124	176	5300	粒	修窗夾巴:
15				3/16x3/16"平頭機絲	A4-70	9856	444	10300	粒	窗玉組角
16	E修改款式			3/16x3/8"平頭機絲	A4-70	2464	136	2600	粒	修扇撐
17	E修改款式			3/16x3/8"圓頭機絲	A4-70	4928	272	5200	粒	修扇撐
18				#8x1-1/2" 平頭鋼牙	A4-70	1176	24	1200	粒	修反拍線
19				3/16x3/8"圓頭機絲	A4-70	6832	368	7200	粒	修窗扣碼
20				四寸保護膠紙	白色	105	15	120	卷	23m/卷
21				三寸保護膠紙	白色	45	5	50	卷	23m/卷
22				二寸保護膠紙	白色	480	50	530	卷	23m/卷

300米

81700

經理

 美特鋁質有限公司 MIDI Aluminium Fabricator Ltd.	工程號: J-858	計算: Shaw	日期: 2022/3/8	送呈: Jason哥
	地盤名稱: 康城11期	核對: 蕭衍候	日期: 2022/3/8	副本:
廠用配件B.M.表	項目類別: 地盤安裝窗	批准:	日期:	
BM編號:	A/C Code: 014675A			此BM依據20220301施工圖計算

序號	修改標示	配件圖號	物料編號	配件名稱	顏色	實用	後備	總數	單位	備注
1	Rev. A			東城手柄 2017-D2A	黑色	264	6	270	只	配安裝螺絲(SRHx261, THx3)
2	Rev. A			東城2035B 鎖盒	黑色	264	6	270	只	需配安裝螺絲
3			*需削去水坑	50-LC-04A 窗粘	黑色	267	3	270	個	SH窗1個/幅, TH窗2個/幅
4				#8x1/2" 圓頭鋼牙	A4-70	267	3	270	粒	修窗占
5				東城產201-10 多點鎖夾巴	鍍合金	789	11	800	個	多點鎖用, SHx3只, THx2只
6			(特製)	東城鎖匙 202-06 (6.5mm)	不銹鋼	789	11	800	個	
7	Rev. A			TC903 打碼	不銹鋼	1578	22	1600	個	SH窗3x2只, TH窗2x2只
8	Rev. A			東城2021A 12" 扇撐	S.S #3x6 304	112	4	116	支	T.H. & 4x600 S.H.
9				#9x3/4" 平頭鋼牙	A4-70	2480	20	2500	粒	修百叶片
10	Rev. A			東城2021A 16" 扇撐	S.S #3x6 304	416	8	424	支	700x600 S.H.
11				#9x1" 圓頭鋼牙	A4-70	3344	56	3400	粒	窗組框
12			(部分數量補佛砂窗用量)	#8x1/2" 圓頭鋼牙	A4-70	17905	95	18000	粒	修玻璃線加力鋁角, 百叶滴水線
13			3719-6K-01-00	窗玉膠条	黑色	2000		2000	米	
14				3/16x3/8" 平頭機絲	A4-70	2367	33	2400	粒	修窗夾巴;
15				3/16x1/2" 平頭機絲	A4-70	1578	22	1600	粒	修鎖點壓板
16	Rev. A		3/16 x 3/8"	3/4-6x1/2" 平頭機絲	A4-70	1584	16	1600	粒	修扇撐
17	Rev. A		3/16 x 3/8"	3/4-6x1/2" 圓頭機絲	A4-70	2640	10	2650	粒	修扇撐
18				#10x5/8" 圓頭鋼牙	A4-70	620	10	630	粒	修百叶玉
19				3/16x3/8" 圓頭機絲	A4-70	2156	44	2200	粒	修窗扣碼
20				5/32x1/2" 圓頭機絲	A4-70	1550	50	1600	粒	修百叶背板
21				四寸保護膠紙	白色	55	5	60	卷	23m/卷

80°