

工程指示 / 要求簡箋(E.I.)

工程指示編號：EI / 8753 / 25 修改版次：A
 工程編號 ：J - 858 工程名稱 ：將軍澳日出康城
 工程項目 ：欄河玻璃 寶發訂購 25 件 地盤用 (2025-2-13)
 收件人 ：Maggie 發件人 ： Ant Yeung 日期：13/02/2025

要求提供 / 確認 事項：

- | | | |
|------------------------------------|-------------------------------------|-------------------------------|
| <input type="checkbox"/> 初步鋁料 B.M. | <input type="checkbox"/> 加工拆圖，然後生產 | <input type="checkbox"/> 尺寸表 |
| <input type="checkbox"/> 正式鋁料 B.M. | <input type="checkbox"/> 技術上資料 / 指示 | <input type="checkbox"/> 報價 |
| <input type="checkbox"/> 配件 B.M. | <input type="checkbox"/> 樣辦或貨品說明書 | <input type="checkbox"/> 分判合約 |

內容：

A 版：按(2025-02-13) 信和通知，加訂一件，共 25 件 送地盤。

按(2025-02-07) 信和要求訂玻璃，供寶發安裝，請按玻璃 BM 生產玻璃，共 24 件 送地盤。

1. 有三款欄河玻璃

- 10mm T + 1.52 PVB + 10mmT (9 件)
- 15mmT + 2.28 SGP+ 15mmT (13 件)
- 19mmT + 2.28 SGP+ 19mmT (2 件)

留意上述不同

2. 請玻璃廠，安排熱浸
3. 不要印上熱浸標籤。只給”可移除”的標籤。
4. 玻璃標籤請註明樓層，座，單位。 *分座包箱
5. 信和訂購，已安排報價。稍後附信。
6. 此份 BM 資料來源，信和代表 Kenny。
7. 出貨地盆，由信和代表 Kenny 收貨。

謝謝

請在 2025. 3. 15 前完成上列要求。

分發東莞各部門：


- | | | | | | | | |
|---------------------------------|------------------------------|--------------------------------|------------------------------|-------------------------------|------------------------------|--------------------------------|------------------------------|
| <input type="checkbox"/> 生產技術總監 | <input type="checkbox"/> 連附件 | <input type="checkbox"/> 技術部 | <input type="checkbox"/> 連附件 | <input type="checkbox"/> 生產部 | <input type="checkbox"/> 連附件 | <input type="checkbox"/> 機械設計部 | <input type="checkbox"/> 連附件 |
| <input type="checkbox"/> 採購部 | <input type="checkbox"/> 連附件 | <input type="checkbox"/> 生產統籌部 | <input type="checkbox"/> 連附件 | <input type="checkbox"/> 小羅&清 | <input type="checkbox"/> 連附件 | | |
| <input type="checkbox"/> 質檢部 | <input type="checkbox"/> 連附件 | <input type="checkbox"/> 會計部 | <input type="checkbox"/> 連附件 | <input type="checkbox"/> 報關組 | <input type="checkbox"/> 連附件 | <input type="checkbox"/> 其他 | <input type="checkbox"/> 連附件 |


分發香港各部門：

- | | | | | | | | |
|---|---|-------------------------------|------------------------------|------------------------------|------------------------------|--|---|
| <input type="checkbox"/> 行政部 | <input type="checkbox"/> 連附件 | <input type="checkbox"/> 會計部 | <input type="checkbox"/> 連附件 | <input type="checkbox"/> 統籌部 | <input type="checkbox"/> 連附件 | <input checked="" type="checkbox"/> 工程部地盤科文 二寶 | <input checked="" type="checkbox"/> 連附件 |
| <input checked="" type="checkbox"/> 採購部 | <input checked="" type="checkbox"/> 連附件 | <input type="checkbox"/> QS 部 | <input type="checkbox"/> 連附件 | <input type="checkbox"/> 維修部 | <input type="checkbox"/> 連附件 | <input type="checkbox"/> 其他 | <input type="checkbox"/> 連附件 |

傳遞編號：

HK / 25

發件人簽署：

項目經理簽署：

S4-GS-LOG06+08	2	9F AE	15 CT + 2.28 SGP + 15 CT	S4-GS01-TAG202	1286.7 X 961	1	2025-01-09
S4-GS-LOG06+08	2	9F BD	15 CT + 2.28 SGP + 15 CT	S4-GS01-TAG237	1370 X 961	1	2025-01-09
S1-GST2-LOG10	2	RF BD	15 CT + 2.28 SGP + 15 CT	S1-GS02-TAG229	1342.5 X 1011	1	2025-01-09
S1-GST2-LOG10	2	RF BC	15 CT + 2.28 SGP + 15 CT	S1-GS02-TAG235	1250 X 1011	1	2025-01-09
S1-GST2-LOG10	2	RF BD	15 CT + 2.28 SGP + 15 CT	S1-GS02-TAG237	793 X 1011	1	2025-01-09
S1-GST2-LOG03	2	41BF	10 CT + 1.52PVB + 10 CT	S1-G1-TAG101	2175 X 1160	1	2025-01-22
S1-GST2-LOG03	2	59BD	10 CT + 1.52PVB + 10 CT	S1-G1-TAG102	2055 X 1160	1	2025-01-09
S1-GST2-LOG03	2	42BB	10 CT + 1.52PVB + 10 CT	S1-G1-TAG107	2330 X 1160	1	2025-02-06
S1-GST2-LOG03	2	25AG	10 CT + 1.52PVB + 10 CT	S1-G1-TAG101	2175 X 1160	1	2025-02-06
S1-GST2-LOG06	2	RF BA	15 CT + 2.28 SGP + 15 CT	S1-GS02-TAG239	1215 X 1011(改)	1	2025-01-22
S1-GST2-LOG06	2	RF AA	15 CT + 2.28 SGP + 15 CT	S1-GS02-TAG232	1478 X 1011(改)	1	2025-01-22
S1-GST2-LOG11	2	RF	19 CT + 2.28 SGP + 19 CT	S1-GS02-TAG002	1857 X 792	1	2025-01-22
S1-GST2-LOG11	2	RF	19 CT + 2.28 SGP + 19 CT	S1-GS02-TAG003	1782 X 797	1	2025-01-22
S1-GST3-LOG14	3	RF AA	15 CT + 2.28 SGP + 15 CT	S1-GS03-TAG336	1257 X 1011 (改)	1	2025-01-22
S1-GST3-LOG14	3	RF BA	15 CT + 2.28 SGP + 15 CT	S1-GS03-TAG344	1438 X 1011 (改)	1	2025-01-16
S4-GS-LOG07+09	3	9F BE	15 CT + 2.28 SGP + 15 CT	S4-GS01-TAG326	1475 X 961 (改)	1	2025-01-22
S1-GST3-LOG03	3	23AB	10 CT + 1.52PVB + 10 CT	S1-G1-TAG206-025	2160 X 1160	1	2025-02-06
S1-GST3-LOG03	3	19,23AC Space	10 CT + 1.52PVB + 10 CT	S1-G1-TAG209	535 X 1160	3	2025-02-06
S1-GST3-LOG09	3	67F BA	15 CT + 2.28 SGP + 15 CT	S1-GS03-TAG356	1540 X 1061 (改)	1	2025-02-06
S4-GS-LOG10	1	9F BC	15 CT + 2.28 SGP + 15 CT	S4-GS01-TAG122	920 X 961 (改)	1	2025-01-23
S1-GST1-LOG06	1	62BA	15 CT + 2.28 SGP + 15 CT	S1-GS02-TAG191	1485 X 1161(改)	1	2025-01-22
S1-GS-01	1	22BB	10 CT + 1.52PVB + 10 CT	S1-G1-TAG08	2330 X 1160	1	2025-02-06
S4-GS-LOG10	1	9F AE	15 CT + 2.28 SGP + 15 CT	S4-GS01-TAG103	1520 X 961 (改)	1	2025-02-11

已交信和落單
6-2-2025



已落單13-2-2025

座數 分座包箱

19 CT + 2.28 SGP + 19 CT

A版：加1件

15mm THICK CLEAR TEMPERED GLASS + 2.28 THICK SGP
+ 15mm THICK CLEAR TEMPERED GLASS LAMINATED UNIT

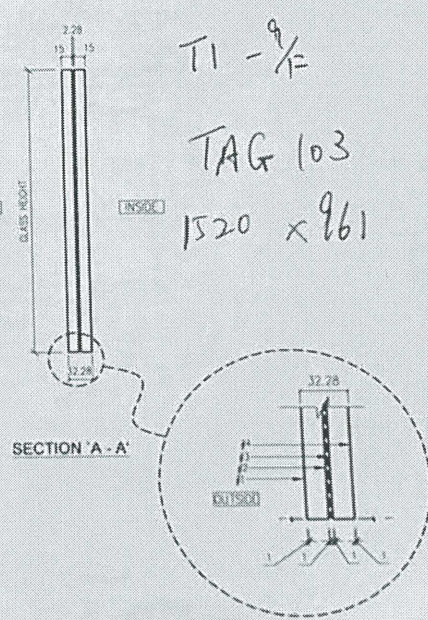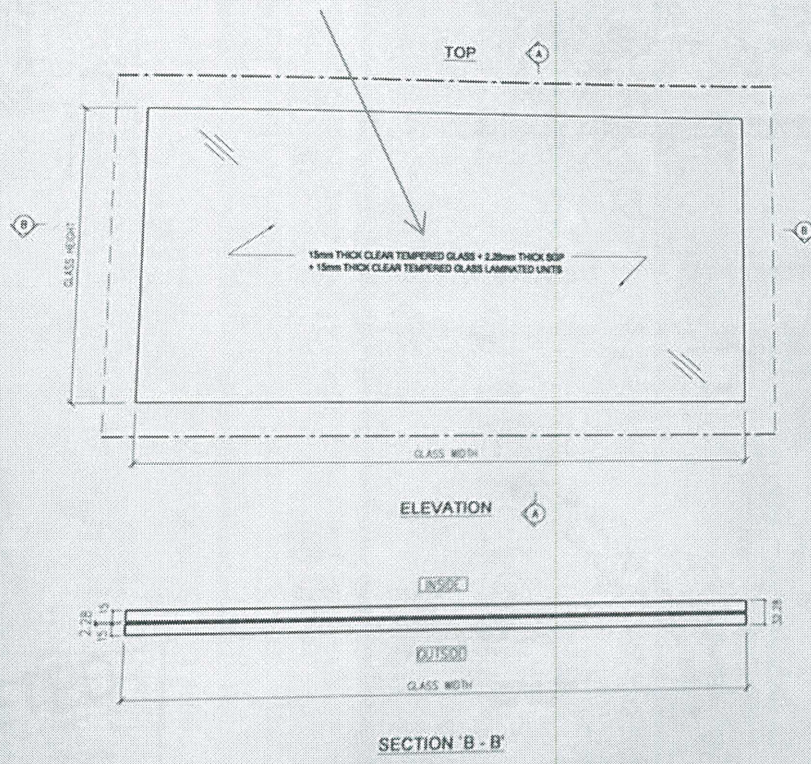


LEGEND
 --- POLISH EDGE FINISH FOR VISUAL SIDES
 - - - ALL EDGES TO BE GRIND FINISH
 REMARKS: ALL GLASS SHAPE TO BE VIEWED FROM OUTSIDE

T1 9/16 12P

DISTRIBUTION TABLE		REV:
編號:	-	-
材料:	15mm THICK CLEAR TEMPERED GLASS + 2.28mm THICK SGP + 15mm THICK CLEAR TEMPERED GLASS LAMINATED UNITS	REV: SU
表面處理:	-	日期: 2023-09-19


DF 寶發建設工程有限公司
 Polyfair Construction & Engineering Ltd.

工程名稱:	PROPOSED RESIDENTIAL DEVELOPMENT AT TROTLYPOD, PHASE 11, LUNAS PARK, TSEUNG KWAN O, N. T.	圖號:	S4-GS01-101
圖名:	FABRICATION DRAWING OF GLASS PANEL (FOR GLASS BALUSTRADE AT TRANSFER PLATE - 9/F LAYOUT PLAN (TOWER 1))	日期:	PF-21006
比例:	1 : 5	繪圖人:	-

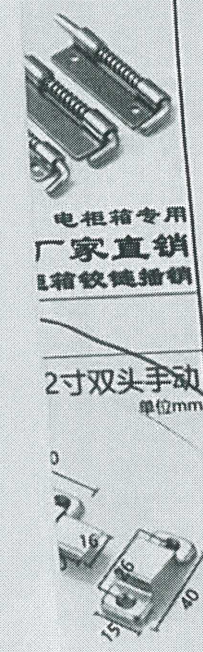



星期五

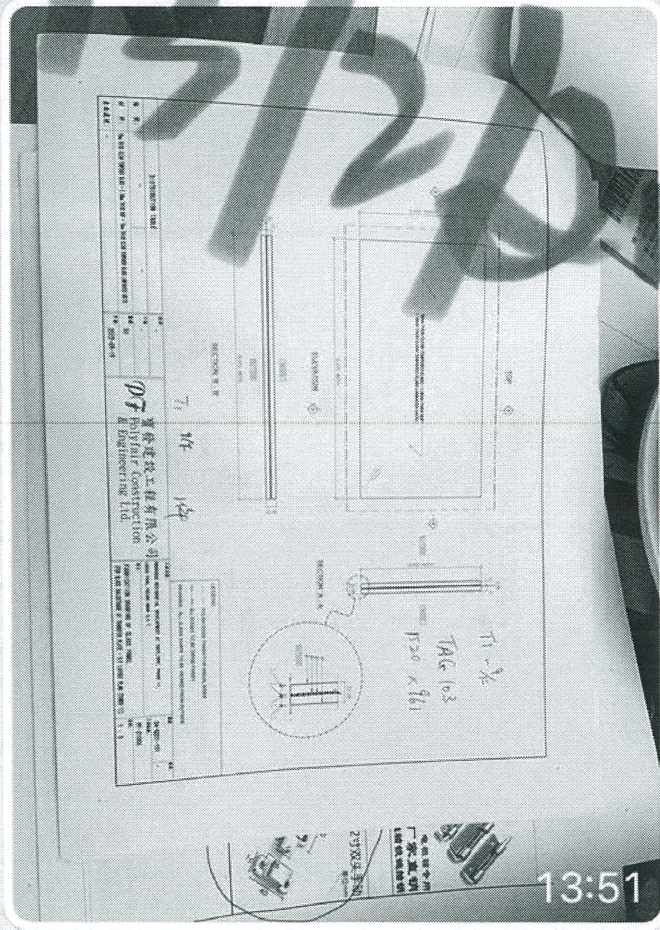

13:51

加多件 13:51

13:52 ✓✓

Total:25件 13:52

飯後我通知同事 13:52 ✓✓

