



工程指示 / 要求簡箋(E.I.)

工程指示編號：EI / 8811 / 25

修改版次：-

工程編號：J - 858

工程名稱：將軍澳日出康城

工程項目：趟門 補 2 件玻璃 T1 玻璃廠責任 第六批

收件人：Maggie

發件人：Ant Yeung

日期：06/03/2025

要求提供 / 確認 事項：

- |                                    |                                     |                               |
|------------------------------------|-------------------------------------|-------------------------------|
| <input type="checkbox"/> 初步鋁料 B.M. | <input type="checkbox"/> 加工拆圖，然後生產  | <input type="checkbox"/> 尺寸表  |
| <input type="checkbox"/> 正式鋁料 B.M. | <input type="checkbox"/> 技術上資料 / 指示 | <input type="checkbox"/> 報價   |
| <input type="checkbox"/> 配件 B.M.   | <input type="checkbox"/> 樣辦或貨品說明書   | <input type="checkbox"/> 分判合約 |

內容：

由於趟門玻璃有“哈哈鏡情況”，信和要求玻璃廠派人到地盤視察。

→ 2025.03.06 早上 信和、本司、三鑫聯檢 T1 16BA 及 16BE 趟門玉。

→ 視察結果：三鑫認同是玻璃廠責任。請盡快安排補做及更換

請按玻璃 BM 生產玻璃，共 2 件 送地盤。

1. 請安排熱浸
2. 不要印上熱浸標籤。只給“可移除”的標籤。
3. 玻璃標籤請註明樓層，座。
4. 分座打扎
5. 第一批為 PR47254 RFC23697 (18 件)，第二批為 EI8303 (5 件)，  
第三批為 EI8437 (1 件)，第四批為 EI 8571 A (4+1 件)，第五批為 EI 8760 (3 件)，  
第六批為 本 EI (2 件) 玻璃廠責任

謝謝

請在 2025.03.27 前完成上列要求。

分發東莞各部門：

- |                                 |                              |                                |                              |                               |                              |                                |                              |
|---------------------------------|------------------------------|--------------------------------|------------------------------|-------------------------------|------------------------------|--------------------------------|------------------------------|
| <input type="checkbox"/> 生產技術總監 | <input type="checkbox"/> 連附件 | <input type="checkbox"/> 技術部   | <input type="checkbox"/> 連附件 | <input type="checkbox"/> 生產部  | <input type="checkbox"/> 連附件 | <input type="checkbox"/> 機械設計部 | <input type="checkbox"/> 連附件 |
| <input type="checkbox"/> 採購部    | <input type="checkbox"/> 連附件 | <input type="checkbox"/> 生產統籌部 | <input type="checkbox"/> 連附件 | <input type="checkbox"/> 小羅&清 | <input type="checkbox"/> 連附件 |                                |                              |
| <input type="checkbox"/> 質檢部    | <input type="checkbox"/> 連附件 | <input type="checkbox"/> 會計部   | <input type="checkbox"/> 連附件 | <input type="checkbox"/> 報關組  | <input type="checkbox"/> 連附件 | <input type="checkbox"/> 其他    | <input type="checkbox"/> 連附件 |

分發香港各部門：

- |                                         |                                         |                               |                              |                              |                              |                                                       |                                         |
|-----------------------------------------|-----------------------------------------|-------------------------------|------------------------------|------------------------------|------------------------------|-------------------------------------------------------|-----------------------------------------|
| <input type="checkbox"/> 行政部            | <input type="checkbox"/> 連附件            | <input type="checkbox"/> 會計部  | <input type="checkbox"/> 連附件 | <input type="checkbox"/> 統籌部 | <input type="checkbox"/> 連附件 | <input checked="" type="checkbox"/> 工程部地盤科文 <u>二寶</u> | <input checked="" type="checkbox"/> 連附件 |
| <input checked="" type="checkbox"/> 採購部 | <input checked="" type="checkbox"/> 連附件 | <input type="checkbox"/> QS 部 | <input type="checkbox"/> 連附件 | <input type="checkbox"/> 維修部 | <input type="checkbox"/> 連附件 | <input type="checkbox"/> 其他                           | <input type="checkbox"/> 連附件            |

傳遞編號：

HK / 25

發件人簽署：

項目經理簽署：

# J858康城11期单元幕墙玻璃分层统计表 (T1趟门)

工程: J858康城11期 (T1)

日期: 2023-06-10

T1 標準層 9-60F

訂購用

序号	玻璃编号	玻璃类型	玻璃尺寸			单面积 (m2)	分层数量	標準層每層幾多件	本次訂購數量	备注	本次訂購面积 (m2)
			W(mm)	x	H(mm)		61F				
1	<del>GL01-57</del>	GL01	<del>1010</del>	x	<del>2374</del>	2.40		1	41	送地盘	98.3
2	GL01-58	GL01	978	x	2525	2.47		1	41	送地盘	101.2
5	GL01-59	GL01	1035	x	2374	2.46		1	41	送地盘	100.7
6	<del>GL01-60</del>	GL01	<del>1003</del>	x	<del>2525</del>	2.53		1	41	送地盘	103.8
9	GL01-61	GL01	1017	x	2374	2.41		6	246	送地盘	593.9
<del>10</del>	<del>GL01-62</del>	GL01	<del>985</del>	x	<del>2525</del>	<del>2.49</del>		6	246	送地盘	611.8
13	GL01-63	GL01	977	x	2374	2.32		2	82	送地盘	190.2
14	GL01-64	GL01	945	x	2525	2.39		2	82	送地盘	195.7
17	GL01-65	GL01	1020	x	2374	2.42		1	41	送地盘	99.3
18	GL01-66	GL01	988	x	2525	2.49		1	41	送地盘	102.3
21	GL01-67	GL01	1005	x	2374	2.39		2	82	送地盘	195.6
<del>22</del>	<del>GL01-68</del>	GL01	<del>973</del>	x	<del>2525</del>	<del>2.46</del>		2	82	送地盘	201.5
						总数量		26	1066		2594.4

GL-01-61

2件

Midi Jason


轉寄訊息

@Midi Jason 今早同你及貴判玻璃廠-三鑫聯檢T1 16BA及16BE趙門玉發現哈哈鏡事宜，三鑫認同是玻璃廠責任。Jason，請盡快安排補做及更換

上午11:36

Midi Jason

轉寄訊息

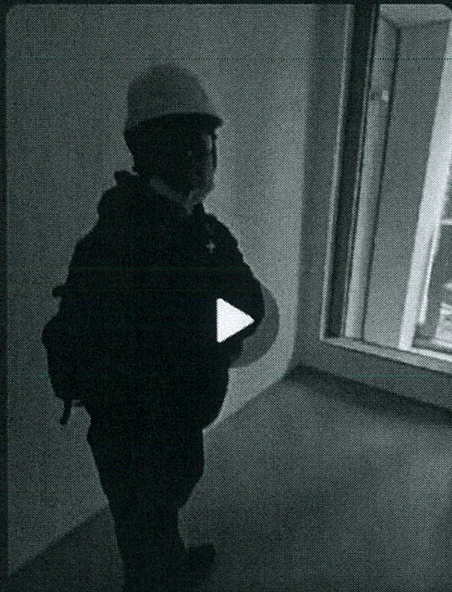

0:37

上午11:36


Midi Jason

轉寄訊息



6/3 早上  
聯檢結果



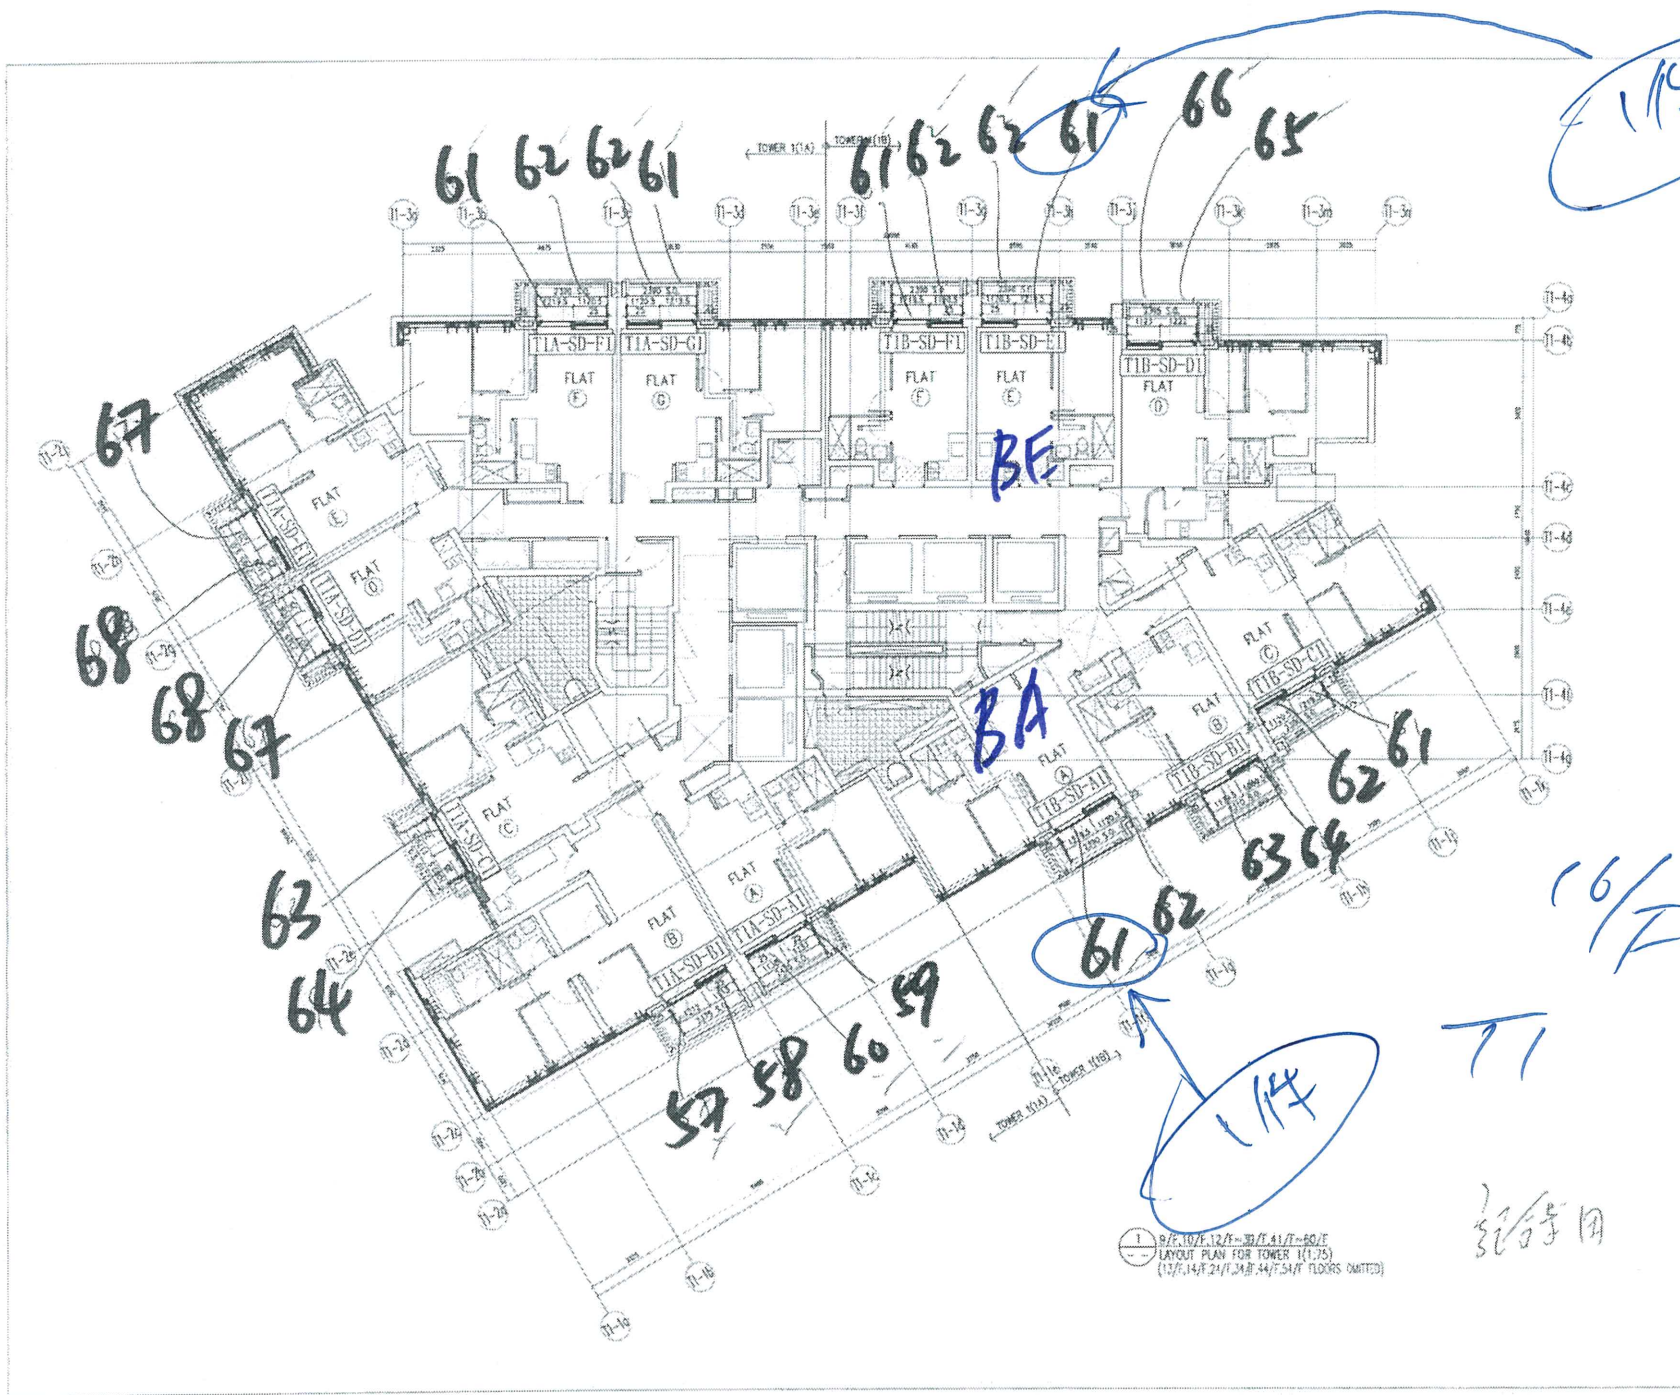


57	65
58	66
59	67
60	68
61	
62	


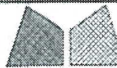 美特鋁質有限公司 MIDI Aluminium Fabricator Ltd.			工程號	J858	類別		物料號	-
修改	-	-	採用工廠	✓	地盤	-	圖號	J858-GL01
日期	-	-	材料顏色	-	圖紙名稱	玻璃加工圖	數量	-
					材料	-	單件重量	- (KG)
					復核	-		
					批准	-		

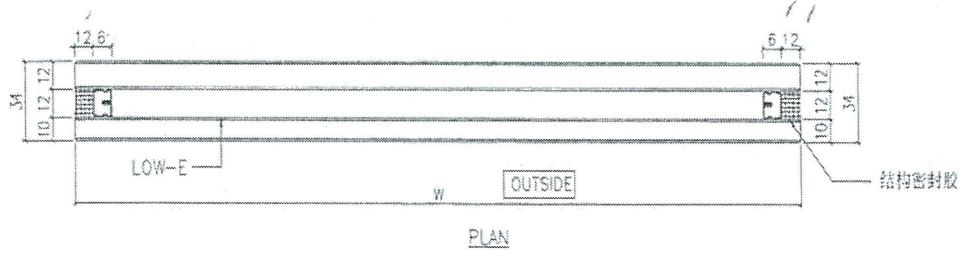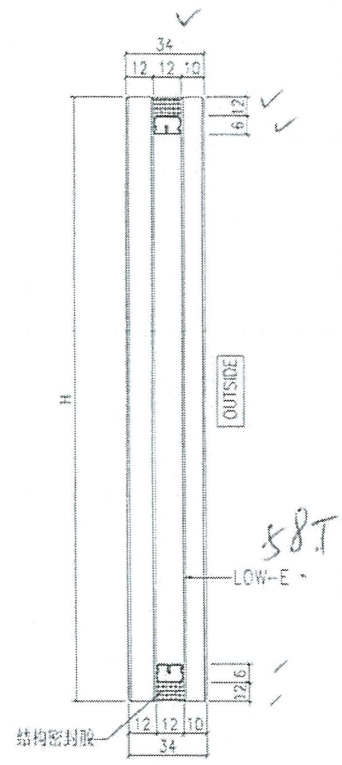

生产厂编号: R20220114001

- NOTES
1. ALL DIMENSION IN mm
  2. ALL EDGE CHAMFER 1x1x45°

G1