

工程指示 / 要求簡箋(E.I.)

工程指示編號：EI / 8843 / 25

修改版次：-

工程編號：J - 858

工程名稱：將軍澳日出康城 11

工程項目：特色層 趟門 梗位橫料拍蓋 (T2 67/FAF) 共 2 支料 地盤用執修

收件人：生統

發件人：Ant Yeung

日期：27/03/2025

內容：

(原 EI 6117 H)

由於地盤遺失/執修，請生產梗位橫料拍蓋

X86335 L=1500mm 共 2 支

物料註明 T2 67/FAF 用和備用

送地盤 T2 琮姐收

請在 2025.04.03 前完成上列要求。

分發東莞各部門：

- ()生產技術總監 連附件 ()技術部 連附件 ()生產部 連附件 ()機械設計部 連附件
 ()採購部 連附件 (✓)生產統籌部 連附件 ()小羅&清 連附件
 ()質檢部 連附件 ()會計部 連附件 ()報關組 連附件 ()其他 _____ 連附件

分發香港各部門：

- ()行政部 連附件 ()會計部 連附件 ()統籌部 連附件 (✓)工程部地盤科文 連附件 **二寶**
 ()採購部 連附件 ()QS 部 連附件 ()維修部 連附件 ()其他 _____ 連附件

傳遞編號：

HK 0255 / 25



發件人簽署：

項目經理簽署：

美特鋁質有限公司
MIDI Aluminium Fabricator Ltd.

工程號 J858 地盤 將軍澳 康城11期

备注	产品编号	L
W=2795	X86335-SD02A	1182.5
W=2860	X86335-SD02C	1215
W=2975	X86335-SD02D	1272.5
W=2875	X86335-SD02K	1222.5

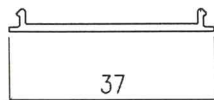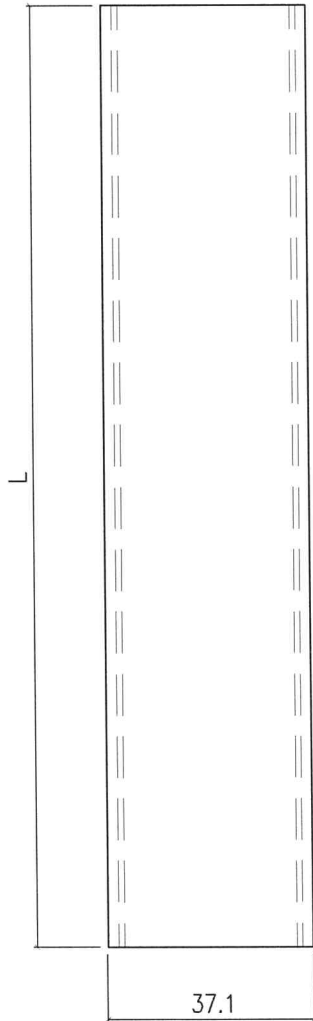

L = 1500

2支

T2 1A

67/F AF.
+
各用.

名稱	SD平台扣蓋	制圖	J.L.	2023-07-01	修改	△		
材料	X86335	復核			日期	20240703		
顏色	ECD3X1009 9S-XF1	批准			圖號	X86335-SD02		

1/10
1/11

