

工程指示編號：EI / 8905 / 25 修改版次：A

工程編號：J - 858

工程名稱：將軍澳日出康城 11

工程項目：佛沙窗 T3 BD AF 廁所窗 框連玉 6 隻 地盆用

收件人：生統 / 楊榮輝

發件人：Jason 日期：29/04/2025

A 版附圖紙按業主通知，T3 BD AF 廁所窗 佛沙窗的安裝出現左右公差太大。。請生產框連玉，送地盆補回安裝。原 EI4395R / O 。T3 BD 4 隻 廁所窗 (56BD, 57BD, 58BD, 61BD)T3 AF 2 隻 廁所窗 (56AF, 63AF)請工廠查有無餘料???無料請訂最低訂量

1. 生統，請按最後版本圖紙生產。
2. 二寶收貨。
3. 註明 T3 用
4. 地盆：留意廠內餘料，倉存已不多。
5. * 連後裝窗 摩耳出貨

出貨前請拍照。謝謝請在 2025.5.31 前完成上列要求。

附： 頁

分發東莞各部門：

- ()生產技術總監 連附件 ()技術部 連附件 ()生產部 連附件 ()機械設計部 連附件
 ()採購部 連附件 (✓)生產統籌部 連附件 (✓)小羅&清 連附件
 ()質檢部 連附件 ()會計部 連附件 ()報關組 連附件 (✓)其他 輝哥 連附件

分發香港各部門：


- ()行政部 連附件 ()會計部 連附件 ()統籌部 連附件 (✓)地盤科文 連附件 二寶
 ()採購部 連附件 ()QS 部 連附件 ()維修部 連附件 ()其他 _____ 連附件

傳遞編號：

HK / 25

發件人簽署：

項目經理簽署：

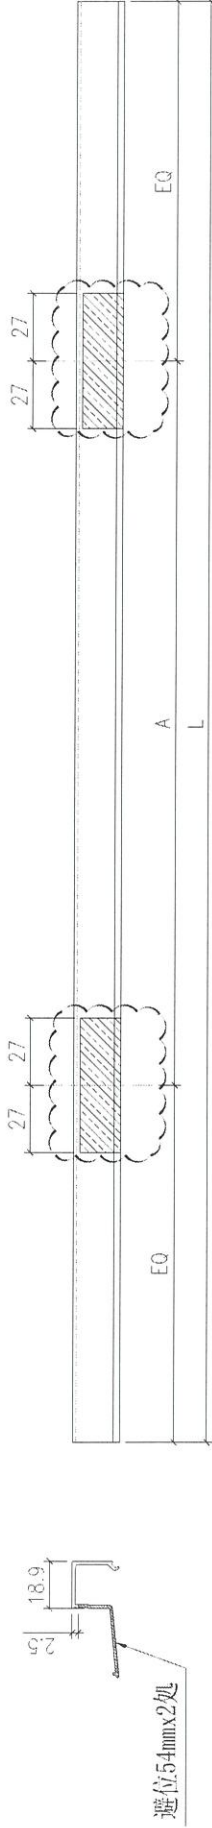

6	X86171-02F	778.5	400	400
5	X86171-02E	1121.5	480	200
4	X86171-02D	1141	525	283
3	X86171-02C	434	265	800
2	X86171-02B	339	185	196
1	X86171-02A	289	145	370
序号	部件编号	L	A	数量



Remarks:		Checked: KEN	Description: 13.52mm玻璃线	OTY: -	Delivery to Rev: 1	Date: 22/07/15	Amendments	
Project Name: 康城II期	Project No. J858	Date: 22-12-2014	Material: 6061-T5	Tolerance: ±0.5	(Factory)			
Shop Drawing No. PRE-CAST ALUM. WINDOW & LOUVRE	Rev. -	Drawn: W.E.X	Finish: PVF2	Projection:	Site			
					Assembly No. X86171-02			Rev. 1