

## 工程指示 / 要求簡箋(E.I.)

工程指示編號：EI/8905/25

修改版次：

工程編號：J - 858

工程名稱：將軍澳日出康城 11

工程項目：佛沙窗 T3 BD AF 廁所窗 框連玉 6 隻 地盆用

收件人：生統 / 楊榮輝

發件人：Jason 日期：24/04/2025

按業主通知，T3 BD AF 廁所窗 佛沙窗的安裝出現左右公差太大。。請生產框連玉，送地盆補回安裝。原 EI4395R / O 。T3 BD 4 隻 廁所窗 (56BD, 57BD, 58BD, 61BD)T3 AF 2 隻 廁所窗 (56AF, 63AF)請工廠查有無餘料???無料請訂最低訂量

1. 生統，請按最後版本圖紙生產。
2. 二寶收貨。
3. 註明 T3 用
4. 地盆：留意廠內餘料，倉存已不多。
5. \* 連後裝窗 摩耳出貨

出貨前請拍照。謝謝請在 2025.5.31 前完成上列要求。

附： 頁

分發東莞各部門：

- ( )生產技術總監 連附件 ( )技術部 連附件 ( )生產部 連附件 ( )機械設計部 連附件  
 ( )採購部 連附件 (✓)生產統籌部 連附件 (✓)小羅&清 連附件  
 ( )質檢部 連附件 ( )會計部 連附件 ( )報關組 連附件 (✓)其他 輝哥 連附件

分發香港各部門：

- ( )行政部 連附件 ( )會計部 連附件 ( )統籌部 連附件 (✓)地盤科文 連附件 二寶  
 ( )採購部 連附件 ( )QS 部 連附件 ( )維修部 連附件 ( )其他 \_\_\_\_\_ 連附件

傳遞編號：


0353  
HK / 25

發件人簽署：

項目經理簽署：



 美特鋁質有限公司 MIDI Aluminium Fabricator Ltd.	工程號	J858	拆圖	SHAW	2022.02.15
	地盤	康城1期	復核		
名稱	50佛沙窗	顏色	批准		

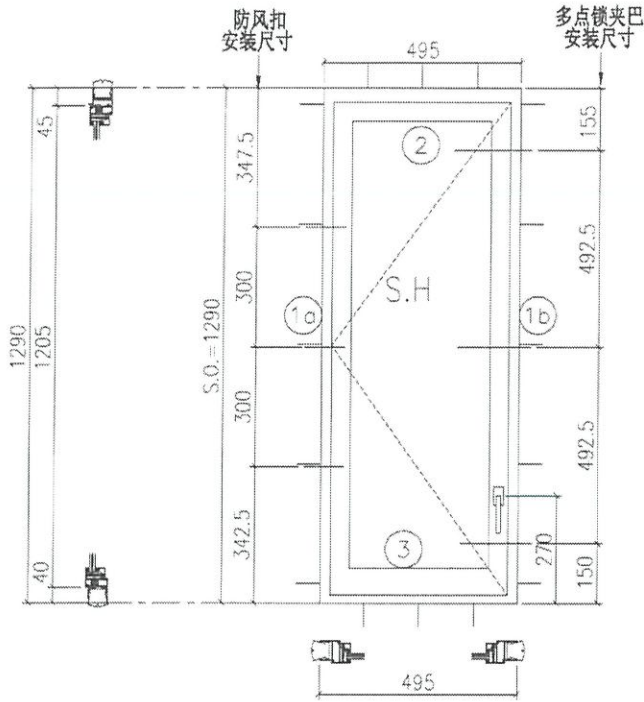

- 注:
- 1) 生窗底料需開15mm去水缺口2處;
  - 2) 窗玉搭位6mm;
  - 3) 滴水線比窗玉每頭長1mm;
  - 4) T窗需裝3組TC903扣碼;
  - 5) 用東城產2021-A12"扇撐;
  - 6) 安裝201-10多点锁夹巴3个;
  - 7) 框橫料兩端需切1x2mm切口打膠;
  - 8) 摩尔16个;

参考J858-ST3/SA05详细图

序号	料号	名称	出荷	长度(mm)	支/幅	加工说明
1a	X86157	边企料		1290	1	X86157-02L
1b	X86157	边企料		1290	1	X86157-03R
2	X86161	生顶横 (空腔)	避位	437	1	X86161-01LC
3	X86158	生底横	避位	429	1	X86158-01LB

窗玉用料

序号	料号	名称	出荷	长度(mm)	支/幅	加工说明
1a	X86163	窗玉企	45° 斜口	1205	1	X86163-02B
1b	X86163	窗玉企	45° 斜口	1205	1	X86163-03RB
2a	X86163	窗玉横	45° 斜口	435	1	X86163-01LC
2b	X86163	窗玉横	45° 斜口	435	1	X86163-01RC
3a	X86171	窗玉玻璃线企	直口	1141	1	X86171-01A
3b	X86171	窗玉玻璃线企	直口	1141	1	
4a	X86171	窗玉玻璃线横	直口	339	1	
4b	X86171	窗玉玻璃线横	直口	339	1	X86171-02B
5a	X86153	撞角码	直口	45	1	J858-LM01L
5b	X86153	撞角码	直口	45	1	J858-LM01R
5c	X86153	撞角码	直口	45	2	J858-LM01
6	-	15x15x2铝角	直口	140	8	J858-LM04
7	X86154	拉巴用压板1	直口	80	3	J858-LM05
8	X86155	拉巴用压板2	直口	15	6	J858-LM06
9	X86237	14x3拉巴	直口	120	1	J858-LM07D
10	X86237	14x3拉巴	直口	865	1	J858-LM07H


加工细则

顶留	--	mm
底留	--	mm
企料底部开避位		mm
底横料防水巴锯去		mm
水线孔在企料---	顶	底
按装扣码	--	
多点锁夹巴型号:	--	
手柄型号:	--	
限位撑型号:		
T窗最大的开度:		
窗玉搭位数:	--	


窗款	宽度	高度	隻/幅	撑长
SLH	435	1205	1	14"

大图版次	宽度	本图版	Rev. 2	
		日期	03/30	
窗号	宽度(W)	高度(H)	幅数	楼层数
<del>T2B-D/B-1</del>	495	1290	49	
T3A-F/B-1	495	1290	49	②
图号				

T3 56/F AF  
63/F AF.

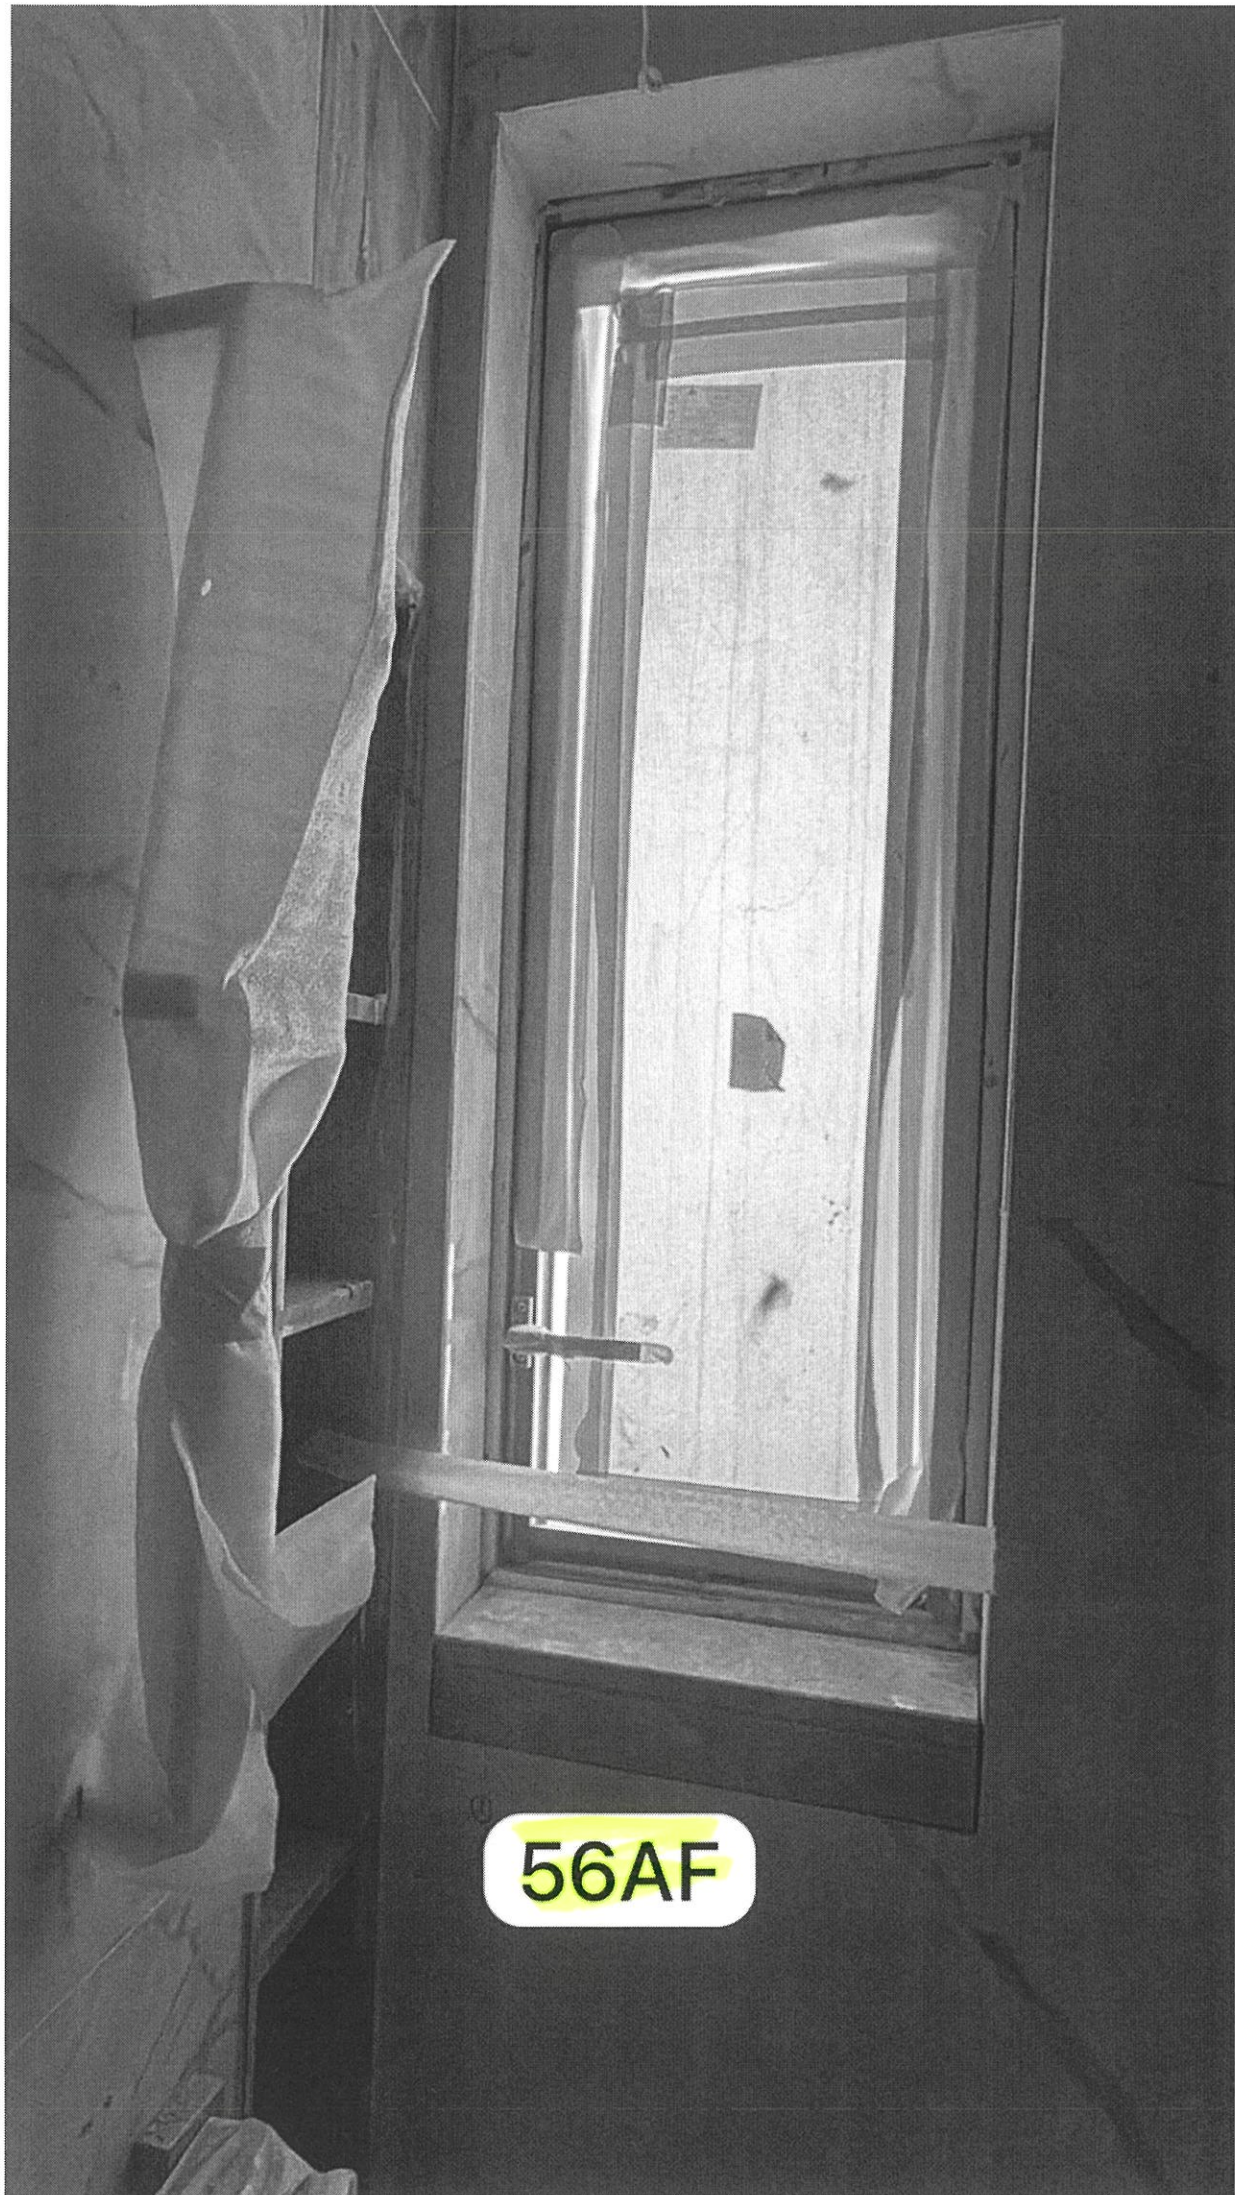

56AF

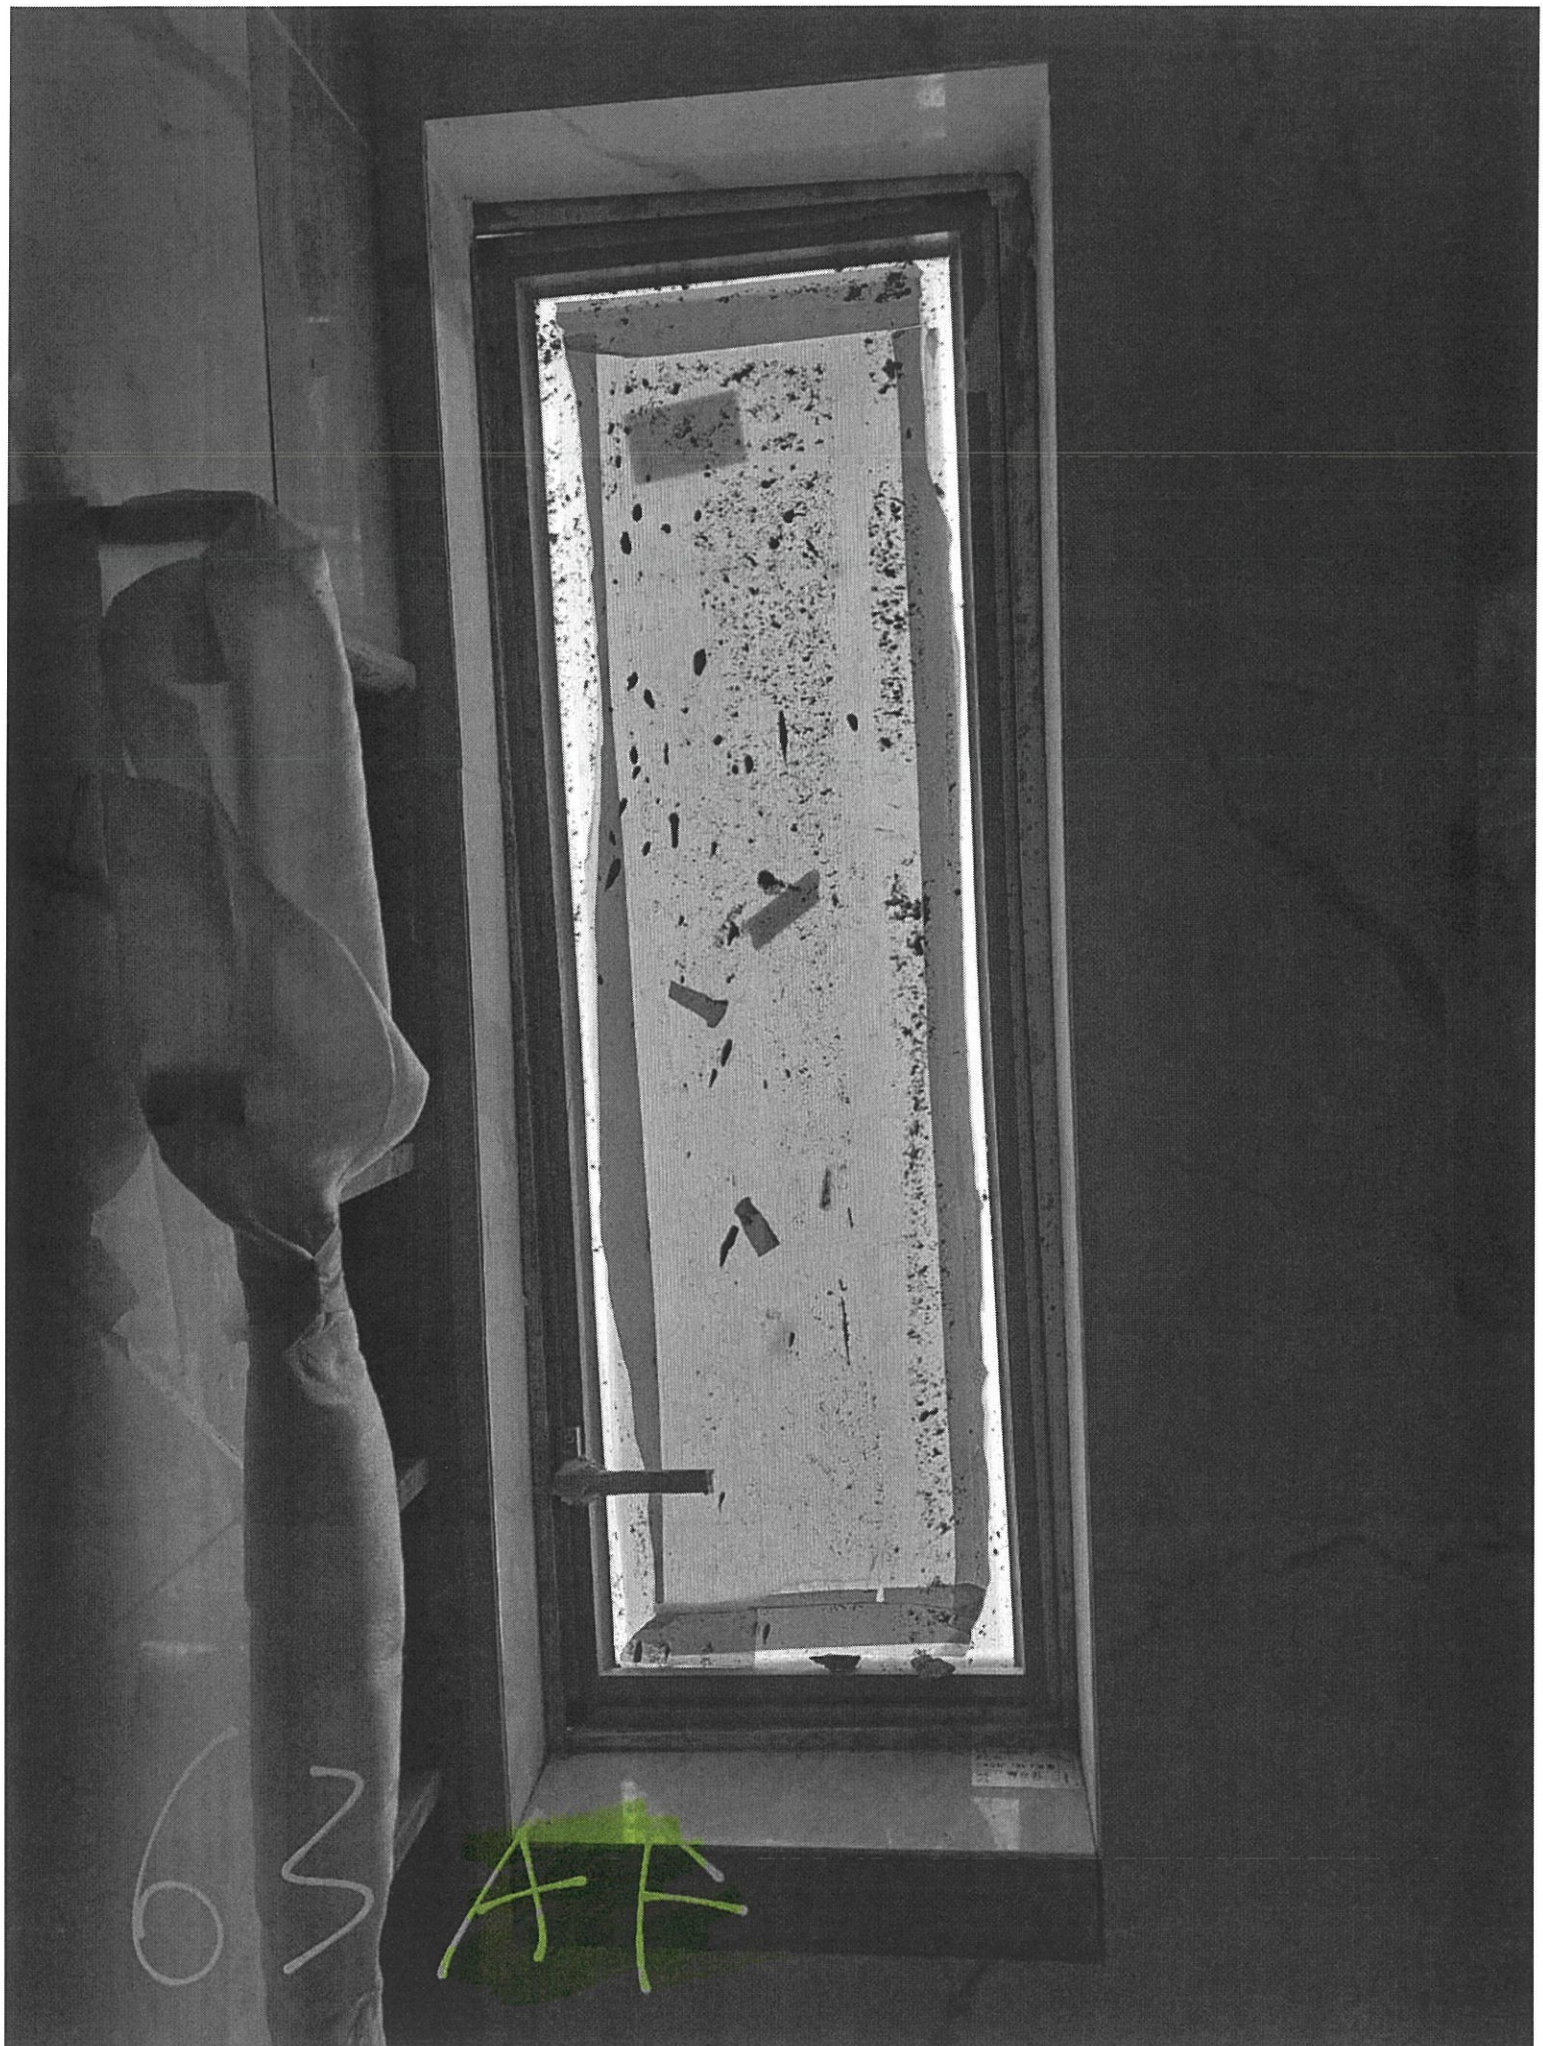


63

AF

4395 R.  
E1 4395 D

MIDI Aluminium Fabricator Ltd.		地 盤	康城1期	復核	
名稱	50佛沙窗	顏 色		批准	

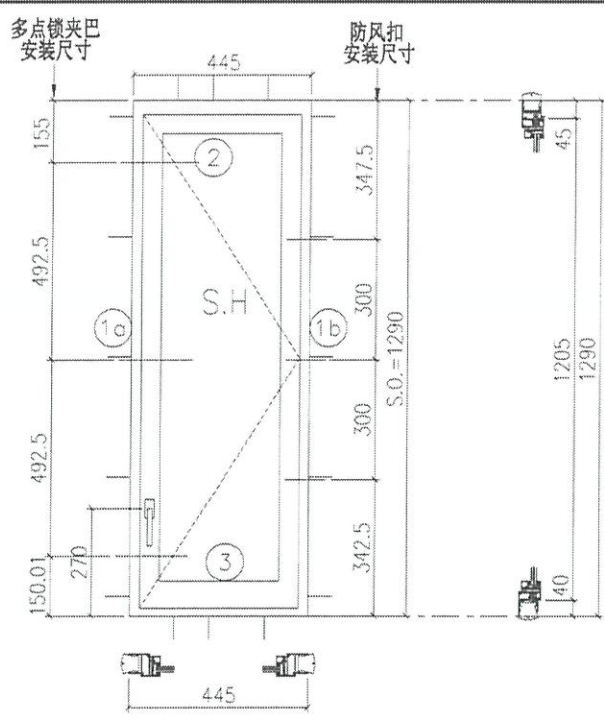

- 注:
- 1) 生窗底料需開15mm去水缺口2处;
  - 2) 窗玉搭位6mm;
  - 3) 滴水線比窗玉每頭長1mm;
  - 4) TH窗需裝3組TC903扣碼;
  - 5) 用東城產2021-A12°扇撐;
  - 6) 安裝201-10多点锁夹巴3个;
  - 7) 框橫料兩端需切1x2mm切口打膠;
  - 8) 摩尔16个;

序号	料号	名称	出荷	长度(mm)	支/幅	加工说明
1a	X86157	边企料		1290	1	X86157-03L
1b	X86157	边企料		1290	1	X86157-02R
2	X86161	生顶横 (空腔)	避位	387	1	X86161-01RB
3	X86158	生底横	避位	379	1	X86158-01RA

窗玉用料

序号	料号	名称	出荷	长度(mm)	支/幅	加工说明
1a	X86163	窗玉企	45° 斜口	1205	1	X86163-02B
1b	X86163	窗玉企	45° 斜口	1205	1	X86163-03LA
2a	X86163	窗玉横	45° 斜口	385	1	X86163-01LB
2b	X86163	窗玉横	45° 斜口	385	1	X86163-01RB
3a	X86171	窗玉玻璃线企	直口	1141	1	X86171-02D
3b	X86171	窗玉玻璃线企	直口	1141	1	X86171-01B
4a	X86171	窗玉玻璃线横	直口	289	1	X86171-02A
4b	X86171	窗玉玻璃线横	直口	289	1	X86171-02A
5a	X86153	掙角码	直口	45	1	J858-LM01L
5b	X86153	掙角码	直口	45	1	J858-LM01R
5c	X86153	掙角码	直口	45	2	J858-LM01
6	-	15x13x3铝角	直口	140	8	J858-LM04
7	X86154	拉巴用压板1	直口	80	3	J858-LM05
8	X86155	拉巴用压板2	直口	15	6	J858-LM06
9	X86237	14x3拉巴	直口	120	1	J858-LM07D
10	X86237	14x3拉巴	直口	865	1	J858-LM07H

加工细则			
顶留	-		mm
底留	-		mm
企料底部开避位			mm
底横料防水巴锯去			mm
水线孔在企料---	顶	底	
按装扣码			-
多点锁夹巴型号:			-
手柄型号:			-
限位撑型号:			-
T窗最大的开度:			-
窗玉搭位数:			-
窗款	宽度	高度	隻/幅 撑长
SRH	385	1205	1 12"


大图版次	宽度	本图版	Rev. 5
		日期	24/08
窗号	宽度(W)	高度(H)	幅数 楼层数
T1A-E/B-1	445	1290	46
T1B-D/B-1	445	1290	46
T3B-D/B-1	445	1290	49

图号  
T3 56BD  
57BD  
58BD  
61BD

56BD



57BD

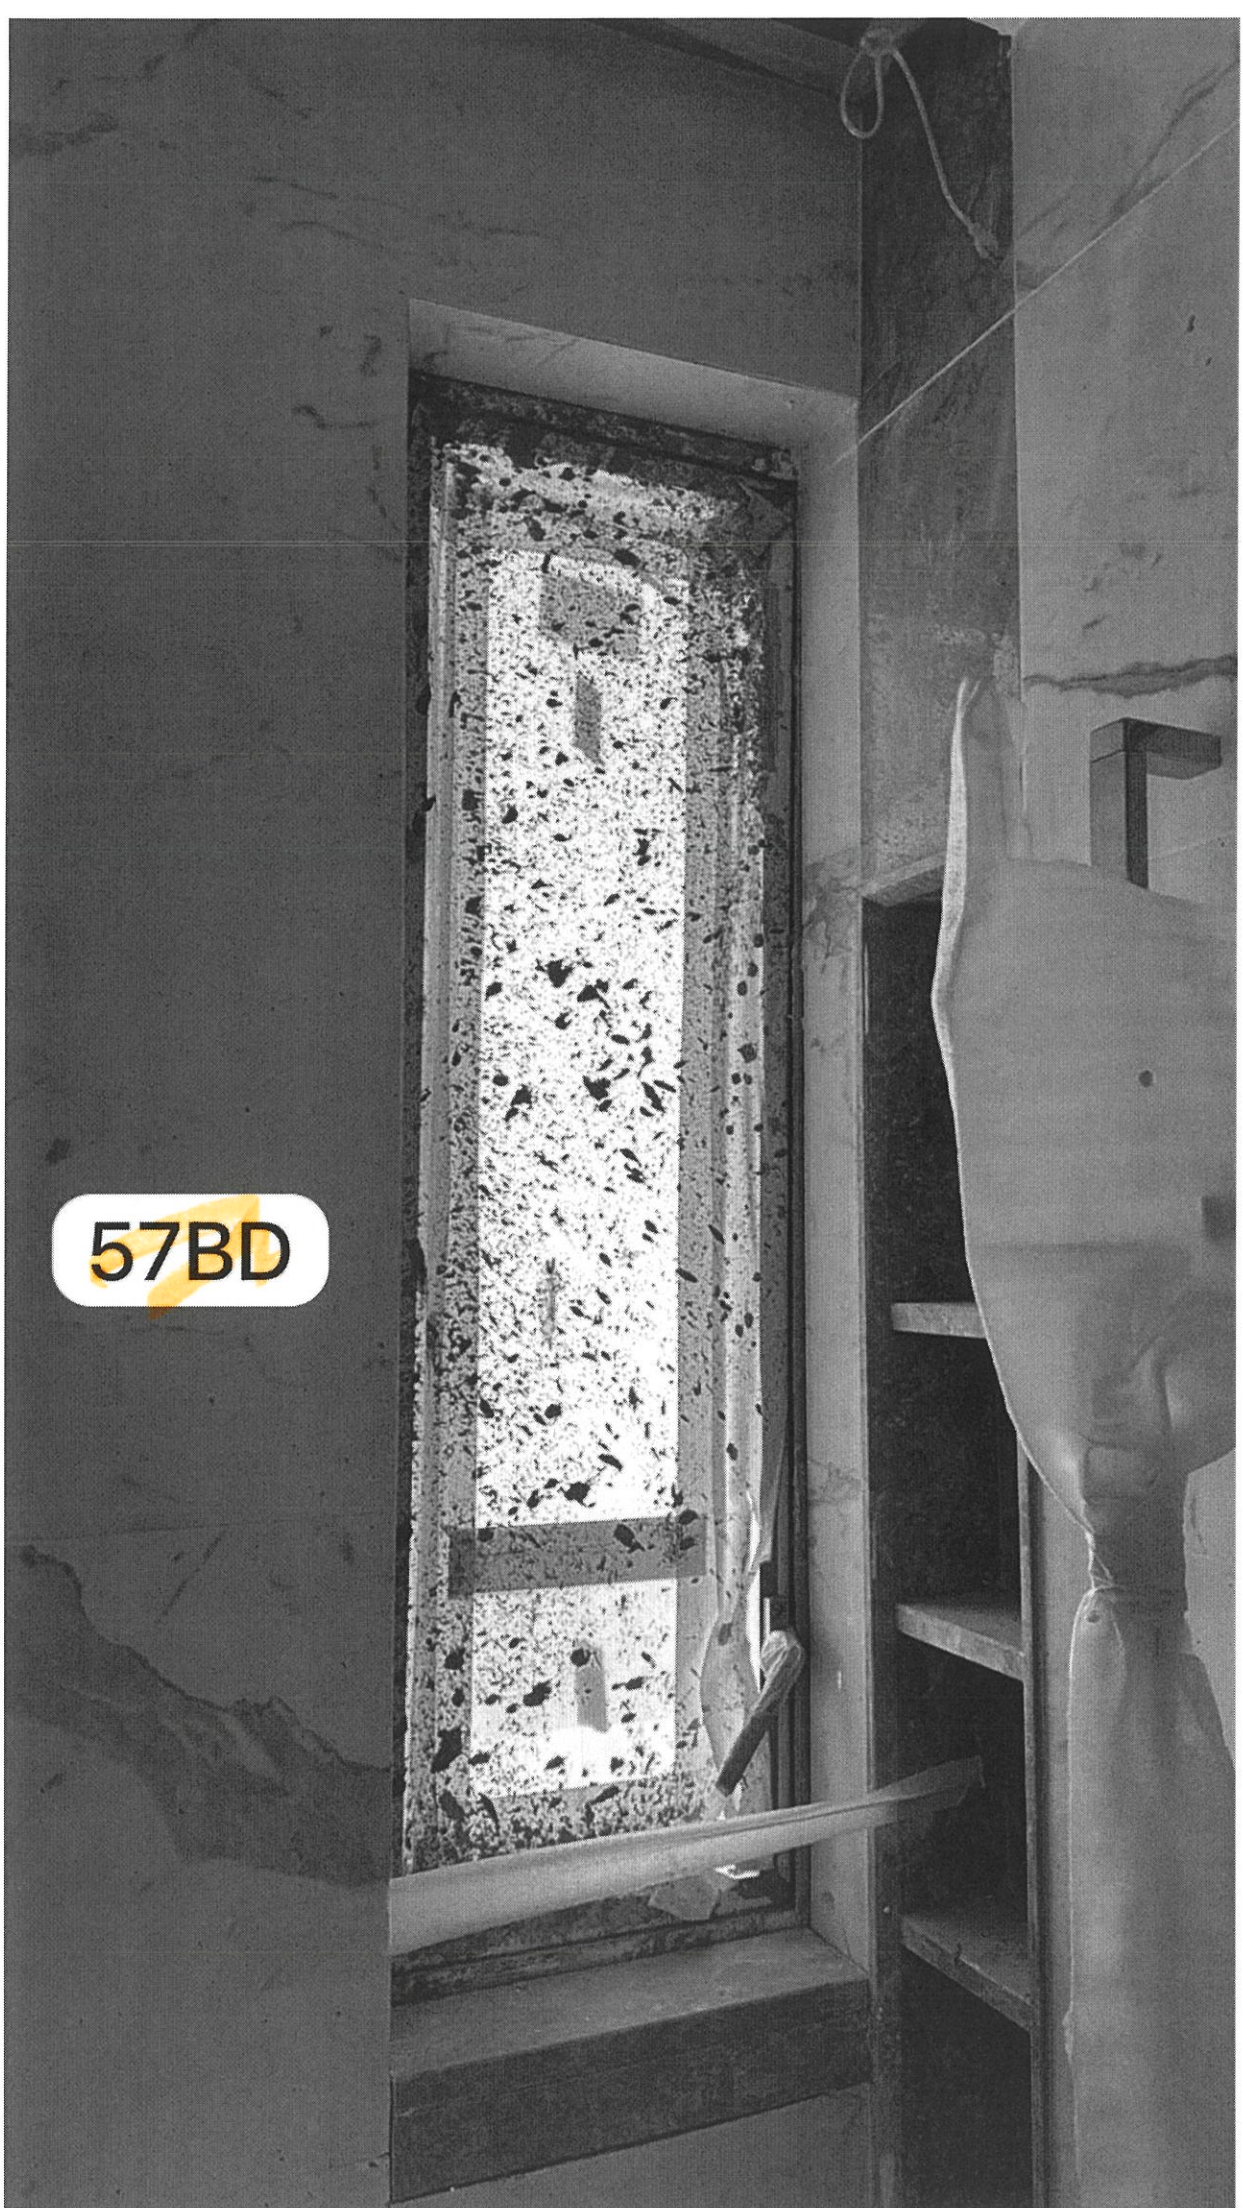


61

BD



← Sino Kenny 2




F011-MR-0633-KKH-0268\_WP3-A  
lum. Door (大貨) (For Site)(送地...

52頁 · 20 MB · PDF

15:26

2025年4月16日

⇒ 轉寄訊息

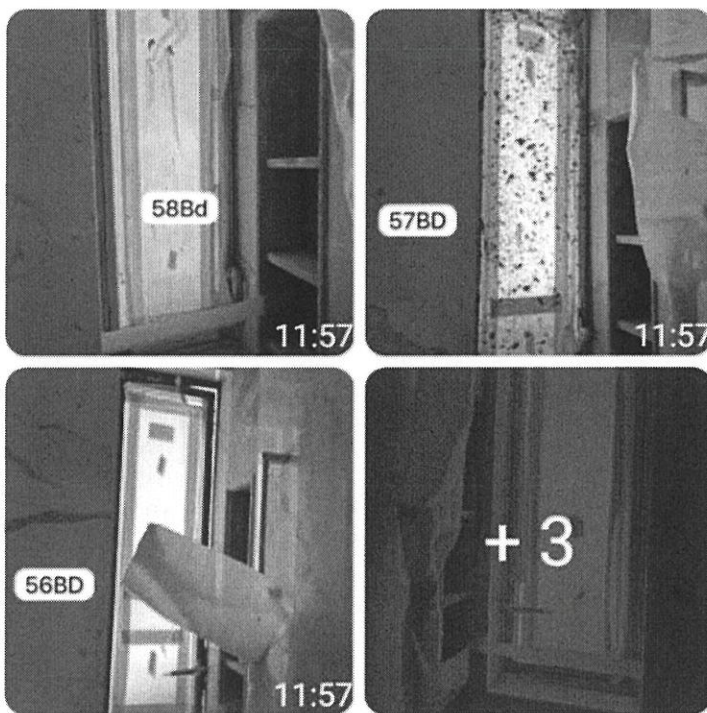

T3-呢啲窗全部要補料生產 11:57

⇒ 轉寄訊息

大佬 MIDI 代工  
想訂  
2磅錘仔9隻，  
... ..



😊 訊息

