工程指示 / 要求簡箋(E.I.)

工程指示編號：EI / 8915 / 25 修改版次：-

工程編號：J - 858

工程名稱：將軍澳日出康城

工程項目：趟門 鋁窗 補 4 件玻璃 T1 (56/F) ; T2 (9/F, 22/F) ; T3 (9/F)地盤用 (第八批)

收件人：Maggie

發件人：Jason

日期：28/04/2025

□要求提供 / □確認 事項：

- | | | |
|------------------------------------|-------------------------------------|-------------------------------|
| <input type="checkbox"/> 初步鋁料 B.M. | <input type="checkbox"/> 加工拆圖，然後生產 | <input type="checkbox"/> 尺寸表 |
| <input type="checkbox"/> 正式鋁料 B.M. | <input type="checkbox"/> 技術上資料 / 指示 | <input type="checkbox"/> 報價 |
| <input type="checkbox"/> 配件 B.M. | <input type="checkbox"/> 樣辦或貨品說明書 | <input type="checkbox"/> 分判合約 |

內容：

(已累積大約 1 個月單)由於玻璃損壞，需要更換玻璃，請按玻璃 BM 生產玻璃，共 4 件 送地盤。

1. 依原 EI 5299, EI 5307 尺寸補，
2. 玻璃標籤請註明樓層，座。
3. 分座打扎
4. 按二寶、瓊姐、芳姐 資料

謝謝請在 2025.05.26 前完成上列要求。

分發東莞各部門：

- | | | | | | | | |
|---------------------------------|------------------------------|--------------------------------|------------------------------|-------------------------------|------------------------------|-----------------------------------|------------------------------|
| <input type="checkbox"/> 生產技術總監 | <input type="checkbox"/> 連附件 | <input type="checkbox"/> 技術部 | <input type="checkbox"/> 連附件 | <input type="checkbox"/> 生產部 | <input type="checkbox"/> 連附件 | <input type="checkbox"/> 機械設計部 | <input type="checkbox"/> 連附件 |
| <input type="checkbox"/> 採購部 | <input type="checkbox"/> 連附件 | <input type="checkbox"/> 生產統籌部 | <input type="checkbox"/> 連附件 | <input type="checkbox"/> 小羅&清 | <input type="checkbox"/> 連附件 | | |
| <input type="checkbox"/> 質檢部 | <input type="checkbox"/> 連附件 | <input type="checkbox"/> 會計部 | <input type="checkbox"/> 連附件 | <input type="checkbox"/> 報關組 | <input type="checkbox"/> 連附件 | <input type="checkbox"/> 其他 _____ | <input type="checkbox"/> 連附件 |


分發香港各部門：

- | | | | | | | | |
|---|---|-------------------------------|------------------------------|------------------------------|------------------------------|---|---|
| <input type="checkbox"/> 行政部 | <input type="checkbox"/> 連附件 | <input type="checkbox"/> 會計部 | <input type="checkbox"/> 連附件 | <input type="checkbox"/> 統籌部 | <input type="checkbox"/> 連附件 | <input checked="" type="checkbox"/> 工程部地盤科文 <u>二寶</u> <u>積哥</u> | <input checked="" type="checkbox"/> 連附件 |
| <input checked="" type="checkbox"/> 採購部 | <input checked="" type="checkbox"/> 連附件 | <input type="checkbox"/> QS 部 | <input type="checkbox"/> 連附件 | <input type="checkbox"/> 維修部 | <input type="checkbox"/> 連附件 | <input type="checkbox"/> 其他 _____ | <input type="checkbox"/> 連附件 |

傳遞編號：

HK / 25

發件人簽署：

項目經理簽署：

序號	EI	項目	座	樓層	單位	件數	玻璃編號	W (mm)	H (mm)	厚度 (mm)	Letter
趙門 / 窗											
PR47254_RFC23697											
14	本次EI	31/3 芳姐	18件已更換	56/F	BD	1	YG09-01	309 X	1129	6mm THK HEAT STRENGTHENED CLEAR GLASS+1.52mm MILKY WHITE PVB-6mm LOW IRON THK HEAT STRENGTHENED CLEAR GLASS (R20220414034)	BD 廁所
15	本次EI	2/4 鯨姐	T1	9/F	AC	1	YG09-03	454 X	766	6mm THK HEAT STRENGTHENED CLEAR GLASS+1.52mm MILKY WHITE PVB-6mm LOW IRON THK HEAT STRENGTHENED CLEAR GLASS (R20220414034)	
16	本次EI	2/4 鯨姐	T2	22/F	AD	1	YG09-02	454 X	1109	6mm THK HEAT STRENGTHENED CLEAR GLASS+1.52mm MILKY WHITE PVB-6mm LOW IRON THK HEAT STRENGTHENED CLEAR GLASS (R20220414034)	
17	本次EI	27/4 二賣	T3	9/F	BC	1	HG09-02	504	1127	6mm THK HEAT STRENGTHENED CLEAR GLASS+1.52mm MILKY WHITE PVB-6mm LOW IRON THK HEAT STRENGTHENED CLEAR GLASS (R20220414034)	
補玻璃總數						4					
6mm THK HEAT STRENGTHENED CLEAR GLASS+1.52mm MILKY WHITE PVB-6mm LOW IRON THK HEAT STRENGTHENED CLEAR GLASS (R20220414034)											
-											
YG09											

J858 EI5307 A

		9/F	10/F	12/F	15/F	16/F	17/F	18/F	19/F	20/F	21/F	22/F	23/F	25/F	26/F	27/F	28/F	29/F	30/F	31/F
1	HG11-01	T1	T1A-A/K-1																	
2	HG11-01	T1	T1A-B/K-1	1	1	1	1	1	1	1	1	1	1	1	1	1	1	1	1	1
3	HG11-02	T1	T1B-B/K-1																	
1	HG09-01	T2	T2B-C/B-1	1	1	1	1	1	1	1	1	1	1	1	1	1	1	1	1	1
2	HG09-02	T2	T2B-A/B-1																	
3	HG11-01	T2	T2A-A/K-1																	
4	HG11-01	T2	T2A-B/K-1	1	1	1	1	1	1	1	1	1	1	1	1	1	1	1	1	1
5	HG11-02	T2	T2B-B/K-1																	
1	HG09-02	T3	T3B-C/B-1	1	1	1	1	1	1	1	1	1	1	1	1	1	1	1	1	1
2	HG09-03	T3	T3B-A/B-1																	
3	HG11-01	T3	T3A-A/K-1																	
4	HG11-01	T3	T3A-B/K-1	1	1	1	1	1	1	1	1	1	1	1	1	1	1	1	1	1
5	HG11-02	T3	T3B-B/K-1																	

(沒有11,13,14,24,34,40,44,54,64,F)

T2 (9-16/F) (17-22/F)

T3 (9-16/F) (17-22/F)

接獲層44件優先出單

大貨7月可交貨

玻璃分層表

1.5 噸

2.6 * 1.06

1858 2023-04-03 E1 5299

			10/F	12/F	15/F	16/F	17/F	18/F	19/F	20/F	21/F	22/F	23/F	25/F	26/F	27/F	28/F	29/F	30/F	31/F
佛沙窗																				
1	YG09-01	T1	9/F																	
1	YG09-01	T1																		
1	YG09-01	T1																		
5	YG11-01	T1																		
2	YG09-02	T2	9/F																	
2	YG09-02	T2																		
3	YG09-03	T2																		
3	YG09-03	T2																		
4	YG09-04	T2																		
5	YG11-01	T2																		
1	YG09-01	T3	9/F																	
2	YG09-02	T3																		
2	YG09-02	T3																		
3	YG09-03	T3																		
3	YG09-03	T3																		
4	YG09-04	T3																		
5	YG11-01	T3																		

(沒有11,13,14,24,34,40,44,54,64/F)

T2 (9-16/F) (17-22/F) 5月相照算, 鏡下單預7月鏡



T3 (9-15/F) (17-20/F)

T2 2017 6.11

T2 2017 6.11

T3 2017 6.11

 美特鋁質有限公司 MID Aluminium Fabricator Ltd.				工程號	J858	類別		物料號	-
修改	-	-	-	採用工廠	✓	地盤	-	圖紙名稱	佛砂窗玻璃加工圖
日期	-	-	-	材料顏色	-	材料	-	復核	-
								批准	-
								圖號	J858-YG09
								數量	-
								單件重量	- (KG)

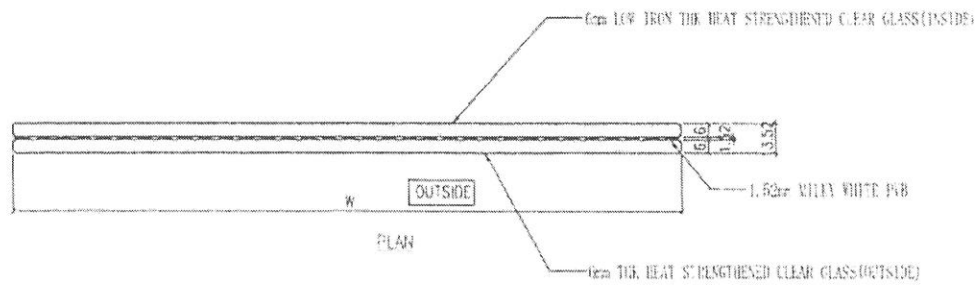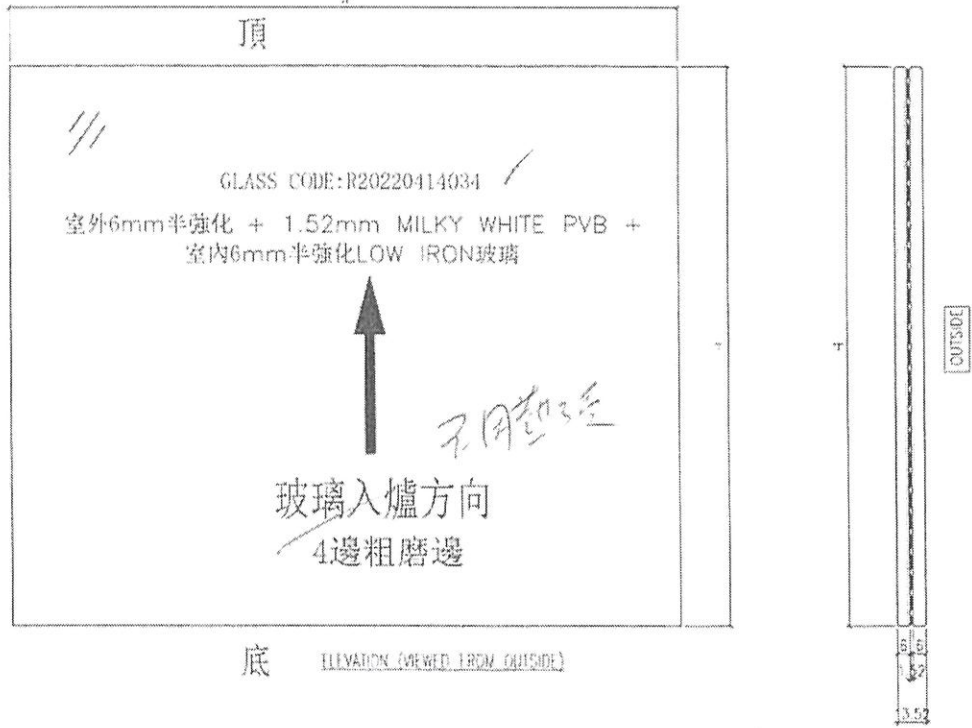


NOTES

1. ALL DIMENSION IN mm

2. ALL EDGE CHAMFER 1x1x45°

1	YG09-01	350	1120	98
3	YG09-03	354	1164.5	280
2	YG09-02	484	1169.5	200
1	YG09-01	300	1120	185
件號	玻璃規格	寬	高	數量

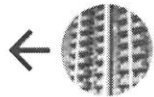

J858 LP11-美特
向玉芳、旺、美國、楠哥、midi...



金門也追咗華光。

18:36



Midi向玉芳

⇒ 轉寄訊息

溫馨提示, 各判頭明天必需有足夠工人
處理未來星期交單位之工作, 如因未有
足夠工人和管理人完成之工作而要信和
去處理, 要承擔責任和後果。

18:48

昨日



midi二寶



27/4.

13:32

9BC廁所窗仔爛玻璃

13:32

訊息



← 搜尋...



OXOIVIVI子 10:28

架部有6x8mm厚双面贴 10:28

井哥是不是擦了6x10mm的 10:28

星期六到的 10:28

@Midi向玉芳 10:28



Midi向玉芳



31/3



Midi向玉芳

相片



不是磨沙，是白色夾心片 12:35

訊息

