

工程指示 / 要求簡箋(E.I.)

工程指示編號：EI/8917/25

修改版次：

工程編號：J - 858

工程名稱：將軍澳日出康城 LP 11

工程項目：幕牆 T3 67/F 幕牆 鵝頭封口片 後加鋁板 1 件

收件人：生統

發件人：Jason

日期：28/04/2025

要求提供 / 確認 事項：

- 初步鋁料 B.M. 加工拆圖，然後生產 尺寸表
- 正式鋁料 B.M. 技術上資料 / 指示 報價
- 配件 B.M. 樣辦或貨品說明書 分判合約

內容：

T3 67/F 幕牆 鵝頭封口片後加鋁板 1 件。

請生產送出地盆使用。

1. 顏色為 ECD3X10099-JF2 香檳金

2. 生統：加工圖紙，請按此最後版本生產

3. 包裝註明：T3 67/F 幕牆鵝頭封口片 後加鋁板 1 件，二寶收貨。

謝謝

請在 2025.5.26 前完成上列要求。

分發東莞各部門：

- 生產技術總監 連附件 技術部 連附件 生產部 連附件 機械設計部 連附件
- 採購部 連附件 生產統籌部 連附件 小羅&清 連附件
- 質檢部 連附件 會計部 連附件 報關組 連附件 其他 _____ 連附件

分發香港各部門：


- 行政部 連附件 會計部 連附件 統籌部 連附件 工程部地盤科文 連附件 二寶
- 採購部 連附件 QS 部 連附件 維修部 連附件 其他 _____ 連附件

傳遞編號：

HK 0377 / 25

發件人簽署：


項目經理簽署：

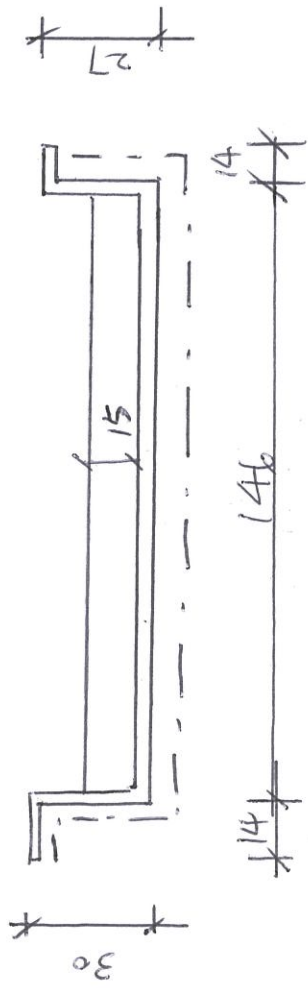

T3 677 BC,

L-


物料编号		
150+AQ328	L=310	114
3mm 厚 喷	EP 3x100 99S - JF2 板	

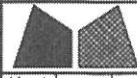



美特铝质有限公司
MIDI Aluminium Fabricator Ltd.

工程号	J858	类别		物料号	-		
地盘	康城11期	制图	J.L.	2023-08-01	图号	AQ-328	
修改	A	采用工厂	地盘	✓	图纸名称	铝板加工图	
日期	05/03	材料颜色	香槟金(E023X10069S-JP2)	材料	3mm THK. 铝板	复核	-
						批准	-
						数量	-
						单件重量	- (KG)

编号	L	A	N
AQ-328A	1649	345	Ø300c/cx5
AQ-328B	1649	35	Ø300c/cx5

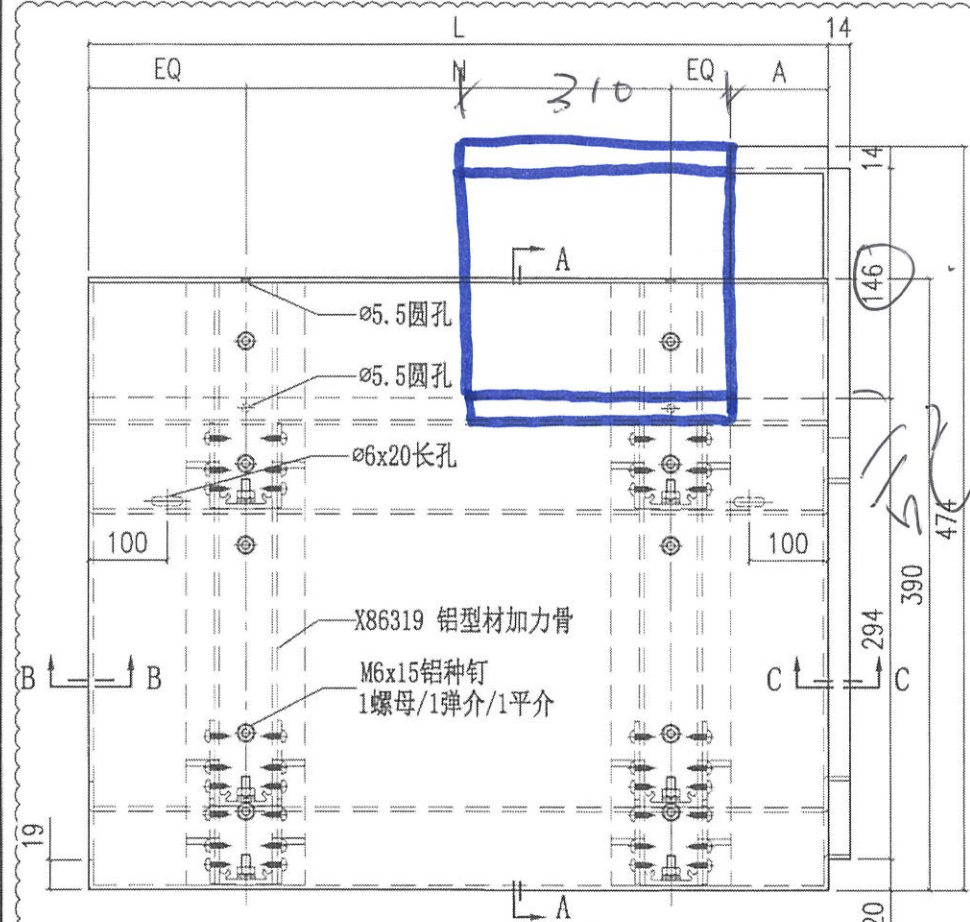

此器不生效

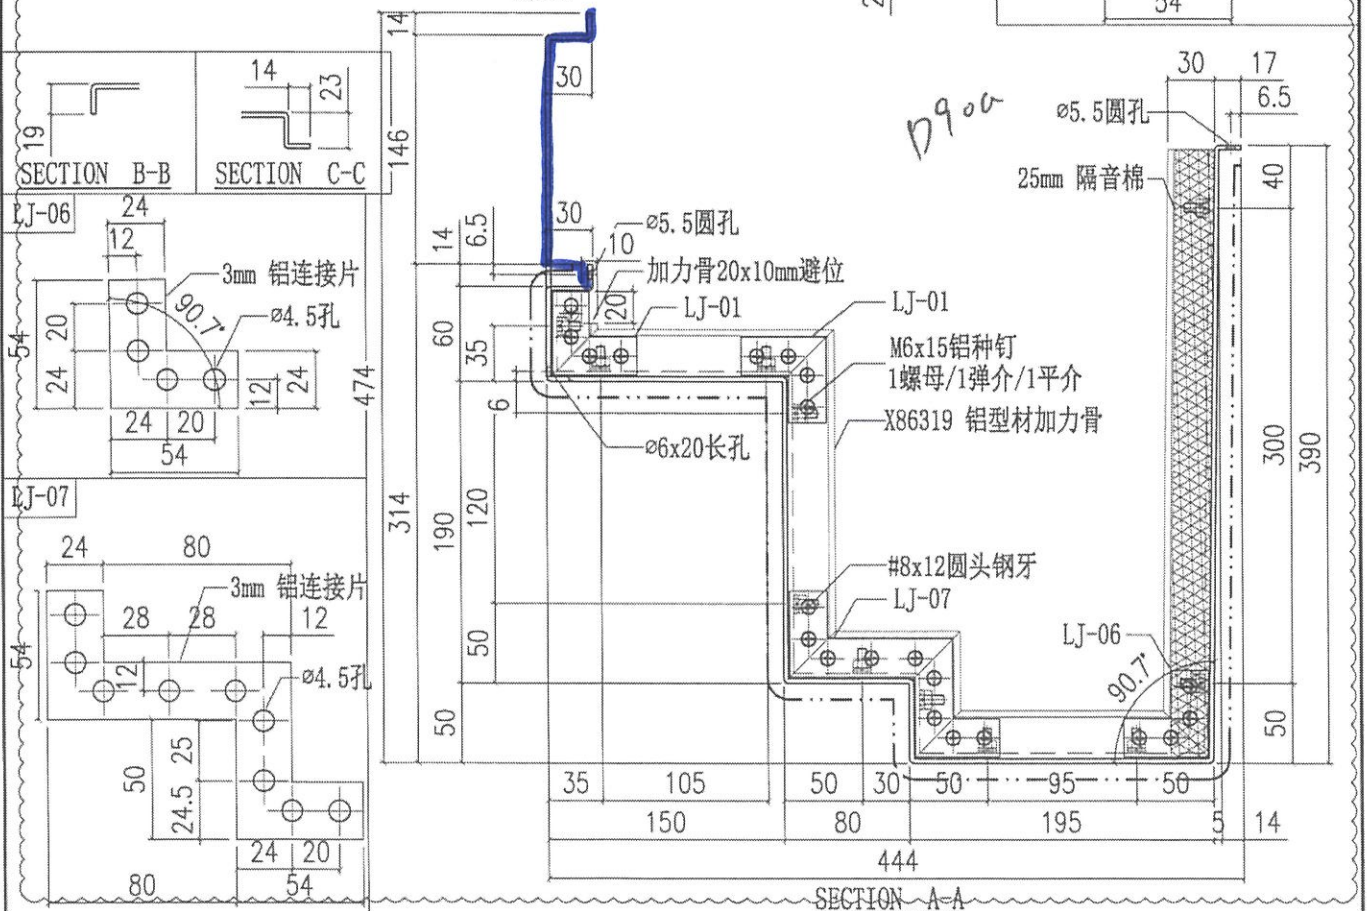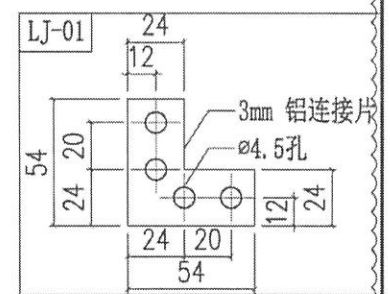

154
310

