

工程指示 / 要求簡箋(E.I.)

工程指示編號：EI / 8925 / 25      修改版次：-  
 工程編號           ：J - 858                      工程名稱   ：將軍澳日出康城  
 工程項目           ：幕牆 大飾線 補料一件 X86307 地盤用 (T3 11/F BC)  
 收件人              ：生統                      發件人     ： Jason                      日期   ：07/05/2025

要求提供 / 確認 事項：

- |                                    |                                     |                               |
|------------------------------------|-------------------------------------|-------------------------------|
| <input type="checkbox"/> 初步鋁料 B.M. | <input type="checkbox"/> 加工拆圖，然後生產  | <input type="checkbox"/> 尺寸表  |
| <input type="checkbox"/> 正式鋁料 B.M. | <input type="checkbox"/> 技術上資料 / 指示 | <input type="checkbox"/> 報價   |
| <input type="checkbox"/> 配件 B.M.   | <input type="checkbox"/> 樣辦或貨品說明書   | <input type="checkbox"/> 分判合約 |

**急**

內容：

由於地盤於安裝期時，受棚托阻，必需要拆下此飾線才能安裝。

T3 11/F BC 單位，單元編號 AF-063。

其後此拆下的此飾線，於地盆清場後遺失。需要補料

請生產 1 件 X86307-03-01 到地盆補回安裝，  
組裝需要有封口片，有裝棉，有修飾線的鋁角。

1. 註明 T3 二寶 收貨
2. 生統，請按最後版本圖紙生產。

謝謝

請在 2025. 5. 31 前完成上列要求。

分發東莞各部門：

- |                                 |                              |   |   |                               |                              |                                |                              |
|---------------------------------|------------------------------|---|---|-------------------------------|------------------------------|--------------------------------|------------------------------|
| <input type="checkbox"/> 生產技術總監 | <input type="checkbox"/> 連附件 | <input type="checkbox"/> 技術部              | <input type="checkbox"/> 連附件            | <input type="checkbox"/> 生產部  | <input type="checkbox"/> 連附件 | <input type="checkbox"/> 機械設計部 | <input type="checkbox"/> 連附件 |
| <input type="checkbox"/> 採購部    | <input type="checkbox"/> 連附件 | <input checked="" type="checkbox"/> 生產統籌部 | <input checked="" type="checkbox"/> 連附件 | <input type="checkbox"/> 小羅&清 | <input type="checkbox"/> 連附件 |                                |                              |
| <input type="checkbox"/> 質檢部    | <input type="checkbox"/> 連附件 | <input type="checkbox"/> 會計部              | <input type="checkbox"/> 連附件            | <input type="checkbox"/> 報關組  | <input type="checkbox"/> 連附件 | <input type="checkbox"/> 其他    | <input type="checkbox"/> 連附件 |

分發香港各部門：

- |                              |                              |                               |                              |                              |                              |  |   |
|------------------------------|------------------------------|-------------------------------|------------------------------|------------------------------|------------------------------|--|---|
| <input type="checkbox"/> 行政部 | <input type="checkbox"/> 連附件 | <input type="checkbox"/> 會計部  | <input type="checkbox"/> 連附件 | <input type="checkbox"/> 統籌部 | <input type="checkbox"/> 連附件 | <input checked="" type="checkbox"/> 工程部地盤科文 二寶 | <input checked="" type="checkbox"/> 連附件 |
| <input type="checkbox"/> 採購部 | <input type="checkbox"/> 連附件 | <input type="checkbox"/> QS 部 | <input type="checkbox"/> 連附件 | <input type="checkbox"/> 維修部 | <input type="checkbox"/> 連附件 | <input type="checkbox"/> 其他                    | <input type="checkbox"/> 連附件            |


傳遞編號：

HK      0401 / 25

發件人簽署：

項目經理簽署：





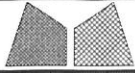






美特鋁質有限公司  
MIDI Aluminium Fabricator Ltd.

工程號	J858	類別		物料號	-
地盘	康城11期	制圖	Z. S. P	2022-08-06	圖號 AZh-765H4-F2P
修改	-	採用工廠	地盤	✓	圖紙名稱 单元组装图
日期	-	材料颜色	-		復核 -
					批准 -
					數量 -
					單件重量 - (KG)

AF-063A

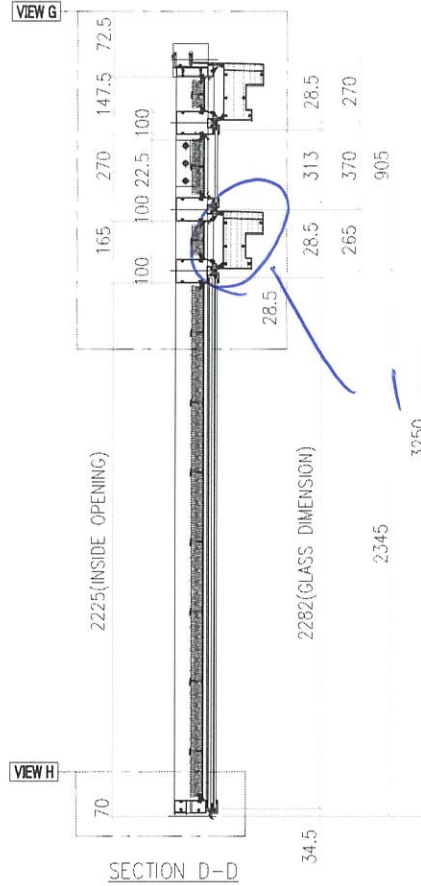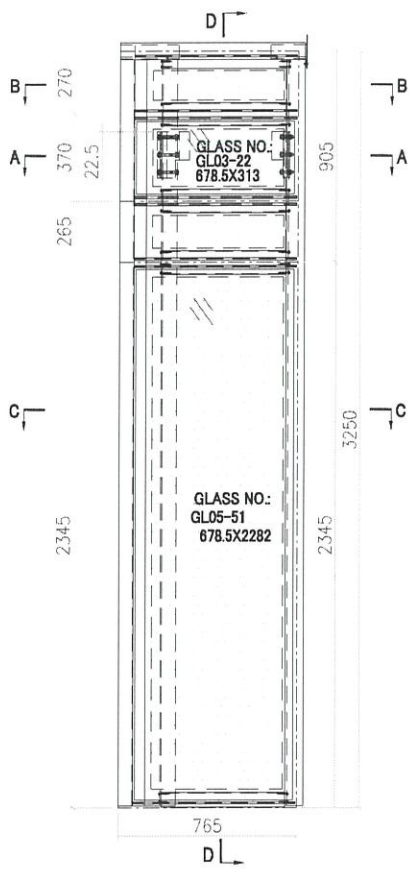


INSTALL UNIT NO.	QTY.	FLOOR
T1B-CW3.1-1107	1	11/F
T2B-CW3.1-1107	1	11/F
T3B-CW3.1-1105	1	11/F
<b>TOTAL</b>	<b>3</b>	

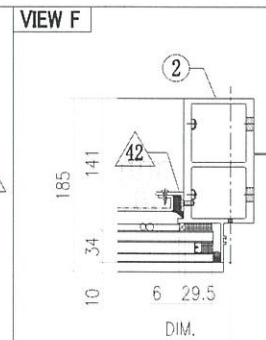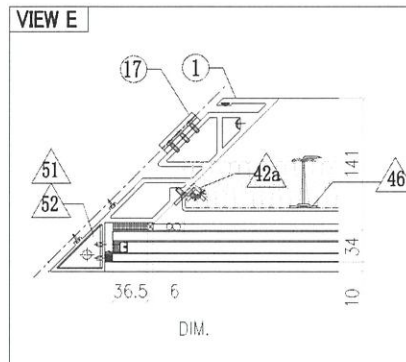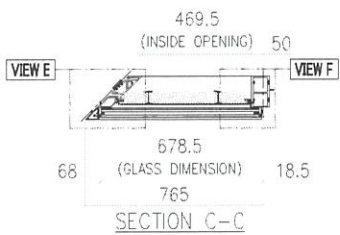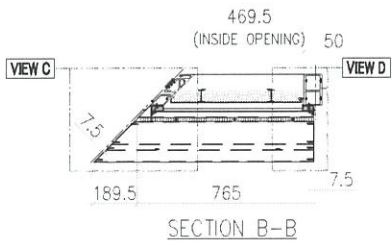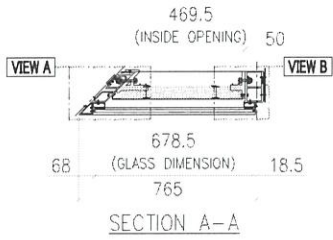

GLASS	GLASS NUMBER	WIDTH	HEIGHT	QTY.
	GL03-22	678.5	313	1
	GL05-51	678.5	2282	1



T3 BC 11/F

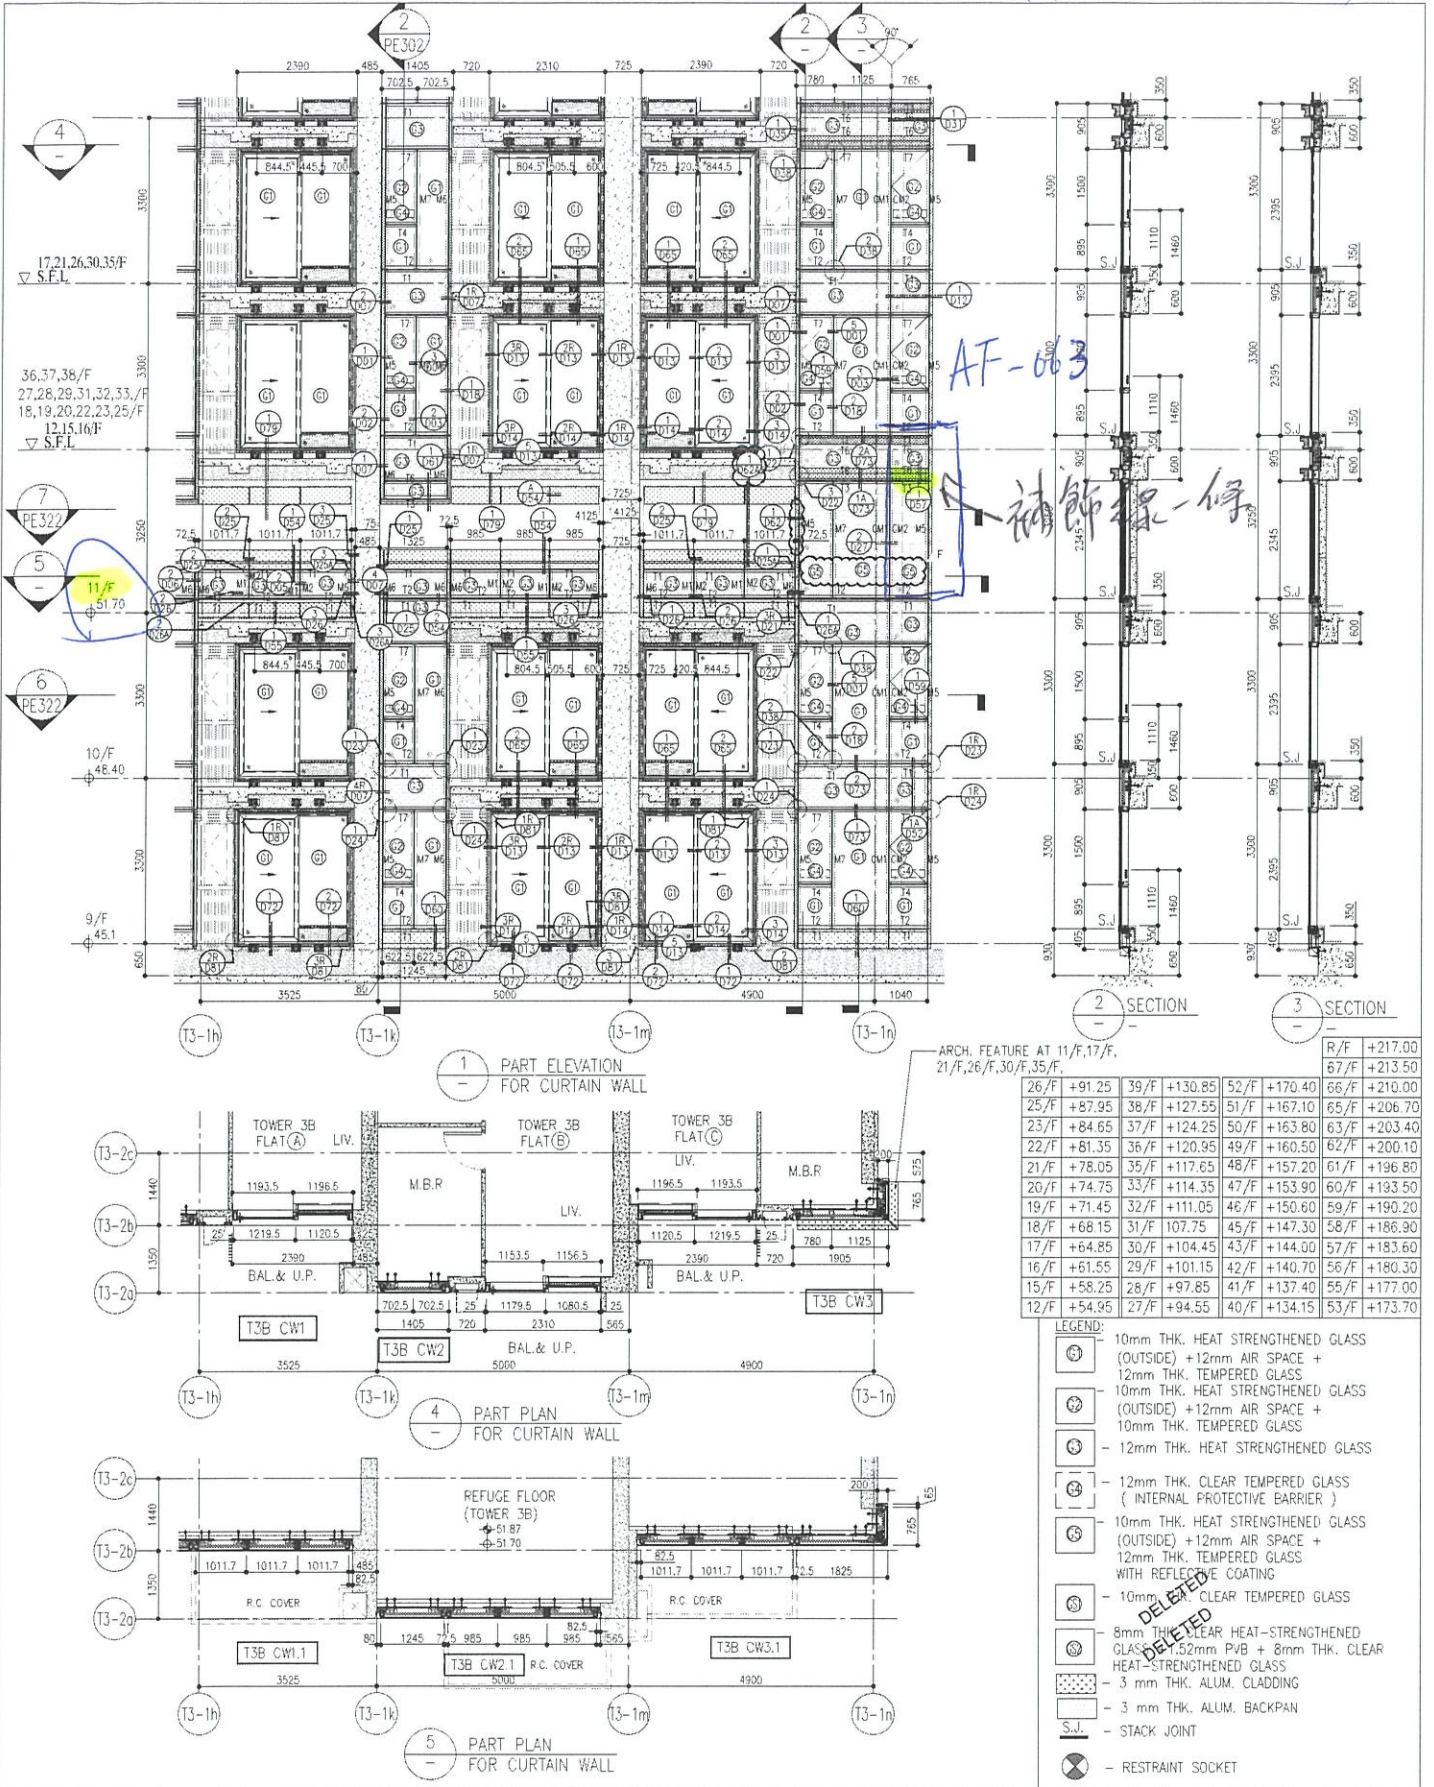

LEGEND:

- ① - 10mm THK. HEAT STRENGTHENED GLASS (OUTSIDE) + 12mm AIR SPACE + 12mm THK. TEMPERED GLASS
- ② - 10mm THK. HEAT STRENGTHENED GLASS (OUTSIDE) + 12mm AIR SPACE + 10mm THK. TEMPERED GLASS
- ③ - 12mm THK. HEAT STRENGTHENED GLASS
- ④ - 12mm THK. CLEAR TEMPERED GLASS (INTERNAL PROTECTIVE BARRIER)
- ⑤ - 10mm THK. HEAT STRENGTHENED GLASS (OUTSIDE) + 12mm AIR SPACE + 12mm THK. TEMPERED GLASS WITH REFLECTIVE COATING
- ⑥ - 10mm THK. CLEAR TEMPERED GLASS
- ⑦ - 8mm THK. CLEAR HEAT-STRENGTHENED GLASS + 52mm PVB + 8mm THK. CLEAR HEAT-STRENGTHENED GLASS
- ⑧ - 3 mm THK. ALUM. CLADDING
- ⑨ - 3 mm THK. ALUM. BACKPAN
- S.J. - STACK JOINT
- ⊗ - RESTRAINT SOCKET

<p>DATE: 22-01-21</p> <p>SCALE: 1:50(A1)</p> <p>TITLE: TYPICAL FLOOR PARTIAL ELEVATION &amp; SECTION, PLAN FOR CURTAIN WALL (TOWER 3)</p> <p>PROJECT: PROPOSED RESIDENTIAL DEVELOPMENT AT TOWER 3, PHASE 11, LIONS PARK, TERNAN KHAM O, NT</p> <p>CLIENT: 德樂置業有限公司 Sino Land Company Limited</p> <p>ARCHITECT: Ronald Lu &amp; 